

N°	Destinazione	Superficie
1100	Locale	4.7 m²
1101	Locale	17.6 m²
1102	Locale	187.1 m²
1103	Locale	8.9 m²
1104	Locale	28.9 m²
1105	Locale	6.9 m²
1106	Locale	11.9 m²
1107	Locale	12.3 m²
1108	Locale	4.3 m²
1109	Locale	7.2 m²
1110	Locale	24.0 m²
1111	Locale	49.2 m²
1112	Locale	25.5 m²
1113	Locale	24.0 m²
1114	Locale	5.3 m²
1115	Locale	12.3 m²
1116	Locale	17.3 m²
1117	Locale	24.3 m²
1118	Locale	8.7 m²
1119	Locale	37.9 m²
1120	Locale	24.3 m²
1121	Locale	8.7 m²
1122	Locale	24.0 m²
1123	Locale	4.1 m²
1124	Locale	22.0 m²
1125	Locale	49.2 m²
1126	Locale	11.3 m²
1127	Locale	8.6 m²
1128	Locale	29.5 m²
1129	Locale	24.0 m²
1130	Locale	8.6 m²
1131	Locale	4.4 m²
1132	Locale	24.3 m²
1133	Locale	24.3 m²
1134	Locale	42.0 m²
1135	Locale	24.0 m²
1136	Locale	24.0 m²
1137	Locale	36.1 m²
1138	Locale	24.0 m²
1139	Locale	34.6 m²
1140	Locale	4.3 m²
1141	Locale	4.3 m²
1142	Locale	4.3 m²
1143	Locale	58.0 m²
1144	Locale	24.0 m²
1145	Locale	49.2 m²
1146	Locale	31.7 m²
2300	Locale	123.1 m²
2301	Locale	22.5 m²
2302	Locale	148.3 m²
2303	Locale	40.5 m²
2304	Locale	26.9 m²
2305	Locale	45.0 m²
2306	Locale	30.3 m²
2307	Locale	44.9 m²
2308	Locale	42.7 m²
2309	Locale	36.0 m²
2310	Locale	12.2 m²
2311	Locale	13.0 m²
2312	Locale	24.7 m²
2313	Locale	23.5 m²
2314	Locale	31.7 m²
2315	Locale	13.7 m²
2316	Locale	16.1 m²
2317	Locale	53.3 m²
2318	Locale	16.5 m²
2319	Locale	11.0 m²
2320	Locale	55.4 m²
2321	Locale	85.5 m²
2322	Locale	85.7 m²
2323	Locale	85.0 m²
2324	Locale	14.5 m²
2325	Locale	58.9 m²
2400	Locale	1283.1 m²
2401	Locale	32.2 m²
2402	Locale	44.9 m²
2403	Locale	9.3 m²
2404	Locale	5.1 m²

LEGENDA AREA INTERVENTO

Area di intervento

LEGENDA LOCALI


Prefixo identificativo dell'area: **00 00** - Numero progressivo
 Superficie del locale in m²: SF - PR - Perimetro del locale in m
 Finitura pavimentazione: Pv - Zc - Finitura zoccolino

1000	Anacropo + 2B - Piano Terra	2300	Pat. 2 - Piano Primo - lato nord
1100	Pat. 2B - Piano Primo	2400	Pat. 2 - Piano Primo - lato sud
2000	Pat. 2 - Salone e Alzate Piano Terra	4000	Pat. 4 - Piano interrato
2100	Pat. 2 - Piano Terra - lato nord	5000	Camera Tecnologica
2200	Pat. 2 - Piano Terra - lato sud	6100	Camera Elettrica

LEGENDA ANALISI AMBIENTALI

- presenza di amianto
- presenza di FAV cancerogene Cat.2
- presenza ginebrilume contenente amianto
- porte REI rilevate
- tracciato delle tubazioni/canali/manifattoli in fibrocemento contenenti amianto
- massici contenente amianto
- pannelli in cartongesso con FAV cancerogene cat. 2
- massici
- componenti impiantistici (guarnizioni, flange etc)
- tubazioni/manifattoli in fibrocemento
- colbertizzazioni (tubazioni, pannelli, porte REI)
- pavimentazioni viniliche/guaine
- componenti edifici (massetti)

Pianta piano primo

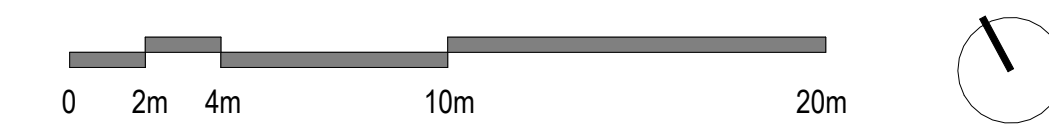





DIREZIONE OPERE PUBBLICHE

COMMITTENTE SCR Piemonte	COMUNE Città di TORINO												
PROGETTO DI FATTIBILITÀ TECNICO ECONOMICA													
CUP C14E21001220001	TITOLO INTERVENTO TORINO, IL SUO PARCO, IL SUO FIUME: MEMORIA E FUTURO'												
CODICE OPERA 22044D02	REALIZZAZIONE DELLA BIBLIOTECA CIVICA E RIQUALIFICAZIONE DEL TEATRO NUOVO												
ELABORATO N. 003	TITOLO ELABORATO STATO DI FATTO Piano Primo												
DATA settembre 2022	SCALA 1:200												
FORMATO DI STAMPA A3x6	AREA PROGETTUALE RILIEVO												
CODICE GENERALE ELABORATO 22044D02_1_0_P_RL_00_AE_003_0	NOME FILE Autodesk Docs (T0)ESP012698-8003-PAFAD-01-04												
<table border="1" style="width: 100%;"> <thead> <tr> <th>VERSIONE</th> <th>DATA</th> <th>DESCRIZIONE</th> <th>DIS.</th> <th>CONTR.</th> <th>APPR.</th> </tr> </thead> <tbody> <tr> <td>0</td> <td>settembre 2022</td> <td>Prima emissione</td> <td></td> <td>EGA/PON</td> <td>LON</td> </tr> </tbody> </table>		VERSIONE	DATA	DESCRIZIONE	DIS.	CONTR.	APPR.	0	settembre 2022	Prima emissione		EGA/PON	LON
VERSIONE	DATA	DESCRIZIONE	DIS.	CONTR.	APPR.								
0	settembre 2022	Prima emissione		EGA/PON	LON								
<table border="1" style="width: 100%;"> <tr> <td>RTIP PROGETTAZIONE</td> <td>TABERE - FIRME</td> </tr>
ORGANISMO DI CONTROLLO CONTECO S.p.A. Responsabile di Commessa: Ing. Daniele Baldi	SCR PIEMONTE S.p.A. Responsabile del Procedimento: Arch. Sergio Manto												

Questo elaborato è di proprietà della Società di Committenza Regione Piemonte S.p.A. Qualsiasi divulgazione o riproduzione anche parziale, deve essere espressamente autorizzata.
 SCR Piemonte S.p.A.