



Sezione AA'

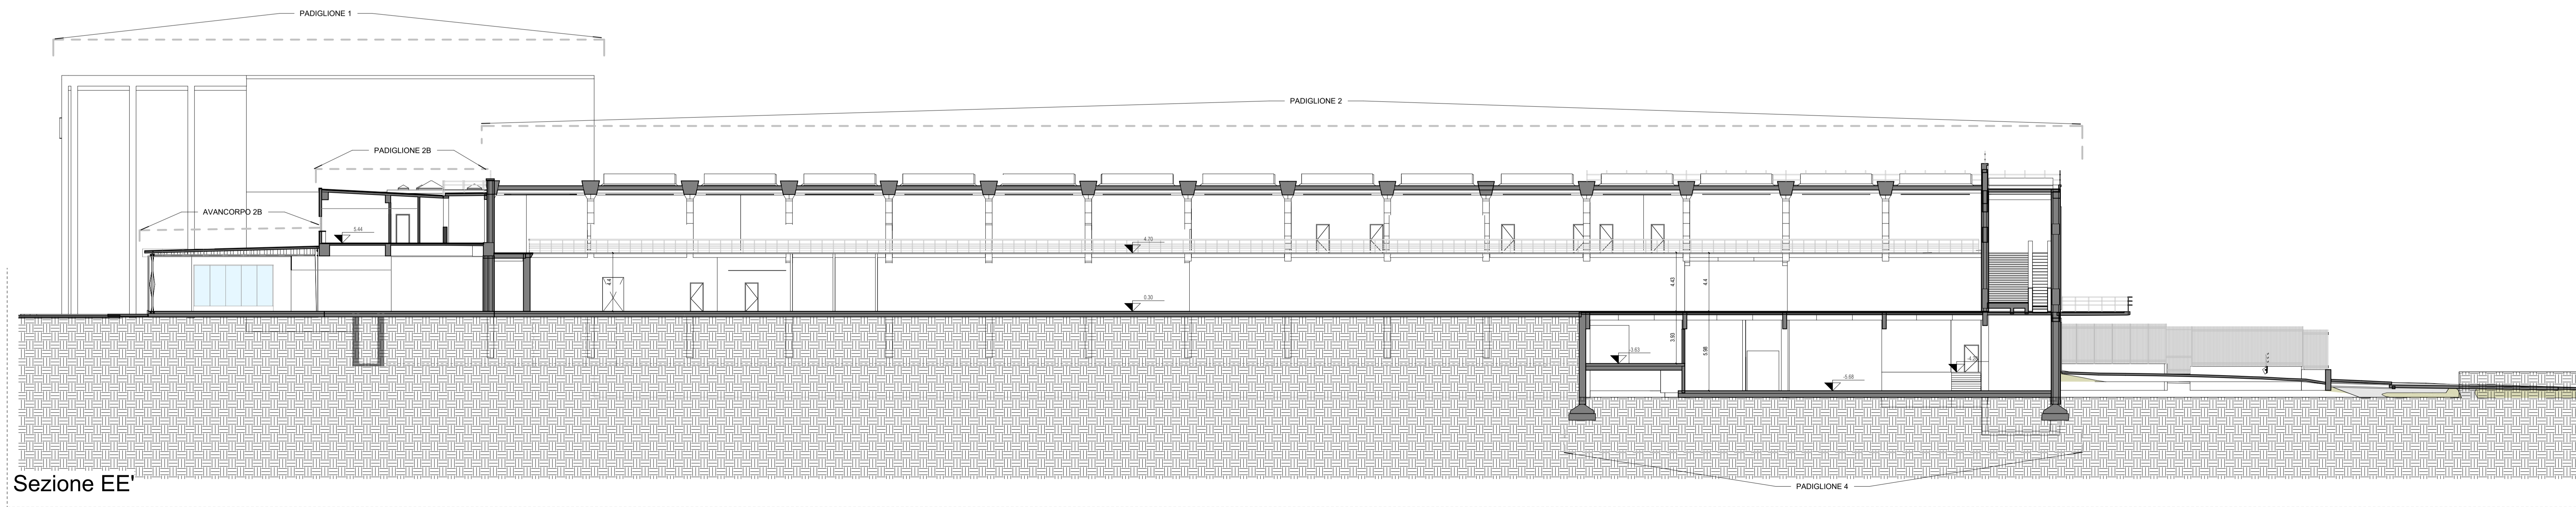

Sezione EE'

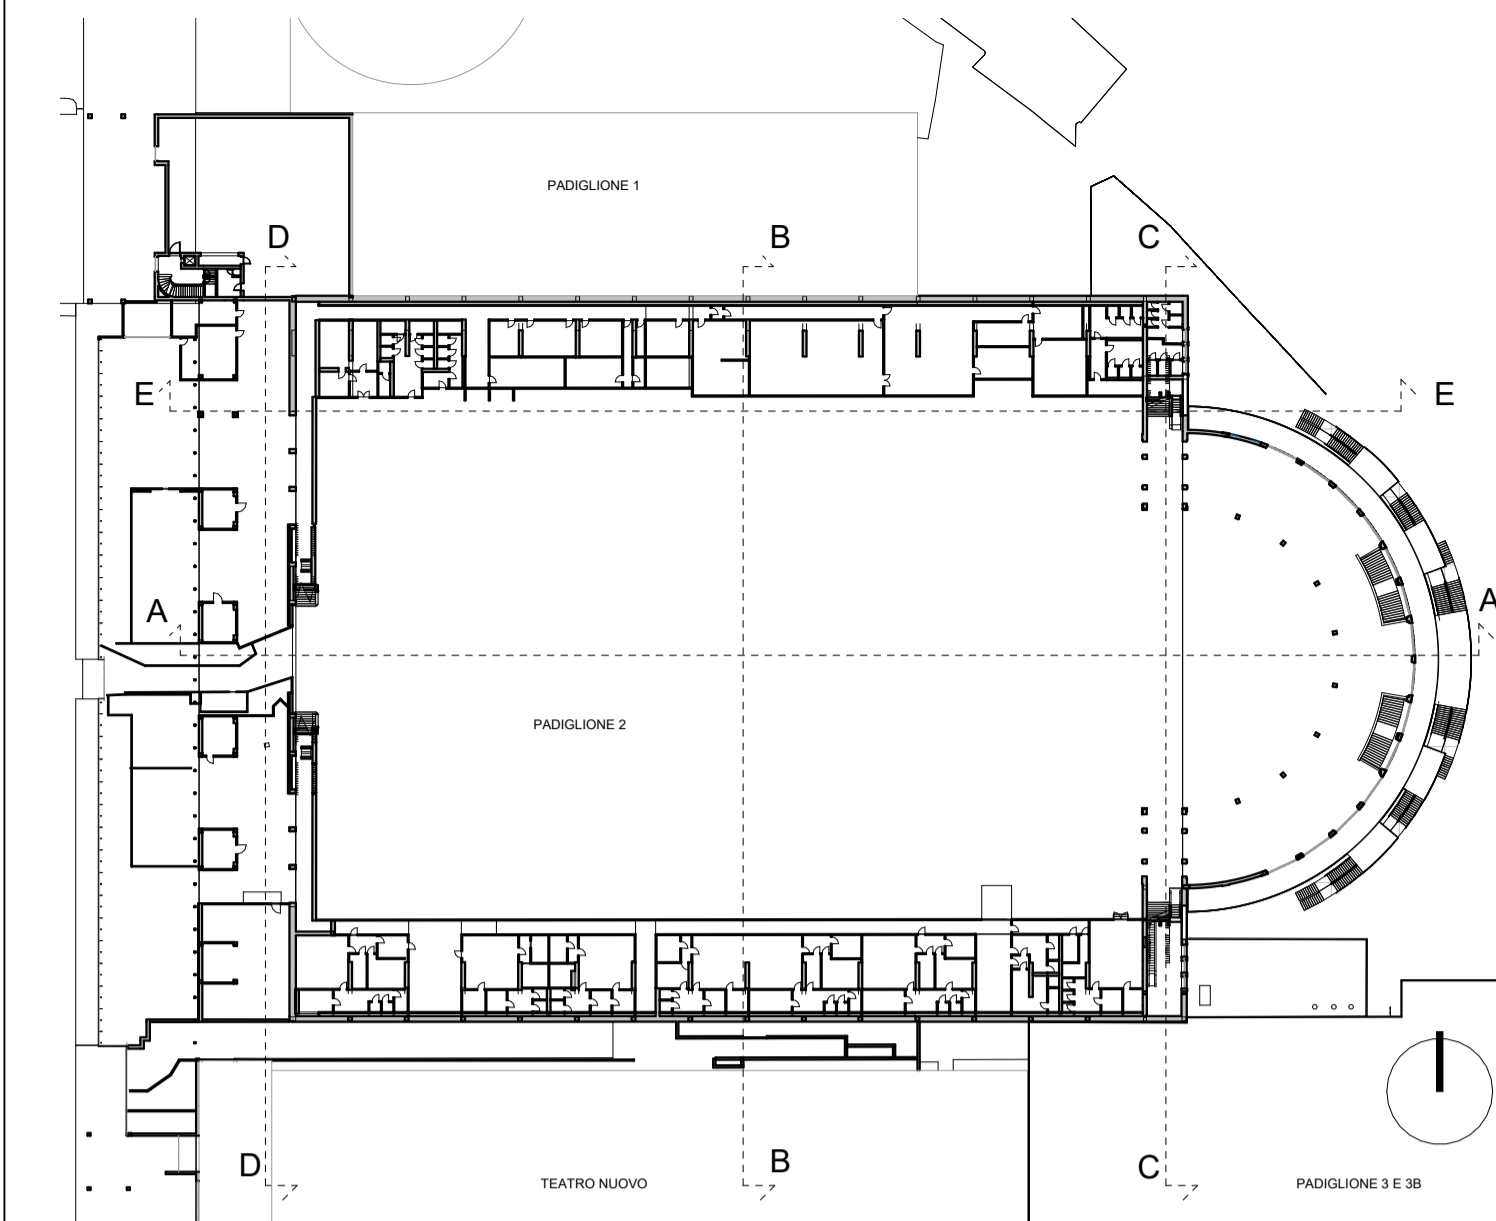

Keyplan PT



DIREZIONE OPERE PUBBLICHE

COMMITTENTE SCR Piemonte		COMUNE Città di TORINO	
LIVELLO PROGETTUALE PROGETTO DI FATTIBILITÀ TECNICO ECONOMICA			
CUP C14E21001220001	TITOLO INTERVENTO TORINO, IL SUO PARCO, IL SUO FIUME: MEMORIA E FUTURO'		
CODICE OPERA 22044D02	REALIZZAZIONE DELLA BIBLIOTECA CIVICA E RIQUALIFICAZIONE DEL TEATRO NUOVO		
ELABORATO N. 005	TITOLO ELABORATO STATO DI FATTO SEZIONI AA' - EE'		
DATA settembre 2022	SCALA Come indicato	AREA PROGETTUALE RILIEVO	
FORMATO DI STAMPA A1x5	CODICE GENERALE ELABORATO 22044D02_1_0_P_RL_00_AF_005_0	NOME FILE Autodesk Docs:/TO/ESPOL2699-BCC-M-PAD-01.rvt	
VERSIONE	DATA	DESCRIZIONE	DIS. CONTR. APPR.
0	settembre 2022	Prima emissione	LGA-PGN LCN LCN
RTP PROGETTAZIONE		TIMBRI - FIRME	
ICIS ICIS S.r.l. (mandataria) Corso Orlandi, 6 - 10128 Torino	Ing. Giambattista Quirico (mandante) Corso Giovanni Lanca, 58 - 10131 Torino	Integrazione prestazioni specialistiche: Ing. Luciano Luciani (ICIS Srl)	
MCM MCM Ingegneria (mandante) Viale Venezia Mare, 8 - 10090 Grugliasco (TO)	onleco Onleco Srl (mandante) Via Pignatelli, 3 - 10129 Torino		
ORGANISMO DI CONTROLLO CONTECO S.p.A. Responsabile di Commessa: Ing. Daniele Baldi		SCR PIEMONTE S.p.A. Responsabile del Procedimento: Arch. Sergio Manto	

Questo elaborato è di proprietà della Società di Committenza Regione Piemonte S.p.A. Qualsiasi divulgazione o riproduzione anche parziale, deve essere espressamente autorizzata.
S.C.R. Piemonte S.p.A.