




Sezione BB'

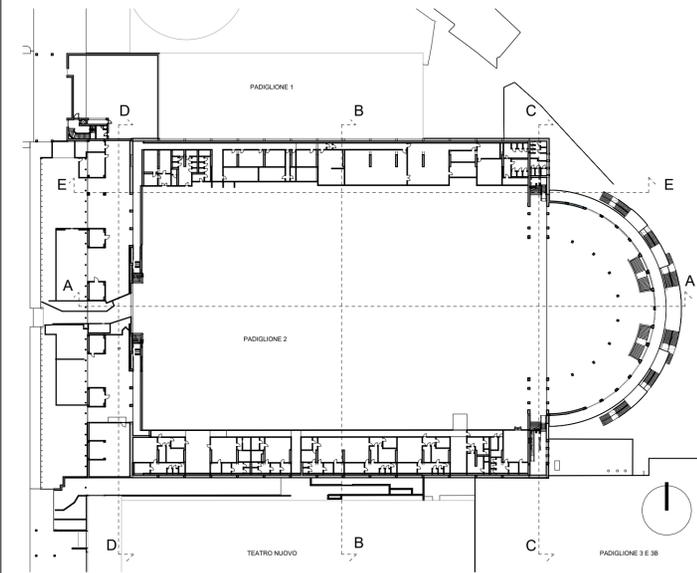

Keyplan PT

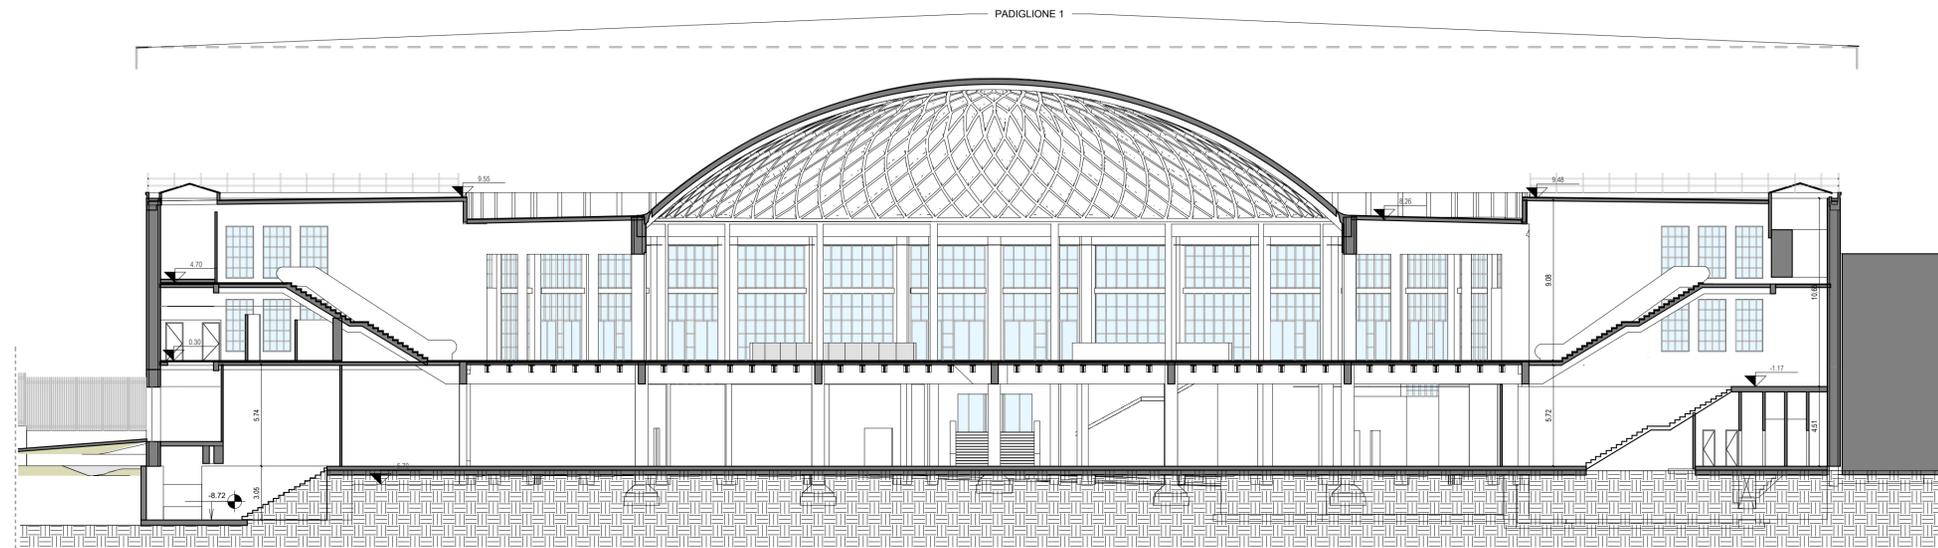

Sezione CC'

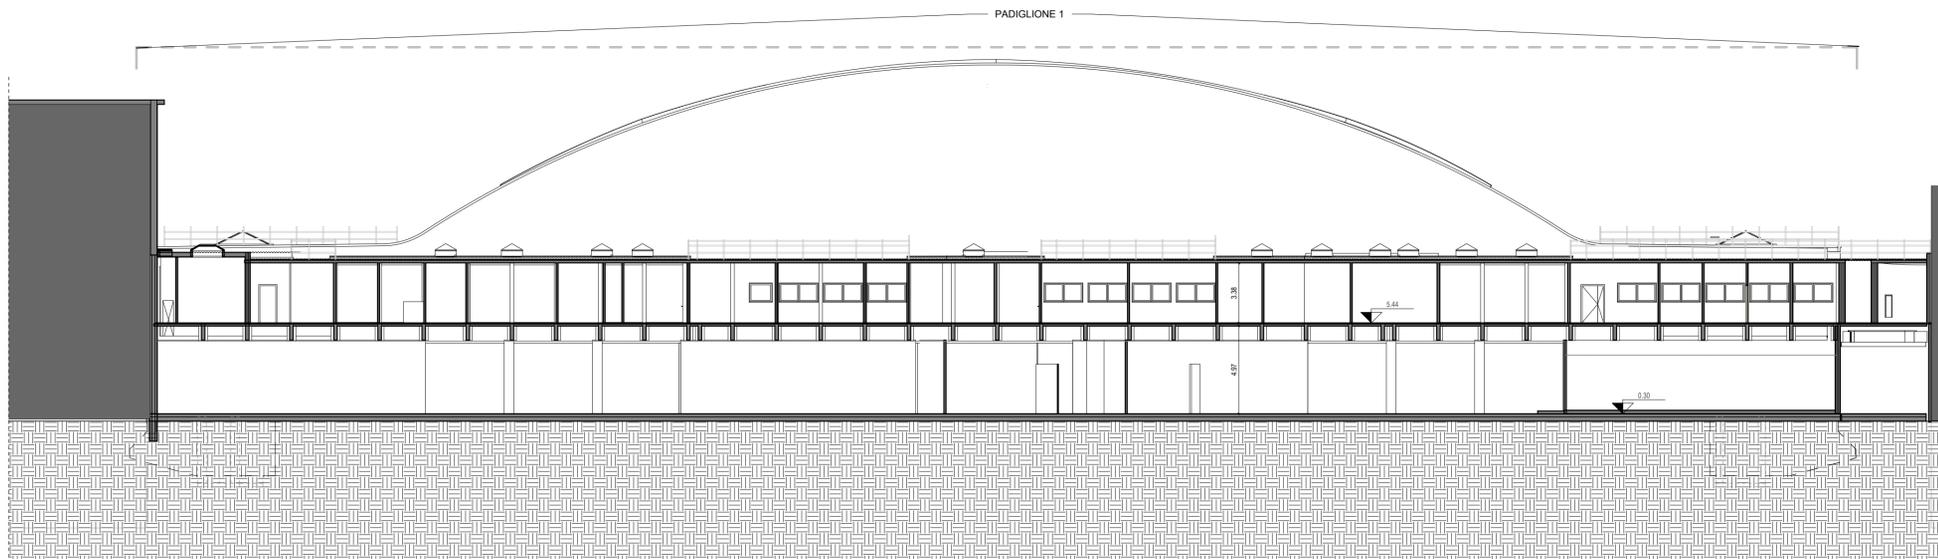

Sezione DD'



DIREZIONE OPERE PUBBLICHE

COMMITTENTE SCR Piemonte		COMUNE Città di TORINO	
LIVELLO PROGETTUALE PROGETTO DI FATTIBILITÀ TECNICO ECONOMICA			
CUP C14E21001220001	TITOLO INTERVENTO TORINO, IL SUO PARCO, IL SUO FIUME: MEMORIA E FUTURO' REALIZZAZIONE DELLA BIBLIOTECA CIVICA E RIQUALIFICAZIONE DEL TEATRO NUOVO		
CODICE OPERA 22044D02	TITOLO ELABORATO STATO DI FATTO SEZIONI BB' - CC' - DD'		
ELABORATO N. 006	DATA settembre 2022	SCALA Come indicato	AREA PROGETTUALE RILIEVO
FORMATO DI STAMPA A1	CODICE GENERALE ELABORATO 22044D02_1_0_P_RL_00_AF_006_0	NOME FILE Autodesk Docs:/TO/ESPOL2699-BCC-M-PAD-01.rvt	
VERSIONE	DATA	DESCRIZIONE	DIS. CONTR. APPR.
0	settembre 2022	Prima emissione	LGA-PGN LCN LCN
RTP PROGETTAZIONE		TIMBRI - FIRME	
RAFAEL MONEO Arch. Rafael Moneo (mandante) Calle Cinca 5 - 28002 Madrid (Spagna) ISOARCHITETTI IsoArchitetti S.r.l. (mandante) Via Mazzini, 33 - 10123 Torino ICIS ICIS S.r.l. (mandataria) Corso Erasmio, 6 - 10129 Torino Ing. Quirico Ing. Giambattista Quirico (mandante) Corso Giovanni Lanza, 58 - 10131 Torino MCM MCM Ingegneria (mandante) Vicolo Vincenzo Monti, 8, 10095 Grugliasco (TO) onleco Onleco Srl (mandante) Via Pigiarella, 3 - 10129 Torino		Direttore Tecnico: Ing. Luciano Luciani (ICIS Srl) Integrazione prestazioni specialistiche: Ing. Luciano Luciani (ICIS Srl)	
ORGANISMO DI CONTROLLO CONTECO S.p.A. Responsabile di Commessa: Ing. Daniele Baldi		SCR PIEMONTE S.p.A. Responsabile del Procedimento: Arch. Sergio Manto	