




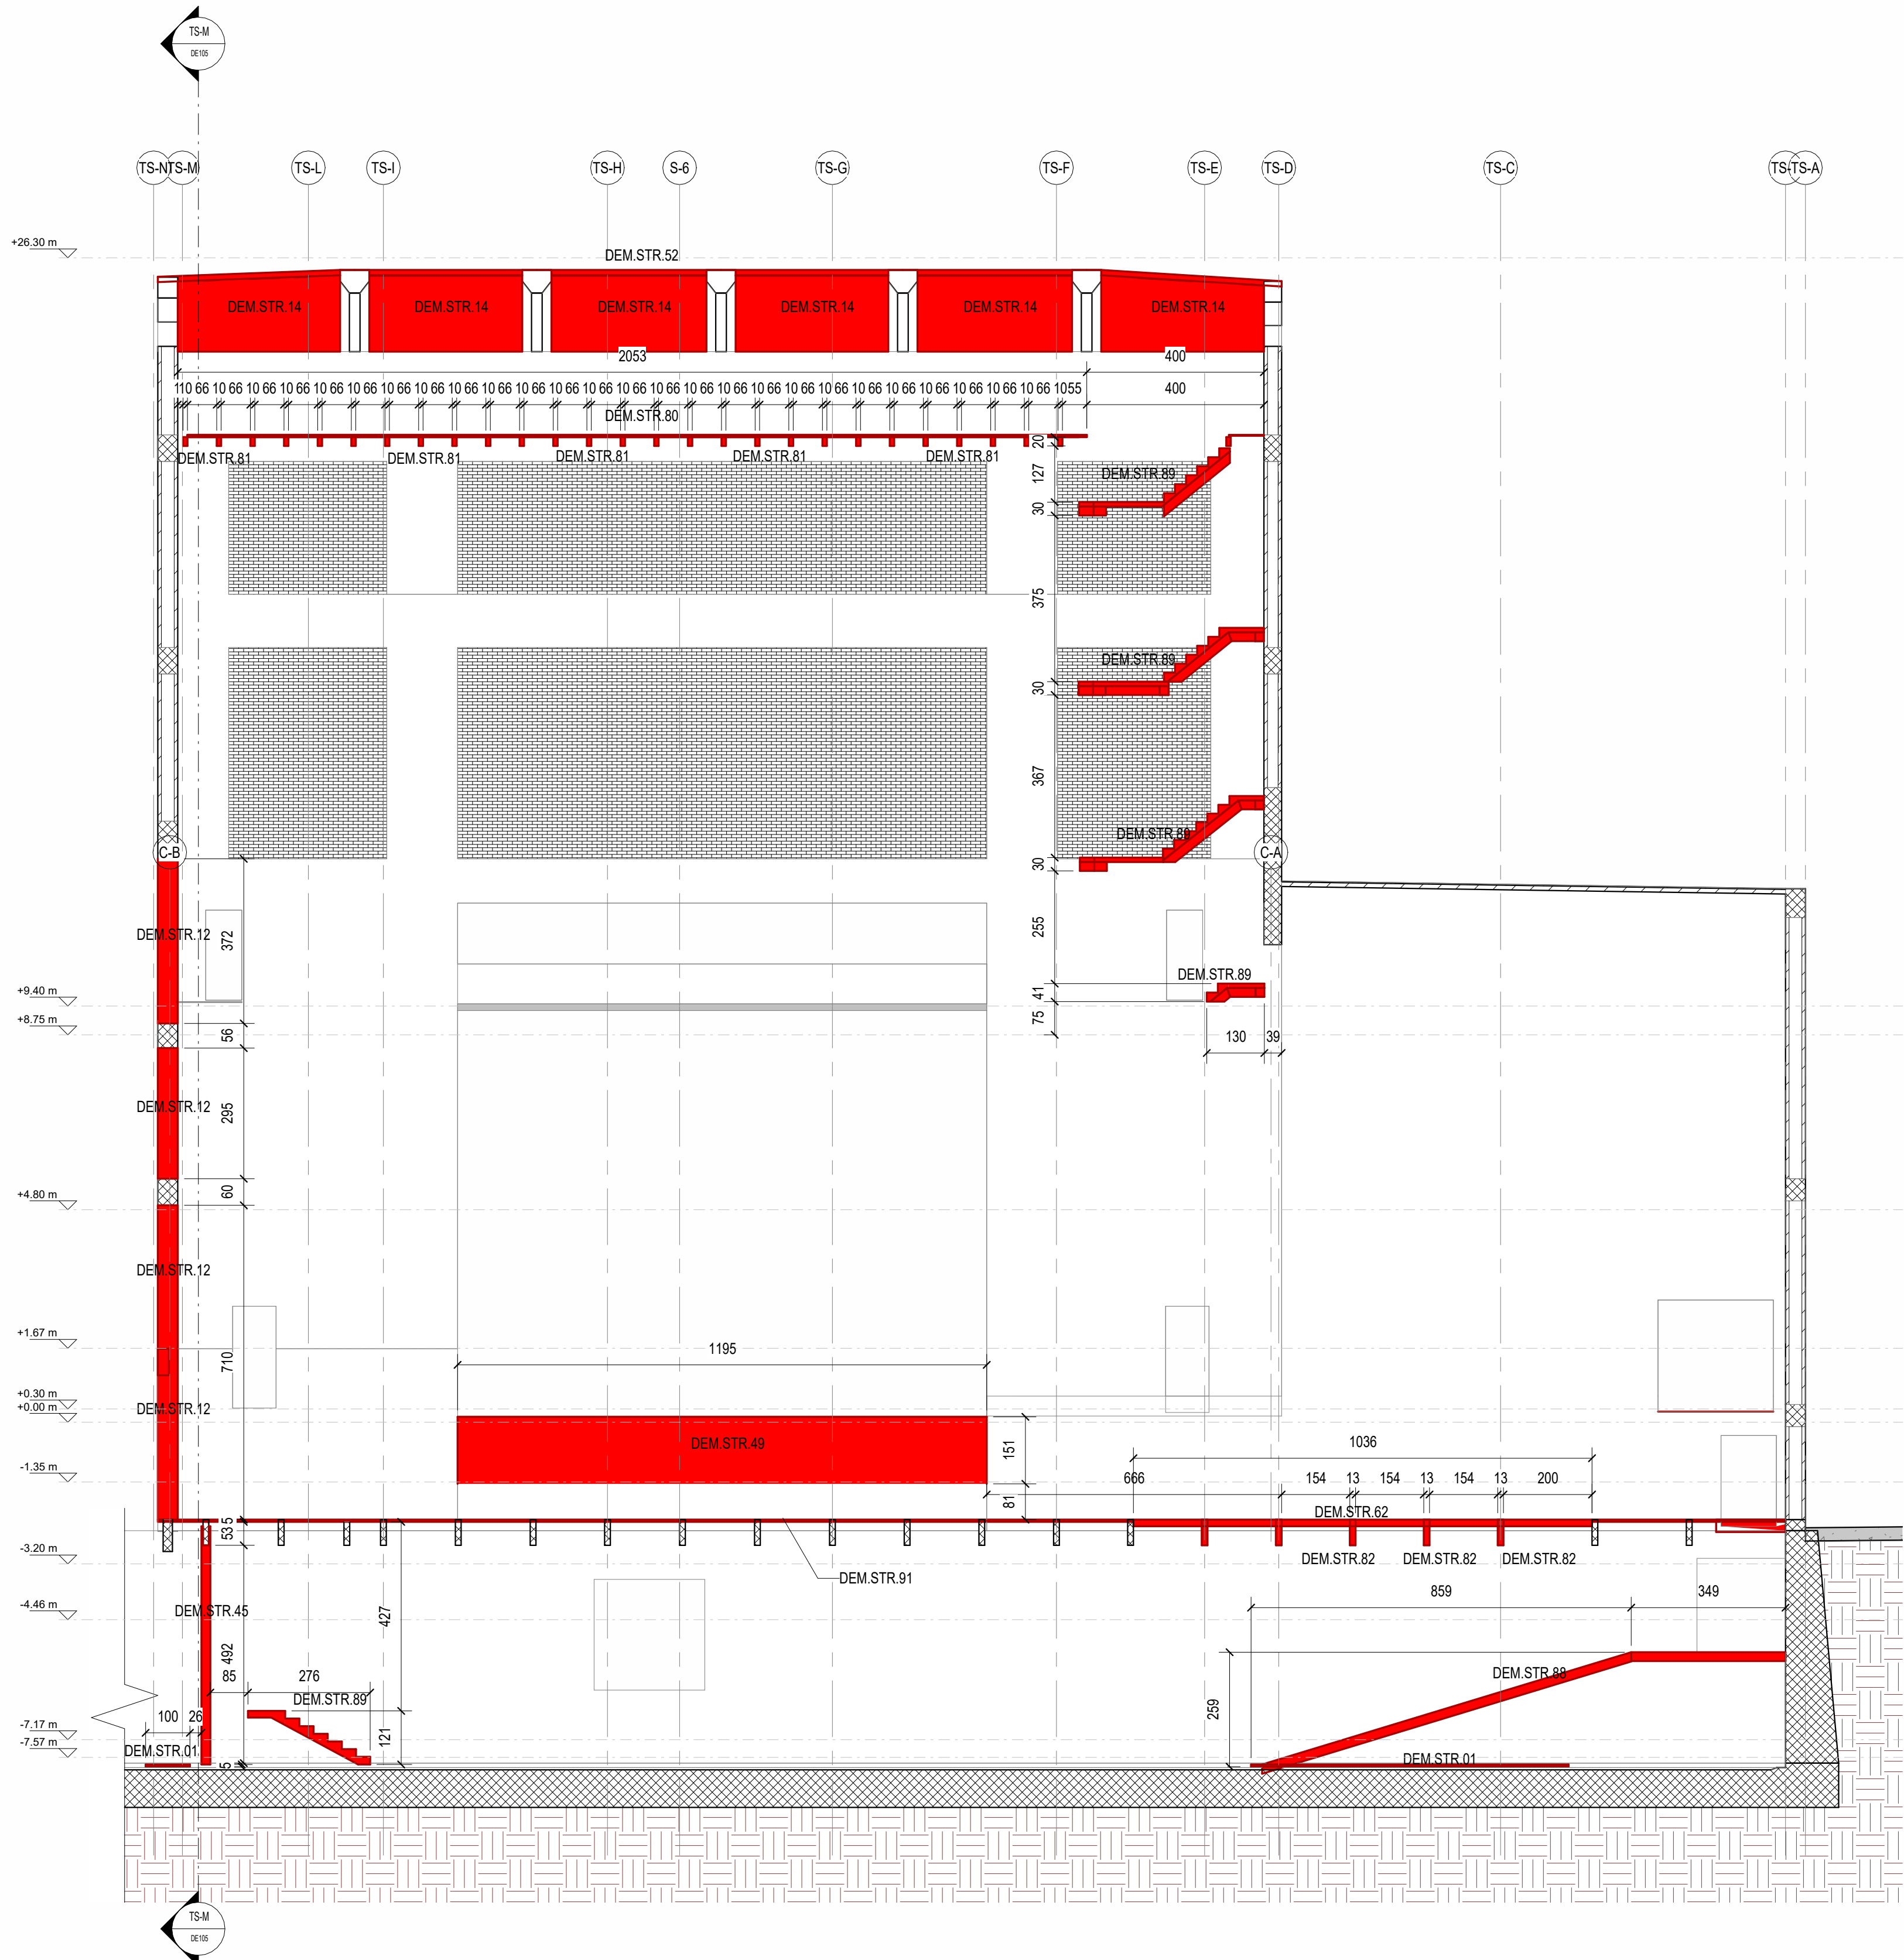

DEMOLIZIONI - TORRE SCENICA - Sezione TS-6
1 : 100

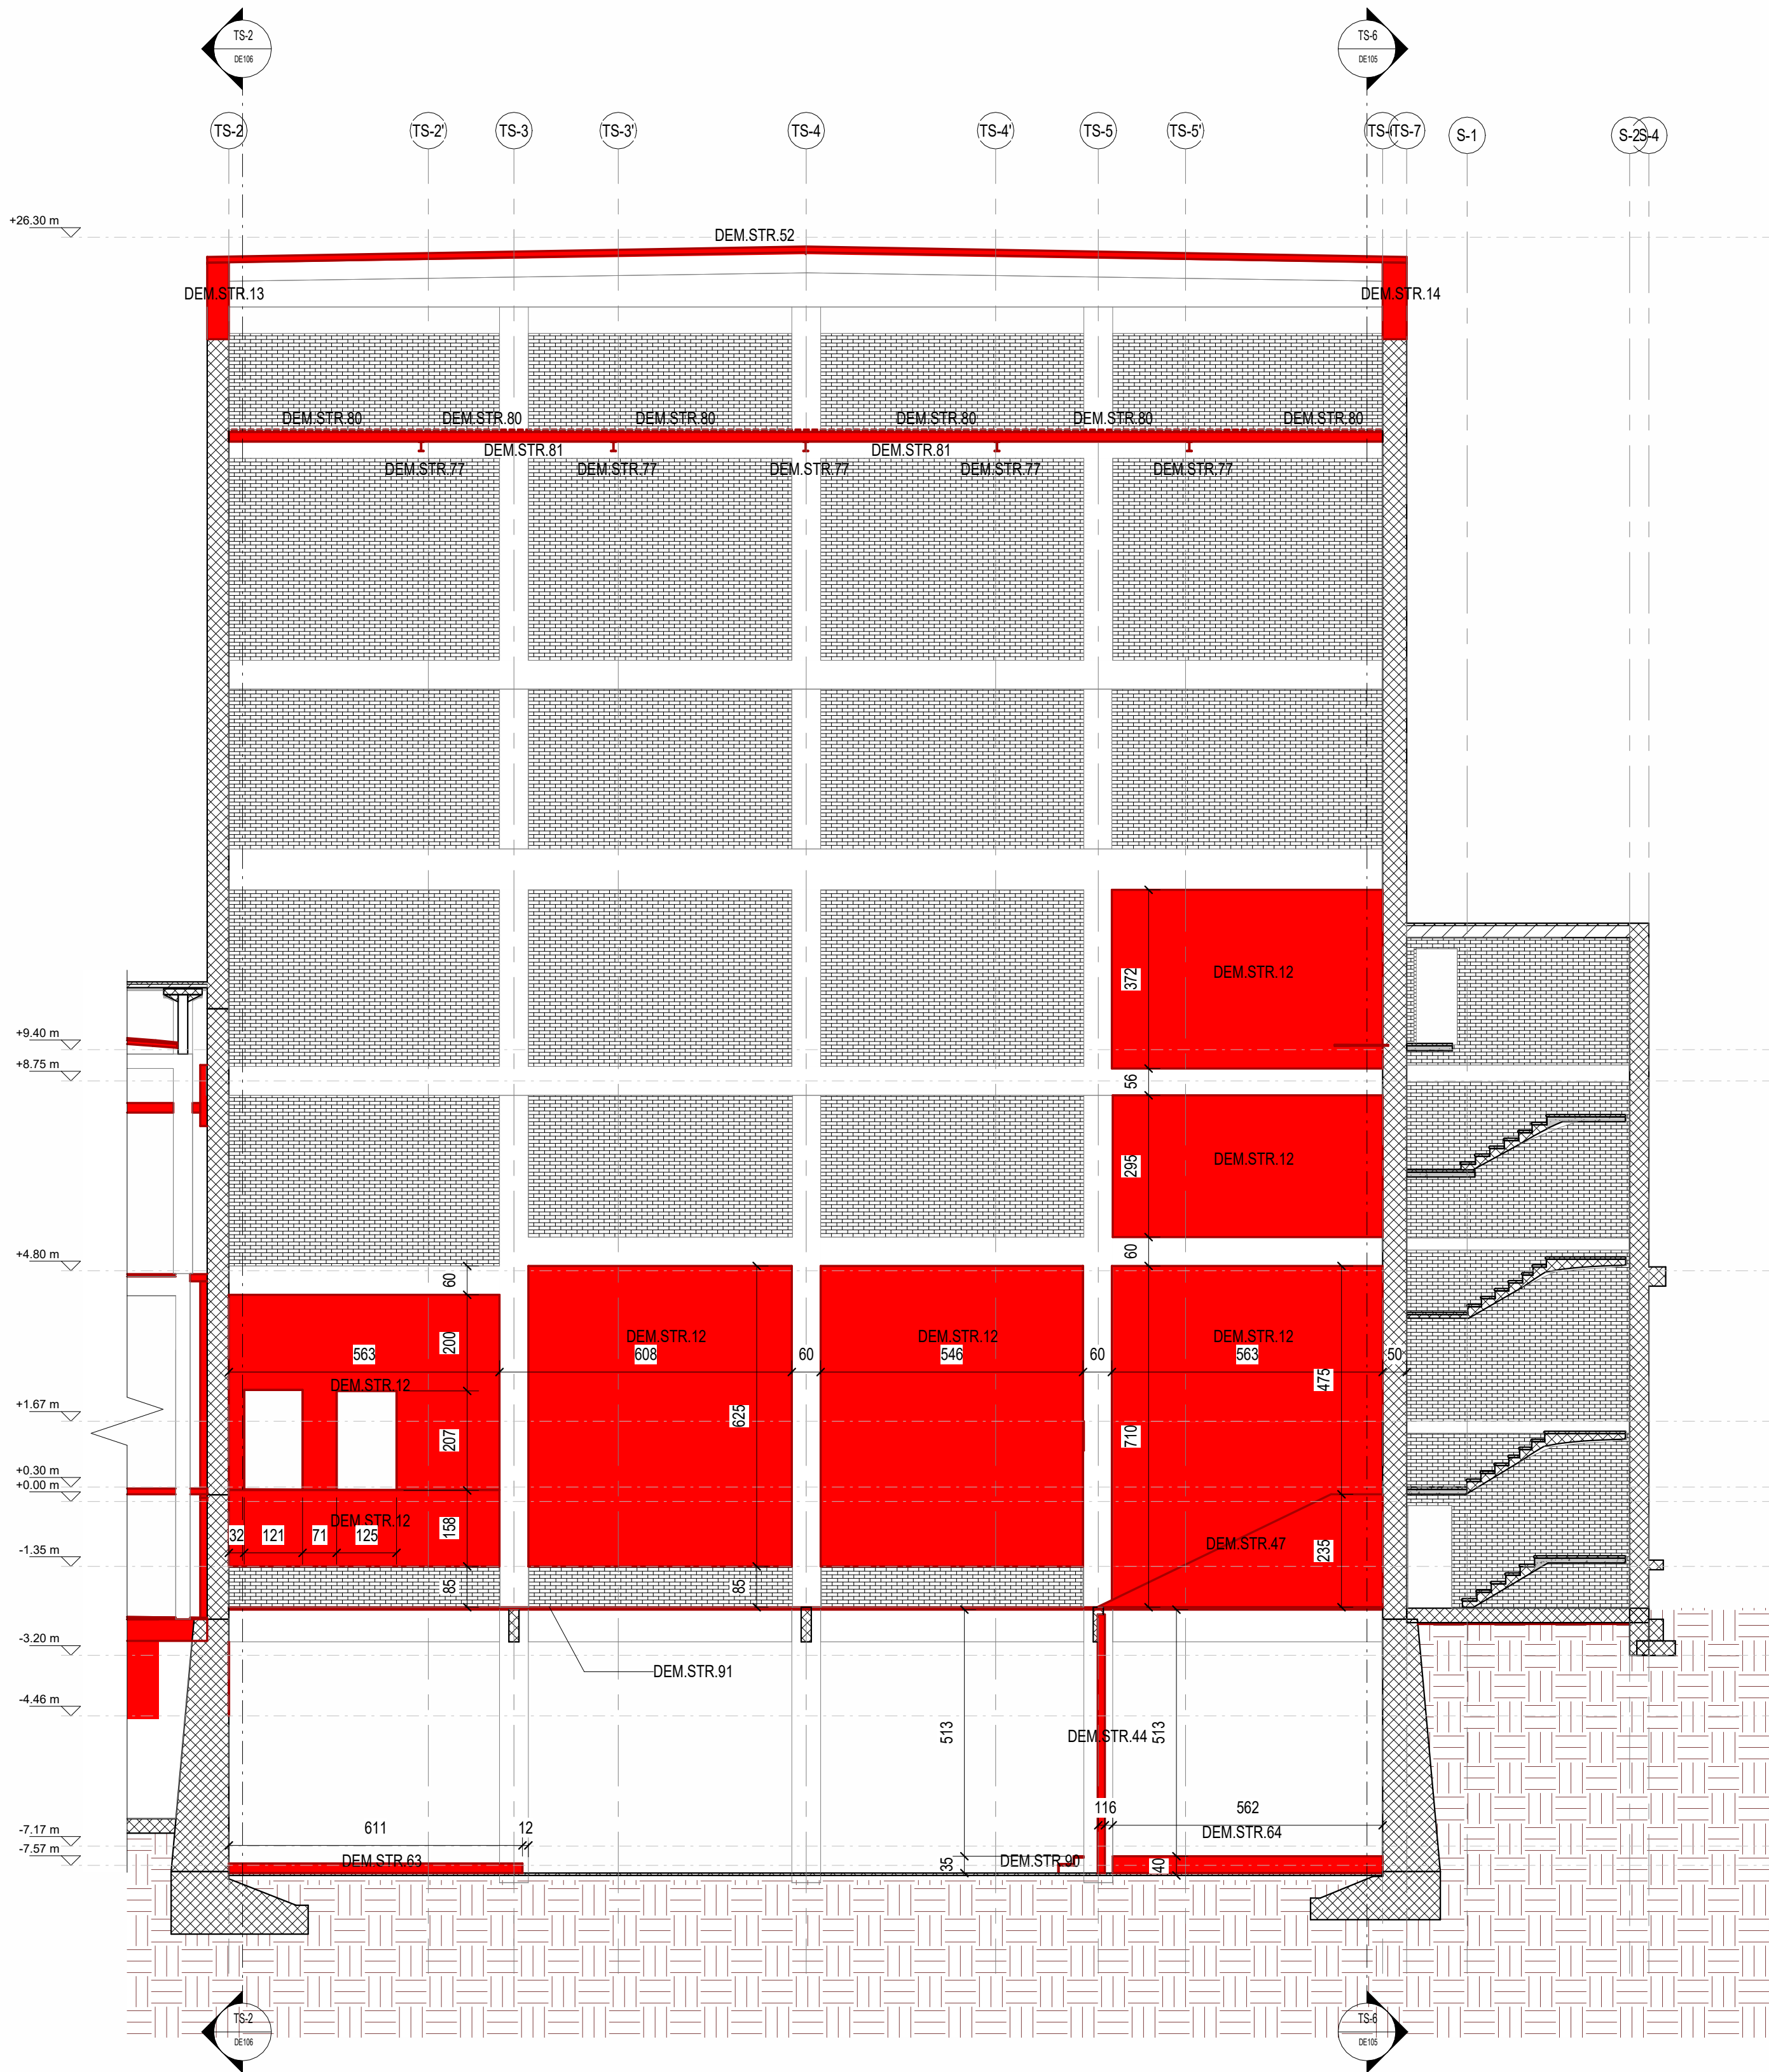

DEMOLIZIONI - TORRE SCENICA - Sezione TS-M
1 : 100

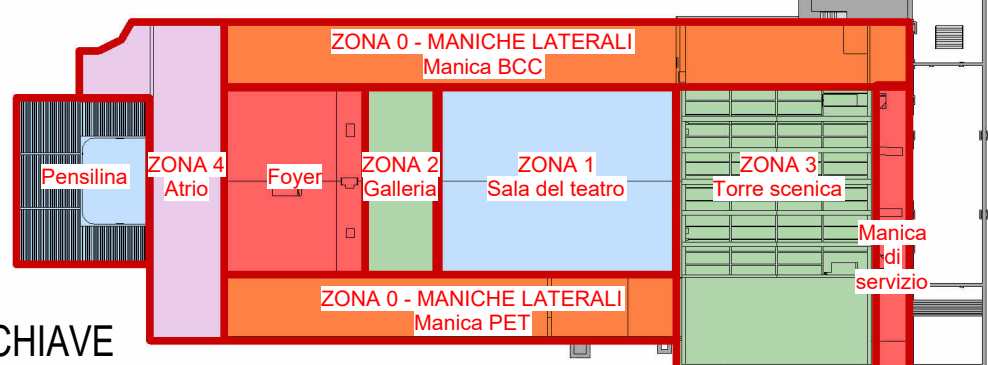

PIANTA CHIAVE
1 : 1000

Legenda demolizioni	
Codice intervento	Descrizione intervento
DEM.STR.01	Demolizione soletta fondazione in c.a. sp. 15cm
DEM.STR.07	Demolizione muratura in laterizio sp. 12cm
DEM.STR.10	Demolizione muratura in laterizio sp. 25cm
DEM.STR.12	Demolizione muratura in laterizio sp. 45cm
DEM.STR.13	Demolizione muratura in laterizio sp. 48cm
DEM.STR.14	Demolizione muratura in laterizio sp. 50cm
DEM.STR.44	Demolizione setto in c.a. sp. 15cm
DEM.STR.45	Demolizione setto in c.a. sp. 20cm
DEM.STR.46	Demolizione setto in c.a. sp. 25cm
DEM.STR.47	Demolizione setto in c.a. sp. 30cm
DEM.STR.49	Demolizione setto in c.a. sp. 50cm
DEM.STR.50	Demolizione setto in c.a. sp. 80cm
DEM.STR.51	Demolizione solaio laterocemento sp. 10cm
DEM.STR.52	Demolizione solaio laterocemento sp. 12cm
DEM.STR.53	Demolizione solaio laterocemento sp. 15cm
DEM.STR.54	Demolizione solaio laterocemento sp. 17cm
DEM.STR.55	Demolizione solaio laterocemento sp. 20cm
DEM.STR.56	Demolizione solaio laterocemento sp. 25cm
DEM.STR.57	Demolizione solaio laterocemento sp. 30cm
DEM.STR.59	Demolizione solaio laterocemento sp. 45cm
DEM.STR.62	Demolizione soletta in c.a. sp. 15cm
DEM.STR.63	Demolizione soletta in c.a. sp. 20cm
DEM.STR.64	Demolizione soletta in c.a. sp. 35cm
DEM.STR.65	Demolizione trave in c.a. 130x280
DEM.STR.69	Demolizione trave in c.a. 250x600
DEM.STR.77	Demolizione travi in acciaio IPE200
DEM.STR.80	Demolizione travi lignee 100x50
DEM.STR.81	Demolizione travi lignee 100x200
DEM.STR.82	Demolizione trave in c.a. 130x580
DEM.STR.87	Demolizione volte in solaio SAP
DEM.STR.88	Demolizione rampa
DEM.STR.89	Demolizione scale in c.a.
DEM.STR.90	Demolizione scale in acciaio
DEM.STR.91	Demolizione massetto 5cm
DEM.STR.95	Aperture

NOTE GENERALI

- PER LA TAVOLA DELLE NOTE GENERALI RELATIVE A RILIEVO E DEMOLIZIONI, SI RIMANDA ALL'ELABORATO GRAFICO Z2044D02_3_0_E_RL_00 AE_04S.
- LE QUOTE ALTIMETRICHE RIPORTATE IN TAVOLA FANNO RIFERIMENTO ALLA QUOTA +0.00m ARCHITETTONICA DEL MODELLO REVIT.
- LA QUOTA +0.00m DI CANTIERE FA RIFERIMENTO ALLA QUOTA DI ESTRADOSSO DEL MARMO BICROMO ESISTENTE DELL'ATRIO (POSTA A QUOTA +0.30m RISPETTO AL LIVELLO +0.00m ARCHITETTONICO DEL MODELLO REVIT).
- LE QUOTE ALTIMETRICHE RIPORTATE NELLE PIANTE FANNO RIFERIMENTO ALL'ESTRADOSSO DEL SOLAIO, SE NON DIVERSAMENTE INDICATO.
- PER LE DIMENSIONI NON RIPORTATE NEGLI ELABORATI GRAFICI DI DEMOLIZIONE, SI RIMANDA AI RELATIVI ELABORATI GRAFICI DELLO STATO DI FATTO.
- LE DEMOLIZIONI E, IN PARTICOLARE, GLI ELEMENTI ESISTENTI DEMOLITI, FANNO RIFERIMENTO AL PFTE DELLE DEMOLIZIONI, AL PROGETTO DI INTERVENTO DI MESSA IN SICUREZZA E ALLE CONDIZIONI ATTUALMENTE RISCOTRATE IN CANTIERE. QUALORA DURANTE LA FASE DI DEMOLIZIONE SI RICONTRASSERO CONDIZIONI DIVERSE DA QUANTO RIPORTATO NEGLI ELABORATI GRAFICI, DOVRANNO ESSERE RIPORTATE ALLA D.L.

SCR Società di Consulenza Progettazione			MINISTERO DELLA CULTURA		MINISTERO DELL'INTERNO	
Piano Nazionale per gli investimenti Complementari al Piano Nazionale di Ripresa e Resilienza (PNRR), Programma 01 Piano degli investimenti strategici sul sito del patrimonio culturale, edifici e aree naturali						
DIREZIONE OPERE PUBBLICHE						
COMMITTENTE SCR Piemonte		COMUNE Città di TORINO				
LIVELLO PROGETTUALE PROGETTO ESECUTIVO						
CUP C14E21001220001		TITOLO INTERVENTO "TORINO, IL SUO PARCO, IL SUO FIUME: MEMORIA E FUTURO" REALIZZAZIONE DELLA BIBLIOTECA CIVICA E RIQUALIFICAZIONE DEL TEATRO NUOVO				
CODICE OPERA Z2044D02						
ELABORATO N. DE105		TITOLO ELABORATO DEMOLIZIONI STRUTTURALI - TORRE SCENICA - Sezioni				
DATA EMISSIONE 22/05/2025		SCALA Come indicato		AREA PROGETTUALE Demolizione		
FORMATO DI STAMPA A1 All.		CODICE GENERALE ELABORATO Z2044D02_3_0_E_DE_00_AE_105_0		NOME FILE Z2044D02_3_0_E_DE_00_AE_105_0		
VERSIONE	DATA	DESCRIZIONE			REDATTO	CONTROLLATO
0	22/05/2025	Emissione Progetto Esecutivo a seguito dei pareri espressi dagli Enti preposti in Cds			MJW	MJW
IMPRESA AGGIUDICATARIA						
		COBAR S.p.A. Sede Legale: Via Savia 101, Sede Amm.: Via Monte Pulvino 3 70022 Altamura (BA) Italy				
RTP PROGETTAZIONE Capogruppo Mandataria: 		Integrazione Prestazioni Specialistiche: Arch. Michele Becchi - ADR Architeti Associati S.r.l. Progettazione Categoria Edilizia - Beni Tuteati: Arch. Filippo Raimondo - ADR Architeti Associati S.r.l.		Giovane Professionista: Arch. Valentina Bianchi - ADR BIM Manager Arch. Antonella Antonelli - ADR Coordinatore Tecnico del Progetto: Arch. Nicola Bisanti - ADR		
Mandanti: MJW STRUCTURES		Progettazione Categoria Strutture Ing. Massimo Majowicki - MJW STRUCTURES				
		Progettazione Impianti Elettrici e Speciali Ing. Massimo Cadorin - Manens S.p.A.				
		Progettazione Impianti Meccanici Ing. William Stefanutti - Manens S.p.A.				
Dott. Geol. Roberto Salucci Ing. Roberto De Lieto Volatto Ing. Alessandro Leonard Ing. Roberto De Lieto Volatto Arch. Laura Calcagnini ABDR		Geologo Consulenti Progettazione Antincendio Consulente Comfort acustico ambientale Consulente Ambiente/DNSH Consulente Acustica sala		Timbrì e Firme Documento firmato digitalmente		
COMMITTENTE SCR PIEMONTE S.p.A.						
ORGANISMO DI CONTROLLO CONTECO S.p.A.						
Responsabile del Procedimento: Arch. Sergio Manto						
Responsabile di Commessa: Ing. Tiziana Costanzo						