




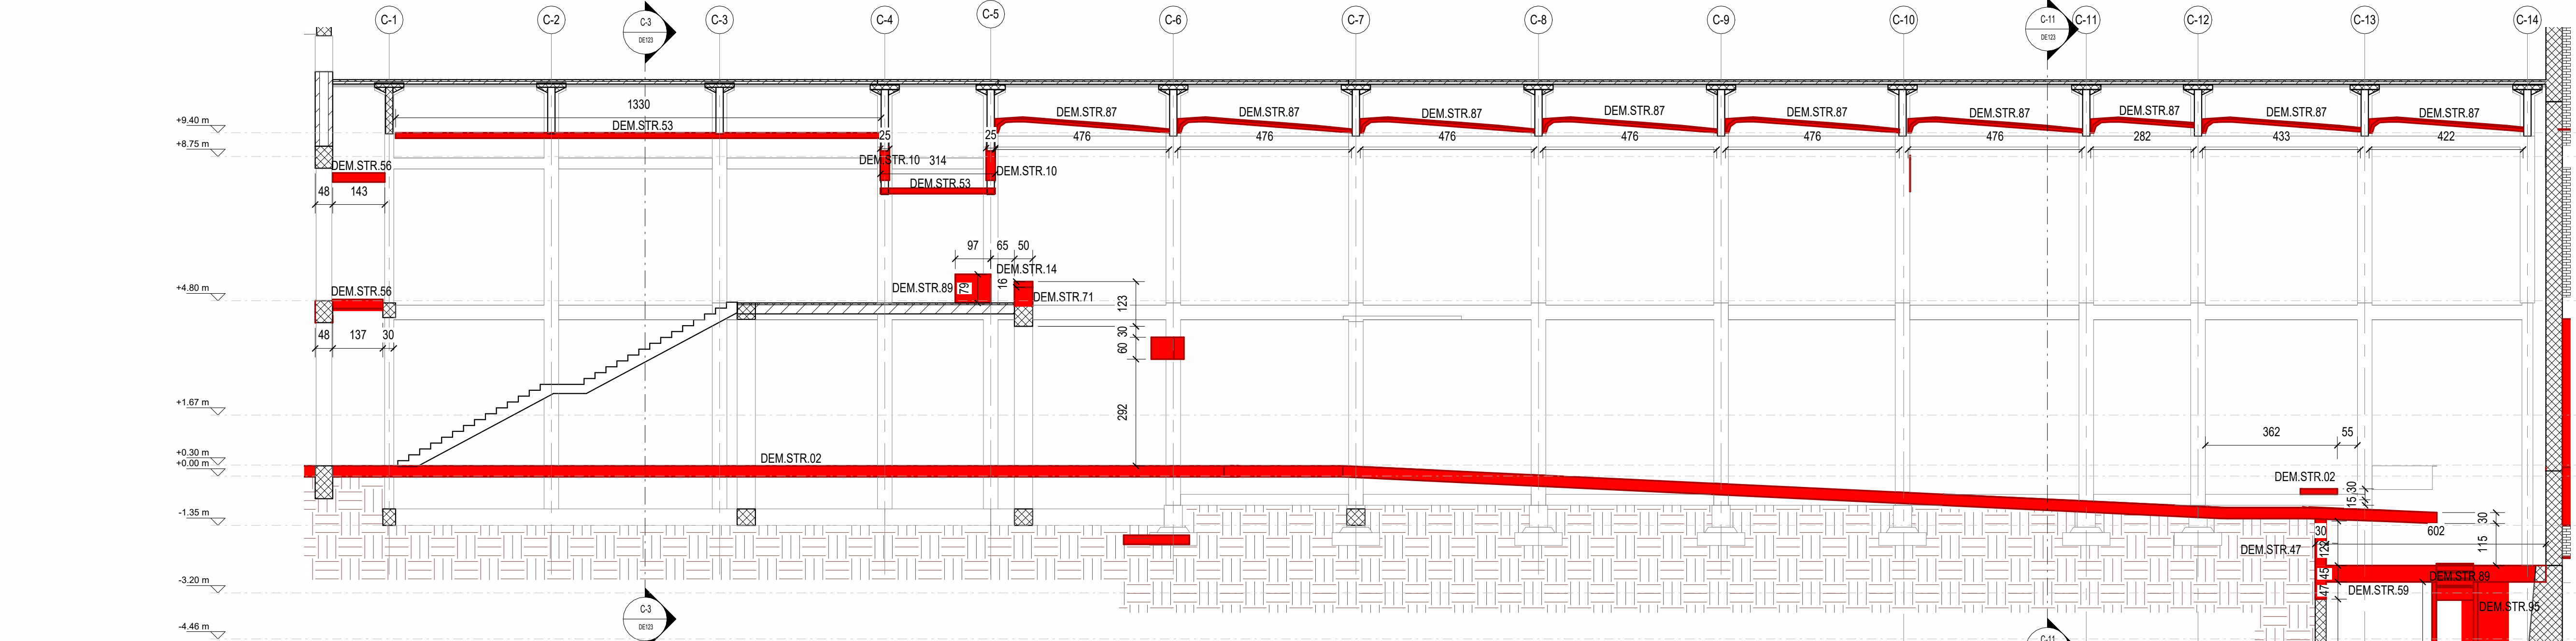


DEMOLIZIONI - FOYER GALLERIA E TEATRO - Sezione C-B
1 : 100

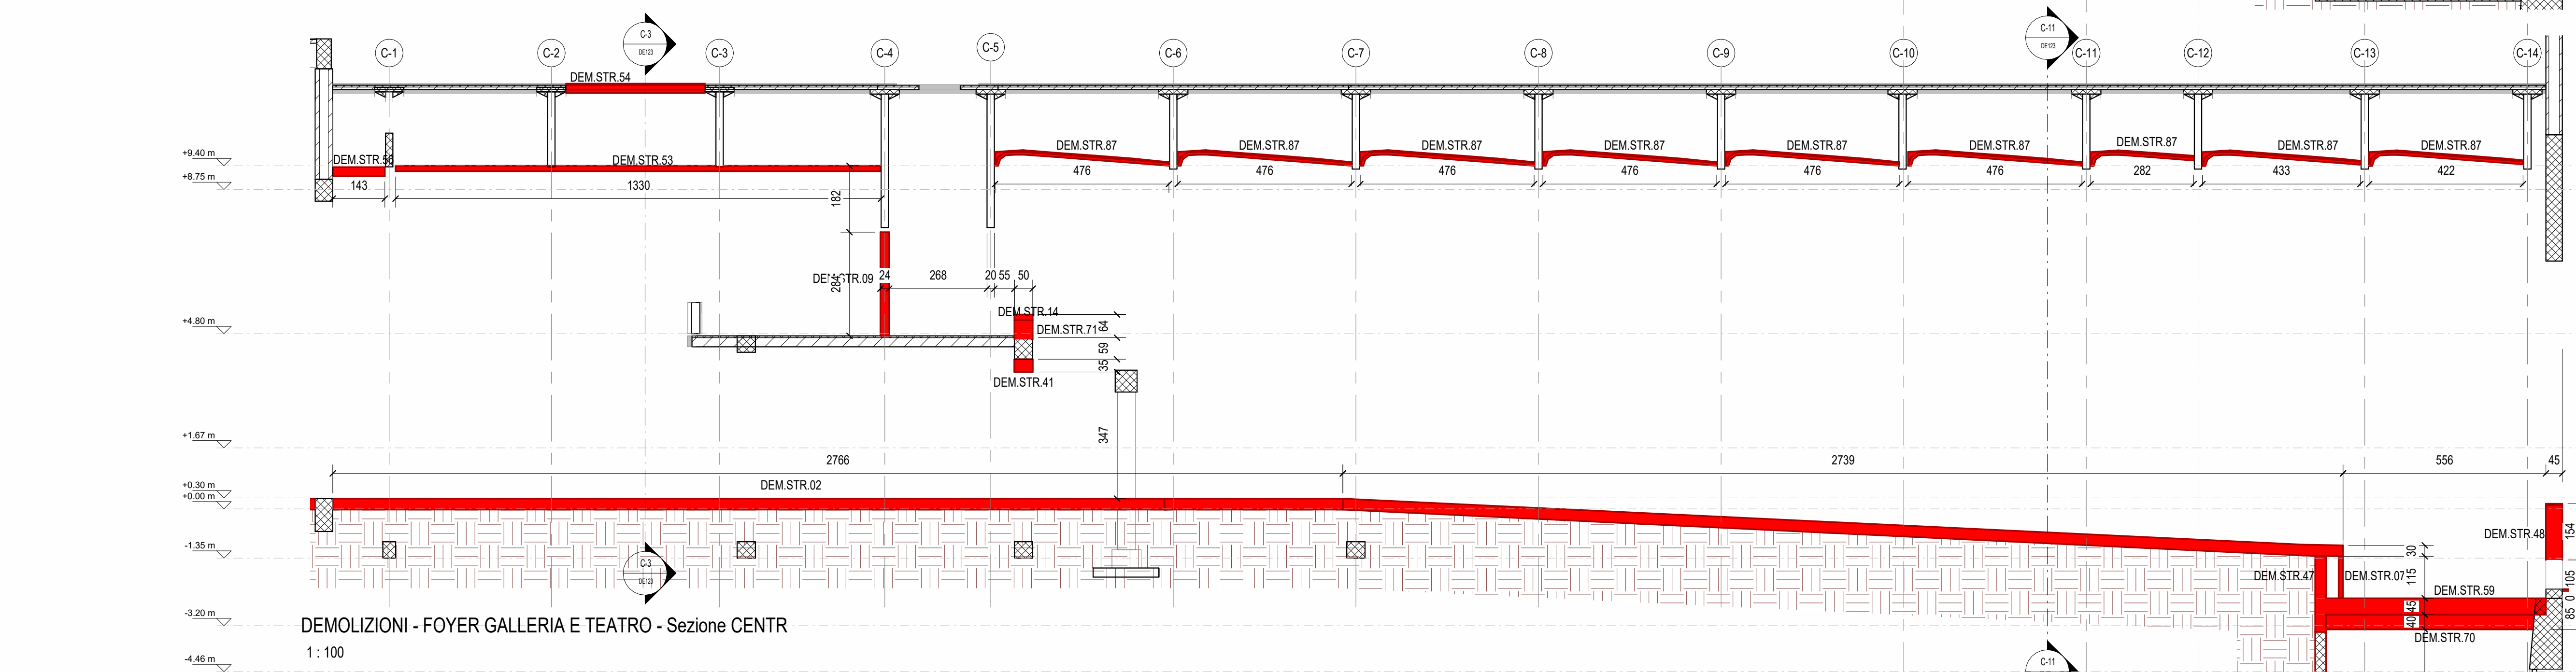


DEMOLIZIONI - FOYER GALLERIA E TEATRO - Sezione CENTR
1 : 100

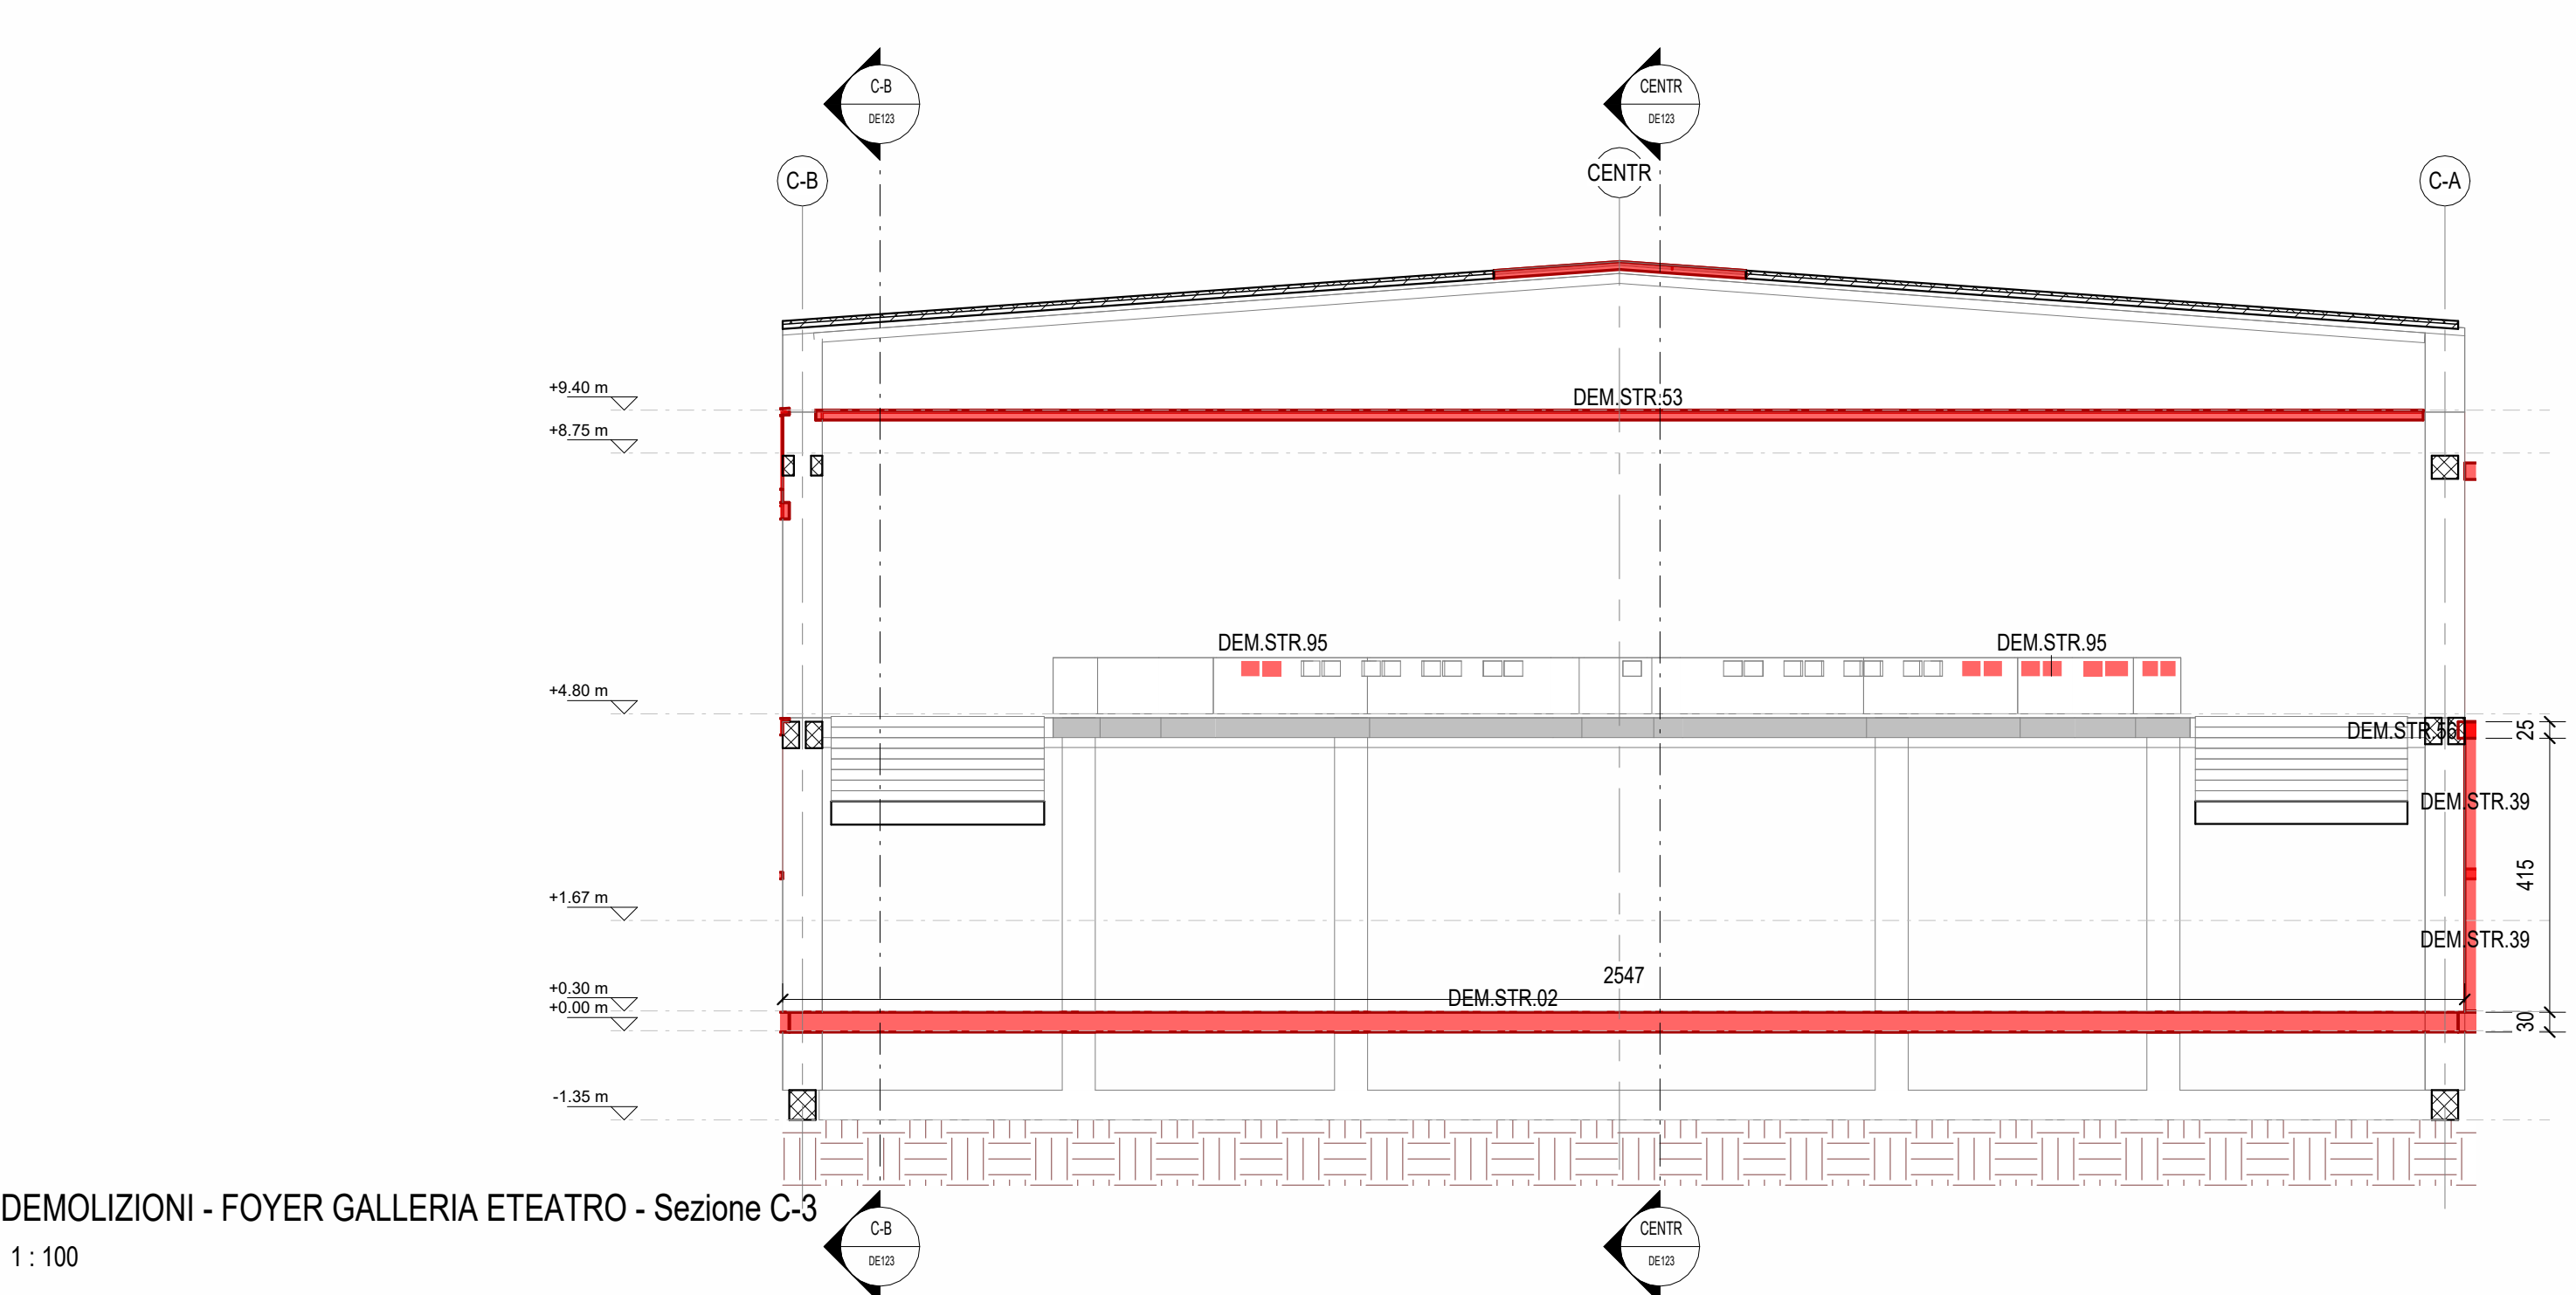

DEMOLIZIONI - FOYER GALLERIA E TEATRO - Sezione C-3
1 : 100

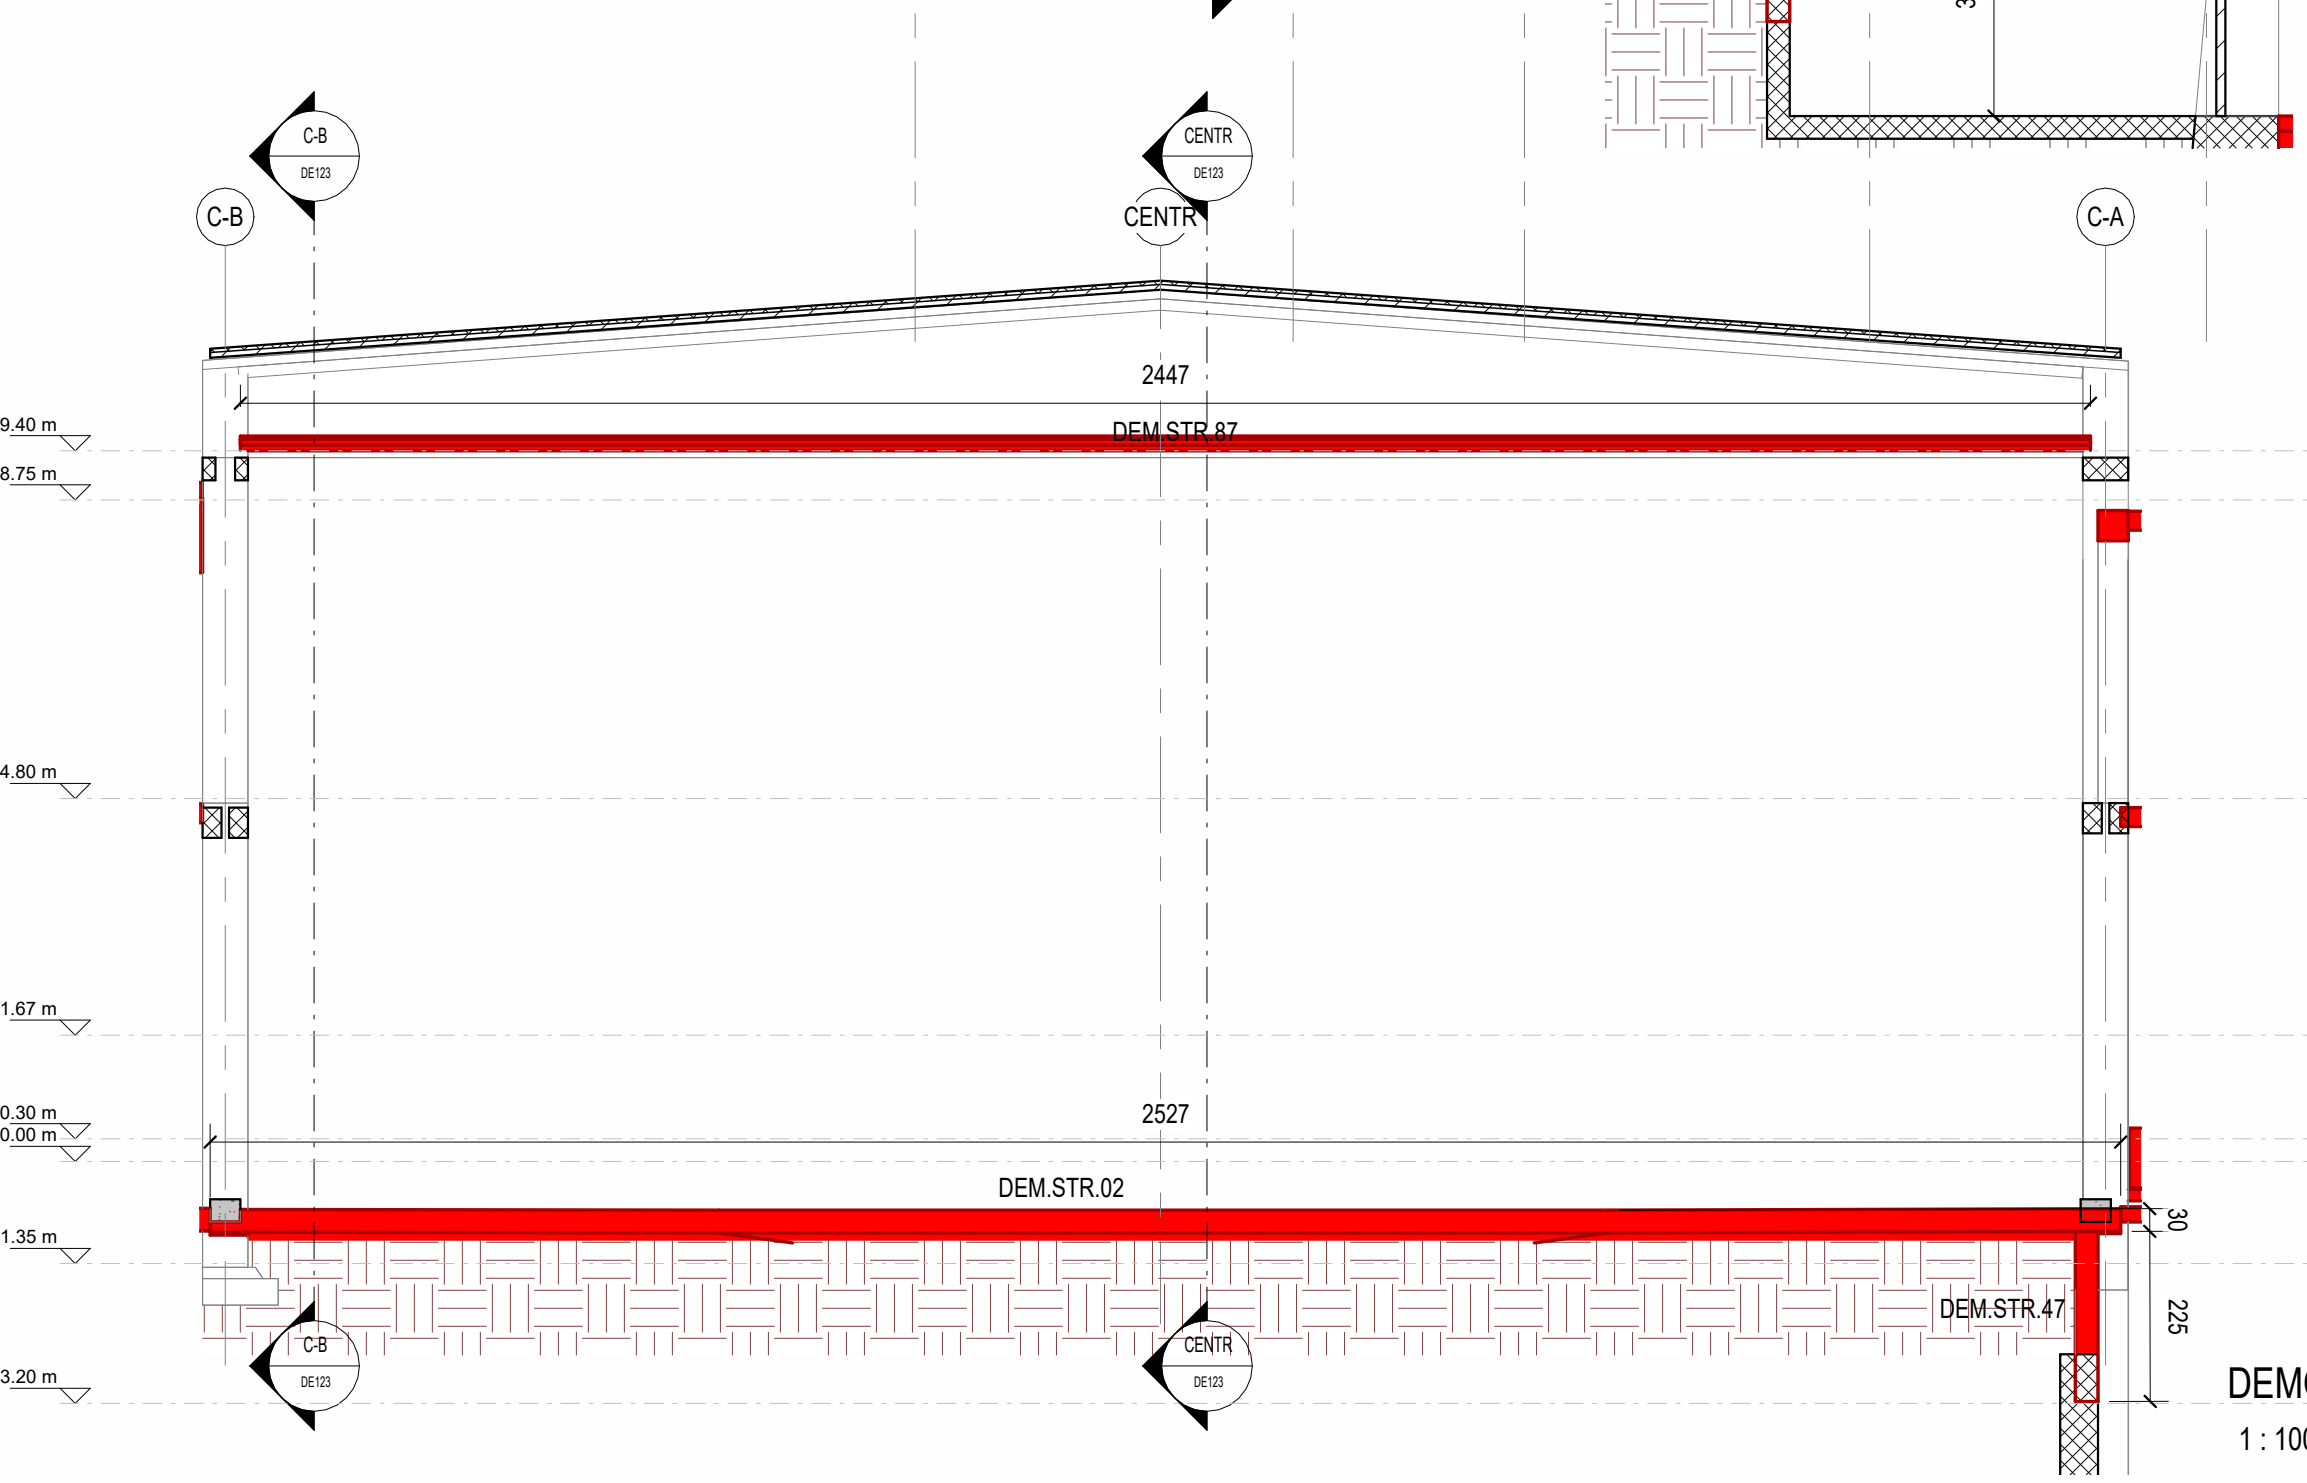

DEMOLIZIONI - FOYER GALLERIA E TEATRO - Sezione C-11
1 : 100

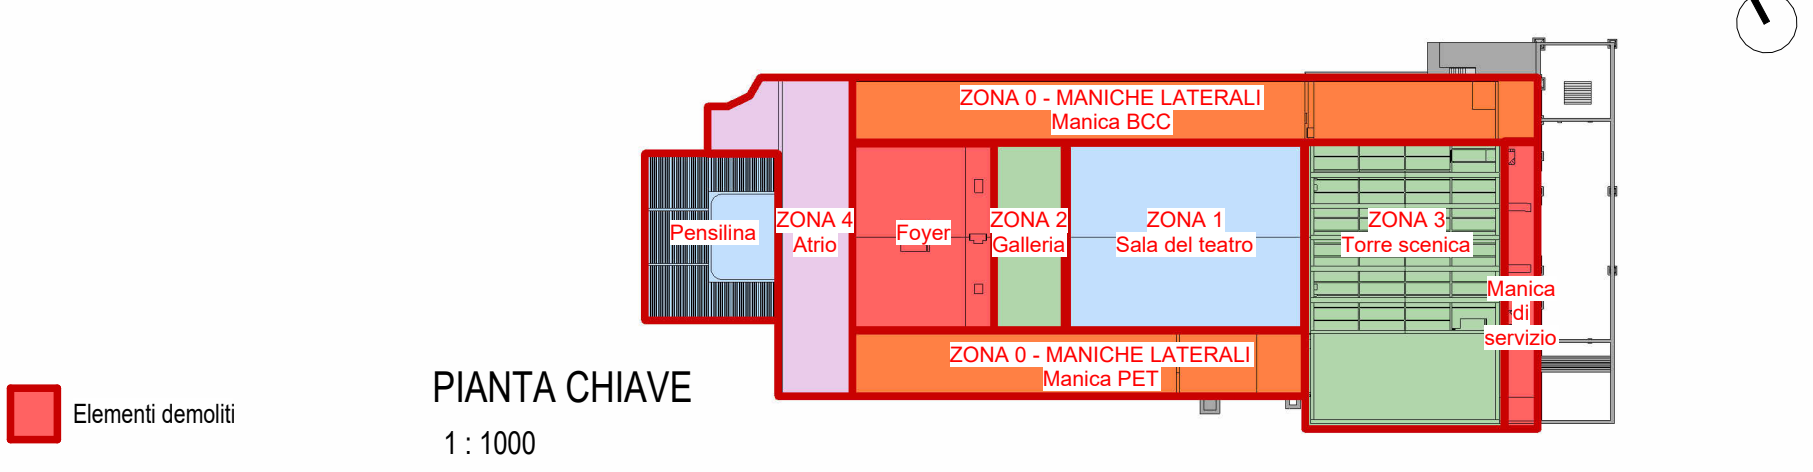

PIANTA CHIAVE
1 : 1000

Legenda demolizioni	
Codice intervento	Descrizione intervento
DEM.STR.02	Demolizione soletta fondazione in c.a. sp.30cm
DEM.STR.03	Demolizione plinto di fondazione
DEM.STR.07	Demolizione muratura in laterizio sp.12cm
DEM.STR.09	Demolizione muratura in laterizio sp.24cm
DEM.STR.10	Demolizione muratura in laterizio sp.25cm
DEM.STR.12	Demolizione muratura in laterizio sp.45cm
DEM.STR.14	Demolizione muratura in laterizio sp.50cm
DEM.STR.39	Demolizione pilastri in c.a. 40x30
DEM.STR.41	Demolizione pilastri in c.a. 50x35
DEM.STR.44	Demolizione setto in c.a. sp.15cm
DEM.STR.47	Demolizione setto in c.a. sp.30cm
DEM.STR.48	Demolizione setto in c.a. sp.45cm
DEM.STR.51	Demolizione solaio laterocemento sp.10cm
DEM.STR.53	Demolizione solaio laterocemento sp.15cm
DEM.STR.54	Demolizione solaio laterocemento sp.17cm
DEM.STR.55	Demolizione solaio laterocemento sp.20cm
DEM.STR.56	Demolizione solaio laterocemento sp.25cm
DEM.STR.59	Demolizione solaio laterocemento sp.45cm
DEM.STR.63	Demolizione soletta in c.a. sp.20cm
DEM.STR.66	Demolizione trave in c.a. 150x100
DEM.STR.69	Demolizione trave in c.a. 250x600
DEM.STR.70	Demolizione trave in c.a. 250x750
DEM.STR.71	Demolizione trave in c.a. 430x500
DEM.STR.75	Demolizione trave in c.a. 480x600
DEM.STR.83	Demolizione trave in c.a. 600x600
DEM.STR.87	Demolizione volte in solaio SAP
DEM.STR.89	Demolizione scale in c.a.
DEM.STR.91	Demolizione massetto 5cm
DEM.STR.95	Aperture

- NOTE GENERALI**
- PER LA TAVOLA DELLE NOTE GENERALI RELATIVE A RILIEVO E DEMOLIZIONI, SI RIMANDA ALL'ELABORATO GRAFICO 22044D02_3_0_E_RL_00_AE_045.
 - LE QUOTE ALTIMETRICHE RIPORTATE IN TAVOLA FANNO RIFERIMENTO ALLA QUOTA +0.00m ARCHITETTONICA DEL MODELLO REVIT.
 - LA QUOTA +0.00m DI CANTIERE FA RIFERIMENTO ALLA QUOTA DI ESTRADOSSO DEL MARMO BICROMO ESISTENTE DELL'ATRIO (POSTA A QUOTA +0.30m RISPETTO AL LIVELLO +0.00m ARCHITETTONICO DEL MODELLO REVIT).
 - LE QUOTE ALTIMETRICHE RIPORTATE NELLE PIANTE FANNO RIFERIMENTO ALL'ESTRADOSSO DEL SOLAIO. SE NON DIVERSAMENTE INDICATO PER LE DIMENSIONI NON RIPORTATE NEGLI ELABORATI GRAFICI DI DEMOLIZIONE, SI RIMANDA AI RELATIVI ELABORATI GRAFICI DELLO STATO DI FATTO.
 - LE DEMOLIZIONI E, IN PARTICOLARE, GLI ELEMENTI ESISTENTI DEMOLITI, FANNO RIFERIMENTO AL PTE DELLE DEMOLIZIONI, AL PROGETTO DI INTERVENTO DI MESSA IN SICUREZZA E ALLE CONDIZIONI ATTUALMENTE RISCOSE IN CANTIERE. QUALORA DURANTE LA FASE DI DEMOLIZIONE SI RISCOSESSERO CONDIZIONI DIVERSE DA QUANTO RIPORTATO NEGLI ELABORATI GRAFICI, DOVRANNO ESSERE RIPORTATE ALLA D.L.

				
Piano Nazionale per gli investimenti Complementari al Piano Nazionale di Ripresa e Resilienza (PNRR) - Programma C.11 Piano degli investimenti strategici sul sito del patrimonio culturale, edifici e aree naturali				
DIREZIONE OPERE PUBBLICHE				
COMMITTENTE SCR Piemonte		COMUNE Città di TORINO		
LIVELLO PROGETTUALE PROGETTO ESECUTIVO				
CUP C14E21001220001	TITOLO INTERVENTO "TORINO, IL SUO PARCO, IL SUO FIUME: MEMORIA E FUTURO" REALIZZAZIONE DELLA BIBLIOTECA CIVICA E RIQUALIFICAZIONE DEL TEATRO NUOVO			
CODICE OPERA 22044D02				
ELABORATO N. DE123	TITOLO ELABORATO DEMOLIZIONI STRUTTURALI - FOYER, GALLERIA E TEATRO - Sezioni			
DATA EMISSIONE 22/05/2025	SCALA Come indicato	AREA PROGETTUALE Demolizione		
FORMATO DI STAMPA A1 AII.	CODICE GENERALE ELABORATO 22044D02_3_0_E_DE_00_AE_123_0	NOME FILE 22044D02_3_0_E_DE_00_AE_123_0		
VERSIONE 0	DATA 22/05/2025	DESCRIZIONE Emissione Progetto Esecutivo a seguito dei pareri espressi dagli Enti preposti in Cds	REDATTO MJW	CONTROLLATO MJW
IMPRESA AGGIUDICATARIA  COBAR S.p.A. Sede Legale: Via Selva 101, Sede Amm.: Via Monte Pulito 3 70022 Altamura (BA) Italy				
RTP PROGETTAZIONE Capogruppo Mandataria:  ABDR Architetti Associati S.r.l. Mandanti:  MJW STRUCTURES  Manens S.p.A. Dott. Geol. Roberto Salucci Ing. Roberto De Lieto Volatto Ing. Alessandro Leonardi Ing. Roberto De Lieto Volatto Arch. Laura Calcagnini ABDR		Integrazione Prestazioni Specialistiche: Arch. Michele Bocca - ABDR Architetti Associati S.r.l. Progettazione Categoria Edilizia - Beni Tuteati: Arch. Filippo Raimondo - ABDR Architetti Associati S.r.l. Progettazione Categoria Strutture Ing. Massimo Majowiecki - MJW STRUCTURES Progettazione Impianti Elettrici e Speciali Ing. Massimo Cadorn - Manens S.p.A. Progettazione Impianti Meccanici Ing. William Stefanutti - Manens S.p.A. Geologo Consulenti Progettazione Antincendio Consulente Comfort acustico ambientale Consulente Ambiente/DNSH Consulente Acustica sala		
COMMITTENTE SCR PIEMONTE S.p.A.		Responsabile del Procedimento: Arch. Sergio Manto		
ORGANISMO DI CONTROLLO CONTECO S.p.A.		Responsabile di Commessa: Ing. Tiziana Costanzo		