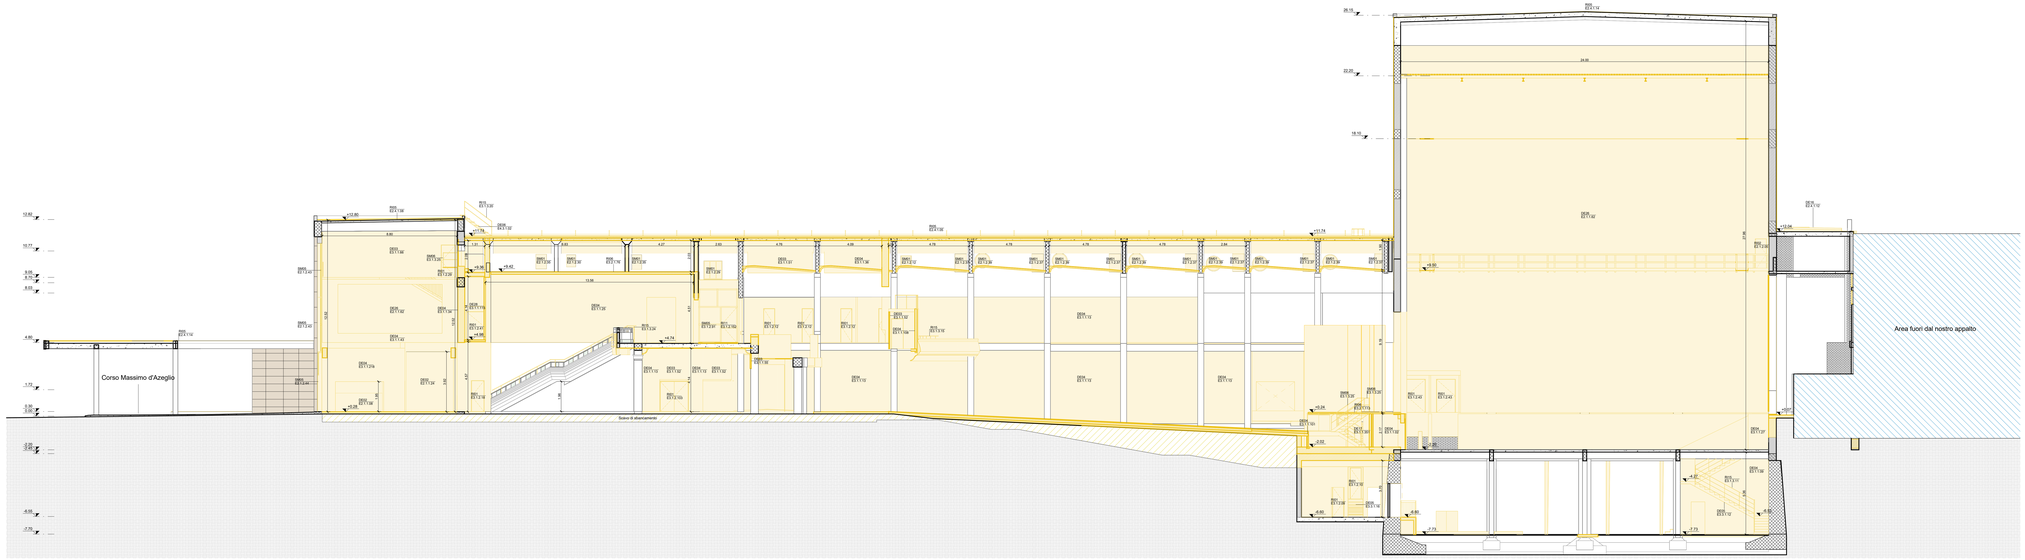

A Sz.AA
Scala 1 : 100

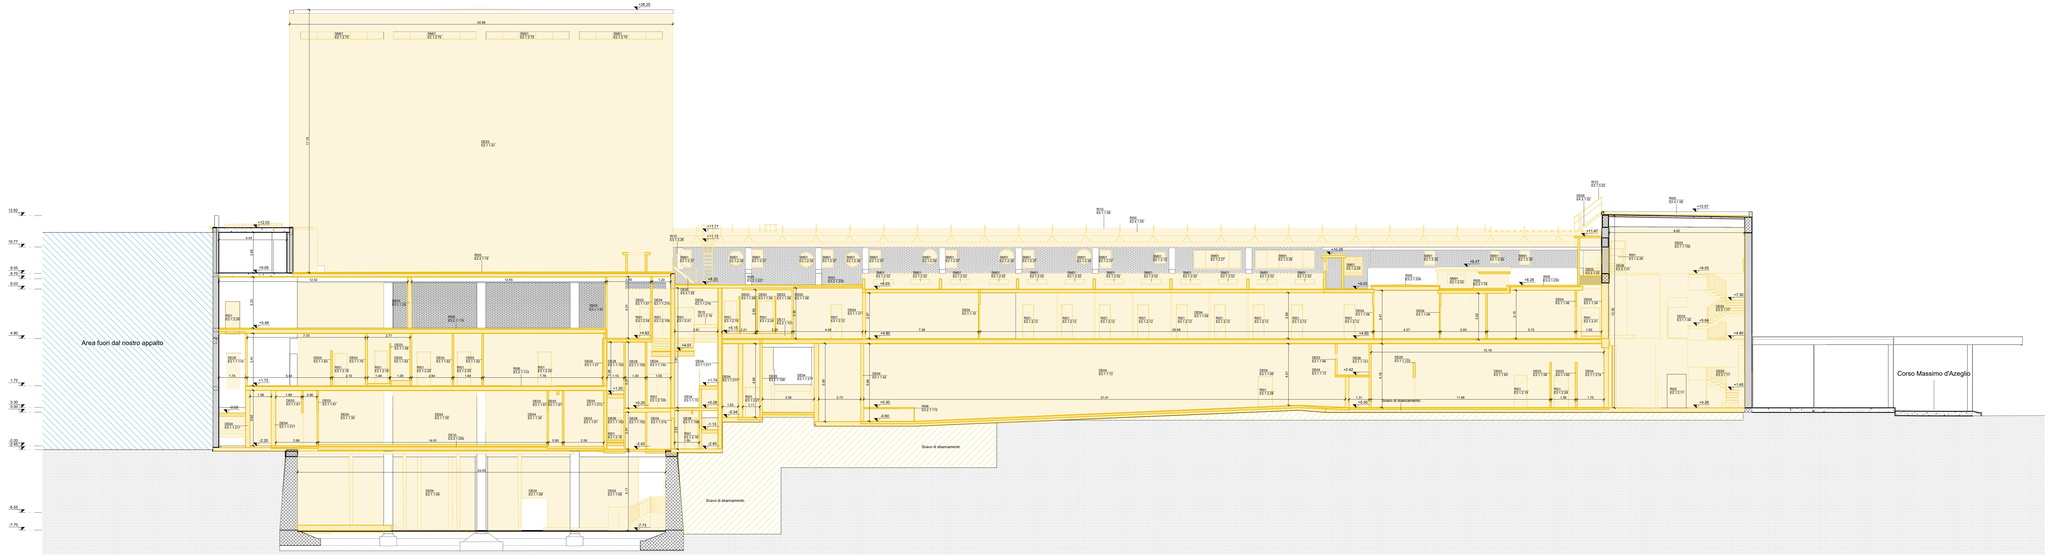

B Sz.BB
Scala 1 : 100

Legenda demolizioni

Cod. intervento	Descrizione intervento
DE01	Demolizione manutenzioni interne per allargamento varco finestra/porta
DE02	Demolizione muratura in laterizio
DE03	Demolizione tamponi in calcestruzzo e solaio/struttura metallica
DE04	Demolizione solaio in legno con travi in legno
DE05	Demolizione scala interna con pedata/alzata
DE06	Demolizione scala in carpenteria metallica
DE07	Demolizione solaio in calcestruzzo e struttura in legno
DE08	Demolizione solaio controtetto con coibentazione di materie
DE10	Demolizione solaio controterra
DE11	Demolizione solaio in legno
DE12	Demolizione copertura
DE13	Demolizione lucernaio
DE14	Demolizione canna fumaria in pietrice
DE15	Demolizione controsoffitto
DE16	Demolizione intonaco esterno
DE17	Demolizione intonaco interno
DE18	Demolizione rivestimento in pietra
DE19	Demolizione rivestimento in vetro
DE20	Demolizione pavimento
DE30	Demolizione parete in calcestruzzo e solaio/struttura metallica
DE40	Demolizione pavimento in legno/ceramica
DE41	Rimozione infisso (porta) interna
DE42	Rimozione infisso (porta) esterna
DE43	Rimozione infisso (finestra) esterna
DE44	Rimozione sovrapposizioni/sovrascostruzioni/altre strutture
DE45	Rimozione strato di copertura impermeabilizzante
DE46	Rimozione strato di coibentazione
DE47	Rimozione pavimento interno ed strato controterra
DE48	Rimozione rivestimento a parziale
DE49	Rimozione rivestimento a totale
DE50	Rimozione porta interna vetrata
DE51	Rimozione copertina in lamiera
DE52	Rimozione canna fumaria in pietrice
DE53	Rimozione scaldaacqua a parziale di ceramica
DE54	Rimozione sanitari
DE57	Rimozione infisso esterno
DE60	Rimozione/spostamento impianti vari/altri
DM01	Compartimento e sito dell'impianto lacunaline
DM41	Smontaggio infissi e successiva installazione
DM42	Smontaggio infissi esterni (porte)
DM43	Smontaggio arredo unico e successiva installazione
DM46	Smontaggio controsoffitto

LEGENDA

AMBIENTI
DESTINAZIONE D'USO — Codice ambiente / Nome ambiente / Superficie / Altezza netta
Area: 100.00
H: 00.00

Tipologia intervento / Codice elemento PREIF (vedi legenda)

QUOTE ALTIMETRICHE
0.00 Pianta (finito) — 0.00 Sezione (finito)

IDENTIFICAZIONE SEZIONI
01 / 01A — 1000 x 1 000 x 1 000 — N° sezione / N° tavola

CODIFICA
Codice Zone (Livello 2 RSSu):
01 Corpo Principale
02 Teatro e Galleria
03 Torre Scarsia e Manica Servizi
04 Torre Piacenza
05 Manica PET

Codice Piano (Livello 3 RSSu):
P1 Piano Interrato/Seminterrato
P2 Piano Secondo/Interrato
P0 Piano Terra
P1 Piano Primo
P2 Piano Secondo

DEMOLIZIONI
Tipologia intervento (Digit):
1 - DE: Demolizione
2 - RI: Rimozione
3 - DM: Smontaggio

Demolizione architettonica

Demolizione architettonica sezione

Cauto rimozione pavimentazione in marmo bocciato da preservare in situ
Codice intervento: DE01 - CUP: C14E21001220001
Codice opera: 22044D02

Restauro finitura marmorea

N.B. TUTTE LE QUOTE DEVONO ESSERE VERIFICATE IN CANTIERE
N.B. IL PRESENTE ELABORATO È REDATTO SULLA BASE DELLE INFORMAZIONI DISPONIBILI O RESE REPERIBILI DEL FABBRICATO. NUOVE O DIVERSE LAVORAZIONI POTRANNO RENDERSI NECESSARIE A SEGUITO DEL COMPLETAMENTO DELLE INDAGINI IN SITO.

Piano Nazionale per gli Investimenti Complementari al Piano Nazionale di Ripresa e Resilienza (PNRR), Programma D.1 Fondo degli investimenti strategici nei soli del patrimonio culturale, edifici e aree rurali

DIREZIONE OPERE PUBBLICHE

COMMITTENTE: SCR Piemonte	COMUNE: Città di TORINO
LIVELLO PROGETTUALE: Progetto Esecutivo	
CUP: C14E21001220001 — CODICE OPERA: 22044D02	TITOLO INTERVENTO: "TORINO, IL SUO PARCO, IL SUO FIUME: MEMORIA E FUTURO' REALIZZAZIONE DELLA BIBLIOTECA CIVICA E RIQUALIFICAZIONE DEL TEATRO NUOVO
ELABORATO N.: DE062	TITOLO ELABORATO: DEMOLIZIONI - Sezioni longitudinali
DATA EMISSIONE: 20/11/2024 — SCALA: — AREA PROGETTUALE: DEMOLIZIONI E RIMOZIONI EDILI	
FORMATO DI STAMPA: A0 + — CODICE GENERALE ELABORATO: TNT_22044D02_3_0_E_DE_00_AF_062_1	NOME FILE: TNT_22044D02_3_0_E_DE_00_AF_062_1

VERSIONE	DATA	DESCRIZIONE	REDATTO	CONTROLLATO
0	20.11.2024	Emissione Progetto Esecutivo	ABDR	ABDR
1	28.02.2025	Integrazioni Progetto Esecutivo (rif. Prot.n.18442/31.02.2025)	ABDR	ABDR

IMPRESA AGGIUDICATARIA
cobar
COBAR S.p.A.
Sede Legale Via Nerva 101, 10093 Collegno (Torino) Italia
TEL0 Premont (Bo) Italia

RTP PROGETTAZIONE

Capogruppo Mandataria:
ABDR Architetti Associati S.r.l.

Mandanti:
MJM STRUCTURES
Manens S.p.a.

Dott. Geol. Roberto Sakuzi
Bolzana s.r.l. Ing. Mario Cancelli
Geb Enrico Morelli
Ing. Roberto De Lalla Voltaro
Ing. Massimo Mapelli
Ing. Roberto De Lalla Voltaro
Arch. Laura Calzaporri

Integrazione Prestazioni Specialistiche:
Arch. Michele Becco - ABDR Architetti Associati S.r.l.
Progettazione Categoria Edilizia - Beni Tutelati:
Arch. Filippo Raimondo - ABDR Architetti Associati S.r.l.
Progettazione Categoria Strutture
Ing. Massimo Mapelli - MJM STRUCTURES
Progettazione Impianti Elettrici e Speciali
Ing. Massimo Cadorin - Manens S.p.A.
Progettazione Impianti Meccanici
Ing. Filippo Stefanutti - Manens S.p.A.
Geologo
Dott. Geol. Roberto Sakuzi
Consulenti Acustica sala
Consulenti Esperti acustica ambientale
Consulenti Progettazione Antincendio
Consulente
Consulente AmbientaleDNSH

Giovane Professionista:
Arch. Valentina Bianchi - ABDR
BIM Manager
Arch. Antonella Antonili - ABDR
Coordinatore Tecnico del Progetto
Arch. Nicola Bisaver - ABDR

Timbri e Firme

Documento firmato digitalmente

COMMITTENTE
SCR PIEMONTE S.p.A.
Responsabile del Procedimento:
Arch. Sergio Mantio

ORGANISMO DI CONTROLLO
CONTECO S.p.A.
Responsabile di Commessa:
Ing. Tiziana Costanzo