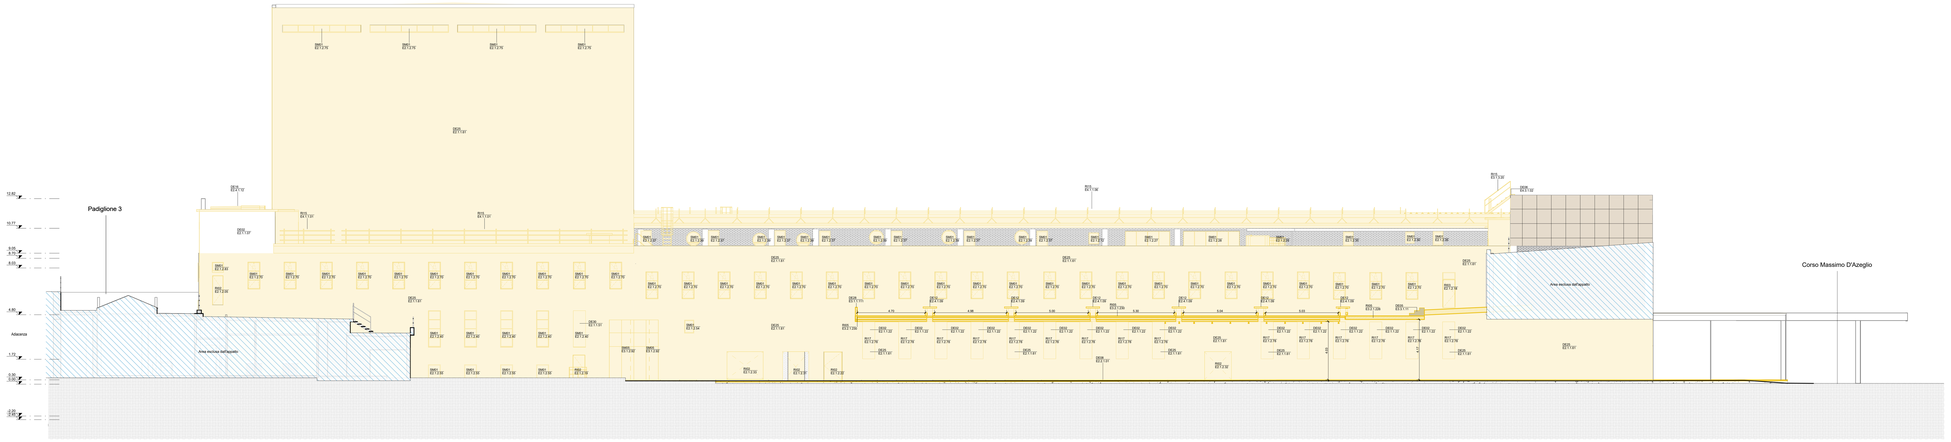

1 Prospetto N-E
Scala 1 : 100

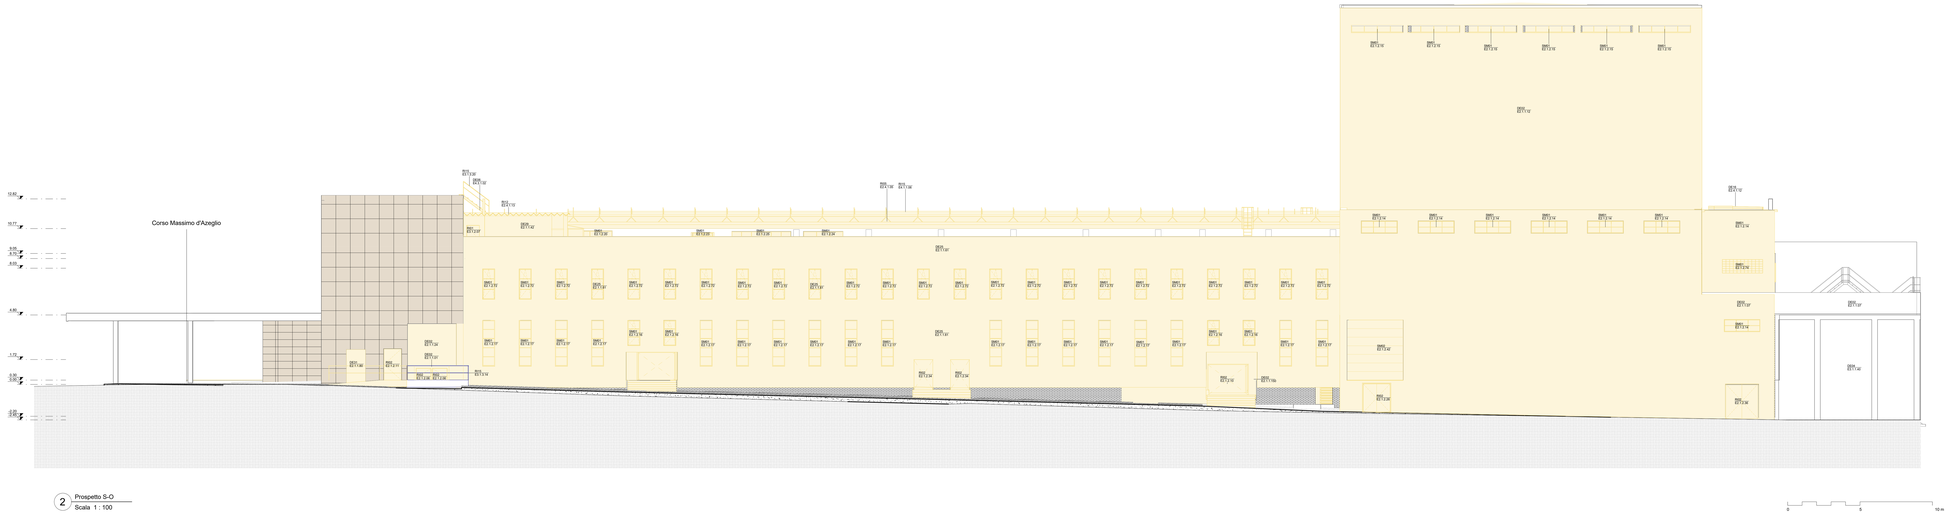

2 Prospetto S-O
Scala 1 : 100

Demolizioni - Chiusure e Partizioni Verticali

Cod. Intervento	Descrizione intervento	Cod. Elaborato	Spessore m	Area mq	Volume mc
DE.05	Demolizione rilevato esterno	D.1.1.A1	0.50	1008.37	20.87
DE.06	Demolizione rilevato esterno	D.1.1.B2	0.50	118.39	2.45
DE.07	Demolizione murature in mattoni e arenaria/ciottolo	D.1.1.B2	0.50	14.40	0.30
DE.08	Demolizione murature in mattoni	D.1.1.B2	0.50	9.60	0.20
DE.09	Demolizione pareti in calcestruzzo armato	D.1.1.B2	0.50	9.60	0.20
DE02	Smontaggio vetrata continua a sovrastante antiforatura	D.1.1.F1		14.40	0.00
DE.03	Demolizione muratura in laterizio	D.1.1.D1	0.12	20.00	0.40
DE.04	Demolizione rilevato interno	D.1.1.B2	0.50	200.01	4.40
DE.01	Demolizione muratura in laterizio	D.1.1.C1	0.50	11.76	0.12
DE.02	Demolizione rilevato esterno	D.1.1.B2	0.50	37.37	1.90
DE.03	Demolizione muratura in laterizio	D.1.1.D1	0.12	21.28	0.44
DE01	Smontaggio vetrata continua a sovrastante antiforatura	D.1.1.F1		8.80	0.00
DE02	Demolizione muratura in laterizio	D.1.1.D1	0.12	8.98	0.12
DE.01	Demolizione muratura in laterizio	D.1.1.D1	0.12	3.03	0.42
DE02	Demolizione muratura in laterizio	D.1.1.D1	0.14	3.03	0.42
DE.02	Demolizione muratura in laterizio	D.1.1.C1	0.50	7.07	0.87
DE01	Demolizione muratura in laterizio per allargamento varco	D.1.1.C2	0.50	1.40	0.07
DE02	Demolizione muratura in laterizio	D.1.1.C2	0.50	1.40	0.07
DE02	Demolizione muratura in laterizio	D.1.1.B2	0.12	8.54	1.06
DE02	Demolizione muratura in laterizio	D.1.1.B2	0.12	8.54	1.06
DE02	Demolizione muratura in laterizio	D.1.1.B2	0.12	41.71	5.17
DE02	Demolizione muratura in laterizio	D.1.1.B2	0.12	16.88	2.07
DE02	Demolizione muratura in laterizio	D.1.1.B2	0.12	16.88	2.07
DE.04	Demolizione rilevato esterno	D.1.1.B2	0.50	37.37	1.90
DE.05	Demolizione muratura in laterizio	D.1.1.D1	0.12	21.28	0.44
DE.06	Demolizione pareti in calcestruzzo armato/ciottolo	D.1.1.B2	0.50	3.15	0.15
DE.07	Demolizione muratura in laterizio	D.1.1.D1	0.12	8.98	0.12
DE03	Smontaggio vetrata continua a sovrastante antiforatura	D.1.1.F1		30.00	0.00
DE02	Demolizione muratura in laterizio	D.1.1.C1	0.50	7.18	0.88
DE02	Demolizione muratura in laterizio	D.1.1.C1	0.50	7.18	0.88
DE02	Demolizione muratura in laterizio	D.1.1.B2	0.12	26.28	3.21
DE02	Demolizione muratura in laterizio	D.1.1.B2	0.12	10.54	1.28
DE02	Demolizione muratura in laterizio	D.1.1.B2	0.12	10.54	1.28
DE02	Demolizione rilevato esterno	D.1.1.B2	0.50	146.88	7.20
DE03	Smontaggio vetrata continua a sovrastante antiforatura	D.1.1.F1		31.31	0.00
DE.02	Demolizione muratura in laterizio	D.1.1.D1	0.12	0.88	0.08
DE.03	Demolizione muratura in laterizio	D.1.1.C1	0.50	20.00	0.61
DE.04	Demolizione muratura in laterizio	D.1.1.B2	0.12	20.00	2.44
DE.05	Demolizione rilevato interno	D.1.1.B2	0.50	20.00	0.98
DE03	Smontaggio vetrata continua a sovrastante antiforatura	D.1.1.F1		20.00	0.00
DE.01	Demolizione muratura in laterizio	D.1.1.D1	0.12	21.27	0.85
DE.02	Demolizione muratura in laterizio	D.1.1.D1	0.12	21.27	0.85
DE.03	Demolizione rilevato esterno	D.1.1.A1	0.50	9.00	0.18
DE01	Smontaggio vetrata continua a sovrastante antiforatura	D.1.1.F1		20.00	0.00
DE01	Demolizione muratura in laterizio per allargamento varco	D.1.1.C2	0.50	2.80	0.14
DE02	Demolizione muratura in laterizio	D.1.1.C2	0.50	1.40	0.07
DE02	Demolizione muratura in laterizio	D.1.1.B2	0.12	12.08	0.29
DE02	Demolizione muratura in laterizio	D.1.1.B2	0.12	12.08	0.29
DE02	Demolizione muratura in laterizio	D.1.1.B2	0.12	9.16	0.22
DE02	Demolizione muratura in laterizio	D.1.1.B2	0.12	9.16	0.22
DE02	Demolizione muratura in laterizio	D.1.1.B2	0.12	41.71	1.00
DE.04	Demolizione muratura in calcestruzzo e antiaderitura metallica	D.1.1.B2	0.50	21.00	0.51
DE.05	Demolizione muratura in laterizio	D.1.1.B2	0.12	21.00	0.51
DE.06	Demolizione rilevato interno	D.1.1.B2	0.50	252.00	6.08
DE.07	Demolizione pareti in calcestruzzo e antiaderitura metallica	D.1.1.B2	0.50	21.00	0.51
DE01	Demolizione muratura in laterizio per allargamento varco	D.1.1.C2	0.50	2.11	0.07
DE02	Demolizione muratura in laterizio	D.1.1.C2	0.50	3.00	0.07
DE02	Demolizione muratura in laterizio	D.1.1.B2	0.12	12.08	0.29
DE02	Demolizione muratura in laterizio	D.1.1.B2	0.12	12.08	0.29
DE02	Demolizione muratura in laterizio	D.1.1.B2	0.12	41.71	1.00
DE.04	Demolizione rilevato interno	D.1.1.B2	0.50	417.80	10.04
DE.05	Demolizione muratura in laterizio	D.1.1.B2	0.12	417.80	10.04
DE.06	Demolizione muratura in laterizio	D.1.1.B2	0.12	1.95	0.05
DE.07	Demolizione muratura in laterizio	D.1.1.B2	0.12	1.95	0.05
DE.08	Demolizione muratura in laterizio	D.1.1.B2	0.12	1.95	0.05
DE.09	Demolizione muratura in pietrabiella di arenaria	D.1.1.B2	0.50	1.95	0.09
DE.04	Demolizione rilevato esterno	D.1.1.B1	0.50	197.37	5.70
DE02	Demolizione muratura in laterizio	D.1.1.B1	0.12	190.07	20.12
DE02	Demolizione muratura in laterizio	D.1.1.B1	0.12	5.70	0.60

Demolizioni - Chiusure e Partizioni Orizzontali

Cod. Intervento	Descrizione intervento	Cod. Elaborato	Spessore m	Area mq	Volume mc
DE.08	Demolizione pavimento esterno a ciottolato	D.2.1.C1	0.07	456.25	31.94
DE05	Rimozione strato di copertura impermeabilizzante	D.2.1.T4	0.01	285.88	2.87
DE.10	Demolizione soleta controterra	D.2.1.T02	0.35	14.28	4.95
DE06	Rimozione strato di copertura impermeabilizzante	D.2.1.T4	0.01	343.20	3.44
DE.05	Rimozione strato di copertura impermeabilizzante	D.2.1.T4	0.01	190.07	20.12
DE.08	Demolizione pavimento esterno a ciottolato	D.2.1.C1	0.20	5.70	1.14

Demolizioni - Finestre

Cod. Intervento	Descrizione intervento	Cod. Elaborato	Larghezza m	Altezza m	Quantità
DE17	Rimozione infisso esterno	D.1.1.T5	0.90	0.90	114
DE					
DE01	Smontaggio infissi e successiva sverniciatura	D.1.1.G1	0.90	0.90	112
DE01	Smontaggio infissi e successiva sverniciatura	D.1.1.G1	0.90	0.70	1
DE01	Smontaggio infissi e successiva sverniciatura	D.1.1.G1	0.90	0.40	1
DE01	Smontaggio infissi e successiva sverniciatura	D.1.1.G1	0.90	0.70	1
DE01	Smontaggio infissi e successiva sverniciatura	D.1.1.G1	0.90	0.70	1
DE01	Smontaggio infissi e successiva sverniciatura	D.1.1.G1	0.70	0.90	1
DE17	Rimozione infisso esterno	D.1.1.B6	0.90	0.90	1
DE17	Rimozione infisso esterno	D.1.1.B6	0.90	0.90	1
DE01	Smontaggio infissi e successiva sverniciatura	D.1.1.B6	0.90	0.90	1
DE17	Rimozione infisso esterno	D.1.1.B2	0.70	0.90	1
DE					
DE01	Smontaggio infissi e successiva sverniciatura	D.1.1.B6	0.90	0.90	1