


SzBB  
RL037


CORSO MASSIMO D'AZEGLIO

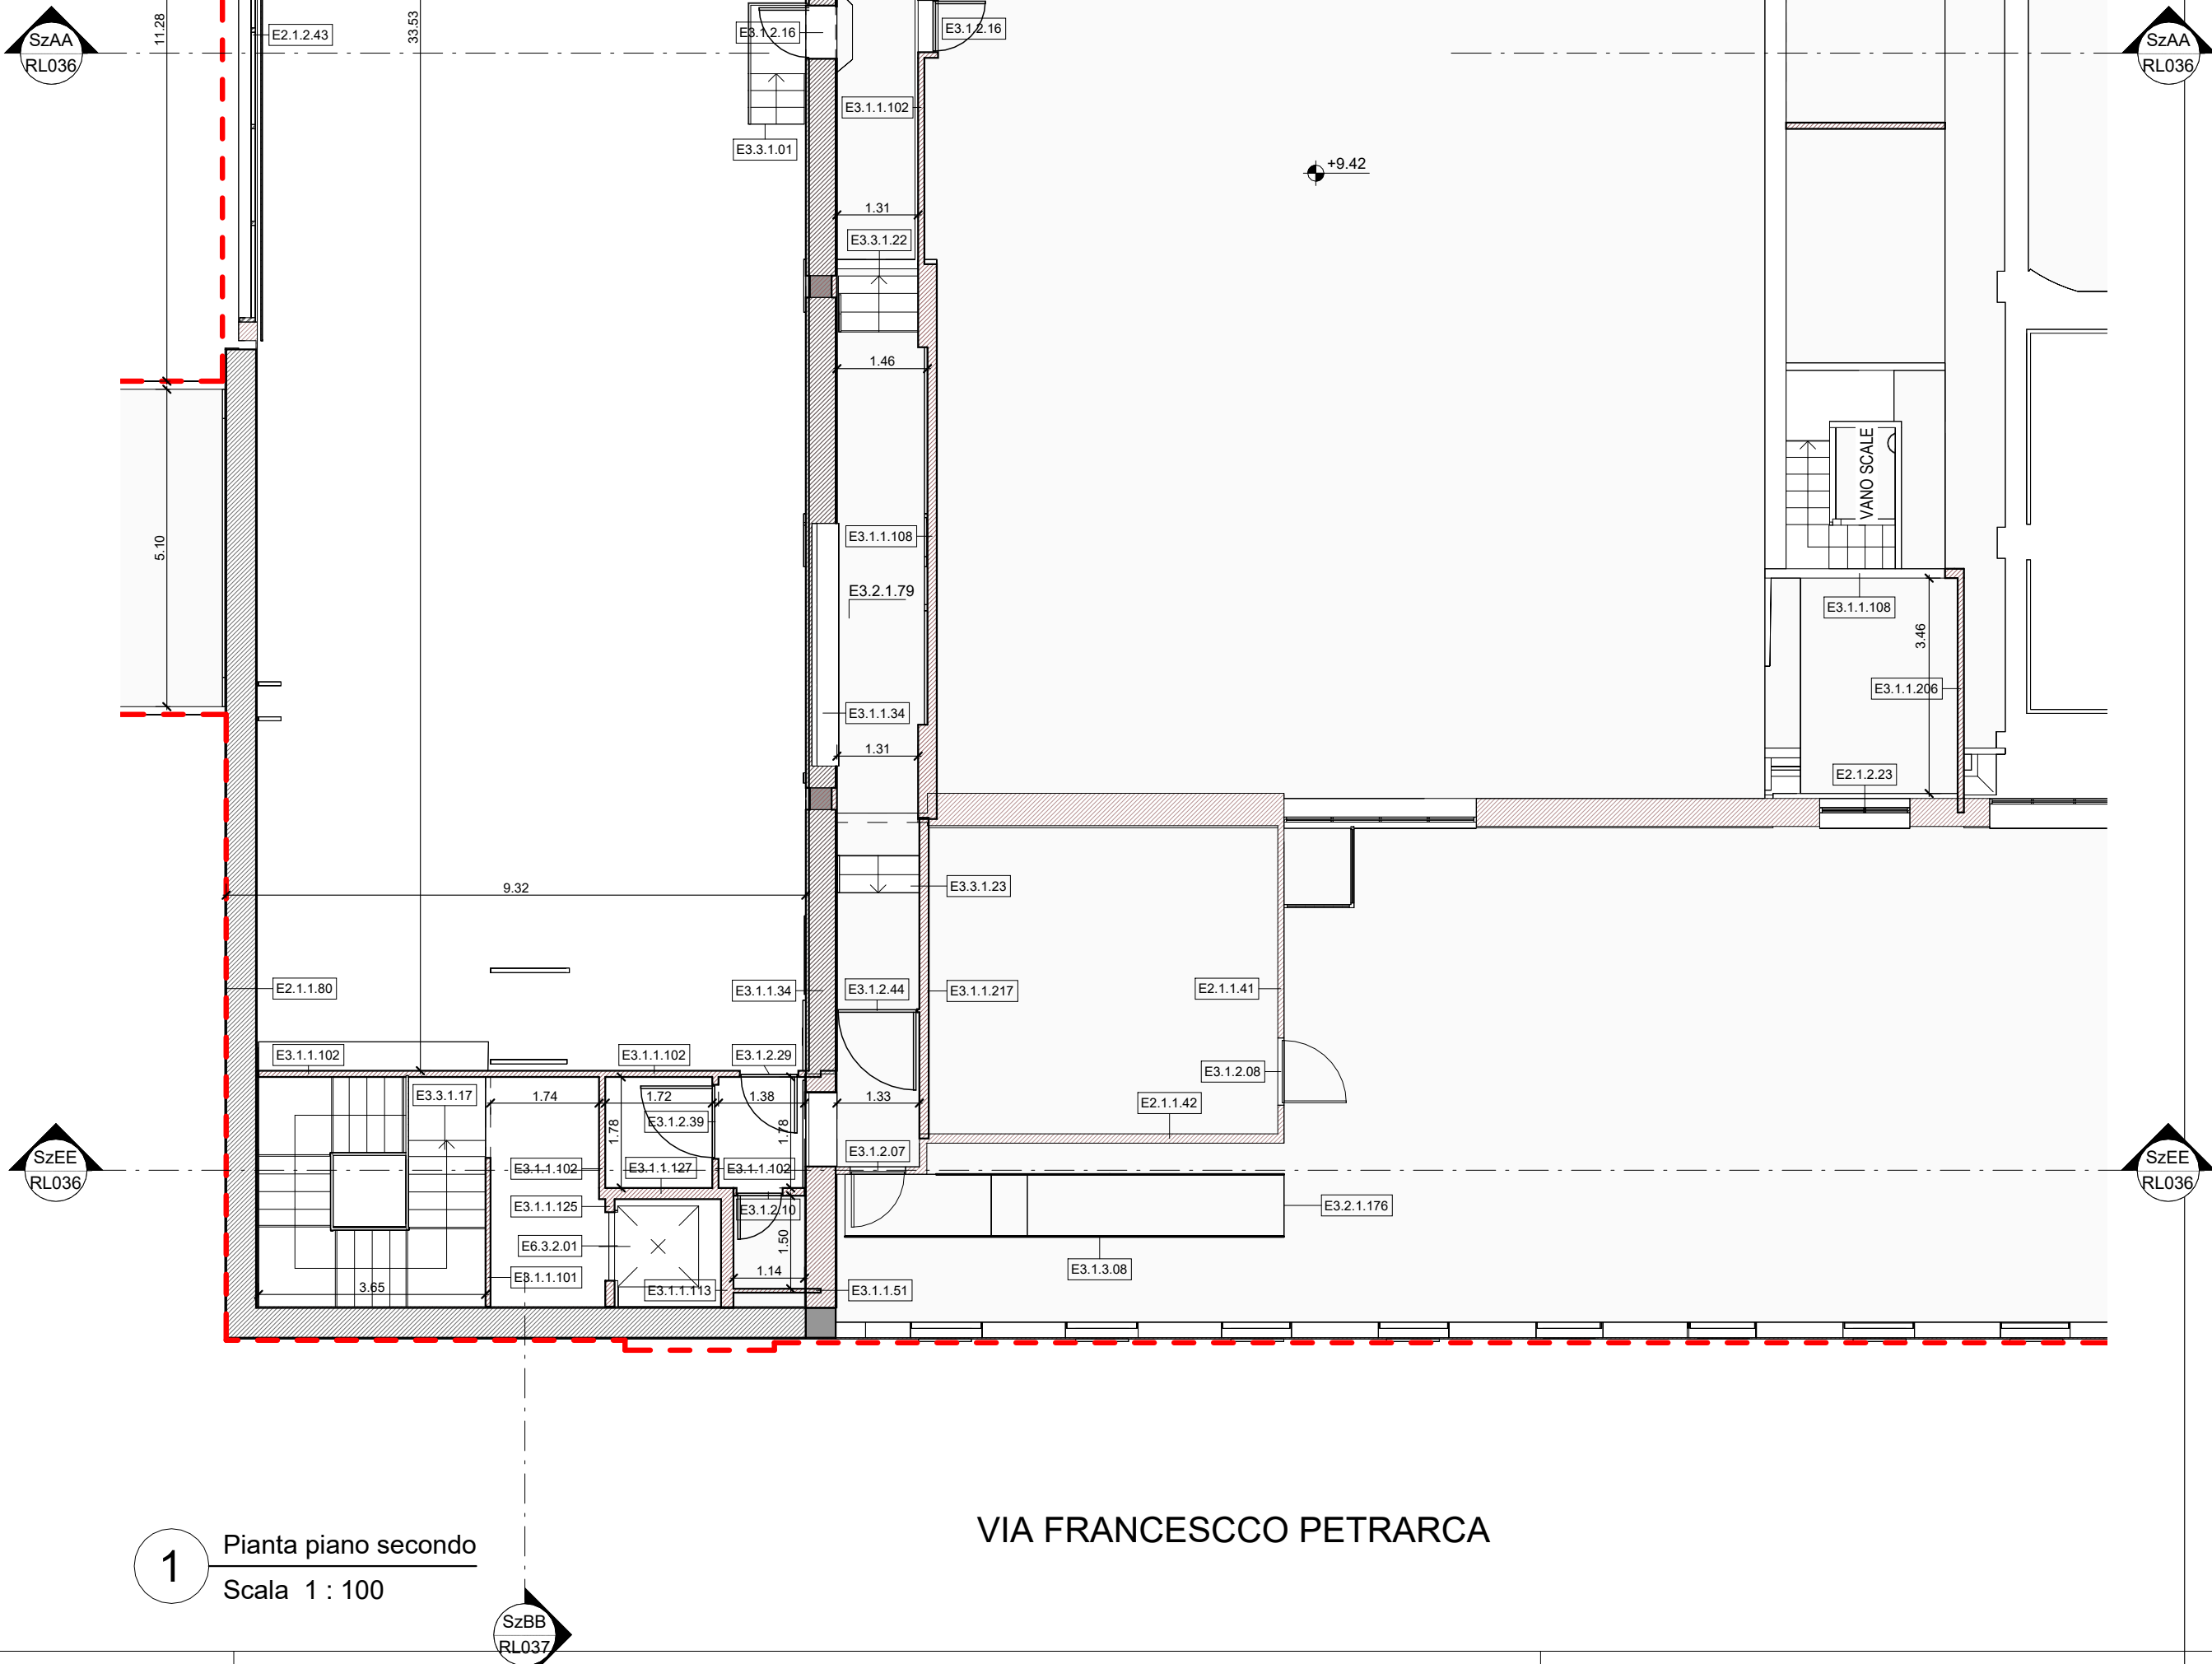

1 Pianta piano secondo  
Scala 1 : 100

VIA FRANCESCO PETRARCA

Cod. PBSif	Descrizione
E2.1.1.01	Tamponeatura in laterizio forato intonacato, sp. 10 cm
E2.1.1.05	Tamponeatura in laterizio forato, doppia guaina bituminosa e rivestimento in lastre di travertino dim. 200 x 200 cm, sp. 21 cm
E2.1.1.06	Tamponeatura in laterizio con intonaco su un lato, sp. 23 cm
E2.1.1.07	Tamponeatura in laterizio forato intonacato, sp. 25 cm
E2.1.1.08	Tamponeatura in doppio strato di laterizio intonacato, sp. 40 cm
E2.1.1.11	Tamponeatura in doppio strato di laterizio forato con intonaco su un lato, sp. 50 cm
E2.1.1.12	Tamponeatura in doppio strato di laterizio forato con intonaco su un lato, sp. 50 cm
E2.1.1.14	Tamponeatura in doppio strato di laterizio forato intonacato, sp. 52 cm
E2.1.1.20	Tamponeatura in doppio strato di laterizio, sp. 45 cm
E2.1.1.23	Tamponeatura in laterizio forato con intonaco, sp. 12 cm
E2.1.1.26	Tramezzo in laterizio forato con intonaco, sp. 25 cm
E2.1.1.27	Tramezzo in laterizio forato con intonaco, sp. 10 cm
E2.1.1.30	Tamponeatura in laterizio con intonaco, sp. 45 cm
E2.1.1.31	Tamponeatura in laterizio forato con intonaco, sp. 52 cm
E2.1.1.38	Tamponeatura in laterizio con intonaco su un lato, sp. 50 cm
E2.1.1.46	Muro generico, sp. 25 cm
E2.1.1.47	Muro generico intonacato con rivestimento in lastre di travertino dim. 200 x 200 cm, sp. 30 cm
E2.1.1.61	Intonaco per esterno, sp. 2 cm
E2.1.1.62	Intonaco per interno, sp. 2 cm
E2.1.1.80	Rivestimento in lastre di travertino dim. 200 x 200 cm, sp. 2 cm
E2.1.2.05	Porta esterna a 1 ante, 70x200 cm
E2.1.2.12	Tavolo con griglia metallica
E2.1.2.14	Finestra 1 ante fissa
E2.1.2.15	Finestra 1 ante fissa a 3 traversi decorativi
E2.1.2.20	Finestra 2 ante con griglia
E2.1.2.23	Finestra 1 ante fissa tripartita
E2.1.2.24	Finestra 1 ante fissa tripartita
E2.1.2.25	Finestra 1 ante fissa esapartita
E2.1.2.27	Finestra 1 ante fissa quadrupla
E2.1.2.28	Finestra 1 ante fissa pentapartita
E2.1.2.29	Finestra 1 ante fissa tripartita
E2.1.2.30	Finestra 1 ante fissa
E2.1.2.35	Finestra 1 ante fissa
E2.1.2.37	Finestra 1 ante fissa
E2.1.2.38	Finestra 1 ante fissa fonda
E2.1.2.41	Veranda 22x300 cm
E2.1.2.43	Veranda continua 030x355 cm
E2.1.2.52	Finestra 1 ante senza davanzale
E2.1.2.53	Finestra 1 ante senza davanzale
E2.1.2.61	Finestra 1 ante a ghigliottina senza davanzale
E2.1.2.62	Finestra 1 ante a ghigliottina senza davanzale
E2.1.2.73	Finestra 2 ante
E2.1.2.75	Finestra anta fissa 5 specchiature orizzontale
E2.1.2.76	Finestra anta fissa tripartita orizzontale, 300x115 cm
E2.1.2.77	Finestra 2 ante fissa, 300x115 cm
E2.1.2.82	Finestra 1 ante fissa
E2.4.1.01	Solaio in cls con doppia guaina bituminosa, sp. 2 cm
E2.4.1.02	Solaio in cls con doppia guaina bituminosa, sp. 7 cm
E2.4.1.03	Solaio in cls con doppia guaina bituminosa, sp. 14 cm
E2.4.1.05	Solaio in cls con doppia guaina bituminosa, sp. 24 cm
E2.4.1.08	Solaio con doppia guaina bituminosa, sp. 22,5 cm
E2.4.1.12	Vetrocristallo, sp. 12 cm
E2.4.1.13	Lampara in alluminio, sp. 1 cm
E2.4.1.14	Doppia guaina bituminosa, sp. 1 cm
E2.4.1.14	Doppia guaina bituminosa, sp. 1 cm
E2.4.1.15	Massetto a doppia guaina bituminosa, sp. 6,88 cm
E3.1.1.01	Tramezzo in laterizio forato, sp. 8 cm
E3.1.1.06	Tramezzo in laterizio forato con intonaco, sp. 10 cm
E3.1.1.11	Tramezzo in laterizio pieno con intonaco su lato esterno, sp. 12 cm
E3.1.1.16	Tramezzo in laterizio pieno con intonaco e doppia guaina, sp. 15 cm
E3.1.1.22	Tramezzo in laterizio forato con intonaco su lato esterno, sp. 23 cm
E3.1.1.23	Tramezzo in laterizio pieno con intonaco, sp. 25 cm
E3.1.1.25	Tramezzo in laterizio forato con intonaco su lato esterno, sp. 28 cm
E3.1.1.26	Tramezzo in laterizio forato, sp. 30 cm
E3.1.1.30	Tramezzo in laterizio pieno con intonaco su lato esterno, sp. 37 cm
E3.1.1.33	Tramezzo in laterizio pieno con intonaco, sp. 41 cm
E3.1.1.34	Tramezzo in laterizio con intonaco, sp. 45 cm
E3.1.1.37	Tramezzo in laterizio forato con intonaco, sp. 50 cm
E3.1.1.51	Tramezzo in cartongesso, sp. 6,25 cm
E3.1.1.55	Tramezzo in cartongesso, sp. 7,5 cm
E3.1.1.61	Tramezzo in cartongesso, sp. 11 cm
E3.1.1.66	Tramezzo in cartongesso, sp. 12,5 cm

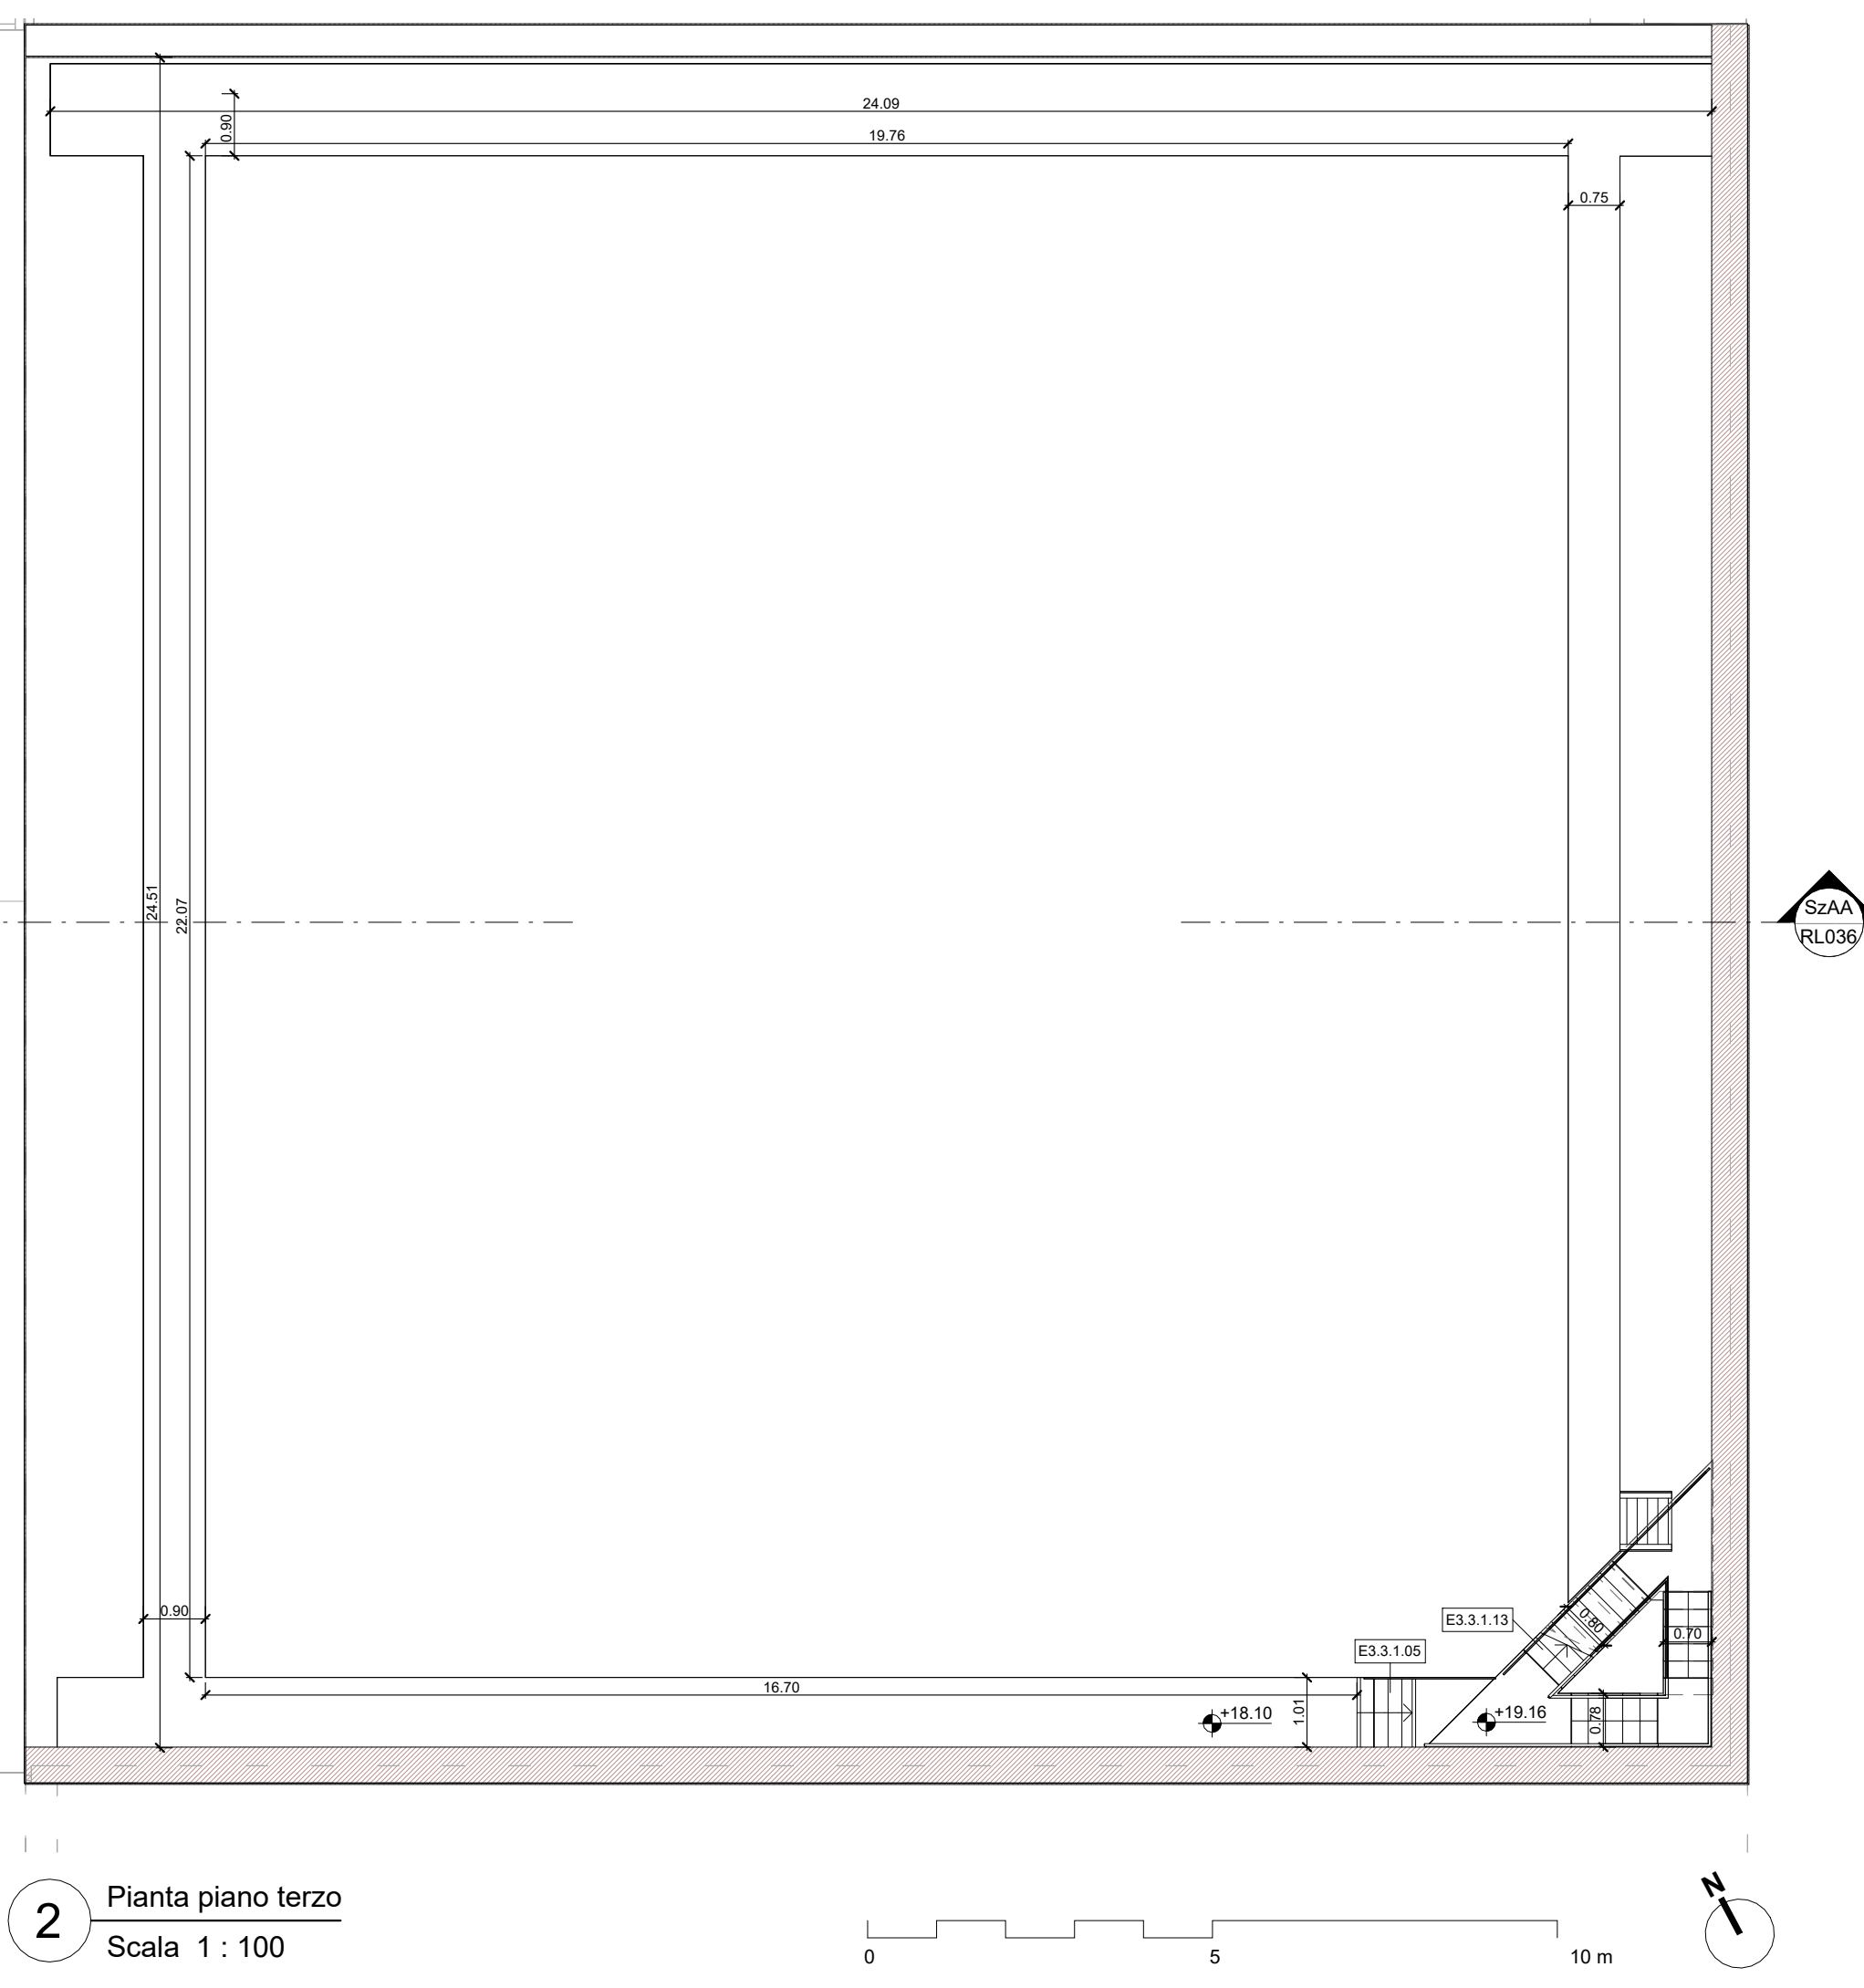

2 Pianta piano terzo  
Scala 1 : 100



**LEGENDA**

**AMBIENTI**

00.0.0.00 Codice elemento PBSif (vedi legenda)

0.0.0.0.00 Codice elemento PBSif (vedi legenda)

Area di intervento

Area esclusa dall'appalto

**QUOTE ALTIMETRICHE**

0.00 Pianta (finito)

0.00 Sezione (finito)

**IDENTIFICAZIONE SEZIONI**

01 N° sezione

019 N° sezione

**N.B. TUTTE LE QUOTE DEVONO ESSERE VERIFICATE IN CANTIERE.**

**N.B. L'ELABORATO E' REDATTO SULLA BASE DELLE INFORMAZIONI DISPONIBILI O RESE REPERIBILI DEL FABBRICATO.**

**NUOVE DIVERSE LAVORAZIONI POTRANNO RENDERSI NECESSARIE A SEGUITO DEL COMPLETAMENTO DELLE INDAAGNI IN SITO.**

**SCR** Società di Costruzioni Regionali

**MINISTERO DELLA CULTURA**

**MINISTERO DELL'INTERNO**

**CITTÀ DI TORINO**

Piano Nazionale per gli investimenti Complementari al Piano Nazionale di Ripresa e Resilienza (PNRR), Programma D.1 Piano degli investimenti strategici sui siti del patrimonio culturale, edifici e aree naturali

**DIREZIONE OPERE PUBBLICHE**

**COMMITTENTE** SCR Piemonte **COMUNE** Città di TORINO

**LIVELLO PROGETTUALE** Progetto Esecutivo

**CUP** C14E21001220001 **TITOLO INTERVENTO** "TORINO, IL SUO PARCO, IL SUO FIUME: MEMORIA E FUTURO" REALIZZAZIONE DELLA BIBLIOTECA CIVICA E RIQUALIFICAZIONE DEL TEATRO NUOVO

**CODICE OPERA** 22044D02

**ELABORATO N.** RL034 **TITOLO ELABORATO** RILIEVO - Pianta piano secondo e terzo

**DATA EMISSIONE** 20/11/2024 **SCALA** 1 : 100 **AREA PROGETTUALE** RILIEVI

**FORMATO DI STAMPA** A1+ **CODICE GENERALE ELABORATO** TNT\_22044D02\_3\_0\_E\_RL\_00\_AE\_034\_1 **NOME FILE** TNT\_22044D02\_3\_0\_E\_RL\_00\_AE\_034\_1

VERSIONE	DATA	DESCRIZIONE	REDATTO	CONTROLLATO
0	20.11.2024	Emissione Progetto Esecutivo	ABDR	ABDR
1	26.02.2025	Integrazioni Progetto Esecutivo (rif. Prot.n.1840/21.02.2025)	ABDR	ABDR

**IMPRESA AGGIUDICATARIA**

**cobar** Capogruppo Mandataria: ABDR Architetti Associati S.r.l.

**Integrazione Prestazioni Specialistiche:** Arch. Michele Beccu - ABDR Architetti Associati S.r.l.

**Progettazione Categoria Edilizia - Beni Tuteleati:** Arch. Filippo Raimondo - ABDR Architetti Associati S.r.l.

**Giovane Professionista:** Arch. Antonella Antonelli - ABDR

**BM Manager** Arch. Nicola Bisanti - ABDR

**Mandati:** **MJW STRUCTURES** **manens** Manens S.p.A.

**Progettazione Categoria Strutture:** Ing. Massimo Majewski - MJW STRUCTURES

**Progettazione Impianti Elettrici e Speciali:** Ing. Massimo Cadorin - Manens S.p.A.

**Progettazione Impianti Meccanici:** Ing. Wiliam Stefanutti - Manens S.p.A.

**Timbri e Firme**

**Geologo** Dott. Geol. Roberto Salucci

**Consulenti Acustica sala** Biobyte s.r.l. Ing. Maria Caroli

**Consulenti Comfort acustico ambientale** Dott. Enrico Moratti

**Consulenti Progettazione Antincendio** Ing. Roberto De Liso Voliario

**Consulente** Ing. Roberto De Liso Voliario

**Consulente Ambiente/ONSH** Arch. Laura Calcioganni

Documento firmato digitalmente

**COMMITTENTE** SCR PIEMONTE S.p.A. **Responsabile del Procedimento:** Arch. Sergio Marito

**ORGANISMO DI CONTROLLO** CONTECO S.p.A. **Responsabile di Commessa:** Ing. Tiziana Costanzo