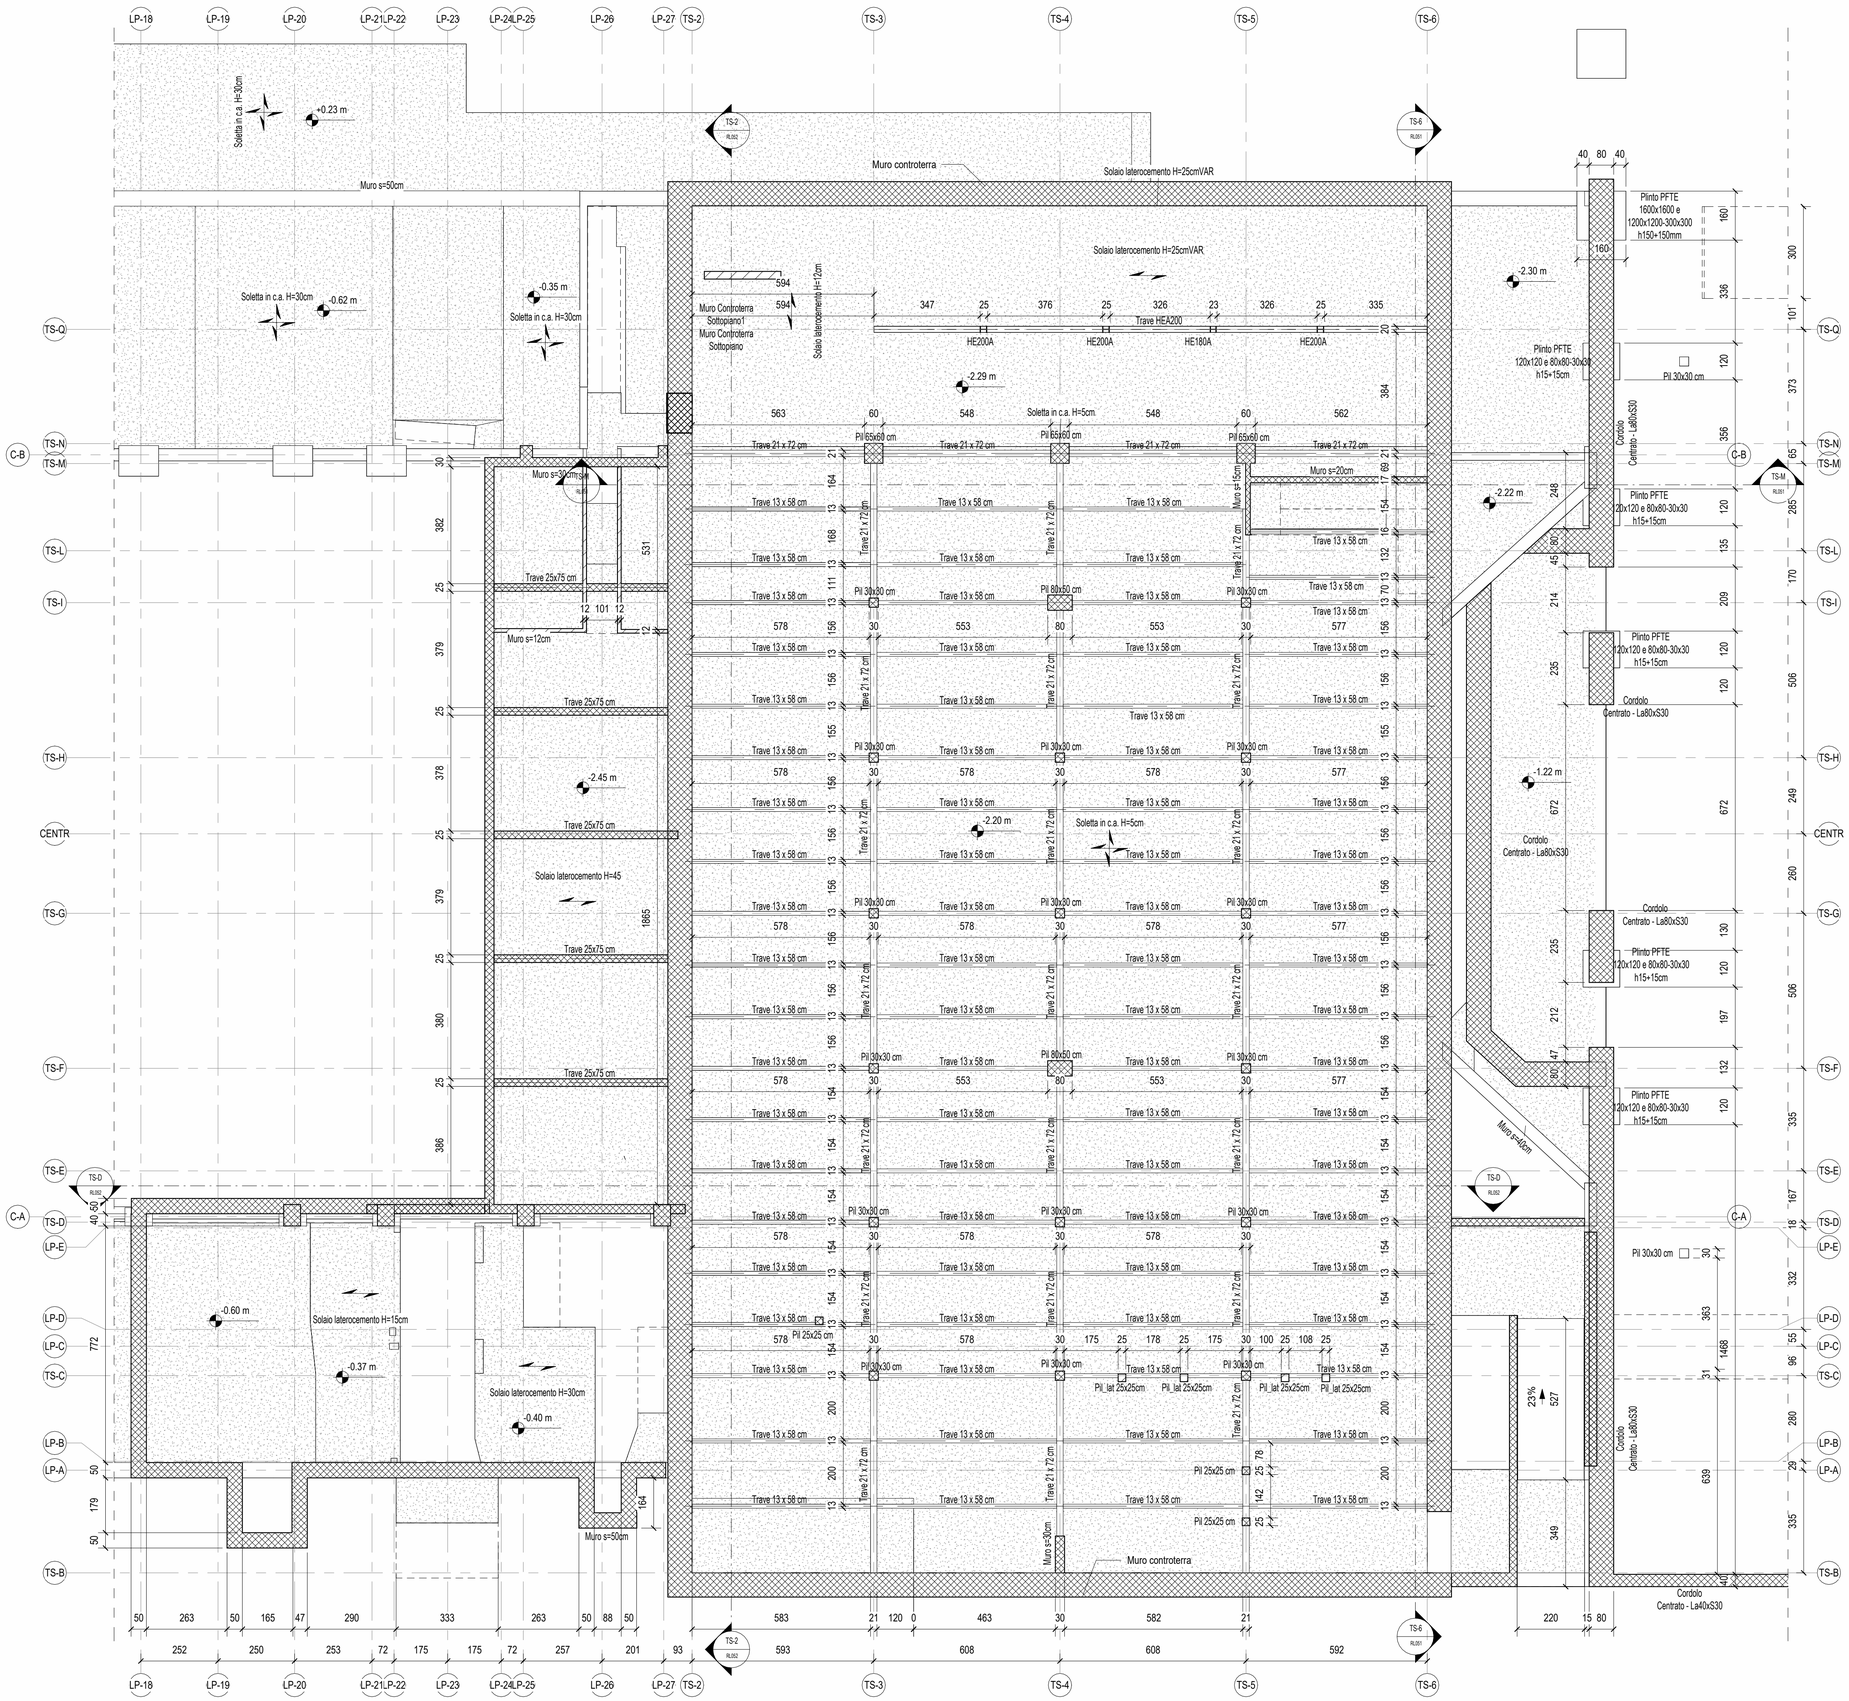

TORRE SCENICA - Pianta piano primo interrato - vista dal basso verso l'alto - RILIEVO

1 : 100

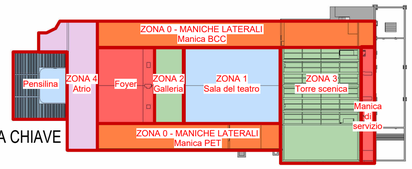

PIANTA CHIAVE

1 : 1000

CEMENTO ARMATO (in sezione)

MATTONE (in sezione)

LEGNO (in sezione)

SOLAI (in proiezione)

NOTE GENERALI

1. PER LA TAVOLA DELLE NOTE GENERALI RELATIVE A RILIEVO E DEMOLIZIONI, SI RIMANDA ALL'ELABORATO GRAFICO 22044D02_3_0_E_RL_00 _AE_045.
2. LE QUOTE ALTIMETRICHE RIPORTATE IN TAVOLA FANNO RIFERIMENTO ALLA QUOTA +0.00m ARCHITETTONICA DEL MODELLO REVIT.
3. LA QUOTA +0.00m DI CANTIERE FA RIFERIMENTO ALLA QUOTA DI ESTRADOSSO DEL MARMO BICROMO ESISTENTE DELL'ATRIO (POSTA A QUOTA +0.30m RISPETTO AL LIVELLO +0.00m ARCHITETTONICO DEL MODELLO REVIT).
4. LE QUOTE ALTIMETRICHE RIPORTATE NELLE PIANTE FANNO RIFERIMENTO ALL'ESTRADOSSO DEL SOLAIO, SE NON DIVERSAMENTE INDICATO.
5. GLI ELEMENTI RAPPRESENTATI NEGLI ELABORATI GRAFICI DEL RILIEVO FANNO RIFERIMENTO A QUANTO RAPPRESENTATO NEGLI ELABORATI GRAFICI DEL RILIEVO DEL PFTE, AGGIORNATO SECONDO LE CONDIZIONI ATTUALMENTE RISCONTRATE IN CANTIERE MEDIANTE RILIEVI PUNTUALI. QUALORA SI RISCONTRASSERO CONDIZIONI DIVERSE DA QUANTO RIPORTATO NEGLI ELABORATI GRAFICI, DOVRANNO ESSERE RIPORTATE ALLA D.L.

SCR Società di Committenza Regionale

MINISTERO DELLA CULTURA

MINISTERO DELL'INTERNO

CITTÀ DI TORINO

Piano Nazionale per gli investimenti Complementari al Piano Nazionale di Ripresa e Resilienza (PNRR). Programma D.1"Piano degli investimenti strategici sui siti del patrimonio culturale, edifici e aree naturali

DIREZIONE OPERE PUBBLICHE

COMMITTENTE **SCR Piemonte**	COMUNE **Città di TORINO**
LIVELLO PROGETTUALE **PROGETTO ESECUTIVO**	
CUP **C14E21001220001** CODICE OPERA **22044D02**	TITOLO INTERVENTO **"TORINO, IL SUO PARCO, IL SUO FIUME: MEMORIA E FUTURO' REALIZZAZIONE DELLA BIBLIOTECA CIVICA E RIQUALIFICAZIONE DEL TEATRO NUOVO**
ELABORATO N. **RL048**	TITOLO ELABORATO **STATO DI FATTO STRUTTURE - TORRE SCENICA - Pianta piano primo interrato**
DATA EMISSIONE **22/05/2025**	SCALA Come indicato AREA PROGETTUALE **Rilievo**
FORMATO DI STAMPA A1	CODICE GENERALE ELABORATO 22044D02_3_0_E_RL_00_AE_048_0 NOME FILE 22044D02_3_0_E_RL_ 00_AE_048_0

VERSIONE	DATA	DESCRIZIONE	REDATTO	CONTROLLATO
0	22/05/2025	Emissione Progetto Esecutivo a seguito dei pareri espressi dagli Enti preposti in Cds	MJW	MJW

IMPRESA AGGIUDICATARIA

cobar

COBAR S.p.A.
Sede Legale Via Selva 101;
Sede Amm.: Via Monte Pollino 3
70022 Altamura (Ba) Italy

RTP PROGETTAZIONE

Capogruppo Mandataria:

ABDR Architetti Associati S.r.l.

Mandanti:

MJW STRUCTURES

manens Manens S.p.A.

Dott. Geol. Roberto Salucci

Ing. Roberto De Lieto Vollaro
Ing. Alessandro Leonardi
Ing. Roberto De Lieto Vollaro
Arch. Laura Calcagnini
ABDR

Integrazione Prestazioni Specialistiche:
Arch. Michele Beccu - ABDR Architetti Associati S.r.l.

Progettazione Categoria Edilizia - Beni Tutelati:
Arch. Filippo Raimondo - ABDR Architetti Associati S.r.l.

Progettazione Categoria Strutture
Ing. Massimo Majowiecki - MJW STRUCTURES

Progettazione Impianti Elettrici e Speciali
Ing. Massimo Cadorin - Manens S.p.A.

Progettazione Impianti Meccanici
Ing. Viliam Stefanutti - Manens S.p.A.

Geologo

Consulenti Progettazione Antincendio

Consulente Comfort acustico ambientale

Consulente Ambiente/DNSH

Consulente Acustica sala

Giovane Professionista:
Arch. Valentina Bianchi - ABDR

BIM Manager
Arch. Antonella Antonilli - ABDR

Coordinatore Tecnico del Progetto:
Arch. Nicola Bissanti - ABDR

Timbri e Firme

Documento firmato digitalmente

COMMITTENTE

SCR PIEMONTE S.p.A.

Responsabile del Procedimento:
Arch. Sergio Manto

ORGANISMO DI CONTROLLO

CONTECO S.p.A.

Responsabile di Commessa:
Ing. Tiziana Costanzo