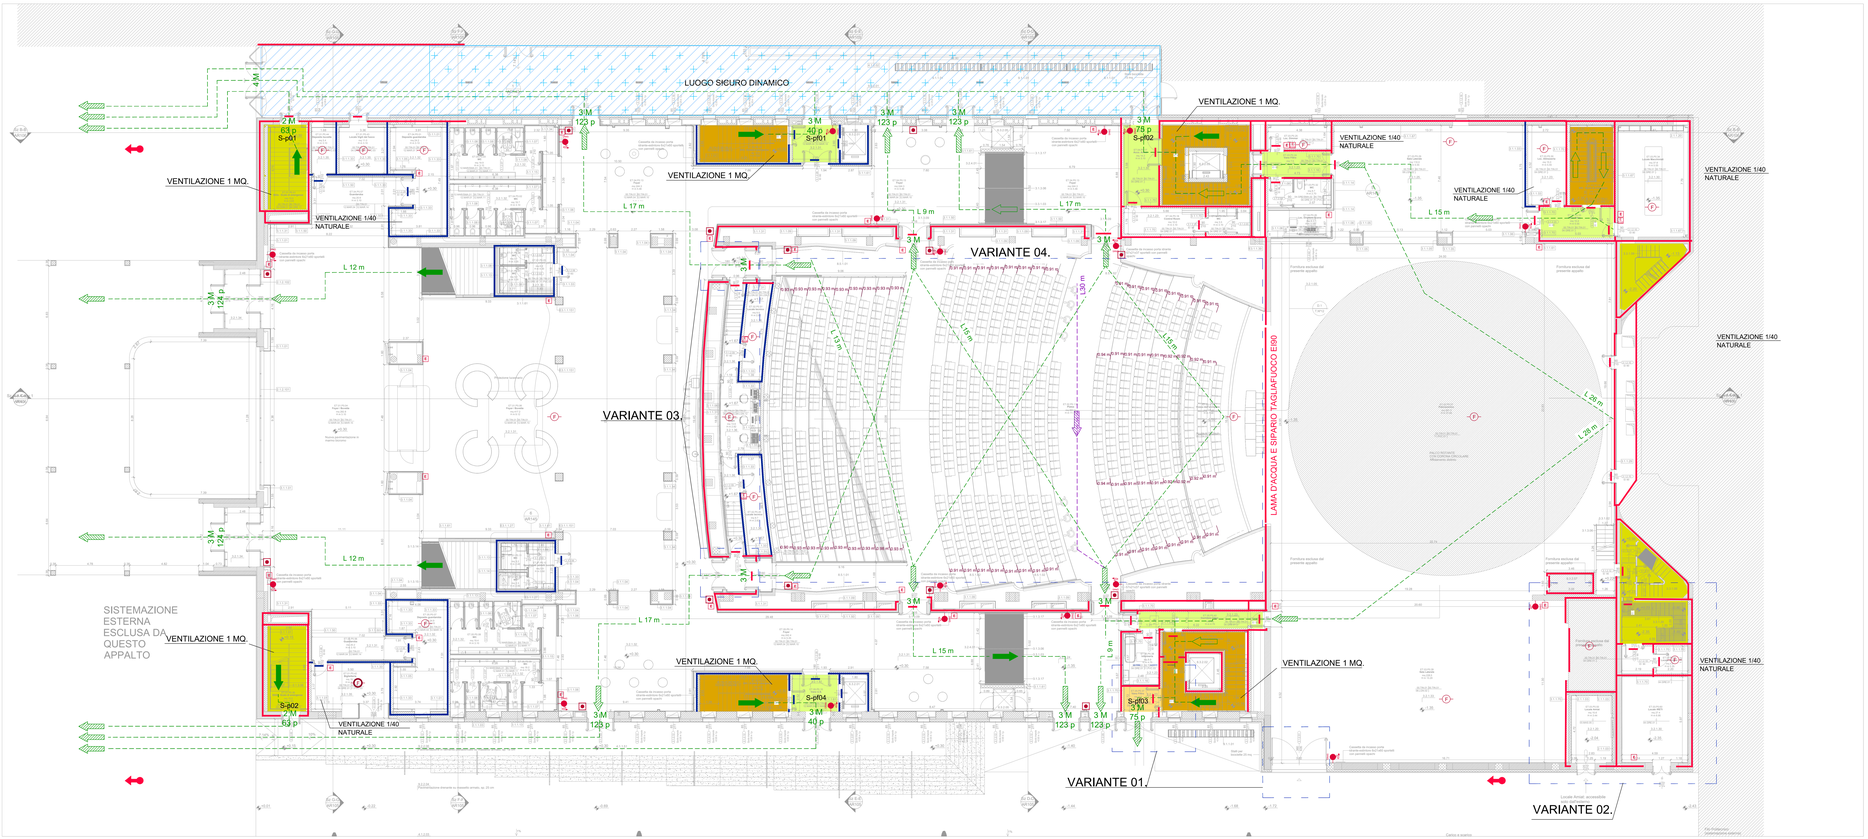

1 Pianta piano terra
Scala 1 : 100

LEGENDA

- PERCORSO D'ESODO ORIZZONTALE PRATICATO ANCHE DA PORTATORI DI HANDICAP MOTORIO
- PERCORSO D'ESODO IN SALITA
- PERCORSO D'ESODO IN DISCESA
- PERCORSO D'ESODO ORIZZONTALE PRATICATO ESCLUSIVAMENTE DA PORTATORI DI HANDICAP MOTORIO
- COMPARTIMENTAZIONE O STRUTTURA PORTANTE R / EI / REI 30
- COMPARTIMENTAZIONE O STRUTTURA PORTANTE R / EI / REI 60
- COMPARTIMENTAZIONE O STRUTTURA PORTANTE R / EI / REI 90
- COMPARTIMENTAZIONE O STRUTTURA PORTANTE R / EI / REI 120
- ESTINTORE MOBILE A PANETTA 34 Kg - CAPACITÀ ESTINGUENTE 21A-89B-C
- ESTINTORE PORTATILE EA 5Kg A-5OZ - CAPACITÀ ESTINGUENTE 89B-C
- NASPO UNI EN 671-1 DN 25 CON TUBAZIONE SEMIRIGIDA E LANCIA
- ERMANTE UNI EN 671-2 DN 45 CON TUBAZIONE FLESSIBILE E LANCIA
- ERMANTE SOPRASUOLO CON 2 SBOCCHI UN 70 CONFORME UNI 810
- ATTACCO DI MANDATA UNI 70 PER AUTOPOMPA CONFORME UNI 10779
- PRESENZA IMPIANTO RIVELAZIONE AUTOMATICA DELL'INCENDIO (RIA)
- PULSANTE PER LALLARME INCENDIO ASSERVITO ALL'IMPIANTO (RIA)
- FILTRO INTINCENDIO COSTITUITO DA COMPARTIMENTO CON CARICO D'INCENDIO SPECIFICO NON SUPERIORE A 200 MJ/m²
- FILTRO A PROVA DI FUMO
- SCALA PROTETTA
- SCALA A PROVA DI FUMO
- PORTA ANTINCENDIO EI 30 DOTATA DI DISPOSITIVO DI APERTURA A SPINTA CONFORME ALLA UNI EN 1125
- PORTA ANTINCENDIO EI 60 DOTATA DI DISPOSITIVO DI APERTURA A SPINTA CONFORME ALLA UNI EN 1125
- PORTA ANTINCENDIO EI 90 DOTATA DI DISPOSITIVO DI APERTURA A SPINTA CONFORME ALLA UNI EN 1125
- PORTA ANTINCENDIO EI 120 DOTATA DI DISPOSITIVO DI APERTURA A SPINTA CONFORME ALLA UNI EN 1125
- AREA OGGETTO DI VARIANTE
- LUOGO SICURO DINAMICO
- SPAZIO A GIELLE LIBERO

N.B.
Lo schema generale di flusso è basato sugli affollamenti massimi ipotizzabili indiendentemente dagli scenari operativi

Nuovo teatro di Torino – Schema Generale dei flussi di esodo

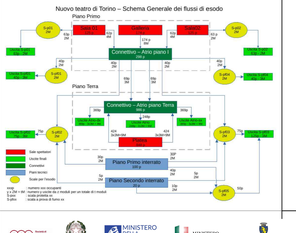

Progetto finanziato con gli investimenti Complementari al Piano Nazionale di Ripresa e Resilienza (PNRR) Progetto M1C3 "Turismo e cultura 4.0" M1C3I2.2 Attrattività culturale, ambiti e siti minori

DIREZIONE OPERE PUBBLICHE

COMMITTENTE	COMUNE
SCR Piemonte	Citta di TORINO

LIVELLO PROGETTUALE: **PROGETTO ESECUTIVO**

CUP	TITOLO INTERVENTO
C14E21001220001	"TORINO, IL SUO PARCO, IL SUO FIUME: MEMORIA E FUTURO" REALIZZAZIONE DELLA BIBLIOTECA CIVICA E RIQUALIFICAZIONE DEL TEATRO NUOVO
CODICE OPERA: 22044D02	

ELABORATO N.	TITOLO ELABORATO
VF003	Prevenzione incendi - Pianta piano Terra

DATA EMISSIONE	SCALA	AREA PROGETTUALE
20/11/2024	1 : 100	Progetto Antincendio - vigili del fuoco

FORMATO DI STAMPA	CODICE GENERALE ELABORATO	NOME FILE
A1+	22044D02_3_0_E_VF_00_AE_003_S	22044D02_1.0_E_VF_00_AE_003_S

VERSIONE	DATA	DESCRIZIONE	REDATTO	CONTROLLATO
5	21/05/2025	Integrazione parere CCV	ABDR	ABDR

IMPRESA AGGIUDICATARIA
Cobar
COBAR S.p.A.
Strada Legnano 24, Trino (VC)
Sede legale - Via Bonzo Rotino 5
(TO) Italia - Italia - 10156

RTP PROGETTAZIONE

Capofila/ingegneria ambientale:
ABDR Architetti Associati S.r.l.

Mandanti:
M.W STRUCTURES
Manenti S.p.A.
Dott. Geol. Roberto Salucci
Brotpro s.r.l. Ing. Maria Canol
Dott.Emma Moretti
Ing. Roberto Cavallo
Ing. Alessandro Lanfranchi
Ing. Roberto De Lieto Vollaro
Arch. Laura Calvagnini

Integrazione Prestazioni Specialistiche:
Arch. Bruno Simaria - ABDR Architetti Associati S.r.l.
Progettazione Categoria Edilizia - Beni Tutelati:
Arch. Filippo Raimondo - ABDR Architetti Associati S.r.l.
Progettazione Categoria Strutture:
Ing. Massimo Majowiecki - M.W STRUCTURES
Progettazione Impianti Elettrici e Speciali:
Ing. Massimo Cadorin - Manenti S.p.A.
Progettazione Impianti Meccanici:
Ing. Vittorio Stefanutti - Manenti S.p.A.
Geologia:
Consulenti Acustica sala
Consulenti Comfort acustico ambientale
Consulenti Progettazione Antincendio
Consulente
Consulente Ambiente/DNSH

Direzione Professionale
Arch. Bruno Simaria - ABDR
DSM Manager
Arch. Antonella Antonilli - ABDR
Coordinatore Tecnico del Progetto
Arch. Nicola Bisacchi - ABDR

Timbri e Firme
Documento firmato digitalmente

COMMITTENTE
SCR PIEMONTE S.p.A.
ORGANISMO DI CONTROLLO
CONTECO S.p.A.

Responsabile del Procedimento:
Arch. Bruno Simaria
Responsabile di Commessa:
Ing. Tiziana Cordasco