



AUTORITA' DI BACINO DEL FIUME PO

PARMA

Progetto di variante del Piano stralcio per l'Assetto Idrogeologico (PAI) Fiume Dora Riparia

Interventi sulla rete idrografica e sui versanti

Legge 18 maggio 1989, n. 183, art. 17, comma 6-ter


Tavole di delimitazione delle fasce fluviali

FOGLIO 156 SEZ. III - Torino Est

PO 45 DORA RIPARIA 01 SANGONE 01

STURA DI LANZO 01 BANNA 02 E AFFLUENTI BANNA

Scala 1:25.000

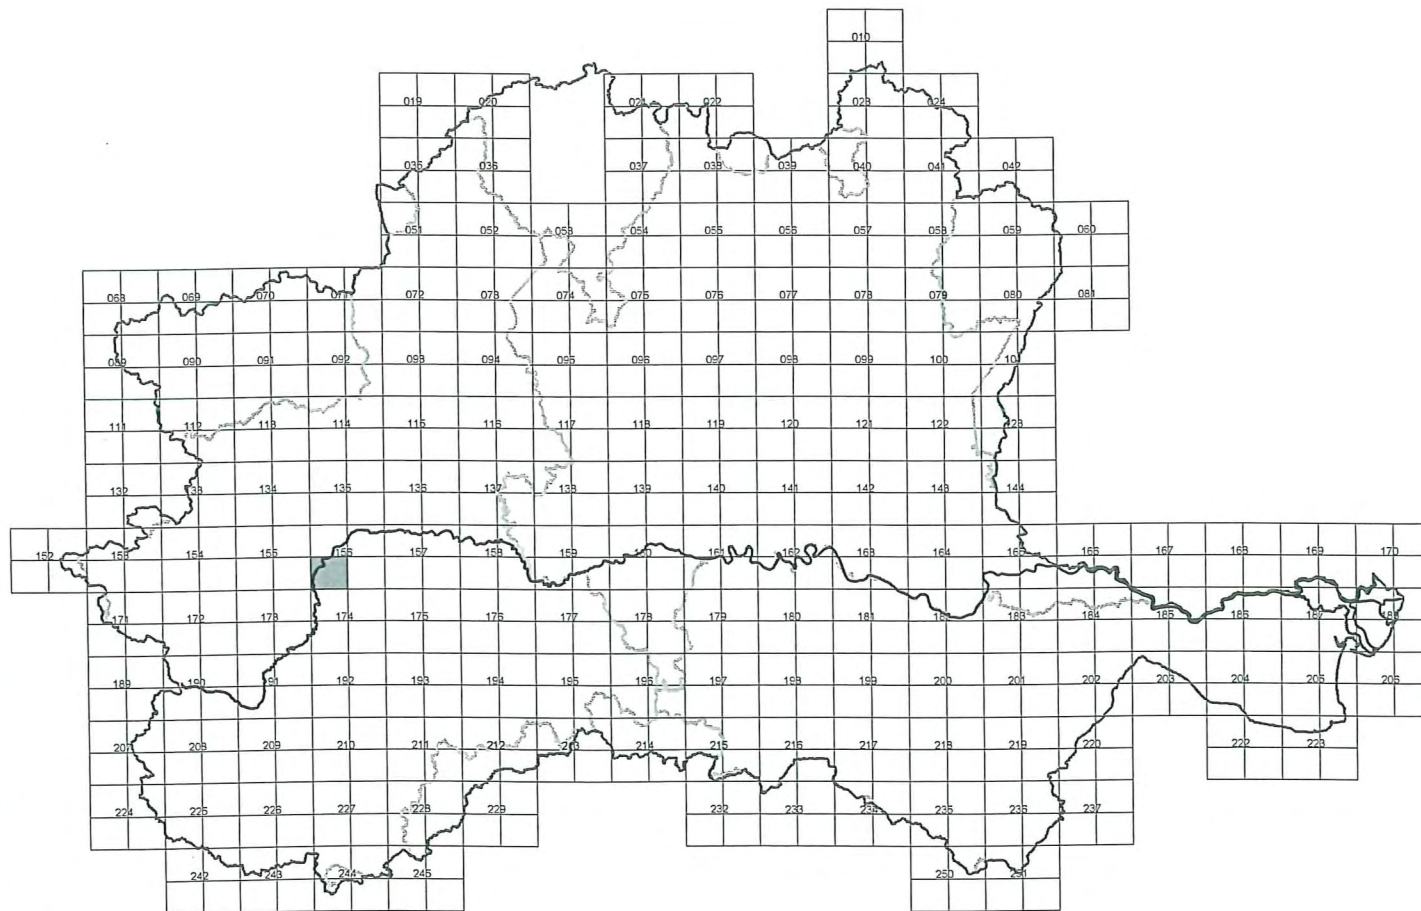


LEGENDA

Delimitazione del PAI		Modifiche e integrazioni del Progetto di variante	
	limite (*) tra la Fascia A e la Fascia B		
	limite (*) tra la Fascia B e la Fascia C		
	limite (*) esterno della Fascia C		
	limite (*) di progetto tra la Fascia B e la Fascia C		

Elementi conoscitivi

Delimitazione del PAI		Modifiche e integrazioni del Progetto di variante
	area inondabile per eventi della piena di riferimento in assenza dell'intervento di realizzazione del limite del progetto (solo per i corsi d'acqua per i quali è disponibile lo specifico approfondimento)	

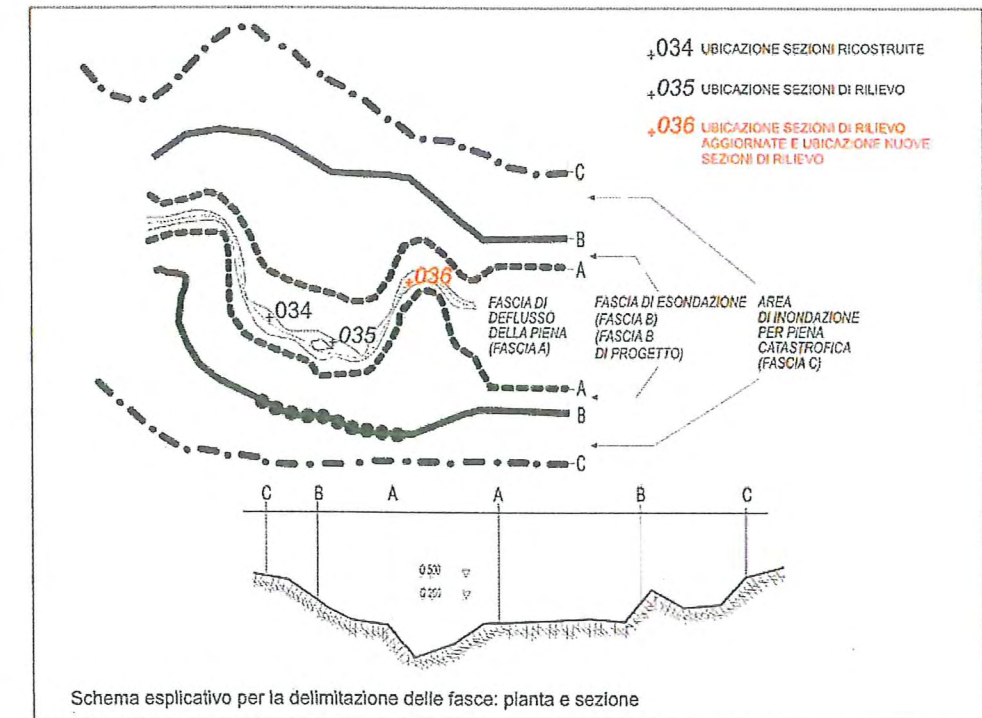

(*) il limite è individuato dal bordo interno del graficismo

