




PROSPETTO EST

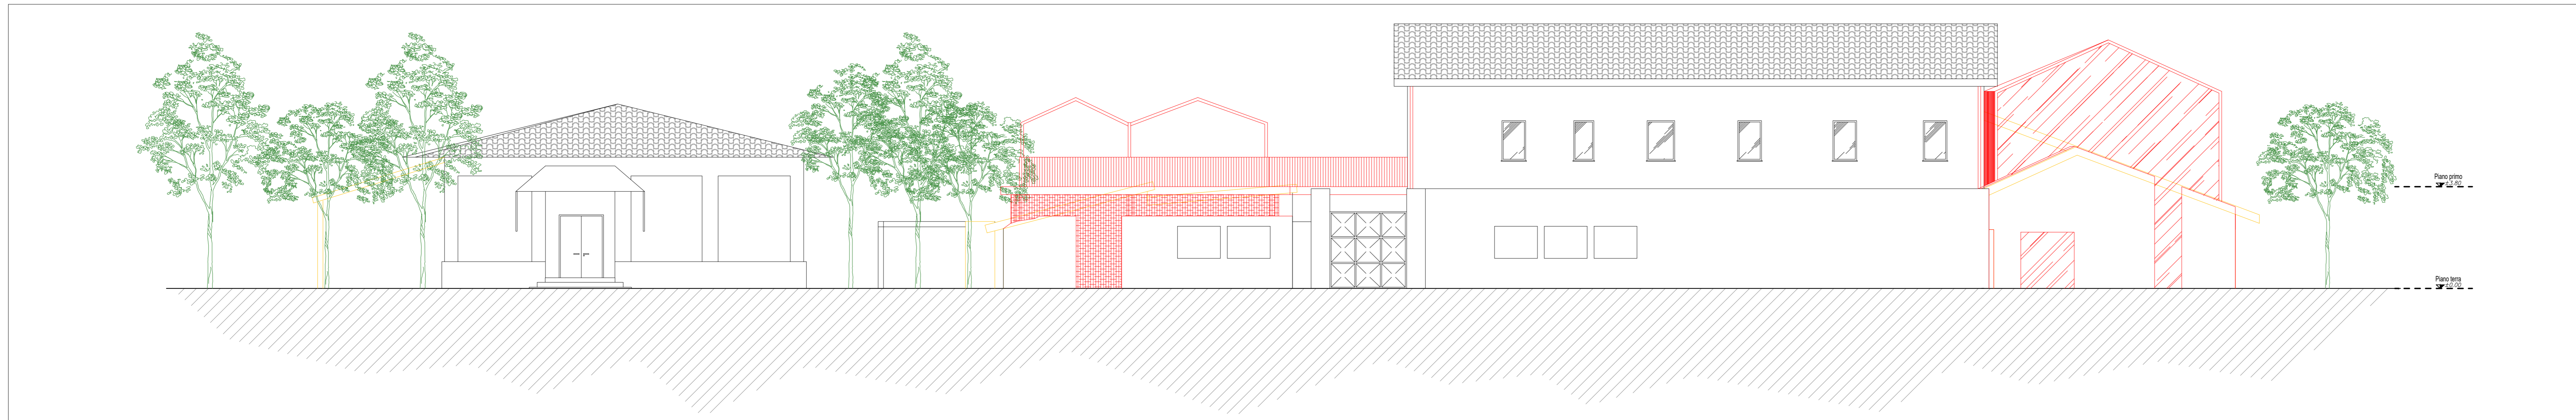


PROSPETTO OVEST

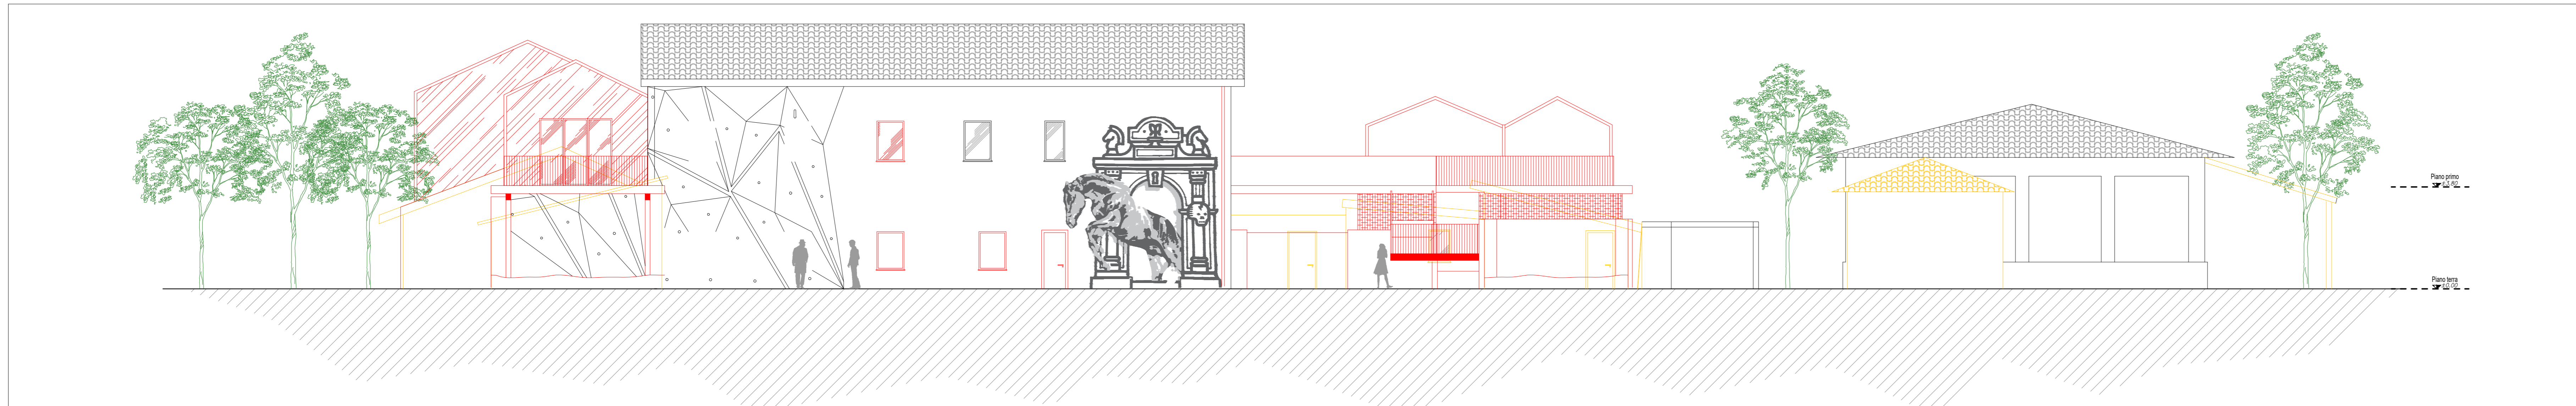


SEZIONE B-B'

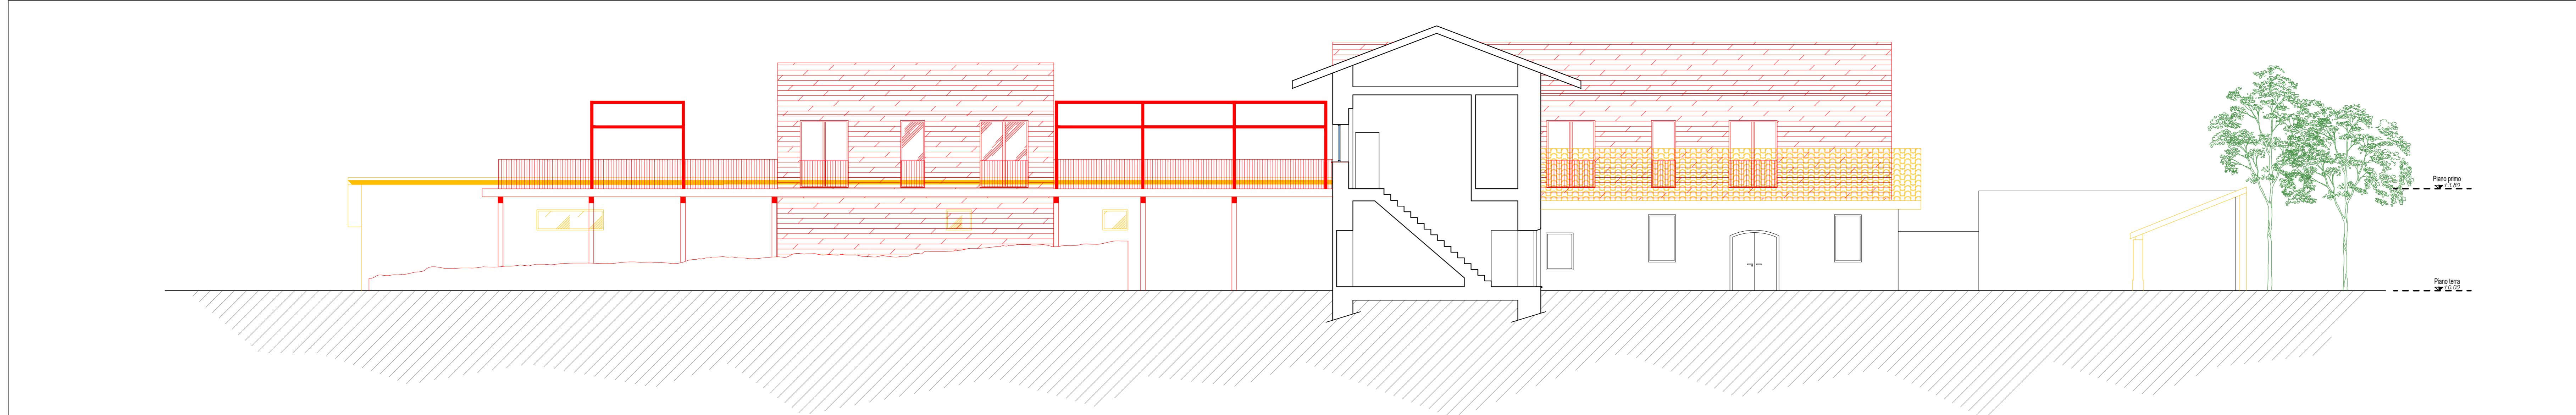

SEZIONE C-C'

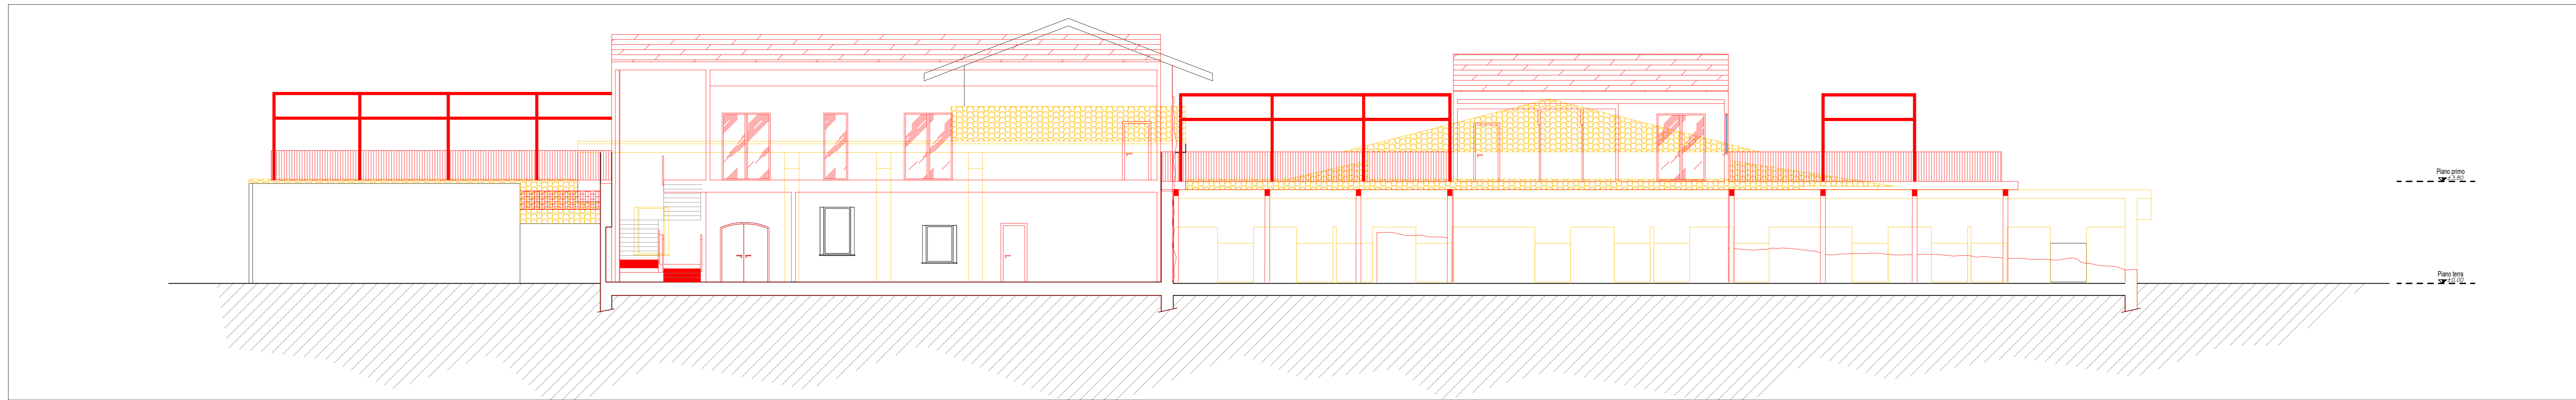

SEZIONE D-D'

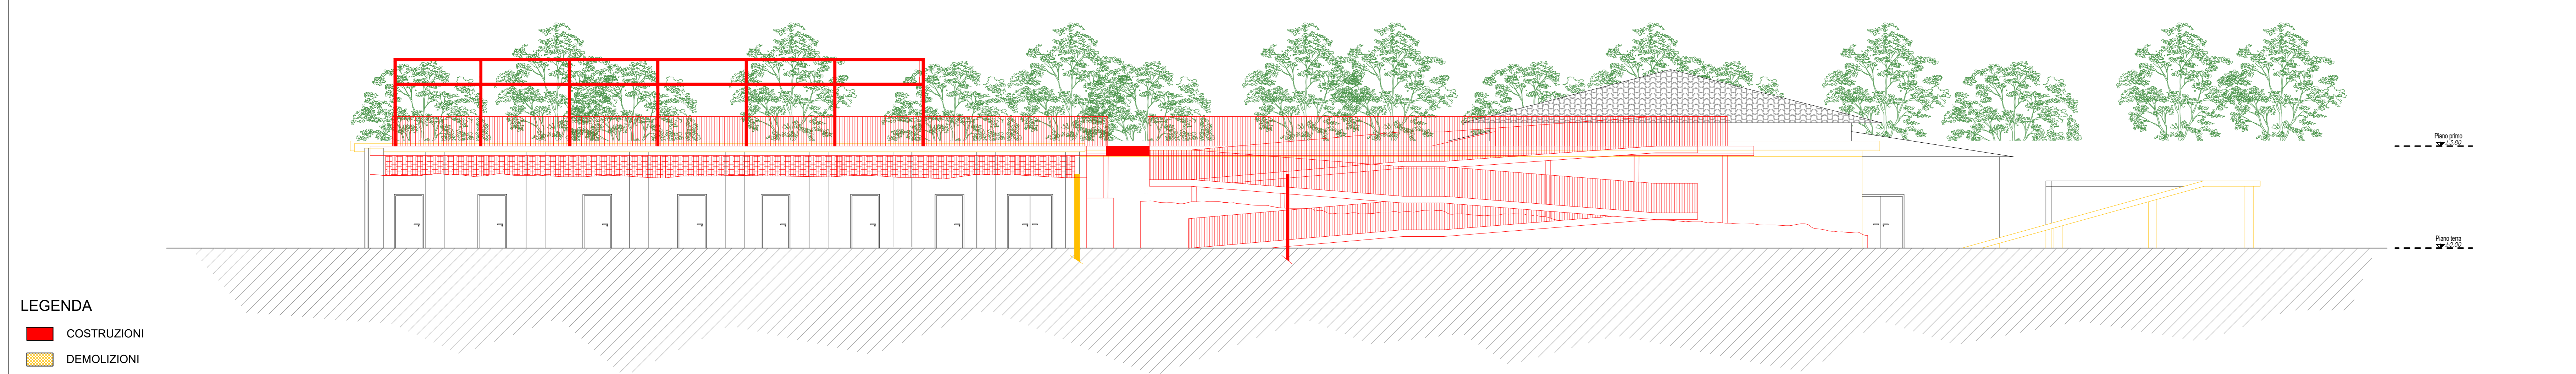


LEGENDA

- COSTRUZIONI
- DEMOLIZIONI

KEY PLAN



PLANIMETRIA COPERTURE

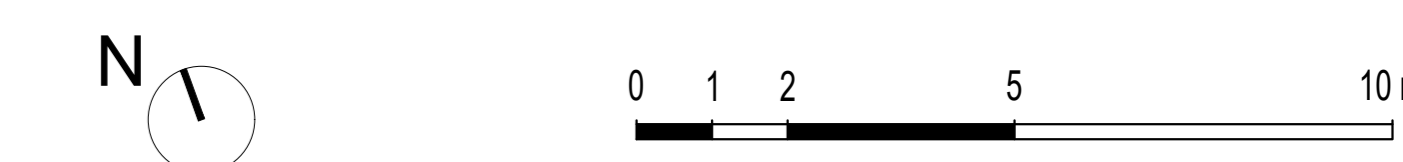

REV.	DATE / DATA	DESCRIPTION / DESCRIZIONE	DISIGN / DISIGNATO	CHECKED / CONTROLLATO	APPROVED / APPROVATO
00	15/03/2023	Emissione	MFM	BRB	BRB

**PROGETTO**  
Cluster 2 - Rigenerazione ex Galoppatoio militare  
Parco dello Sport e dell'educazione ambientale

**CLIENTE**  
Città di Torino  
Dipartimento Manutenzioni e Servizi Tecnici  
Divisione Manutenzioni  
Servizio Infrastrutture per il Commercio e lo Sport  
Dipartimento Grandi Opere, Infrastrutture e Mobilità  
Divisione Verde e Parchi  
GRUPPO DI PROGETTAZIONE

**ARCHITETTO**  
Arch. Maria Vitetta

Determina D.D. N° 4479 DEL 28/09/2022

---

**SOCIETA' MANDATARIA / Coordinatore del Gruppo di Progettazione / Progettista**  
**STUDIO DE FERRARI ARCHITETTI**  
Via Andorno, 22  
10153 - TORINO  
studio@stefaniamartini.it

**PROGETTISTA ARCHITETTONICO / CLP**  
**ipe progetti consulting**  
Arch. Giorgia Maria Barbano (CPS/CLP)  
C.SO PRINCIPE ODONE, 70  
10152 - TORINO  
g.barbano@ipeprogetti.it

**PROGETTISTA DEL PAESAGGIO / CLP**  
**lineeverdi**  
Chiara Bruno Otella (CLP)  
C.SO REGINA MARGHERITA, 104  
10152 - TORINO  
info@lineeverdi.com

**PROGETTISTA STRUTTURALE / CLP**  
**ipe progetti engineering**  
Ing. Innocente Porrone (CLP)  
C.SO PRINCIPE ODONE, 70  
10152 - TORINO  
iporrone@ipeprogetti.it

CUP: C13I2200080006  
CODICE LAVORO: 5057  
CODICE SERVIZIO: ST-IFCOMSP  
CODICE LAVORO: RES-PAE

**FASE PROGETTUALE**  
PROGETTO DI FATTIBILITA' TECNICA ED ECONOMICA  
APPALTO

**LABORATO**  
Elaborati grafici ex-galoppatoio sovrapposizioni prospetti e sezioni

CODICE ELABORATO	ELAB. GRAF.	AREA	LIVELLO	TIPO FILE	DISCIPLINA	N. DOCUMENTO	DATA	SCALA
COMMISSIONE	FASE DI	AUTORE	AREA	LIVELLO	DISCIPLINA	N. DOCUMENTO	15/03/2023	-
C22-009	FATTIBILITA'	LV	-	-	dwg	PAES	24 di 39	REV. 00

NOME FILE: C22-009-ST-IFCOMSP-5057-A-ELAB.GRAF.-24-00-Elaborati grafici ex-galoppatoio sovrapposizioni prospetti e sezioni