




CITTA' DI TORINO

Dipartimento Urbanistica ed Edilizia Privata
Divisione Urbanistica e Qualità dell'Ambiente Costruito

**ISTANZA DI MODIFICA AL PIANO REGOLATORE GENERALE
ai sensi dell'art.17, comma 12 lettere c) ed e) della l.r. 56/77 e s.m.i.**

**AREA NORMATIVA M1 CON PRESCRIZIONI PARTICOLARI "BASSE DI DORA"
Via Bellardi, via Basse di Dora**

PROT. 4016 del 28/11/2024 (24_IV_02_Basse di Dora)

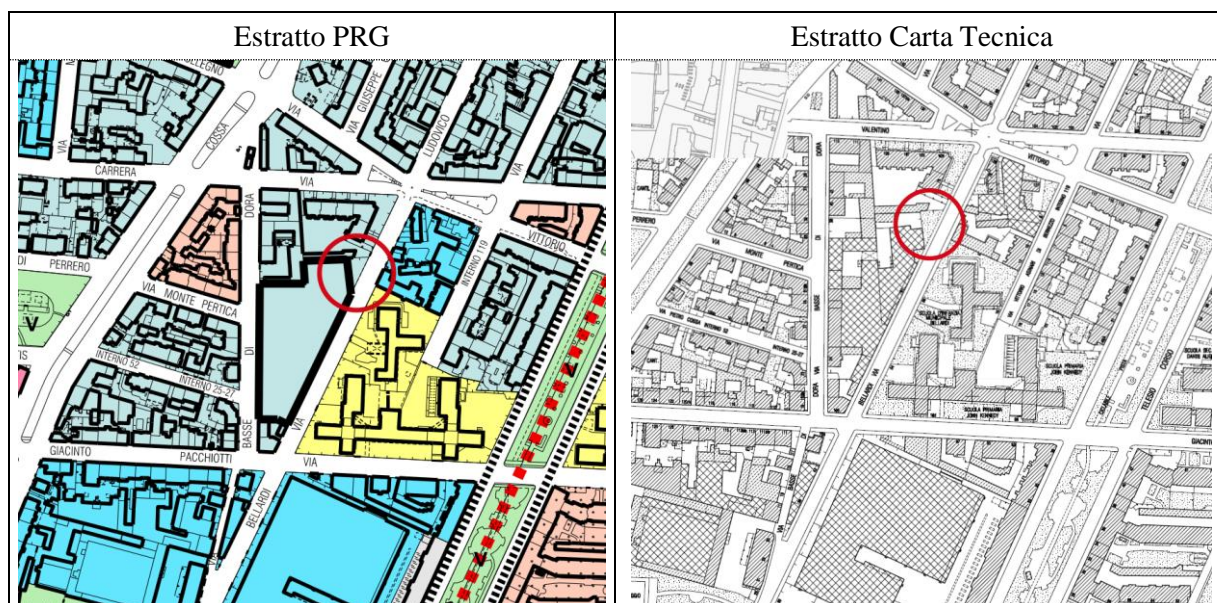

DESCRIZIONE

Istanza di modifica al Piano Regolatore Generale PRG:

ai sensi dell'art.17, comma 12 lettere c) ed e) della L.R. 56/77 e s.m.i. – relativamente all'Area Normativa M1 con prescrizioni particolari "BASSE DI DORA", mediante l'estensione nel perimetro della adiacente Particella 463 Foglio 1168 Catasto Terreni.

Comunicazione al richiedente:

Avvio Istruttoria preliminare

Prot.4220 del 11/12/2024