




PIANTA PIANO TERRA

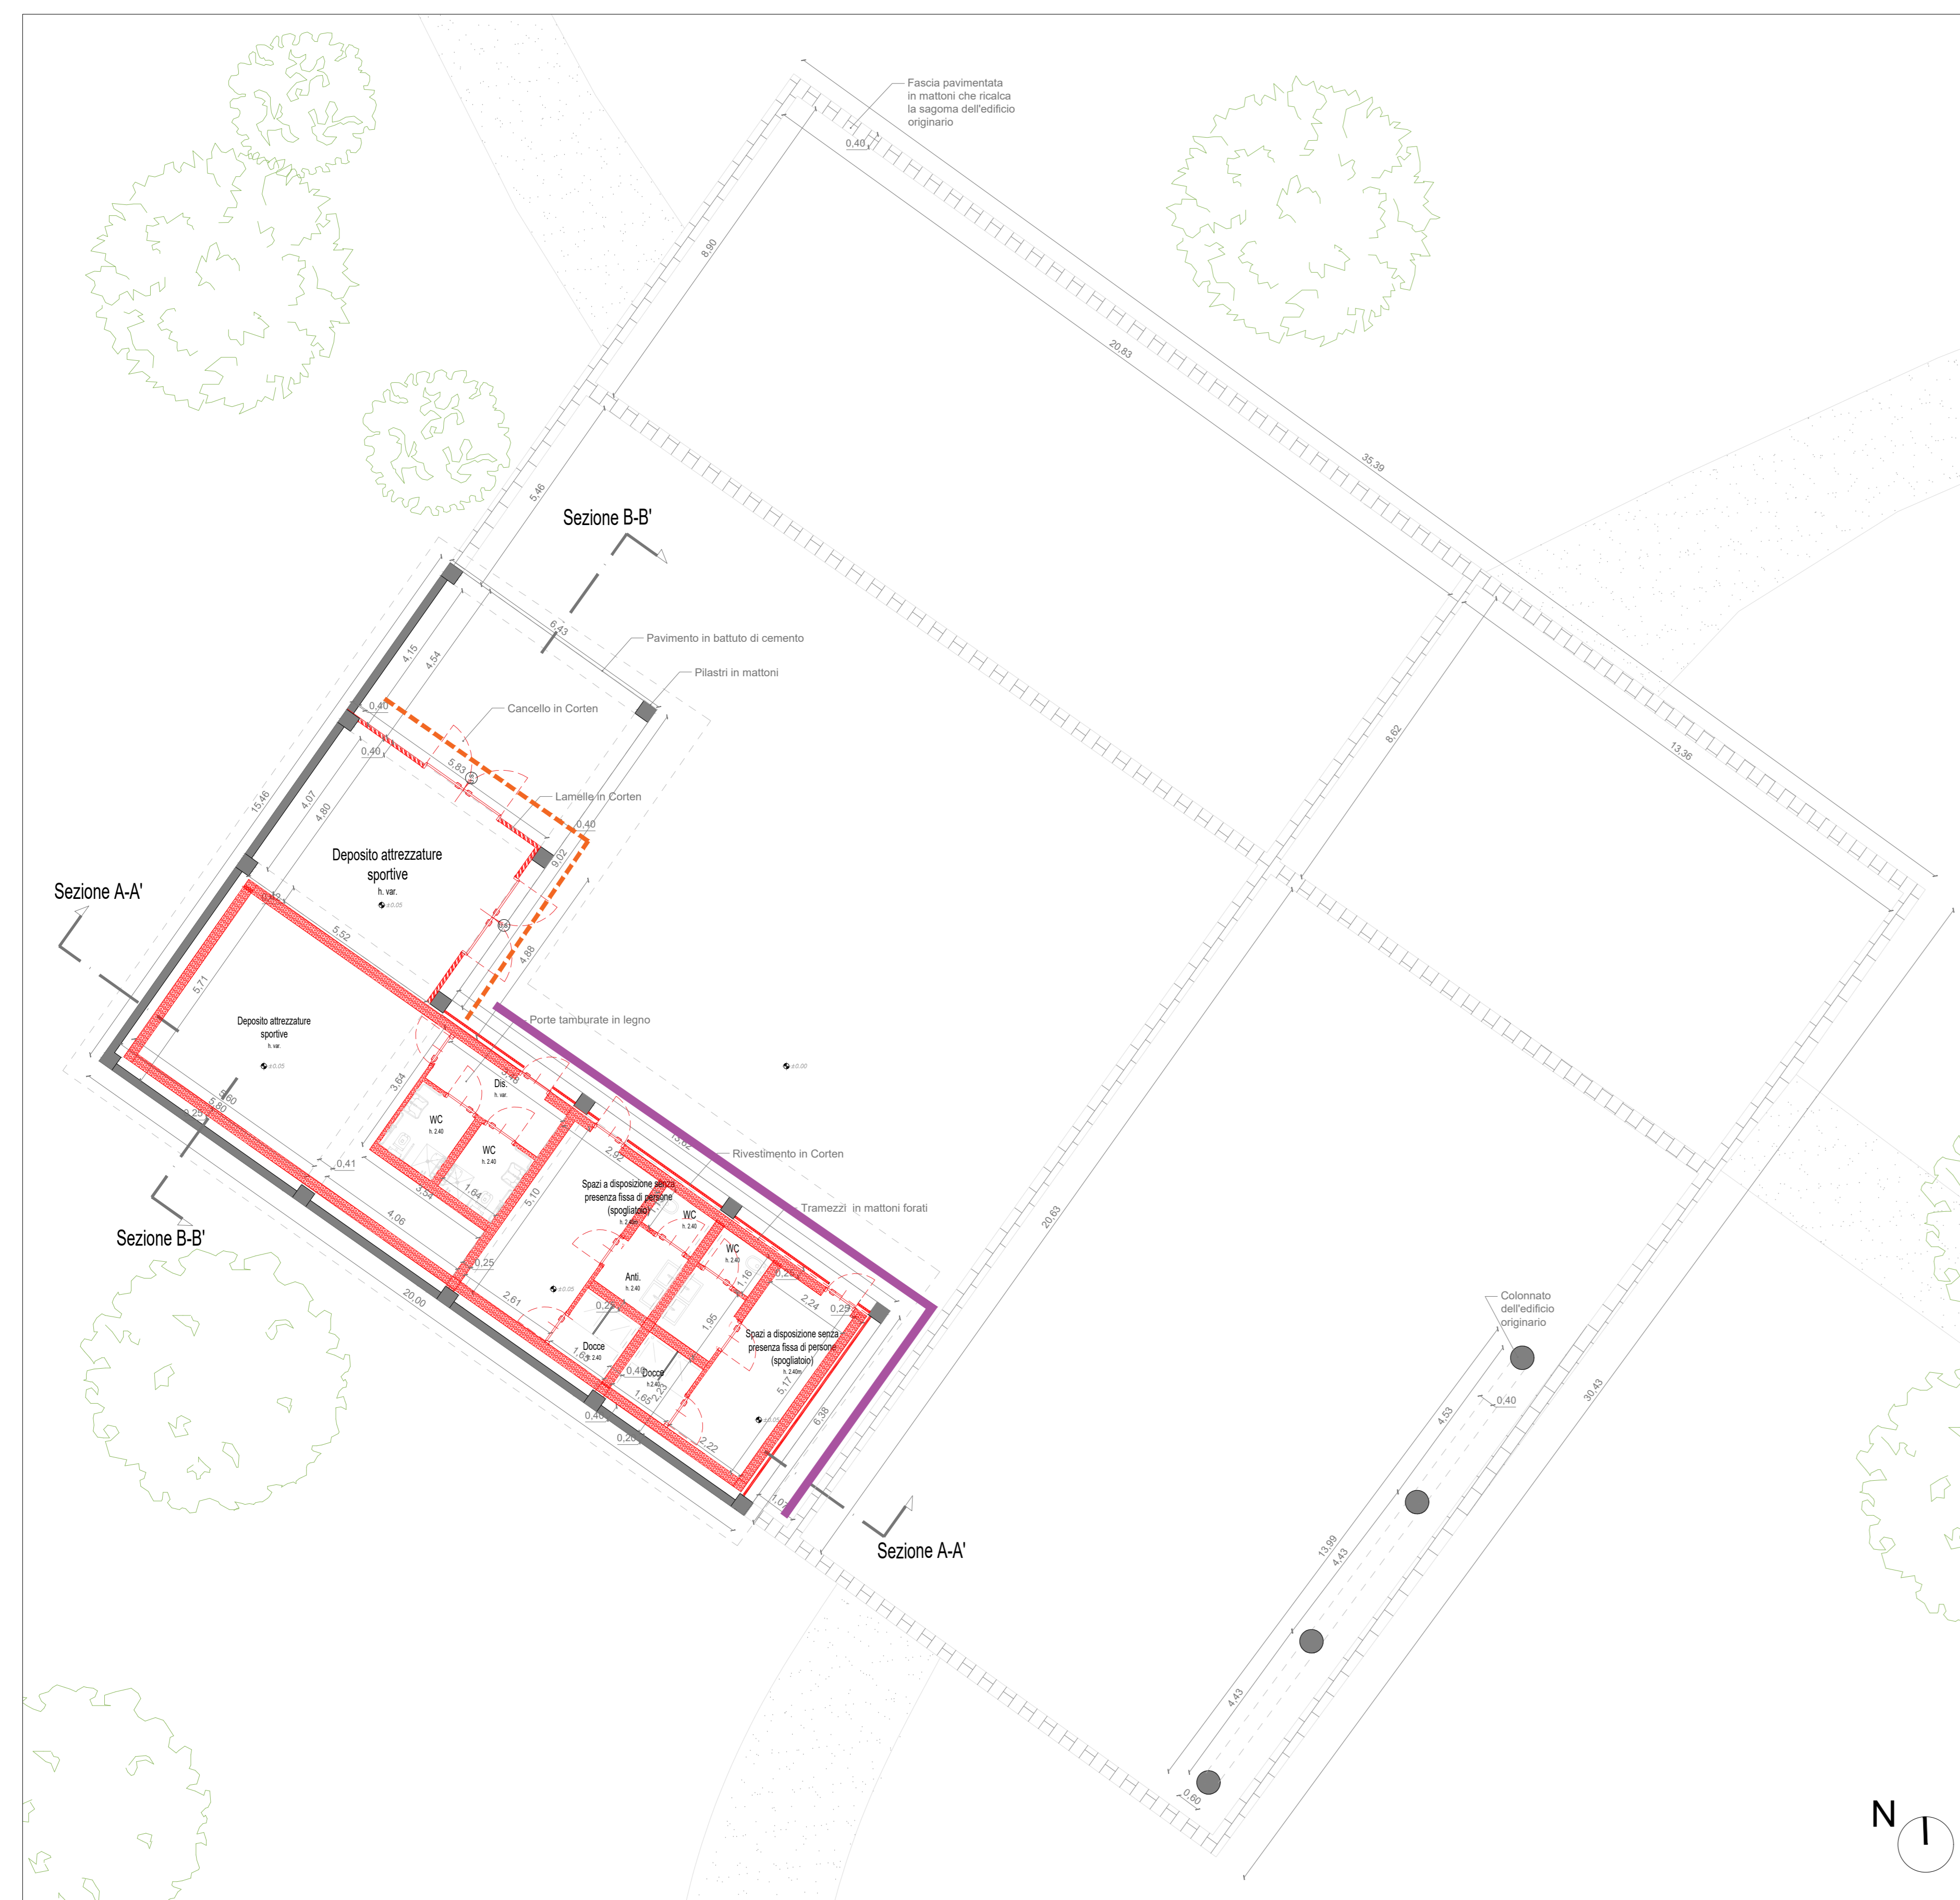

PIANTA COPERTURE

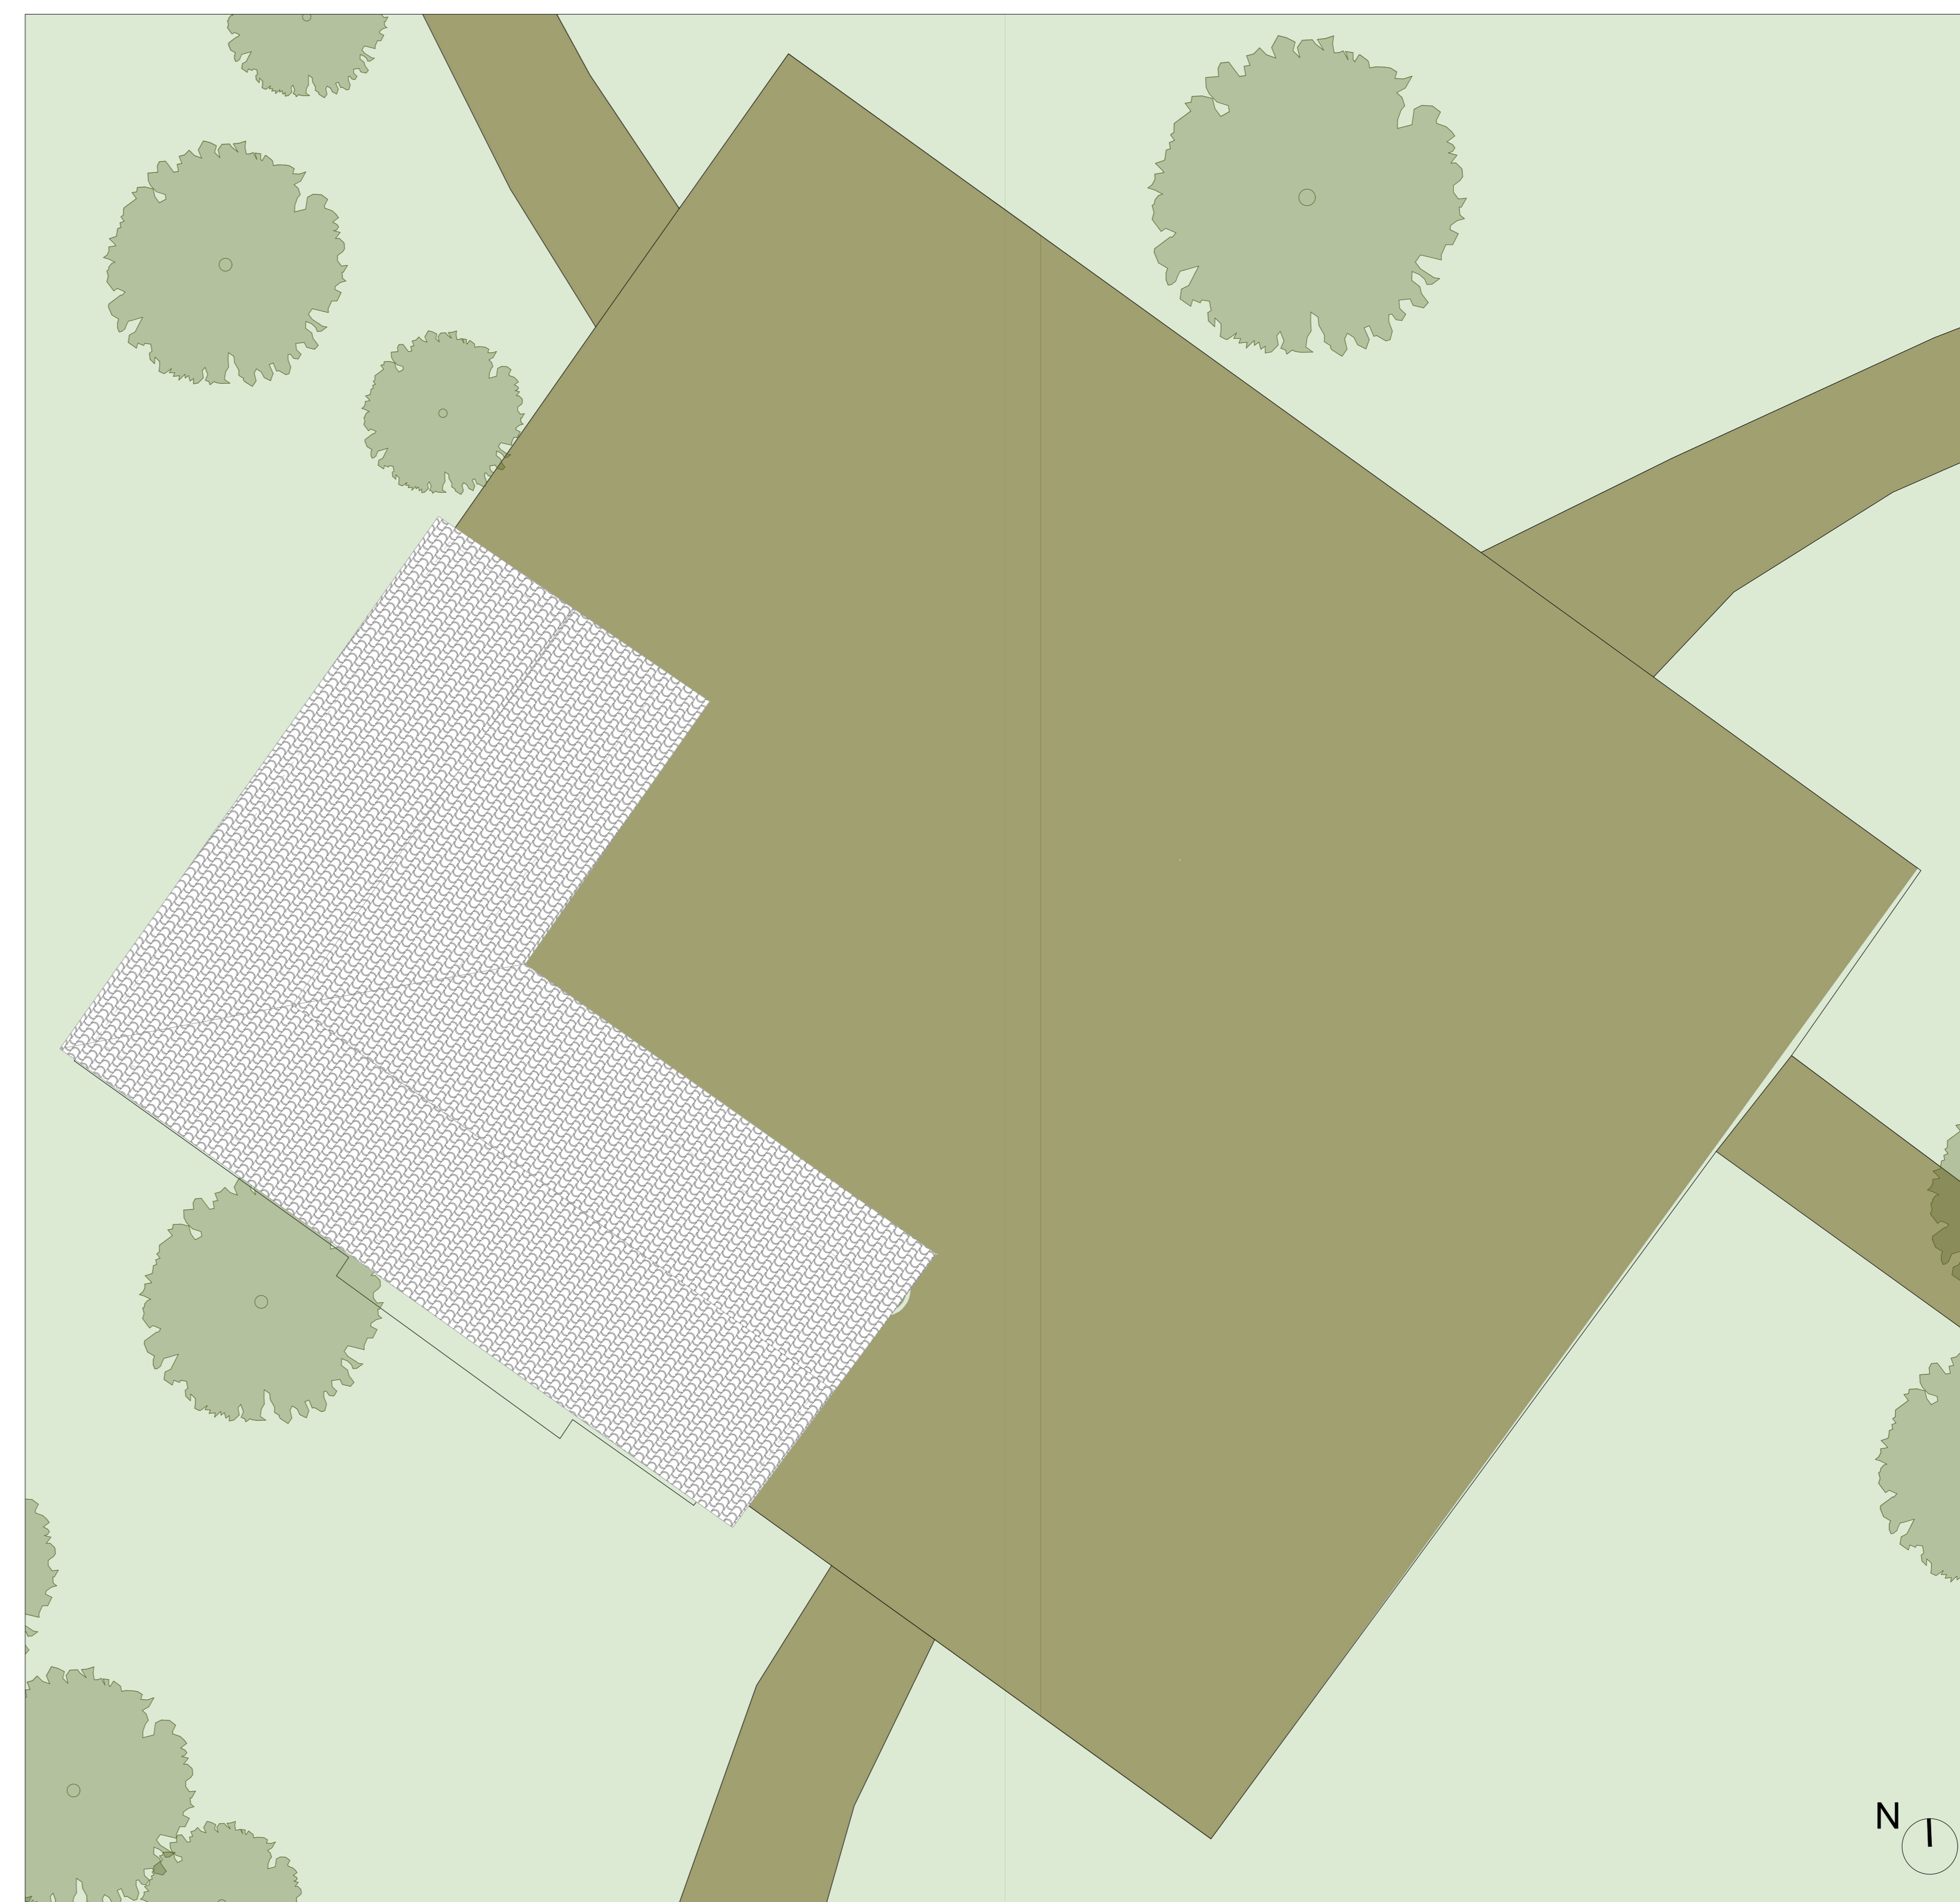


KEY PLAN

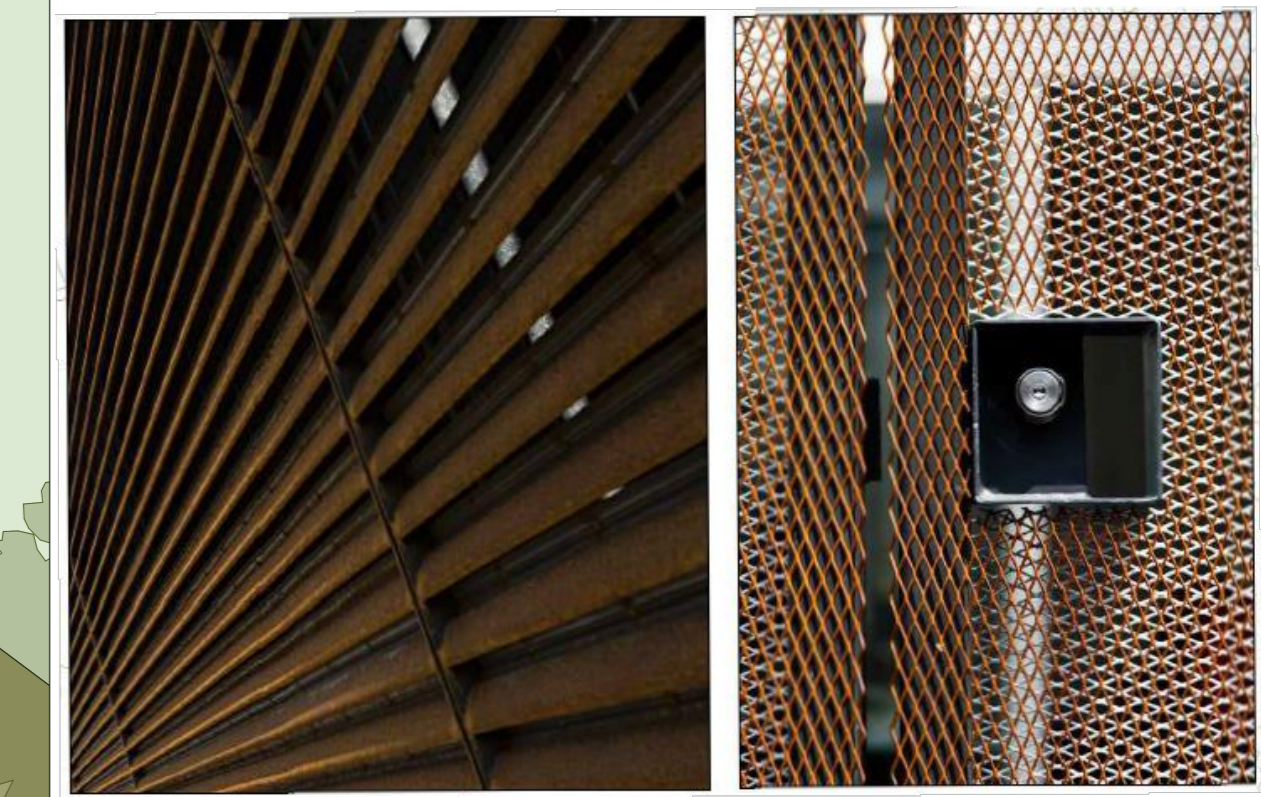


Il rivestimento utilizzato, seppur dello stesso materiale, avrà caratteristiche differenti, nel caso del blocco servizi infatti è stato pensato in rete, con funzione di rivestimento. Nelle zone a destinazione d'uso a deposito sarà a lamelle orientate a fare schermo dall'esterno verso l'interno con lo scopo di impedire eventuali intrusioni.


PROSPETTO NORD-EST

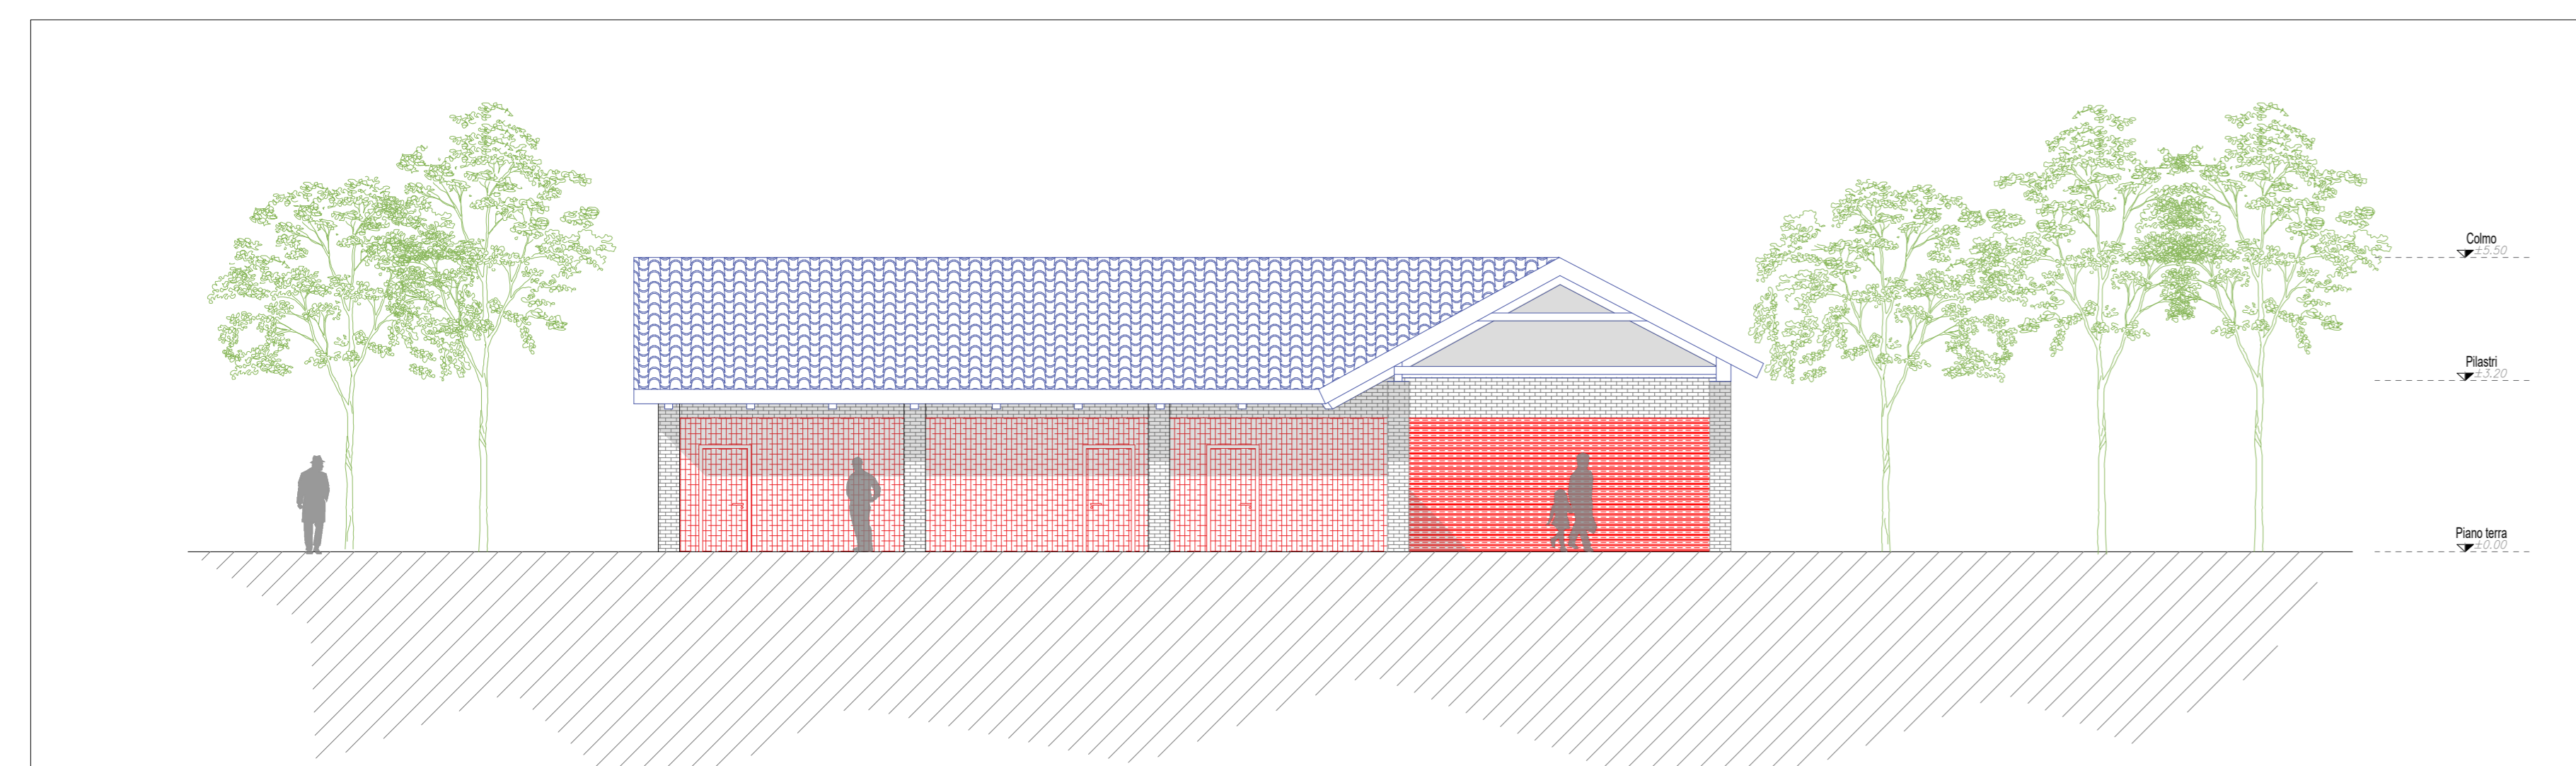


SEZIONE A-A'

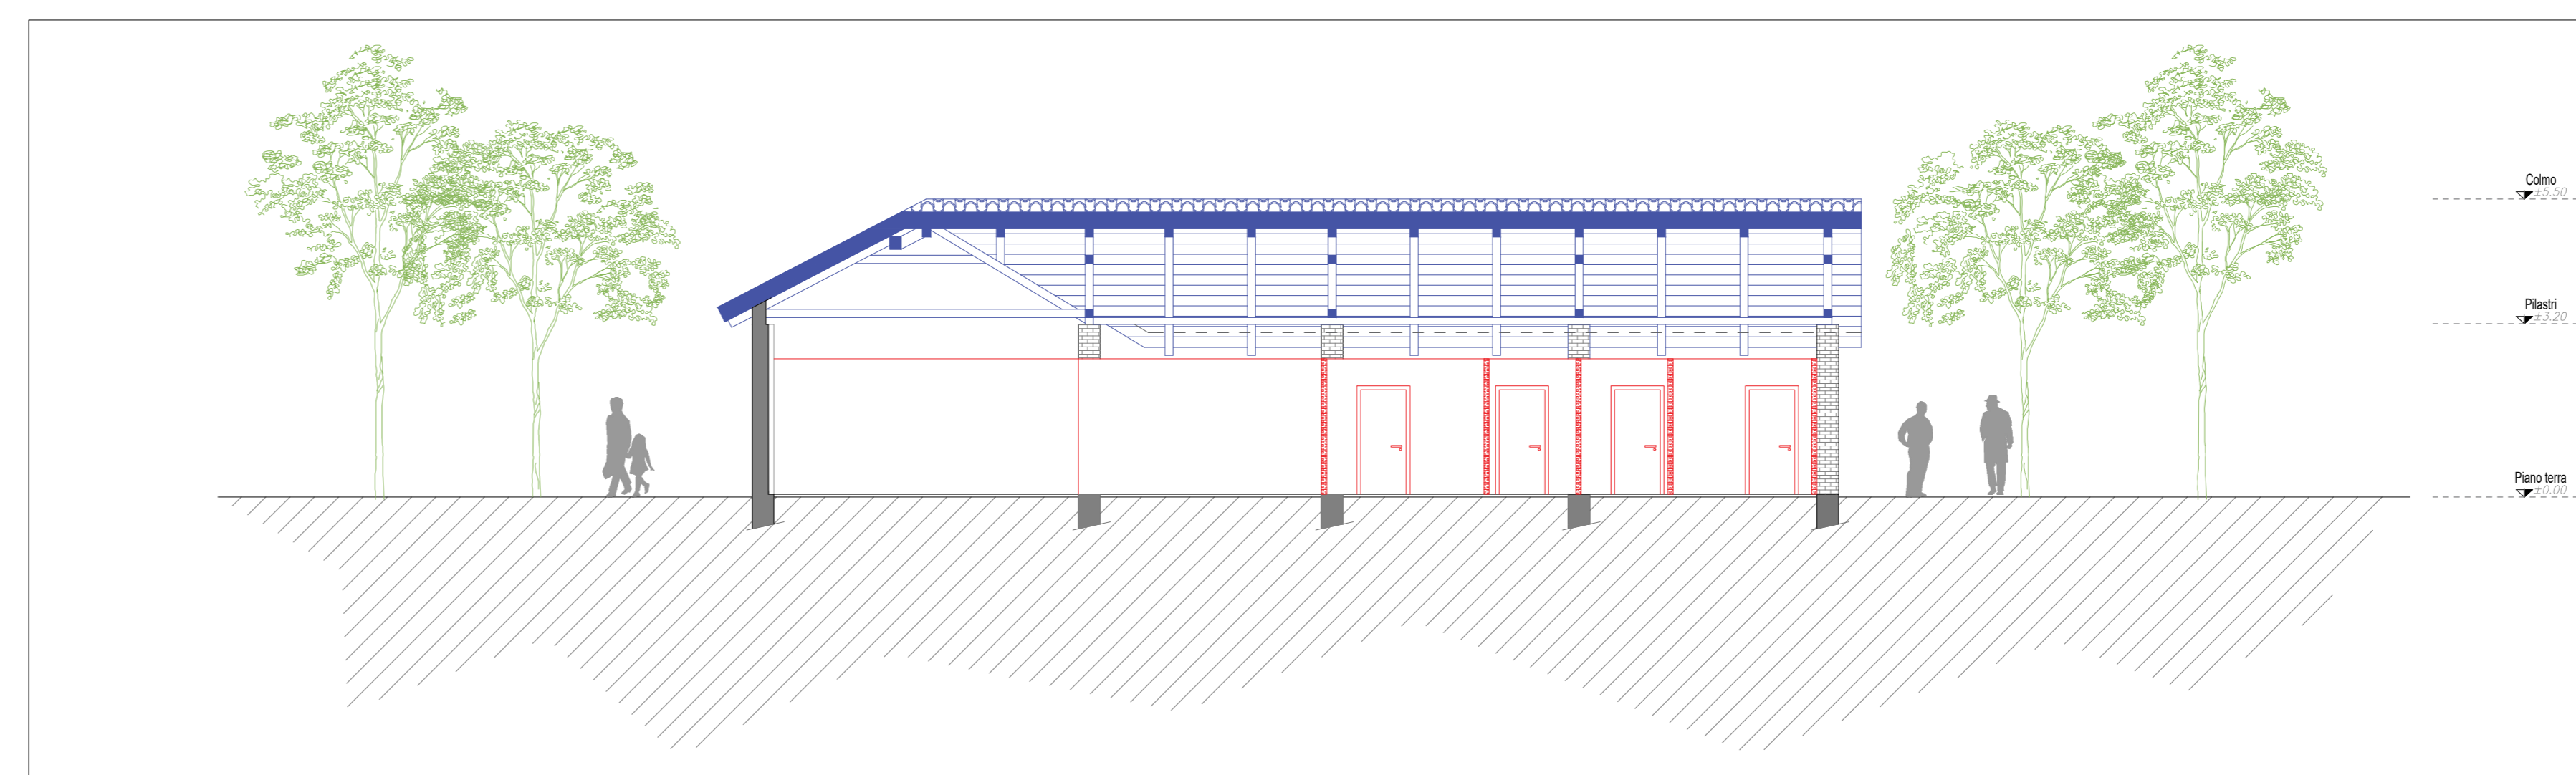

PROSPETTO SUD-EST

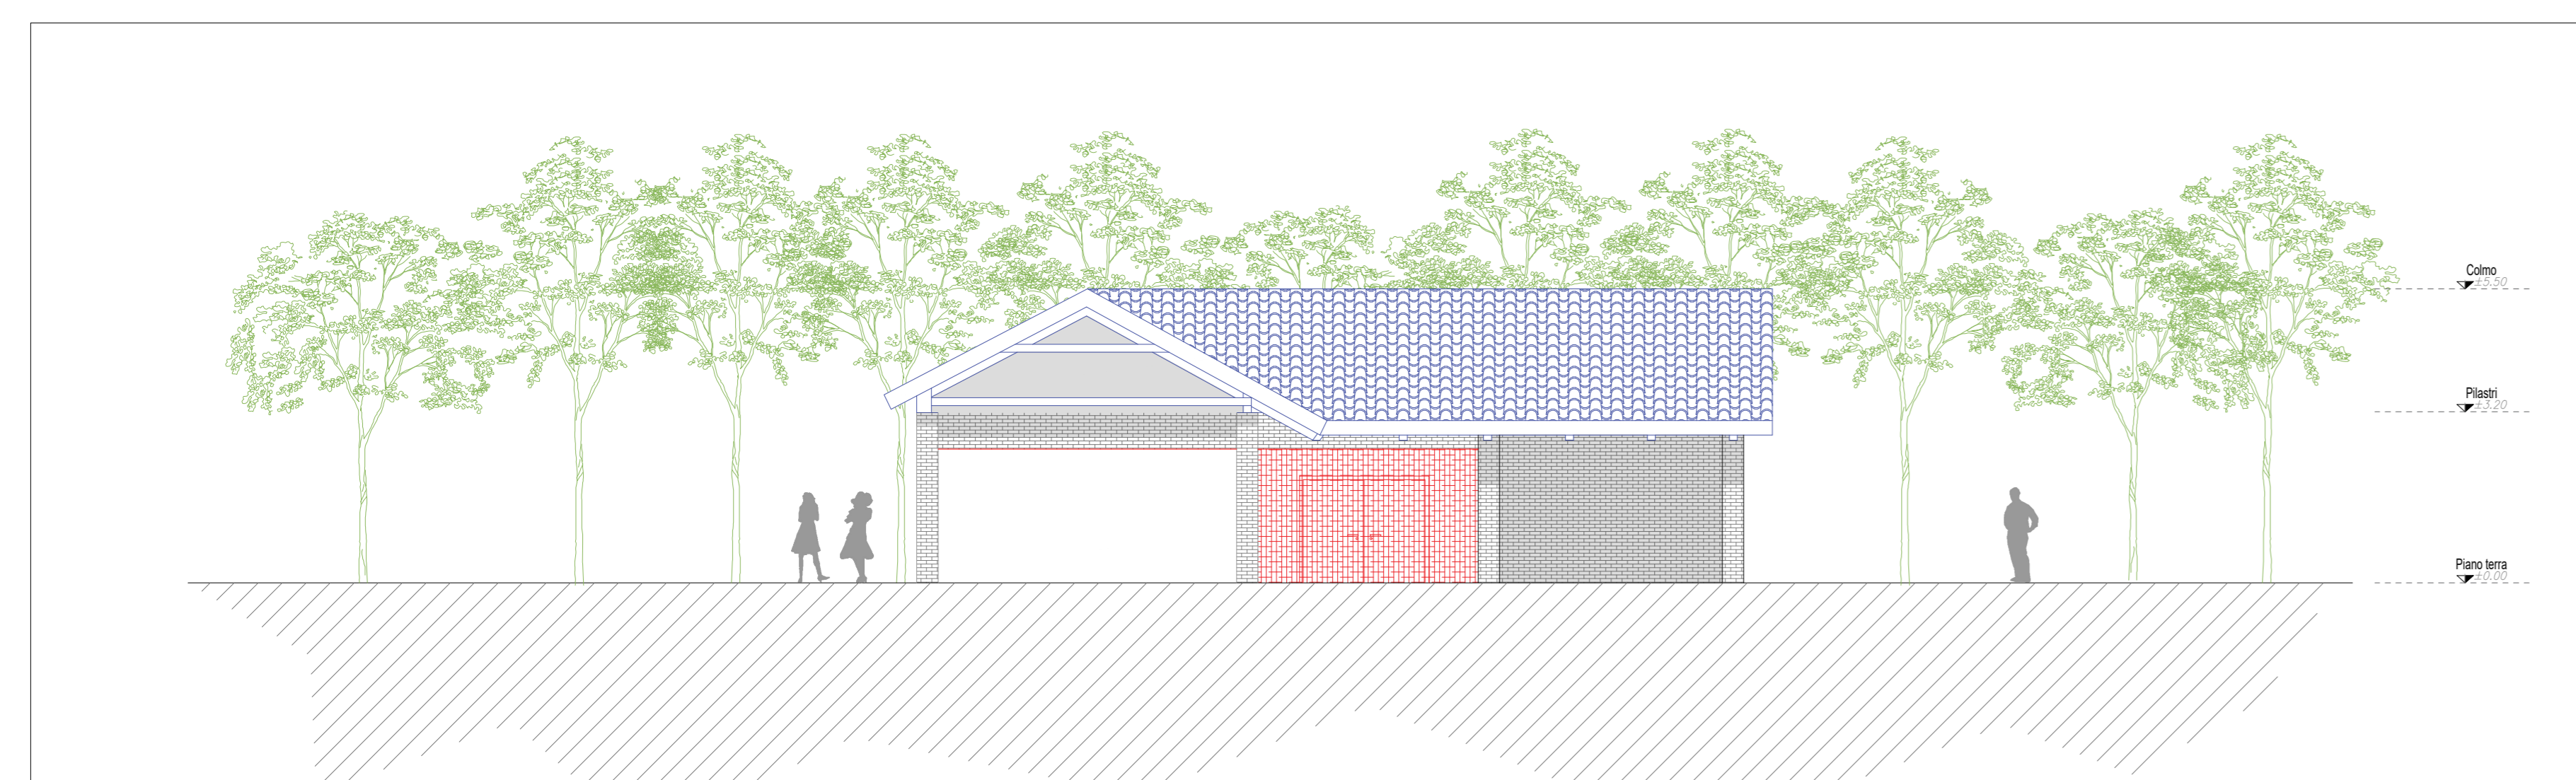

SEZIONE B-B'

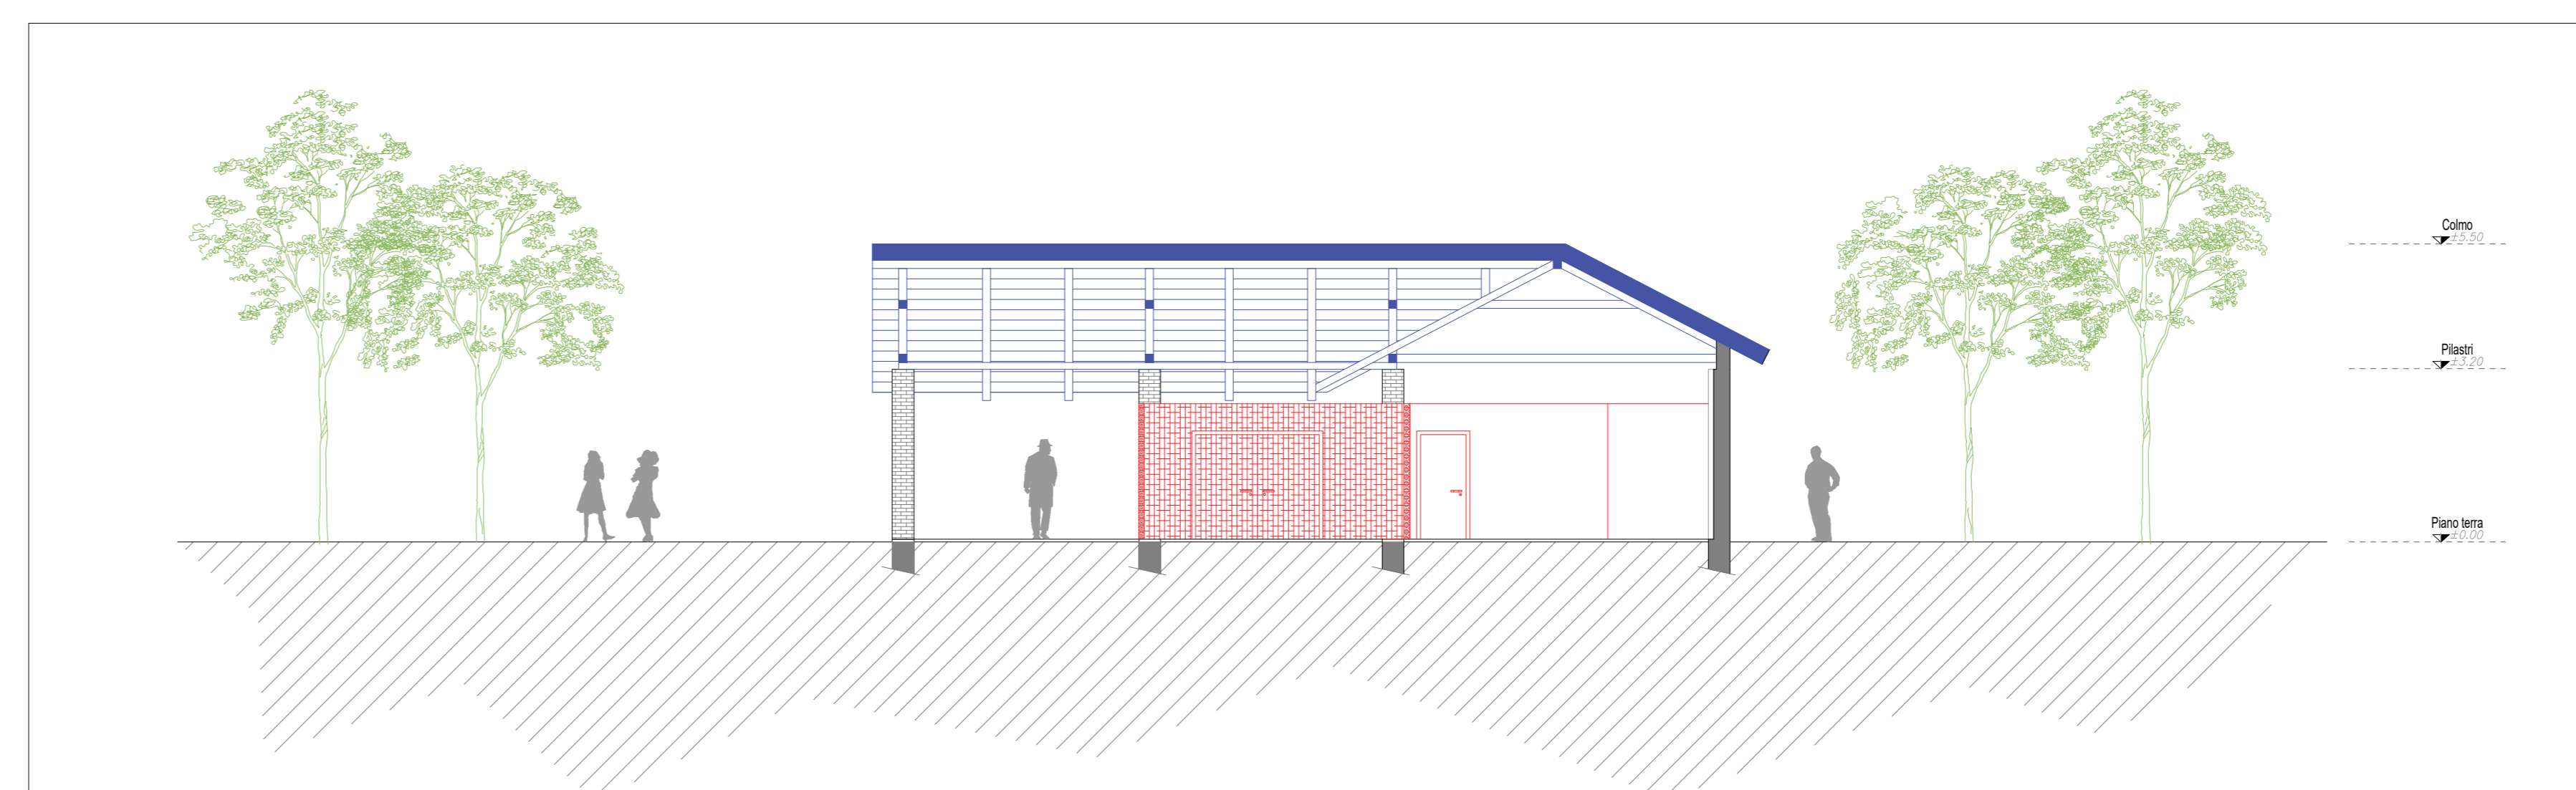

VERIFICA ED EVENTUALE CONSOLIDAMENTO/RIPIRISTINO ELEMENTI OVE NECESSARIO
 NUOVE COSTRUZIONI

PROGETTO CENTRO PER L'EDUCAZIONE SPORTIVA ED AMBIENTALE MEISINO Cluster 1 - Cittadella dello Sport									
CLIENTE CIES di Torino Dipartimento Manutenzione e Servizi Tecnici Servizio Manutenzioni per il commercio e lo sport Dipartimento Servizi Opere, Infrastrutture e Mobilità Divisione Verde e Parchi	RUP/CP Arch. Maria Vitetta								
GRUPPO DI PROGETTAZIONE SOCIETA' MANDATARIA / Coordinatore del Gruppo di Progettazione / Progettista TAX srl Via Garibaldi, 69 67051 - Avezzano (AQ) info@tax.it									
PROGETTISTI IMPIANTI PROIMPIANTI ENERGIA & INGEGNERIA Proimpianti srl Via Provinciale 2 67051 - Avezzano (AQ) c.granata@proimpianti.it									
GEOLOGO Dott. Geologo Andrea Piano 14100 - AAS andrea@andrepiano.it									
CONSULENTI PAESAGGIO Arch. Paesaggista Diego Colonna AMBIENTE Studio Biosfera - Dott. Biologo Gianni Bettini Myricae s.r.l. - Dott. Agronomo Giordano Fossi Dott. Agronomo Tommaso Vai									
CLUP CODICE OPERA C15B2200009006 5056									
FASE PROGETTUALE PROGETTO ESECUTIVO									
ELABORATO Elaborati grafici tettoia sovrapposizione									
<table border="1"> <thead> <tr> <th>CODICE ELABORATO</th> <th>ELAB. GRAF.</th> <th>DATA</th> <th>SCALA</th> </tr> </thead> <tbody> <tr> <td>104-I</td> <td>ESECUTIVO</td> <td>07/06/2024</td> <td>1:100</td> </tr> </tbody> </table>		CODICE ELABORATO	ELAB. GRAF.	DATA	SCALA	104-I	ESECUTIVO	07/06/2024	1:100
CODICE ELABORATO	ELAB. GRAF.	DATA	SCALA						
104-I	ESECUTIVO	07/06/2024	1:100						
NOTE FILE 20b-104-I_DEF_5056_ARC-ELAB.GRAF.20b-01									