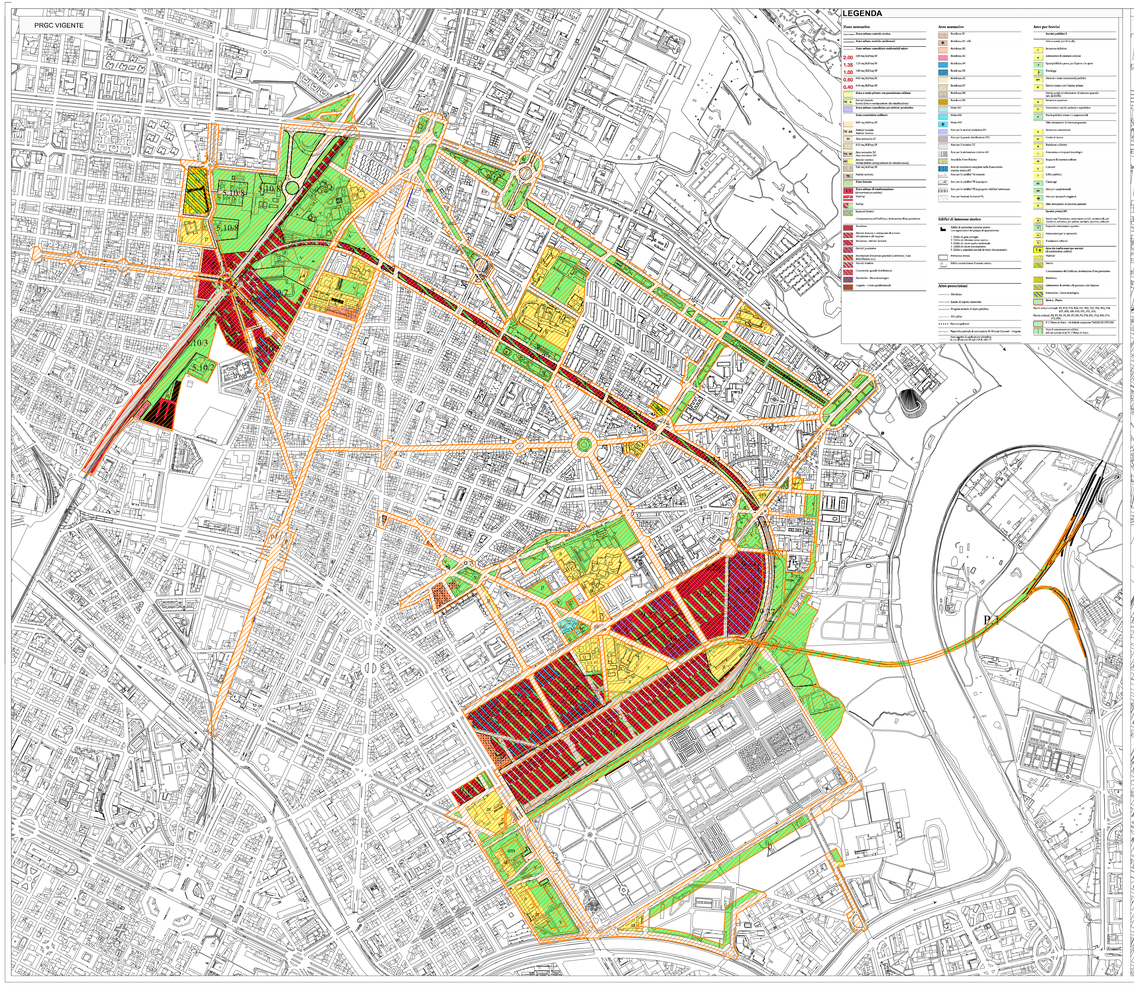

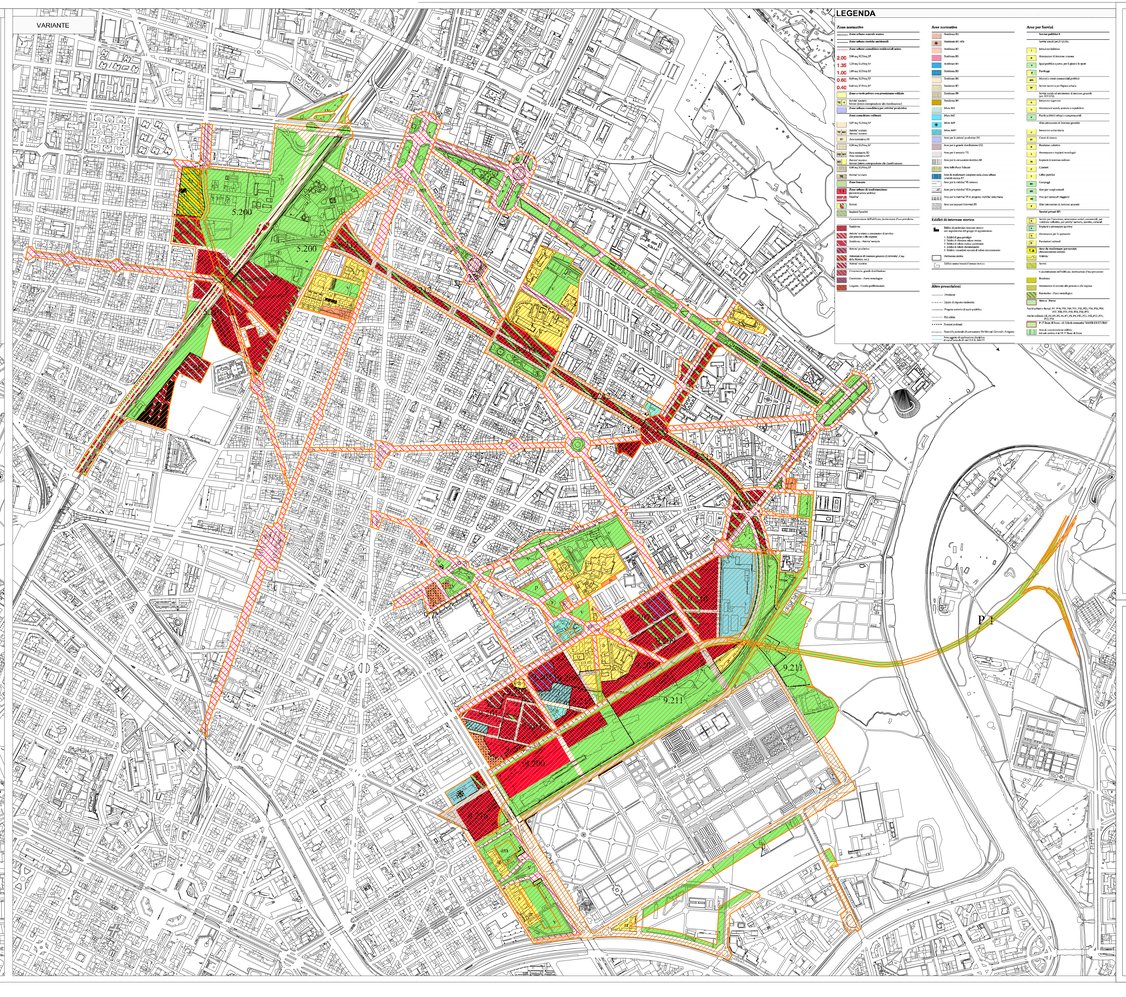

LEGENDA

Perimetro della variante

Progetto Unitario di Suolo Pubblico

Città di Torino

PRG

Piano Regolatore Generale - Variante n° 200

VARIANTE STRUTTURALE AI SENSI DELLA L.R. 56/77 E S.M.I. E DELLA L.R. 3/97
LINEA 2 DI METROPOLITANA E QUADRANTE NORD-EST DI TORINO

PROGETTO PRELIMINARE

VALUTAZIONE AMBIENTALE STRATEGICA - RAPPORTO AMBIENTALE

Tav. 1 - PLANIMETRIA DI COMPRENSIONE PRGC
STATO ATTUALE E VARIANTE

Scala 1:10.000

Cartografia numerica
Aggiornamento Giugno 2008 a cura del C.S.I. - Piemonte

DIVISIONE URBANISTICA ED EDILIZIA PRIVATA

Direttore della Divisione
Responsabile del Procedimento
Dr.ssa Paola VIRANO

Progettista	Progettista	VAS
Responsabile Tecnico	Responsabile Tecnico	AI Engineering S.r.l.
Andrea Spina e	Andrea Scala Vanchiglia e	Prof. Ing. Giulio Mondini
Arch. Angelica CROCCHETTI	Interprete Gottardo	Ing. Ivor Zanzotti
	Arch. Rosa GILARDI	

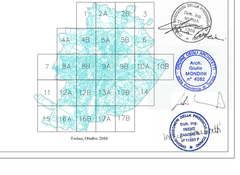

Torino, Ottobre 2010