

# CITTA' DI TORINO

PIANO ESECUTIVO CONVENZIONATO  
 ai sensi dell'art. 43 della L.R. n. 56/77



Ambito di PRG 8.22  
 Frejus

Proprietà: FONDO CITTA' DI TORINO- FONDO COMUNE DI INVESTIMENTO IMMOBILIARE SPECULATIVO DI TIPO CHIUSO



Prelios - Società di Gestione del Risparmio S.p.A.  
 -In nome e per conto del "Fondo Città di Torino"-  
 Viale Piero e Alberto Prelli, 25 - 20126 Milano  
 CF e P.IVA 13465930157



Coordinamento generale:

RECCHIENGINEERING S.R.L.  
 Via Montevecchio, 28 - 10128 Torino  
 P.IVA/C.F. 10151570016



UR Progetto urbanistico:

**STUDIO MELLANO ASSOCIATI**  
 ARCHITETTURA URBANISTICA  
 C.so Moscati, 96 - 10128 TORINO

Rev.	Data	01/04/2011	Consegna Progetto Preliminare (prot. n. 1423)
Rev.	Data	12/2011	Progetto Preliminare - Integrazioni a seguito di istruttoria comunale
Rev.	Data	04/2012	Progetto Preliminare - ulteriori integrazioni a seguito di istruttoria comunale
Rev.	Data	06/2012	Progetto Preliminare - Versione finale

Tavola: Titolo: LO STATO DI FATTO:


2.3

PLANIMETRIA DI RILIEVO

Scala: 1:500

## LEGENDA

- Delimitazione dell'Area interessata dal PEC
- Pianta indicativa degli edifici esistenti
- Carta tecnica informatica della città di Torino
- Quote altimetriche rilevate in sito

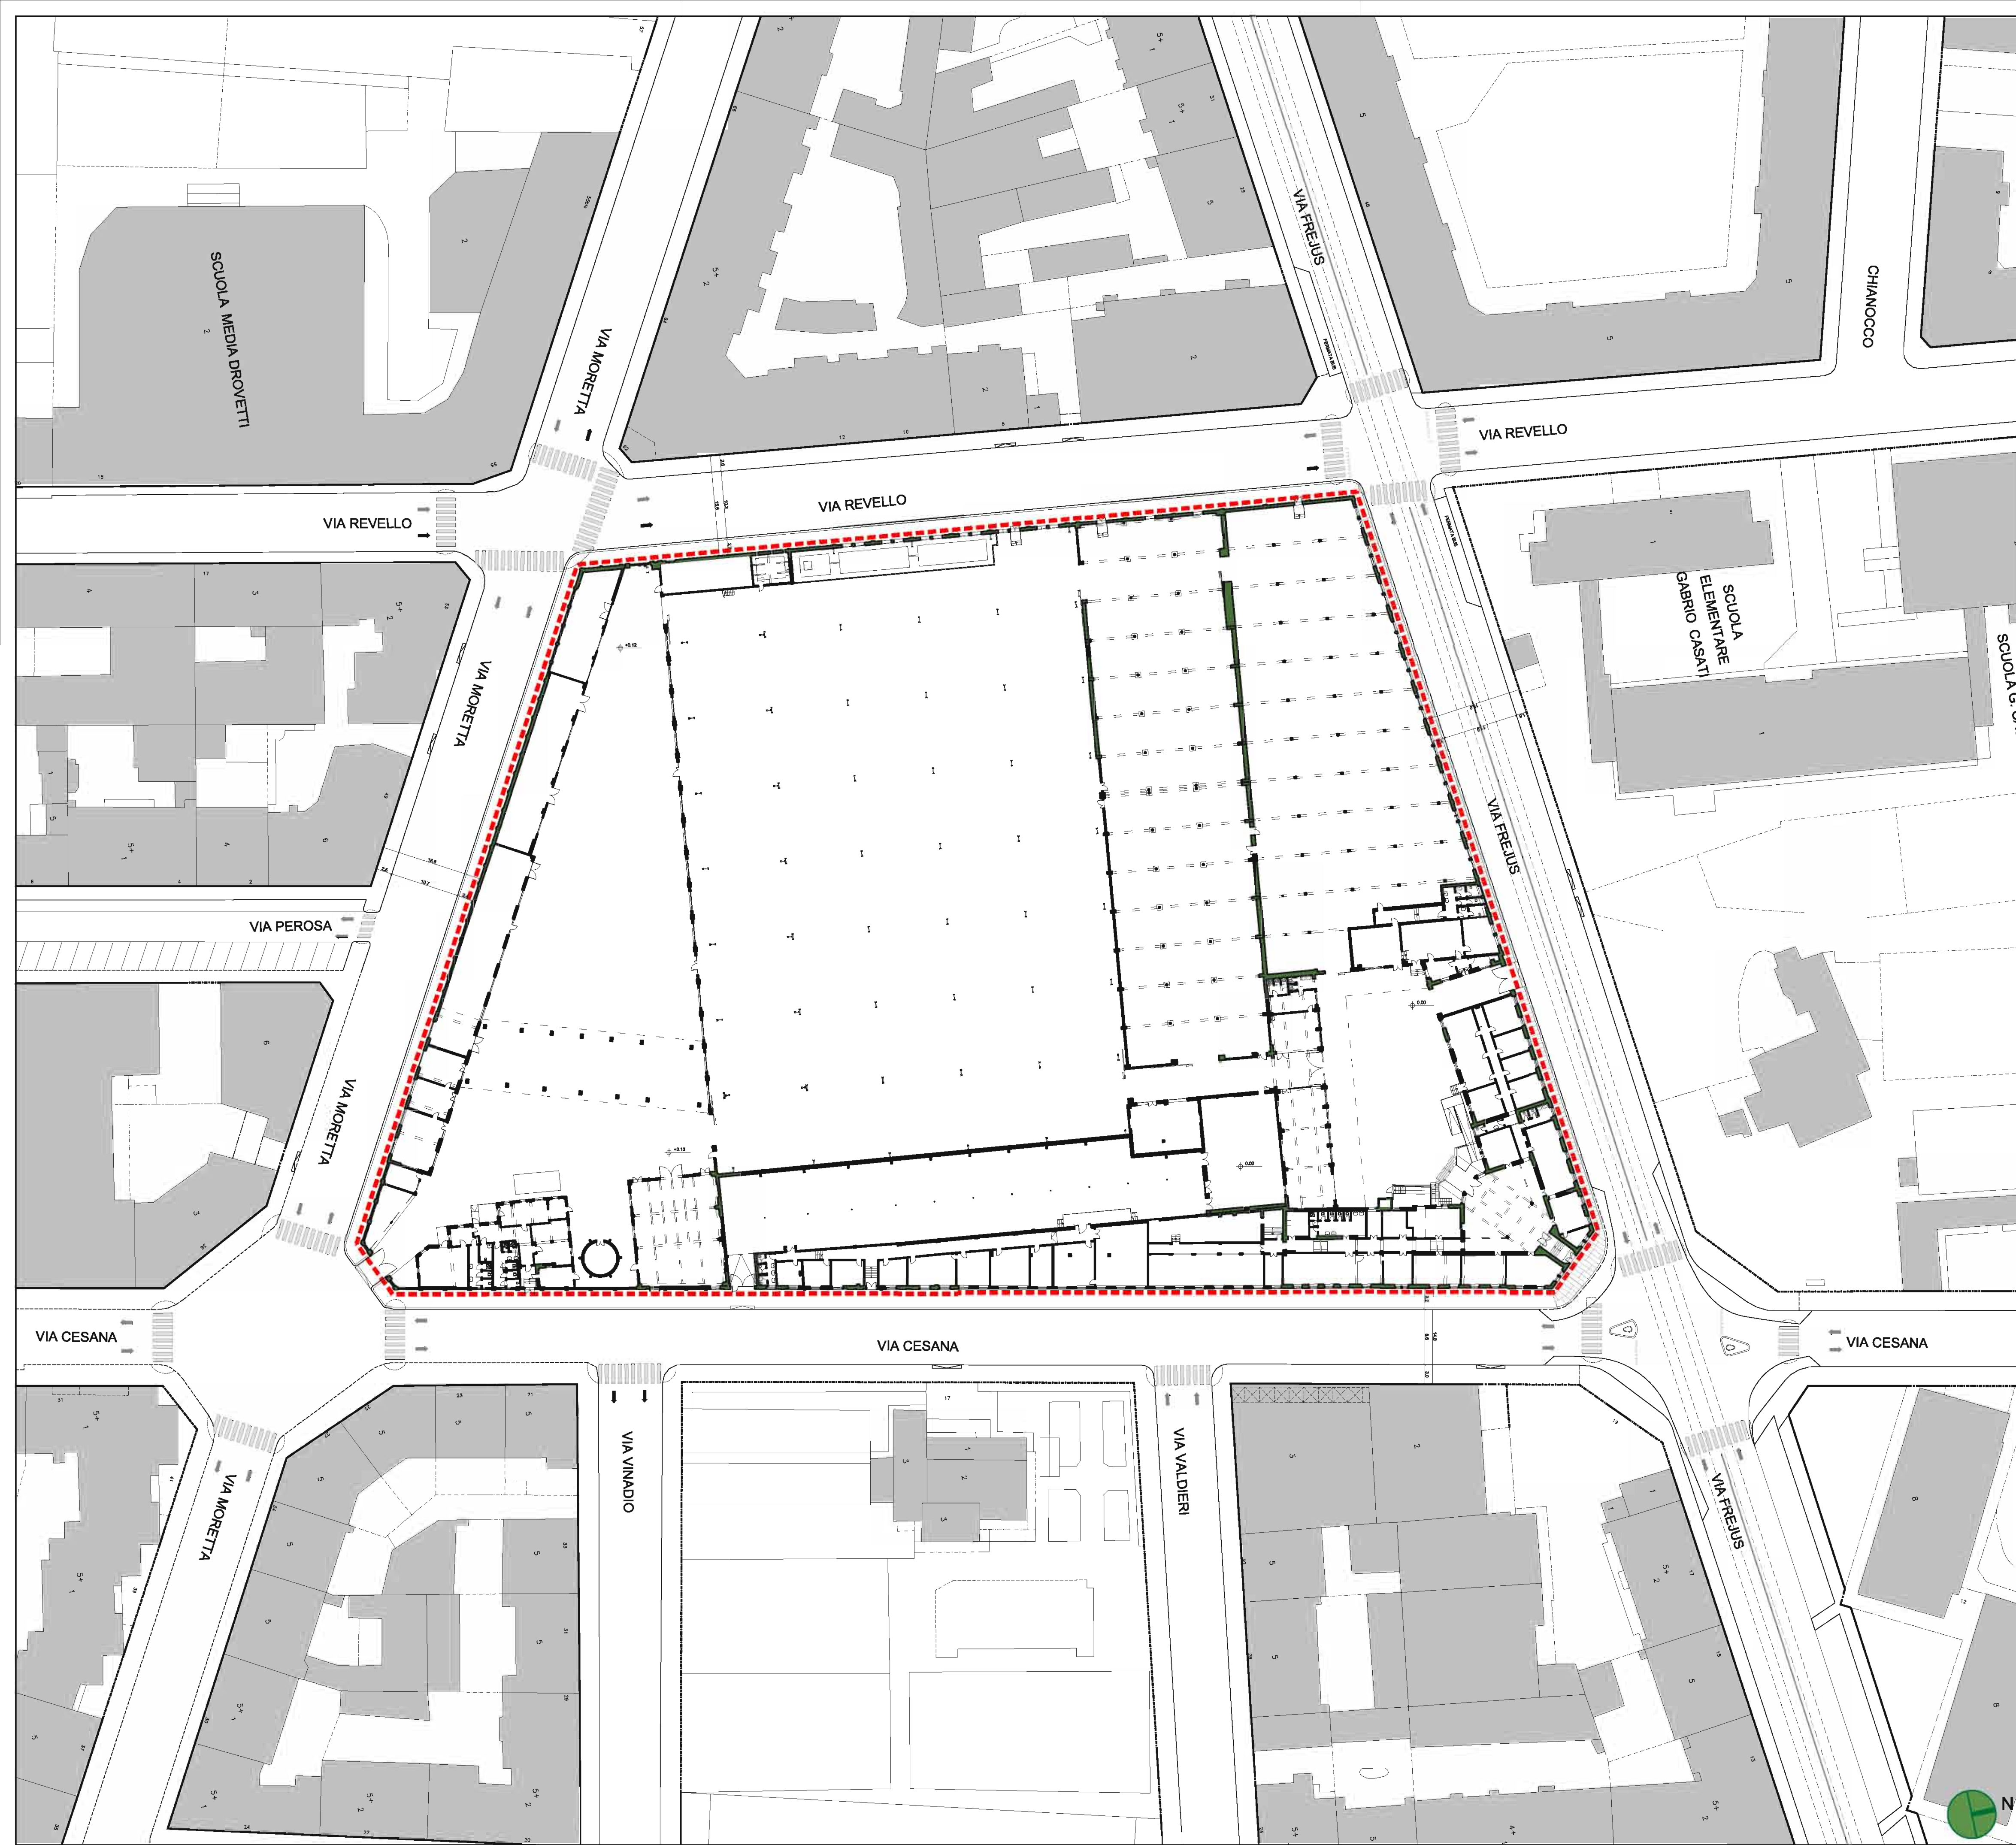

Per le parti interne al PEC  
 Rilievo topografico dello stato di fatto eseguito da RECCHI E PARTECIPAZIONI S.p.A - via Montevecchio, 28 Torino in data 18/03/2008

Per le parti esterne al PEC  
 Carta Tecnica della Città di Torino integrata da rilievi puntuali in sede di sopralluogo

