


- Legenda
- Demolizioni
 - Costruzioni
 - Demolizioni e costruzioni con le medesime caratteristiche

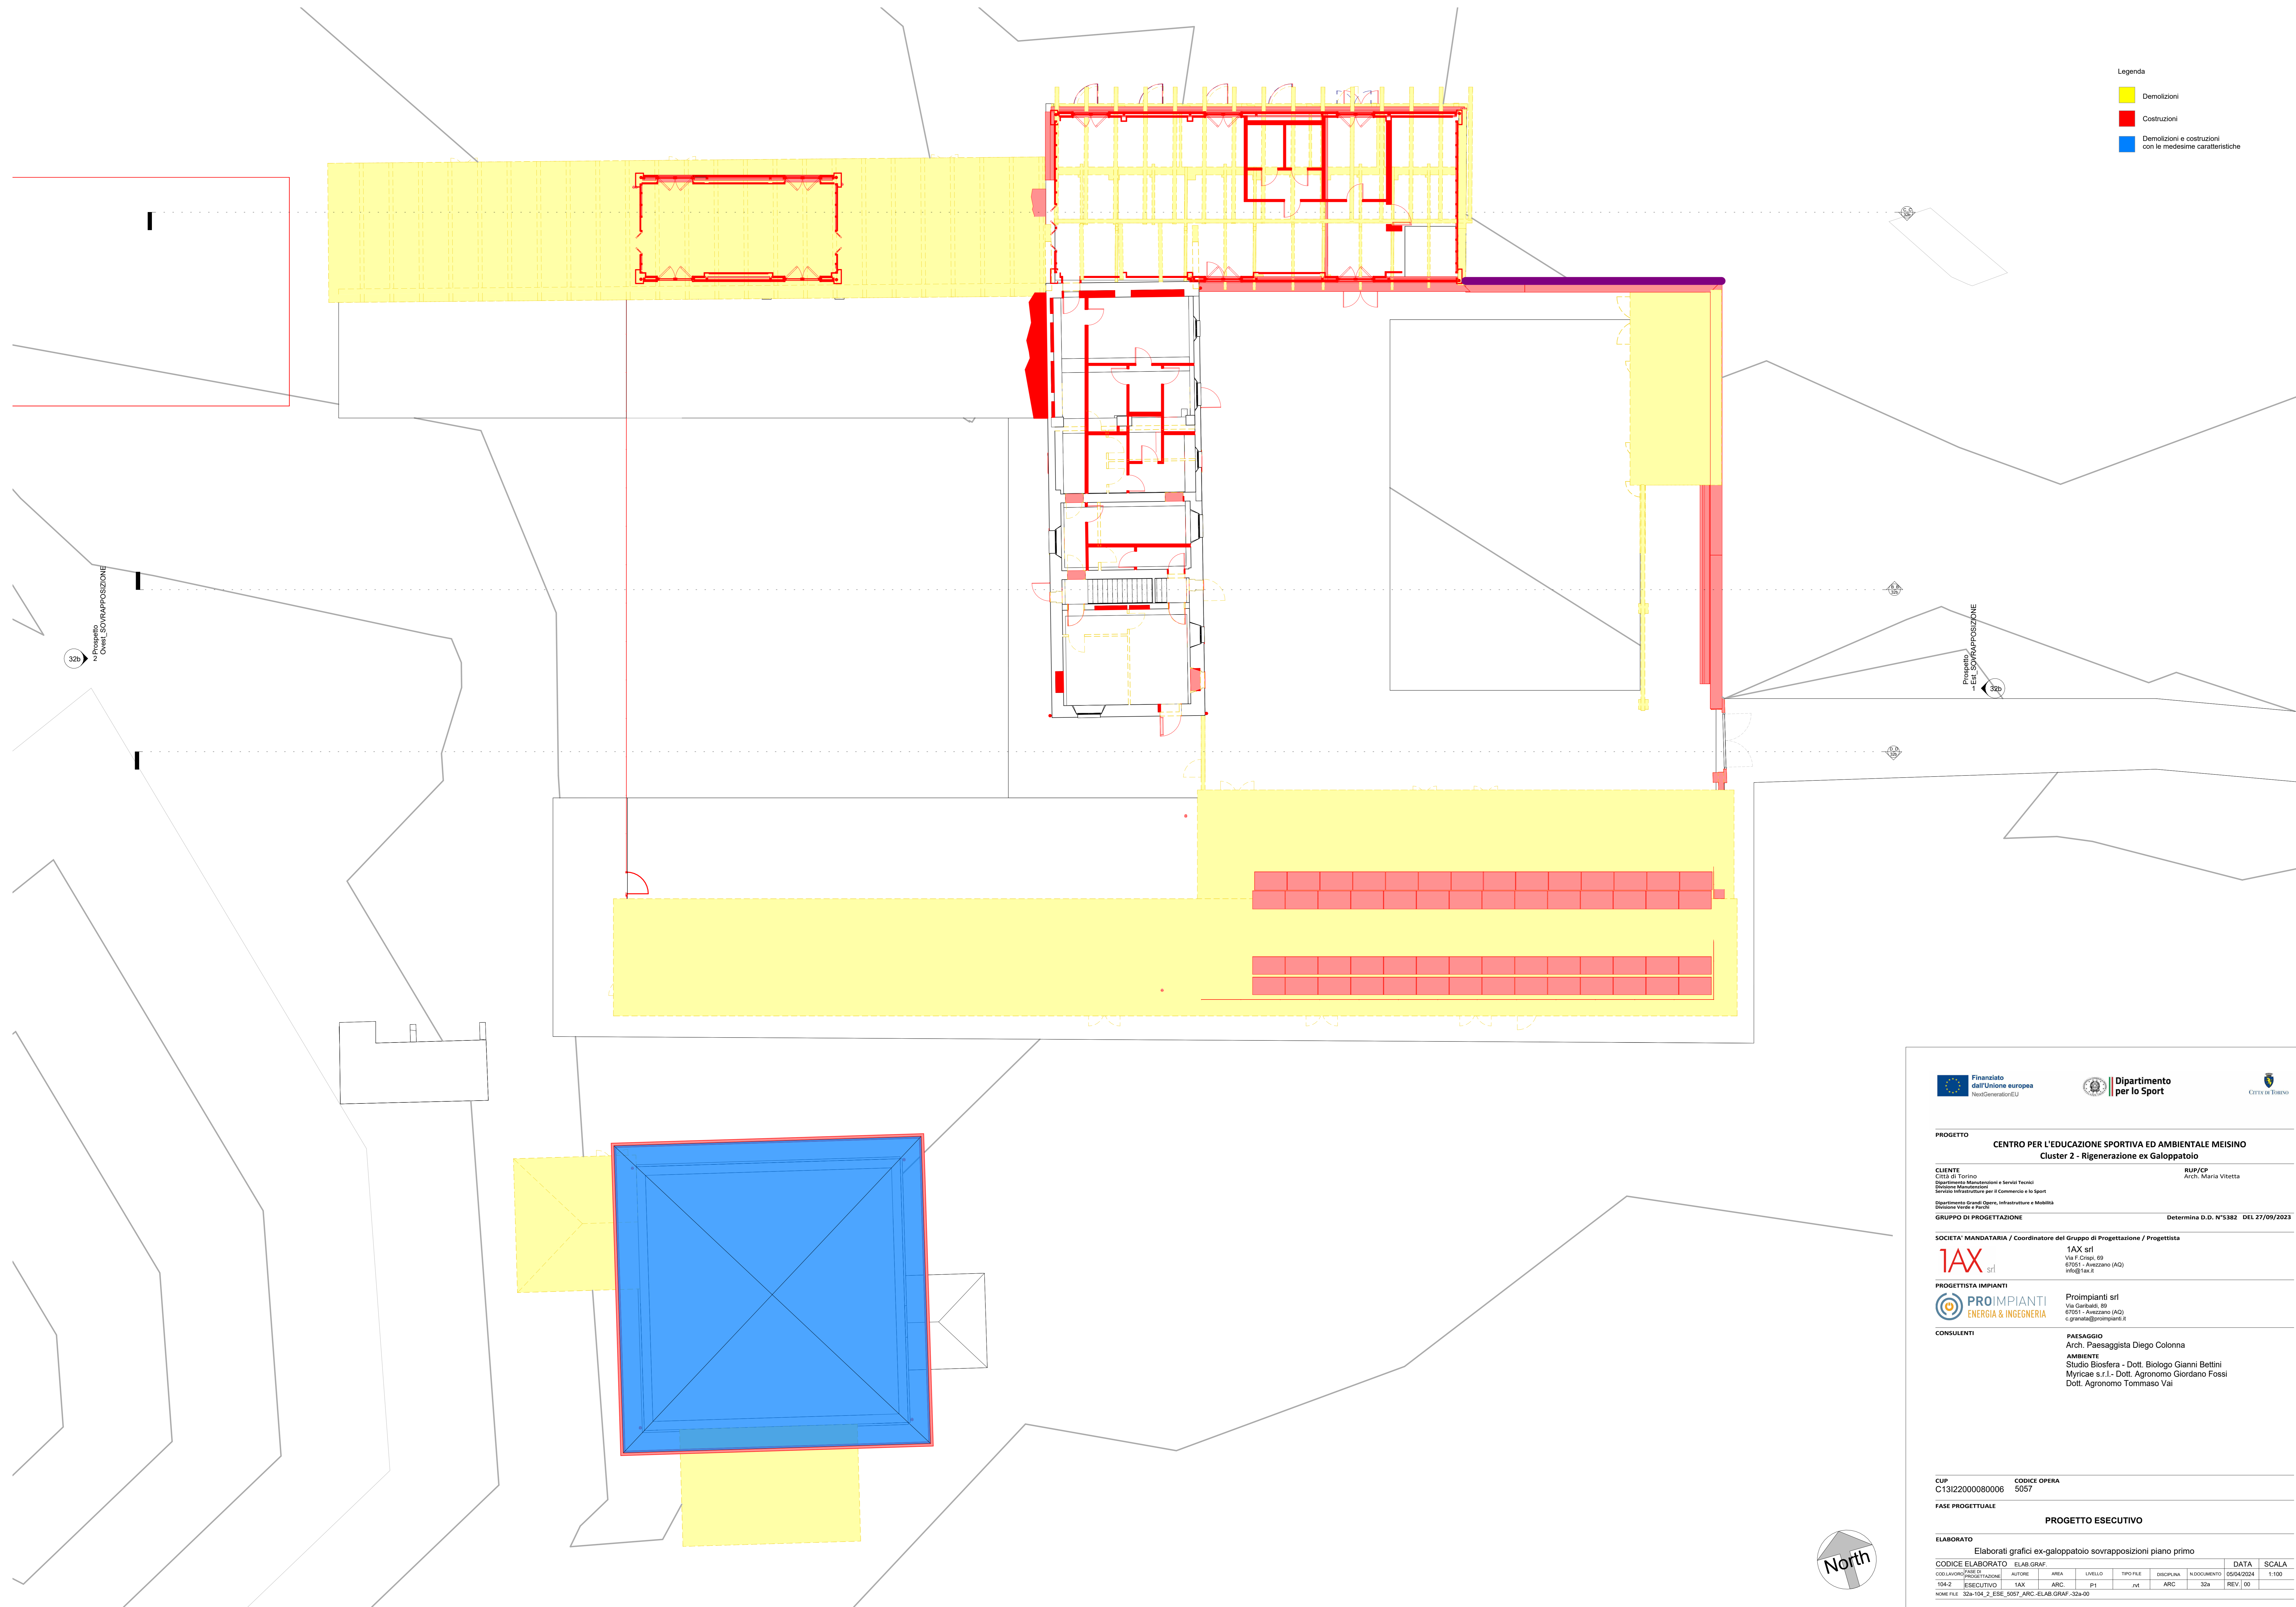

PROGETTO
CENTRO PER L'EDUCAZIONE SPORTIVA ED AMBIENTALE MEISINO
Cluster 2 - Rigenerazione ex Galoppatoio

CLIENTE
CITA' DI TORINO
Dipartimento Manutenzioni e Servizi Tecnici
Divisione Manutenzioni
Servizio Infrastrutture per la Conoscenza e lo Sport
Dipartimento Grandi Opere, Infrastrutture e Mobilità
Divisione Verde e Parchi

RUP/CP
Arch. Maria Vitetta

Determina D.D. N°5382 DEL 27/09/2023

GRUPPO DI PROGETTAZIONE
SOCIETA' MANDATARIA / Coordinatore del Gruppo di Progettazione / Progettista

TAX srl
1AX srl
Via Garibaldi, 85
07051 - Avezzano (AQ)
info@tax.it

PROGETTISTA IMPIANTI
PROIMPIANTI
ENERGIA & INGEGNERIA

Proimpianti srl
Via Garibaldi, 85
07051 - Avezzano (AQ)
c.granata@proimpianti.it

CONSULENTI
PAESAGGIO
Arch. Paisaggista Diego Colonna
AMBIENTE
Studio Biosfera - Dott. Biologo Gianni Bettini
Myricae s.r.l. - Dott. Agronomo Giordano Fossi
Dott. Agronomo Tommaso Vai

CUP C1312200080006
CODICE OPERA 5057

FASE PROGETTUALE
PROGETTO ESECUTIVO

ELABORATO
Elaborati grafici ex-galoppatoio sovrapposizioni piano primo

CODICE	ELABORATO	ELAB. GRAF.	DATA	SCALA
104-2	ESECUTIVO	TAX	05/04/2024	1:100
104-2	ESECUTIVO	TAX	05/04/2024	1:100

WORK FILE: 32a-104_2_ESE_5057_ARC-ELAB.GRAF-32a-00