Legenda

- Demolizioni
- Costruzioni
- Demolizioni e costruzioni con le medesime caratteristiche

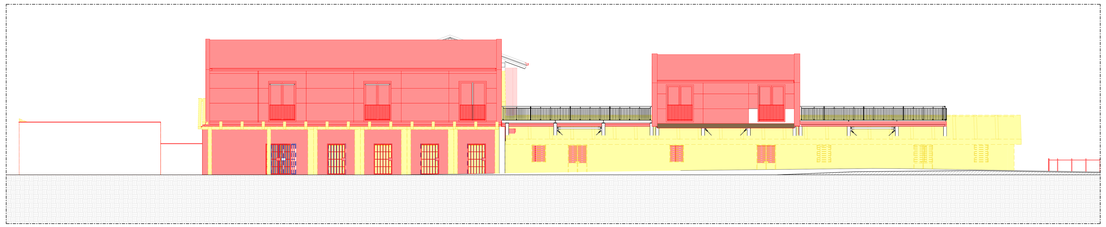

1 Prospetto Nord_SOVRAPPOSIZIONE
1 : 100

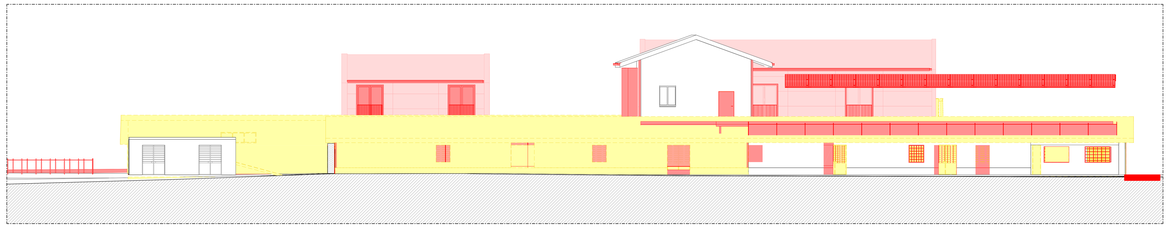

2 Prospetto Sud_SOVRAPPOSIZIONE
1 : 100

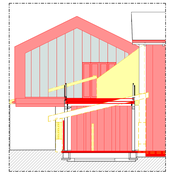

6 Edificio 1_Prospetto Ovest SOVRAPPOSIZIONE
1 : 100

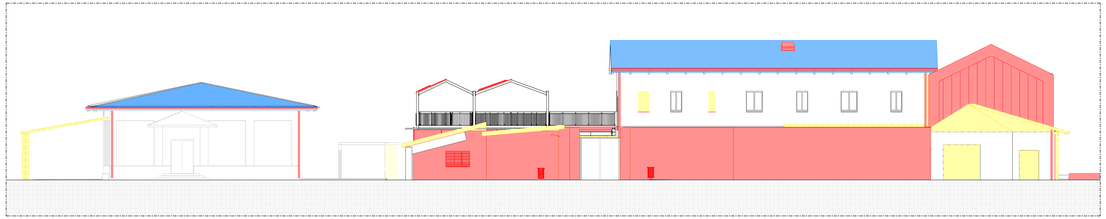

3 Prospetto Est_SOVRAPPOSIZIONE
1 : 100

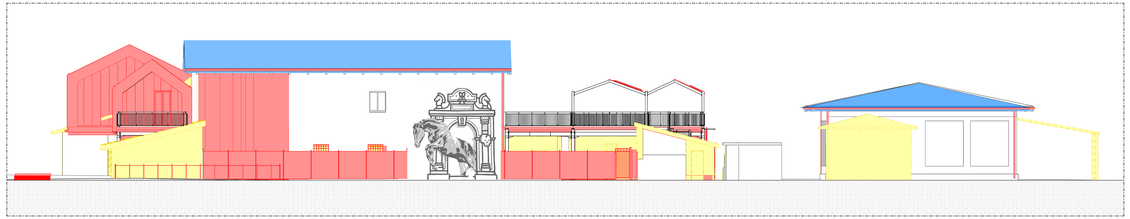

4 Prospetto Ovest_SOVRAPPOSIZIONE
1 : 100

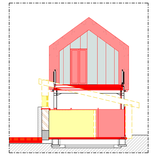

7 Edificio 2_Prospetto Est SOVRAPPOSIZIONE
1 : 100

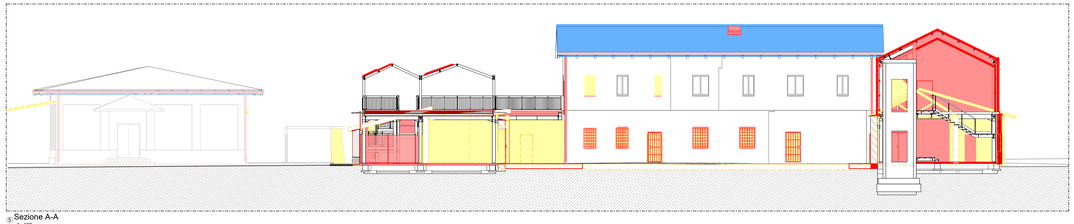

5 Sezione A-A
1 : 100

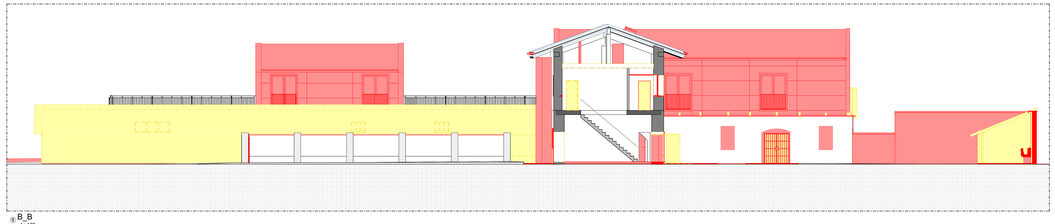

8 B_B
1 : 100

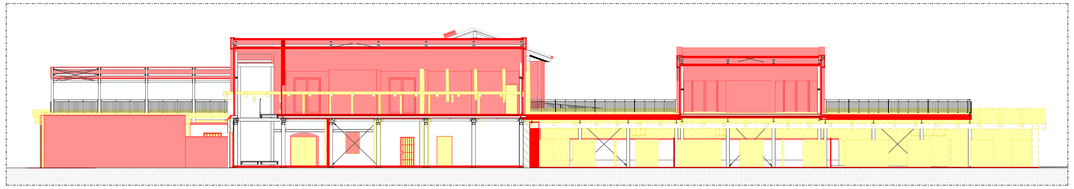

9 C_C
1 : 100

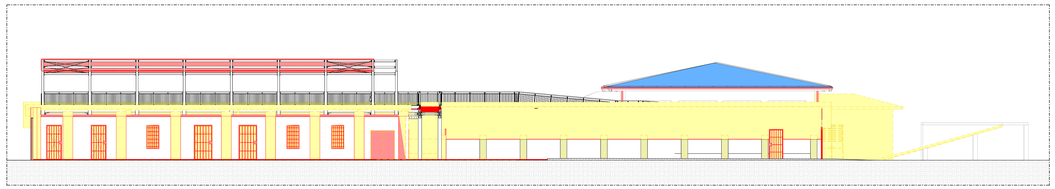

10 D_D
1 : 100

Finanziato dall'Unione europea NextGenerationEU

Dipartimento per lo Sport

Città di Torino

PROGETTO

CENTRO PER L'EDUCAZIONE SPORTIVA ED AMBIENTALE MEISINO
Cluster 2 - Rigenerazione ex Galoppatoio

CLIENTE
Città di Torino
Direzione Infrastrutture,Lavori e Servizi Tecnici
Divisione Manutenzione
Dipartimento Sviluppo Economico e Commercio e lo Sport
Divisione Commercio
Dipartimento Servizi Opere, Infrastrutture e Mobilità
Divisione Verde e Parchi

RUP/CP
Arch. Maria Vittetta

GRUPPO DI PROGETTAZIONE

Determina D.D. N°5382 DEL 27/09/2023

SOCIETA' MANDATARIA / Coordinatore del Gruppo di Progettazione / Progettista

1AX srl
Via F.Crispi, 59
67051 - Avezzano (AQ)
info@1ax.it

PROGETTISTA IMPIANTI

Proimpianti srl
Via Cerfatelli, 89
67051 - Avezzano (AQ)
s.pierotti@proimpianti.it

CONSULENTI

PAESAGGIO
Arch. Paesaggista Diego Colonna

AMBIENTE
Studio Biosfera - Dott. Biologo Gianni Bettini
Myricale s.r.l - Dott. Agronomo Giordano Fossi
Dott. Agronomo Tommaso Vai

CUP
C13I22000080006

CODICE OPERA
5057

FASE PROGETTUALE

PROGETTO ESECUTIVO

ELABORATO

Elaborati grafici ex-galoppatoio sovrapposizioni prospetti e sezioni

CODICE ELABORATO		ELAB.GRAF						DATA	SCALA
COD.LAVORO	CODICE PROGETTAZIONE	AUTORE	AREA	LIVELLO	TIPO FILE	DISEGNI.dwg	N.DOCUMENTO	07/06/2024	1:100
1GA2	ESECUTIVO	1AX	ARC		dwf	ARC	02b	REV.1.01	
NOME FILE 02b-1GA_2_ESE_5057_ARC_ELAB.GRAF_02c-01									