



Direzione Urbanistica  
Il Direttore  
Arch. Rosa Gilardi

**CITTA' DI TORINO**  
**DIREZIONE CENTRALE AMBIENTE, SVILUPPO**  
**TERRITORIO E LAVORO**  
Direzione Urbanistica



**PIANO PARTICOLAREGGIATO LINGOTTO**  
**MODIFICA IN VARIANTE AL P.R.G.C.**  
ai sensi degli articoli 38-39-40 e art. 17 comma 7  
della L.U.R. n° 56/77 e s.m.i.

Tav.

11

Aree Oggetto di Modifica  
Pianta Piano Terreno

data : Dicembre 2012

scala : 1/2000

RESPONSABILE TECNICO


Arch. Liliana Mazza

RESPONSABILE DEL PROCEDIMENTO

Il Direttore  
Arch. Rosa Gilardi

**LEGENDA**

- Aree da cedere per viabilità pubblica
- Estinzione vincolo assoggettamento all'uso pubblico su aree destinate a completamento, su aree private non edificabili e su edifici realizzati
- Aree assoggettate ad uso pubblico non a standard destinate a servizi pubblici (verde, spazi di relazione, ecc...)
- Aree assoggettate ad uso pubblico non standard destinate a servizi pubblici (Parcheggi e relativa viabilità di accesso)
- Estinzione vincolo su aree assoggettate all'uso pubblico non standard destinate ad aree di pertinenza non edificabili
- Aree da cedere e/o assoggettare all'uso pubblico per parcheggi e relativa viabilità di accesso
- Aree a standard assoggettate all'uso pubblico (verde, spazi di relazione, ecc...) destinate ad aree di pertinenza non standard assoggettate all'uso pubblico
- Costituzione di vincolo di assoggettamento all'uso pubblico su aree di pertinenza non standard
- Area assoggettata all'uso pubblico non standard destinata a servizi pubblici (verde, spazi di relazione, ecc...)
- Aree di completamento destinate a servizi pubblici assoggettate all'uso pubblico (verde, spazi di relazione, ecc...)
- Costituzione diritto di superficie in sottosuolo
- Aree a servizi pubblici (verde, spazi di manovra, ecc...) destinate ad aree di completamento (Sdemanializzazione)
- Estinzione vincolo di assoggettamento all'uso pubblico non standard destinate a parcheggi pertinenziali
- Aree a servizi pubblici (verde, spazi di relazione, ecc...) assoggettate all'uso pubblico destinate a parcheggio pubblico e relativa viabilità di accesso
- Aree assoggettate all'uso pubblico (parcheggi e relativa viabilità di accesso) destinate a parcheggi pertinenziali
- Aree a servizi pubblici (verde, spazi di relazione, ecc...) assoggettate all'uso pubblico destinate a parcheggi pertinenziali
- Aree a parcheggio pertinenziale destinate a servizi pubblici (verde, spazi di relazione, ecc...) assoggettate all'uso pubblico e/o cedute
- Aree private a parcheggio destinate a parcheggio pubblico (verde, spazi di relazione, ecc...) cedute e/o assoggettate all'uso pubblico
- Perimetro piano particolareggiato
- Edifici da conservare
- Confine Fogli di mappa
- Edifici realizzati con P.P. originario ed s.m.i.
- Aree a standard assoggettate o cedute ad uso pubblico (verde, spazi di relazione, viabilità di accesso, ecc...)
- Aree a standard assoggettate o cedute ad uso pubblico (parcheggi e relativa viabilità di accesso, ecc...)
- Aree di completamento : limite di massimo ingombro
- Parcheggio privato e/o area di completamento
- Aree non a standard assoggettate ad uso pubblico
- Palazzina uffici e relativa area di pertinenza
- Aree di pertinenza Lotto I Fiere non edificabili
- Aree private per impianti tecnologici
- Aree private destinate a parcheggi pertinenziali
- Aree destinate a viabilità pubblica
- Area di completamento non edificabile art. 13 NTA
- Area di completamento non edificabile al Piano Terreno

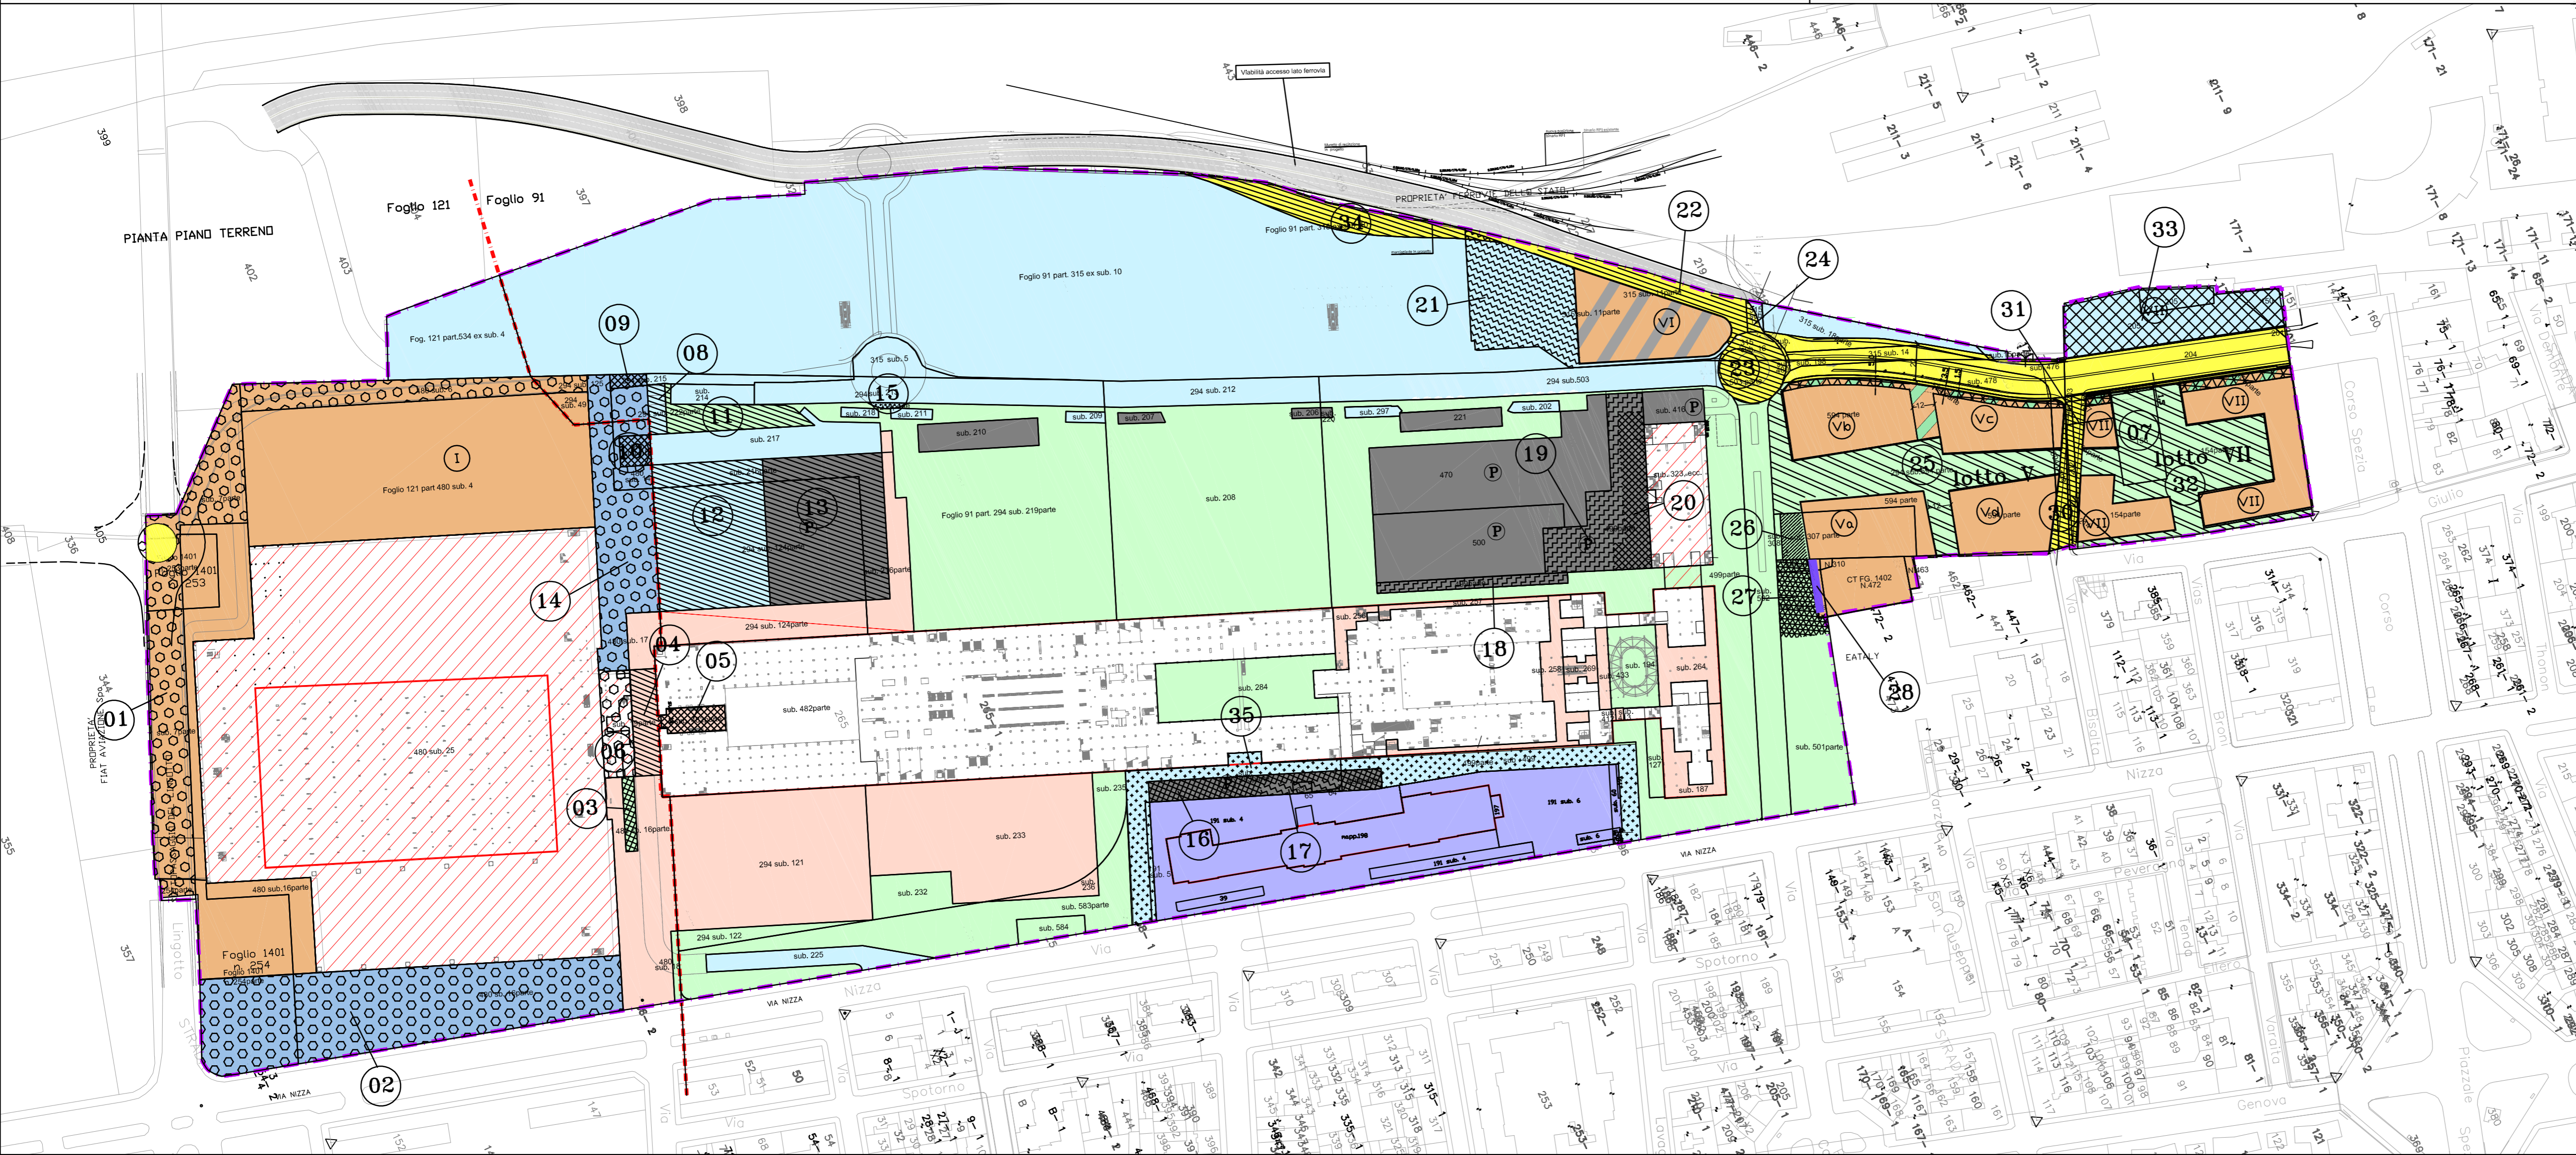

**PIANO PARTICOLAREGGIATO LINGOTTO**  
**MODIFICA IN VARIANTE AL P.R.G.C.**  
 ai sensi degli articoli 38-39-40 e art. 17 comma 7  
 della L.U.R. n° 56/77 e s.m.i.

Tav.	Variazioni Patrimoniali alle aree pubbliche e private	data: Dicembre 2012
<b>11</b>		scala : 1/2000
RESPONSABILE TECNICO Arch. Liliana Mazza	RESPONSABILE DEL PROCEDIMENTO Il Direttore Arch. Rosa Gilardi	

Y:\Robybot ex Kipp Lingotto 2012 variazione\OTTOBRE 2012\BASE SOL 02 AGO 2012\TAV11 09.dwg

