



pianta piano interrato

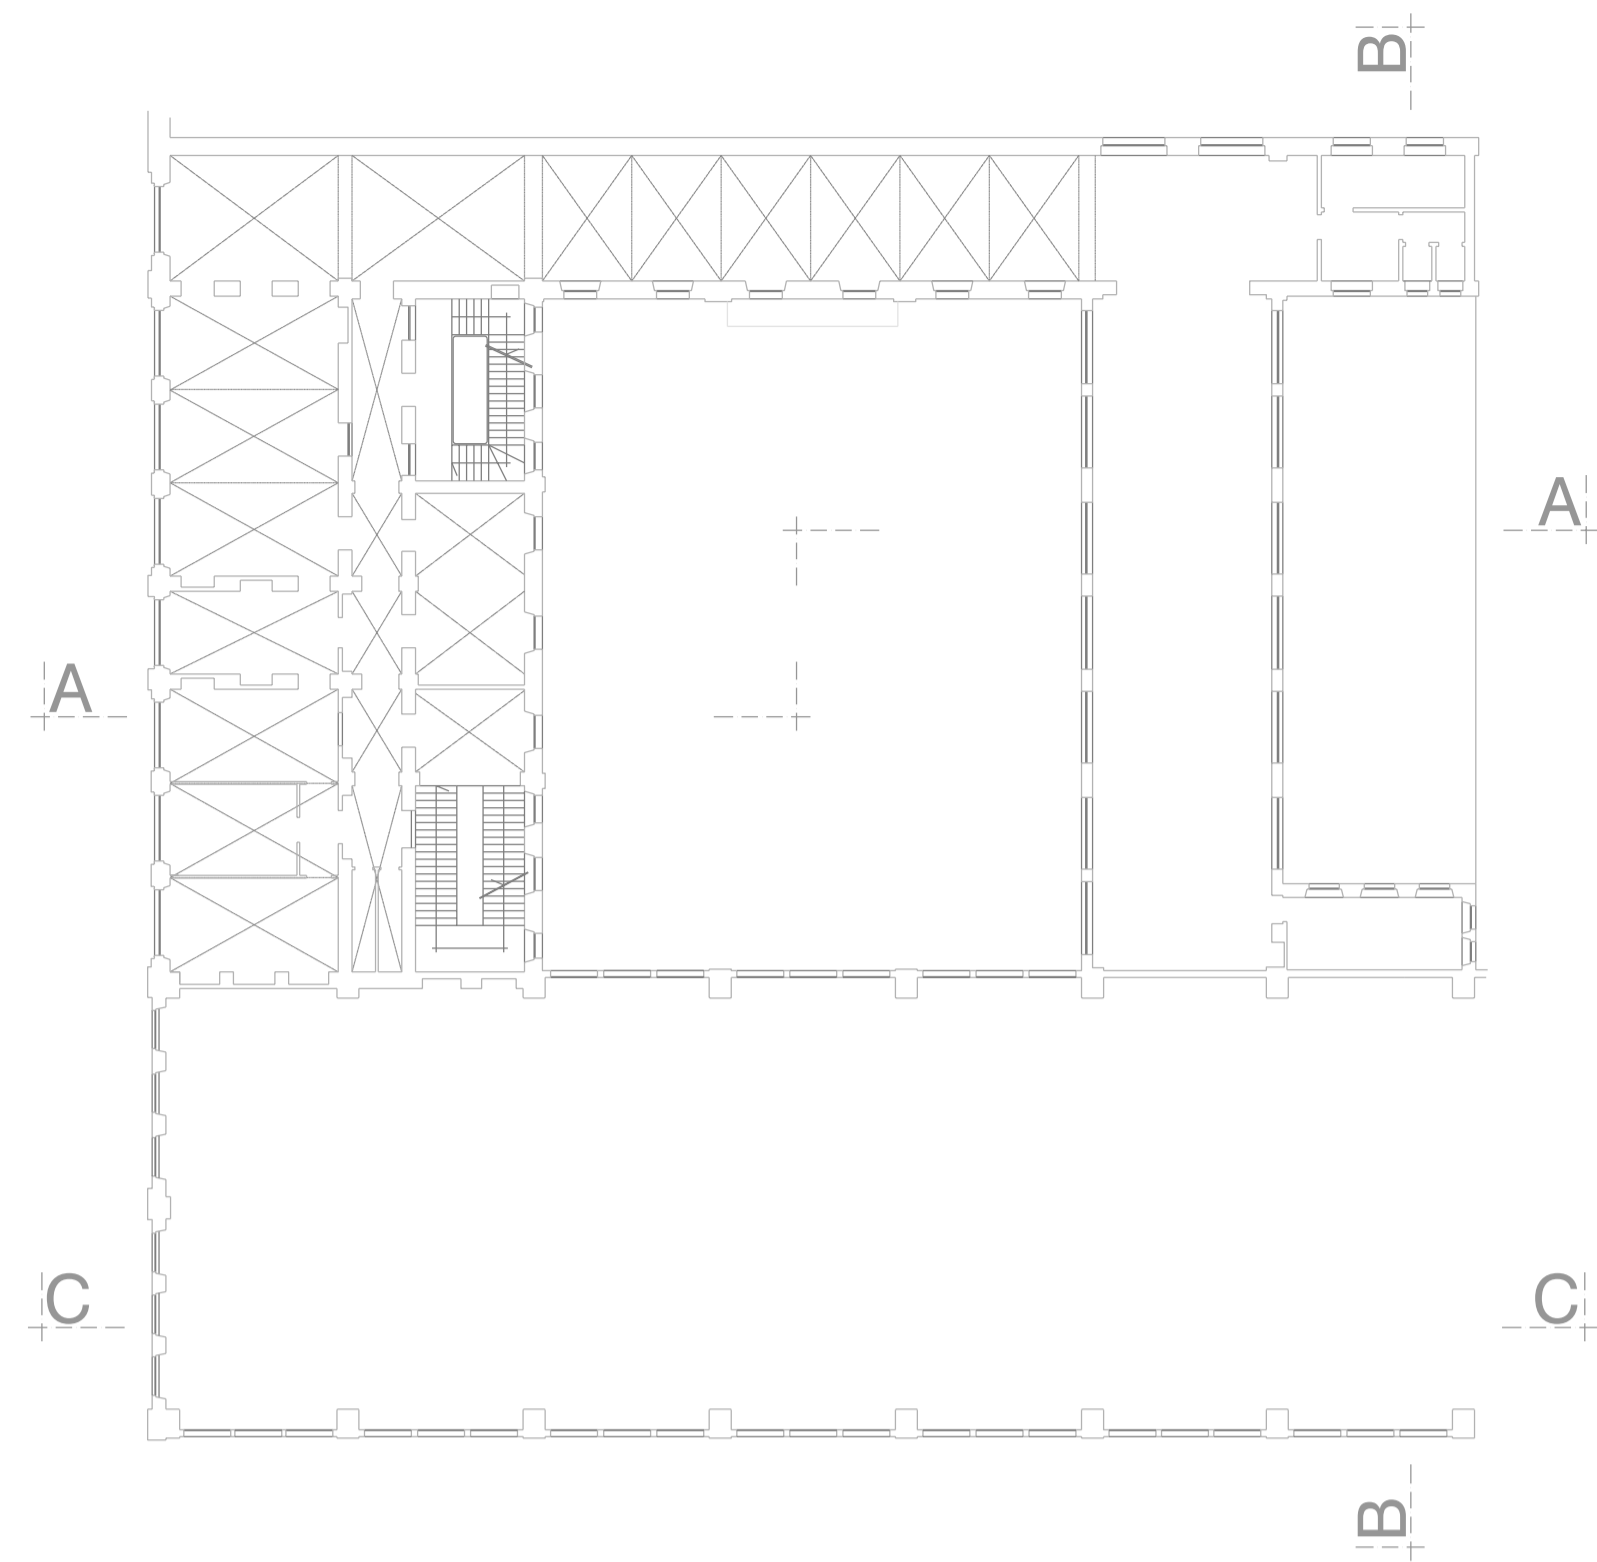


pianta piano primo

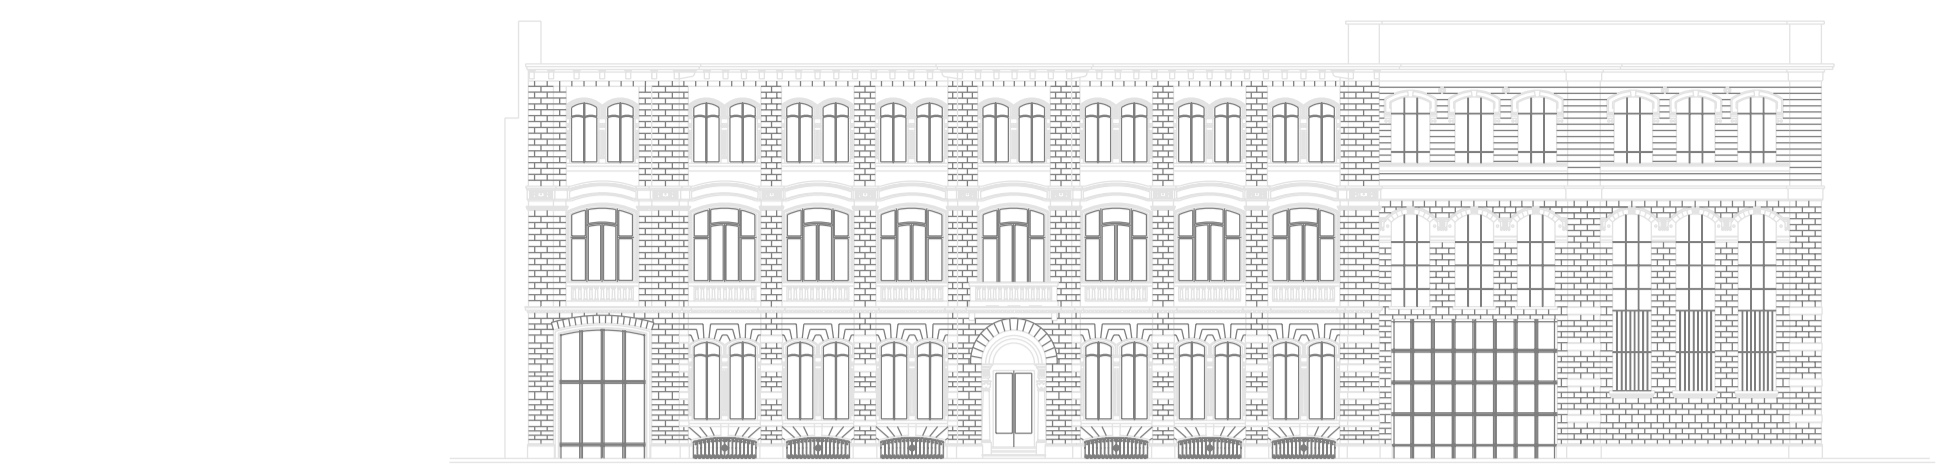


sezione A - A'




sezione A - A'

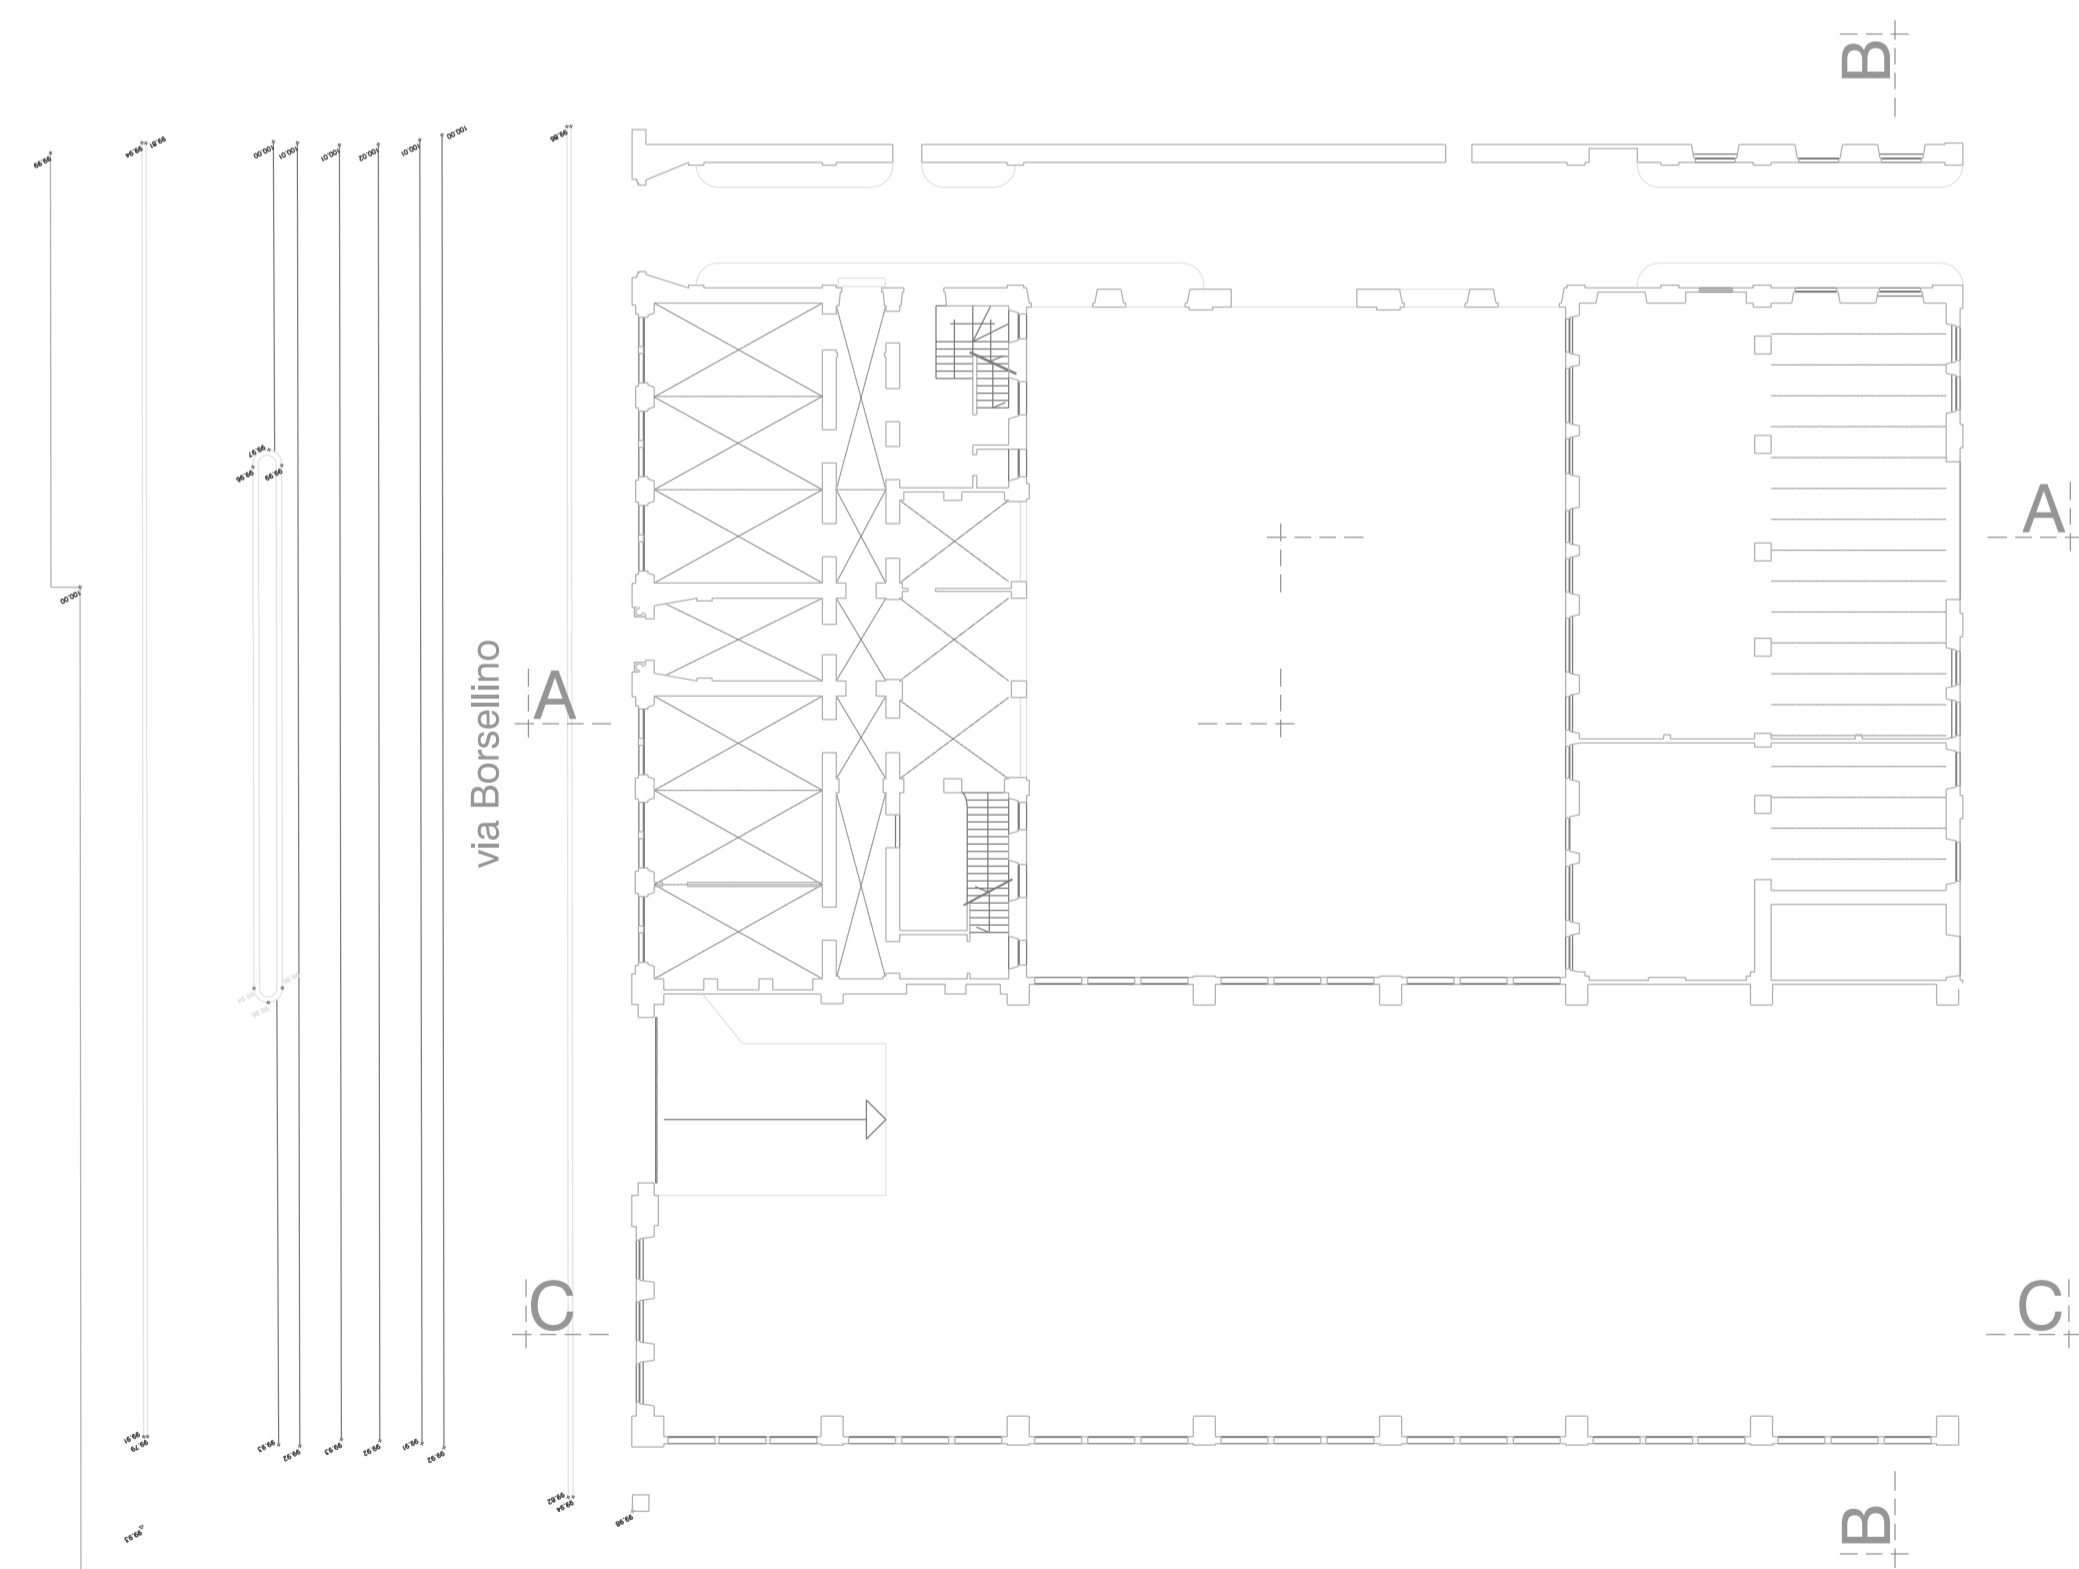


pianta piano terreno

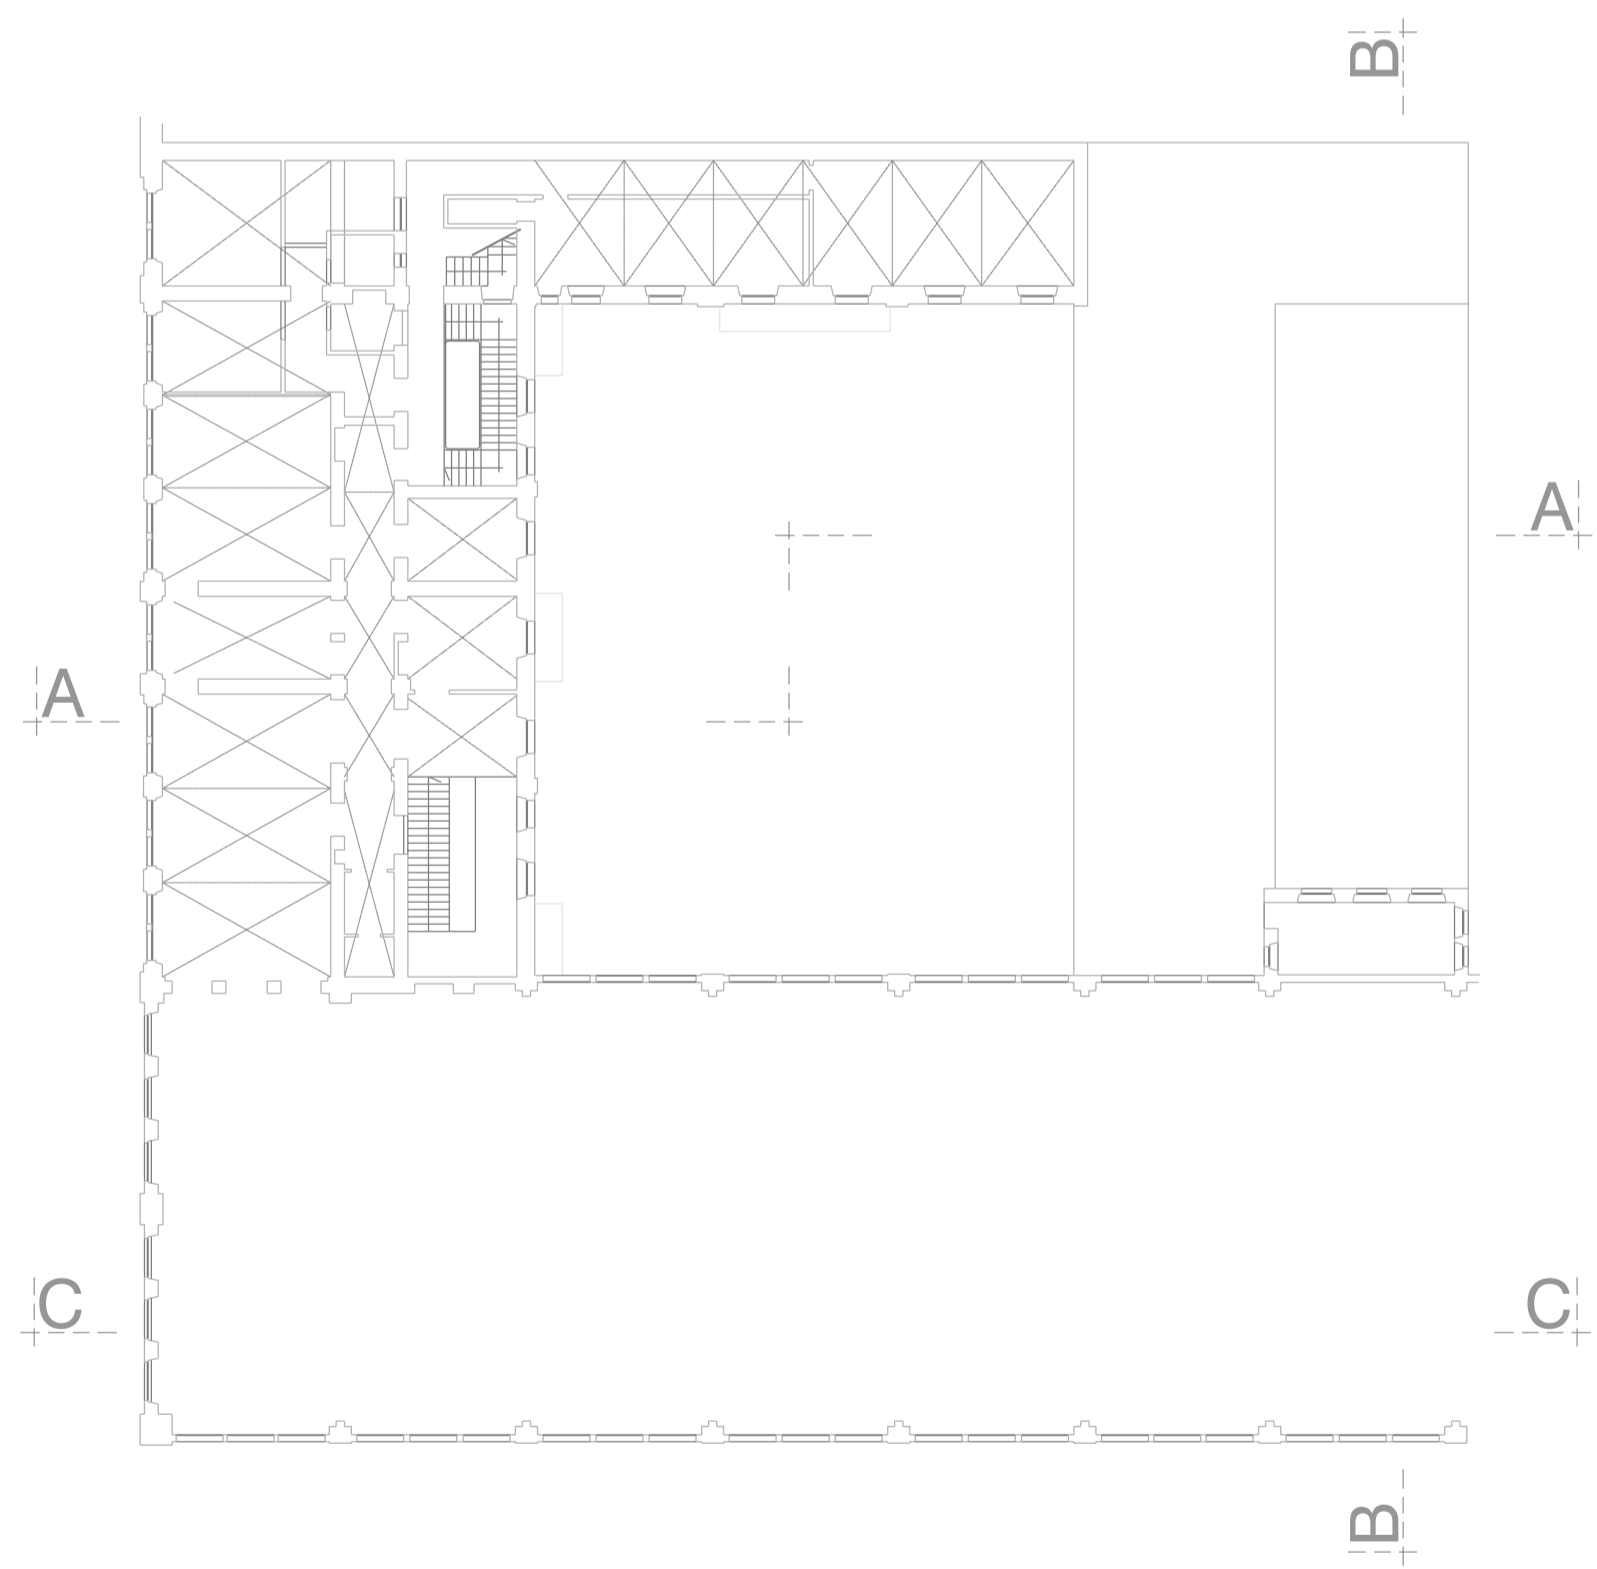

pianta piano secondo

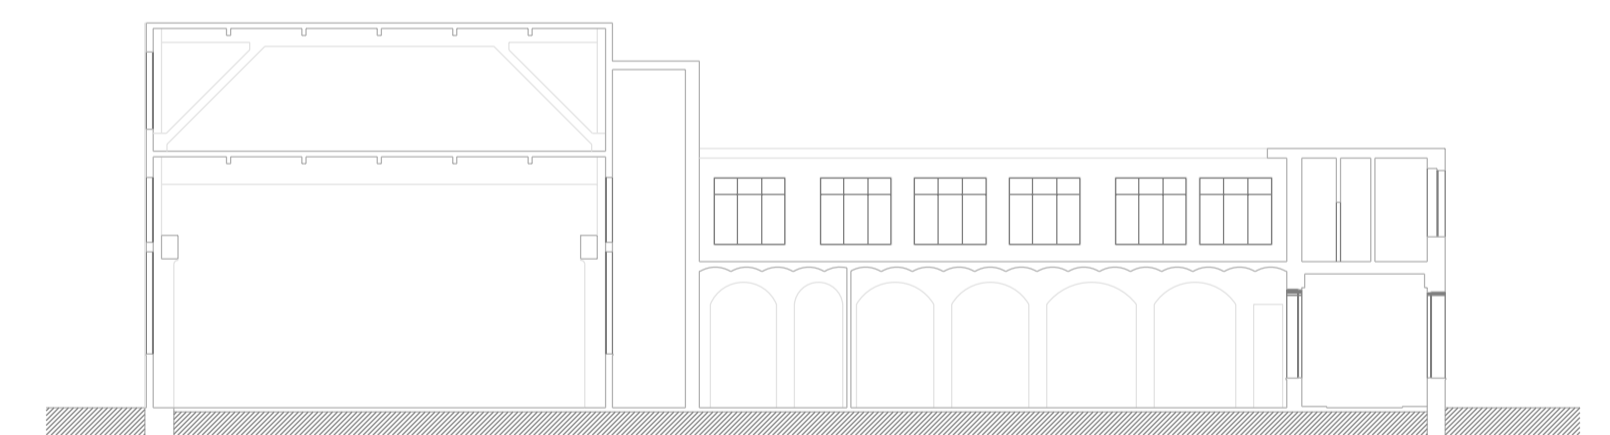

sezione B - B'

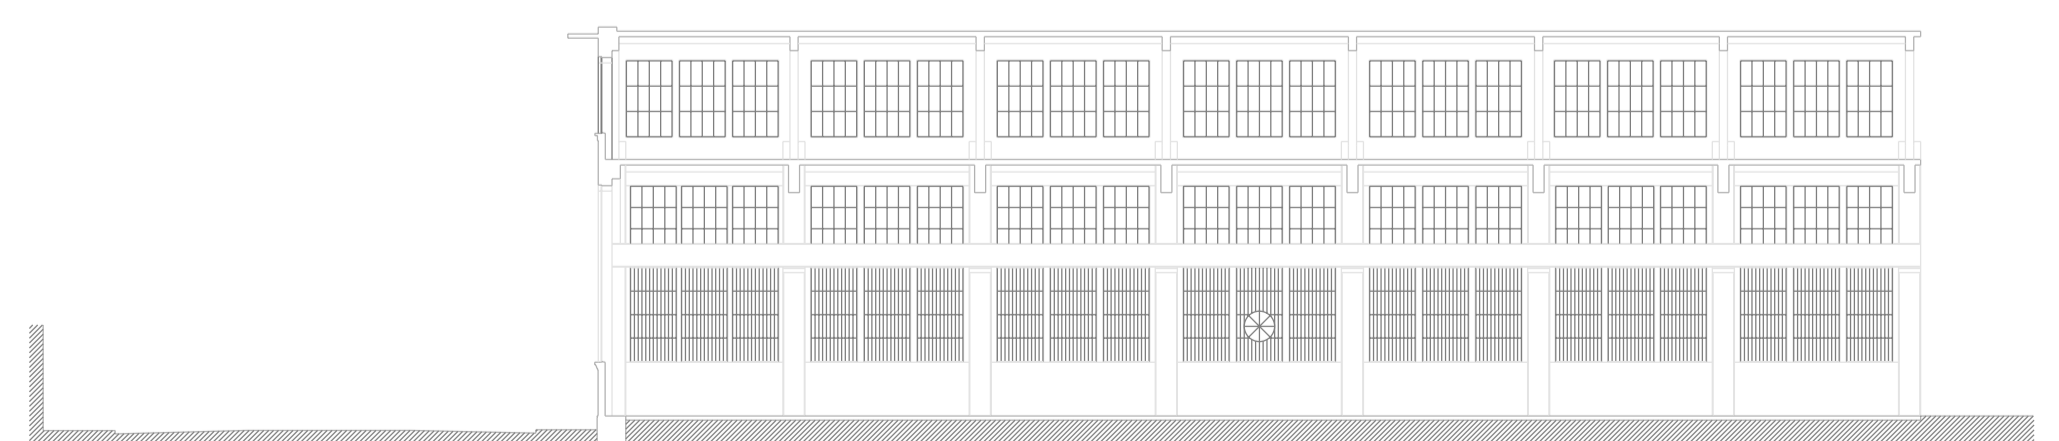

sezione C - C'