CITTA' DI TORINO
DIVISIONE URBANISTICA E TERRITORIO
AREA URBANISTICA E QUALITÀ DELL'AMBIENTE COSTRUITO

ISTANZA DI MODIFICA AL PRG VIGENTE

Protocollo n° 3565 del 20/11/2023 (6_IV/2023)

Localizzazione: via Rubens Fattorelli n. 47

Estratto PRG	Estratto Carta Tecnica
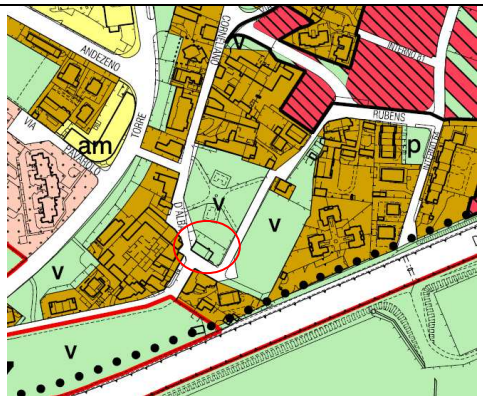	

DESCRIZIONE

Istanza di Variante al PRG:

- da: Aree per la viabilità VI esitente
  Aree a Servizi pubblici S lettera "v" - Spazi pubblici a parco, per il gioco e lo sport (Art. 21 della LUR)

  a: Residenza R9

Comunicazione al richiedente:

- Avvio fase istruttoria: Protocollo n. 3653 del 29/11/2023

Via Meucci, 4 - 10121 Torino - tel. +39.011.011.30414 - fax +39.011.011.30441
e-mail: d.urbanistica@comune.torino.it