impacchi di acqua demineralizzata supportata con sepiolite e/o polpa di carta.

- Risarcimento delle lacune con stuccature idonee per colore e granulometria.

Reintegrazione pittorica con acquerelli e colori a vernice per restauro stabilizzati.

miscele di prodotti previa realizzazione di test)

- Applicazione di protettivo superficiale

Rimozione degli elementi metallici non pertinenti

Rimozione del deposito superficiale incoerente

Ristabilimento dell'adesione degli elementi distaccati

- Risarcimento delle lacune con stuccature e/o inserti lignei.

Presentazione estetica con acquerelli e colori a vernice.

- Revisione degli interventi di reintegrazione storicizzati.

INTERVENTI DI RESTAURO SUL SOFFITTO CASSETTONATO

- Rimozione delle stuccature inidonee e debordanti e delle ridipinture alterate e deturpanti (con

espressamente autorizzata. S.C.R. Piemonte S.p.A.












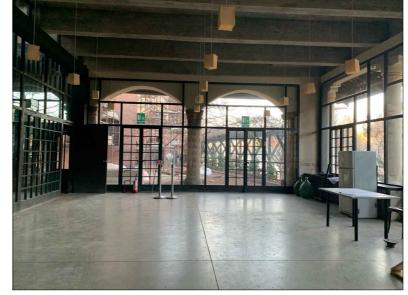

Salone di San Giorgio 007




Sala bancone bar 015










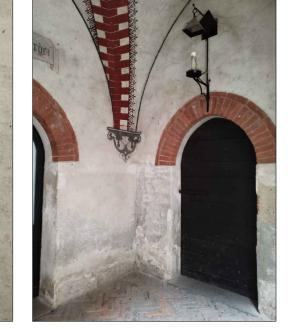

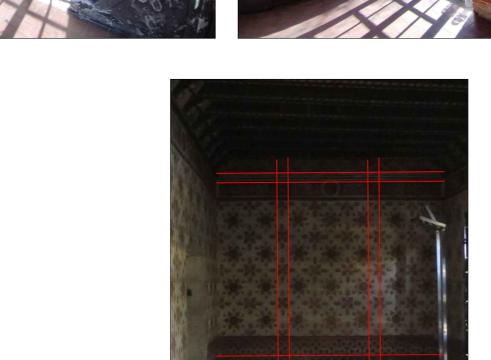





Casa Borgofranco 025:Le linee rosse indicano le direttrici dei tagli dell' "intervento invasivo a ridotto impatto"



Casa Mondovi 107









Loggiata cortile di Avigliana 110 e 111





su cui saranno rimontate le porzioni.



Casa Borgofranco 114 Si evidenzia in rosso il possibile porzionamento della parete. Le linee tratteggiate rappresentano il porzionamento dello stacco, mentrele linee continue i perimetri dei pannelli



Casa Borgofranco 113







	Rimozione meccanica delle efflorescenze saline ed estrazione dei sali in profondità mediante	
007 Casa di Ozegna SALONE DI SAN GIORGIO (piano terra)	 INTERVENTI DI DOCUMENTAZIONE: : Documentazione fotografica delle superfici prima e dopo l'intervento di restauro. Documentazione grafica dello stato di fatto e dell'intervento svolto. Redazione del piano di manutenzione. Redazione della relazione di intervento. INTERVENTI DI RESTAURO SUI DIPINTI MURALI Rimozione del deposito superficiale incoerente Rimozione del deposito superficiale semicoerente mediante pulitura a secco (dry cleaning) Rimozione dei depositi superficiali coerenti e delle sostanze estranee 	Verifica completa dello stato di coesione e di adesione della pellicola pittorica e relativo consolidamento Risarcimento delle lacune con stuccature idonee per colore e granulometria. Presentazione estetica con acquerelli e colori a calce. INTERVENTI DI RESTAURO SU ELEMENTI IN LATERIZIO Rimozione del deposito superficiale incoerente Rimozione del deposito superficiale semicoerente mediante pulitura con acqua
015 Casa di Mondovì SALA BANCONE BAR (piano terra)	INTERVENTI DI DOCUMENTAZIONE: - Documentazione fotografica delle superfici prima e dopo l'intervento di restauro. - Documentazione grafica dello stato di fatto e dell'intervento svolto. - Redazione del piano di manutenzione. - Redazione della relazione di intervento. INTERVENTI DI RESTAURO SUI DIPINTI MURALI: - Rimozione del deposito superficiale incoerente - Rimozione del deposito superficiale semicoerente mediante pulitura a secco (dry cleaning)	 Estrazione dei sali solubili Rimozione meccanica delle stuccature eseguite durante precedenti interventi e non più idonee per la conservazione del manufatto Risarcimento delle lacune con stuccature idonee per colore e granulometria. Presentazione estetica con acquerelli e colori a calce INTERVENTI DI RESTAURO SU ELEMENTI IN LATERIZIO Rimozione del deposito superficiale incoerente Rimozione del deposito superficiale semicoerente mediante pulitura con acqua
020 PORTICATO CASA DI PINEROLO (piano terra)	- Verifica completa dello stato di coesione della pellicola pittorica e relativo consolidamento INTERVENTI DI DOCUMENTAZIONE: - Documentazione fotografica delle superfici prima e dopo l'intervento di restauro. - Documentazione grafica dello stato di fatto e dell'intervento svolto. - Redazione del piano di manutenzione. - Redazione della relazione di intervento. INTERVENTI DI RESTAURO SUI DIPINTI MURALI: - Rimozione del deposito superficiale incoerente - Rimozione del deposito superficiale semicoerente mediante pulitura a secco (dry cleaning) - Verifica completa dello stato di coesione della pellicola pittorica e relativo consolidamento	 Verifica completa dello stato di adesione tra intonaco dipinto e muratura di supporto, da estendersi all'intera superficie Rimozione dei depositi superficiali coerenti e delle sostanze estranee. Rimozione delle ridipinture alterate e deturpanti (con miscele di prodotti previa realizzazione di test) Risarcimento delle lacune con stuccature idonee per colore e granulometria. Presentazione estetica con acquerelli e colori a calce INTERVENTI DI RESTAURO SU ELEMENTI IN LATERIZIO Rimozione del deposito superficiale incoerente
021 CASA DI MONDOVÌ SALA BAR (piano terra)	Ristabilimento della coesione degli intonaci di supporto decoesi INTERVENTI DI DOCUMENTAZIONE: Documentazione fotografica delle superfici prima e dopo l'intervento di restauro. Documentazione grafica dello stato di fatto e dell'intervento svolto. Redazione del piano di manutenzione. Redazione della relazione di intervento. INTERVENTI DI RESTAURO SUI DIPINTI MURALI: Rimozione del deposito superficiale incoerente Rimozione del deposito superficiale semicoerente mediante pulitura a secco (dry cleaning) Verifica completa dello stato di coesione e adesione della pellicola pittorica e relativo consolidamento Ristabilimento della coesione degli intonaci di supporto decoesi Verifica completa dello stato di adesione tra intonaco dipinto e muratura di supporto, da estendersi all'intera superficie Rimozione dei depositi superficiali coerenti e delle sostanze estranee. Rimozione delle ridipinture alterate e deturpanti (con miscele di prodotti previa realizzazione di test)	Rimozione del deposito superficiale semicoerente mediante pulitura con acqua Rimozione meccanica delle stuccature eseguite durante precedenti interventi e non più idonee per la conservazione del manufatto Risarcimento delle lacune con stuccature idonee per colore e granulometria. Presentazione estetica con acquerelli e colori a calce INTERVENTI DI RESTAURO SU ELEMENTI LAPIDEI Rimozione del deposito superficiale incoerente Rimozione del deposito superficiale semicoerente mediante pulitura con acqua INTERVENTI DI RESTAURO SU ELEMENTI IN LATERIZIO Rimozione del deposito superficiale incoerente Rimozione del deposito superficiale semicoerente mediante pulitura con acqua Estrazione dei sali solubili Rimozione di elementi metallici non pertinenti Ripresa della stilatura dei giunti Presentazione estetica con acquerelli e colori a calce
	- Estrazione dei sali solubili	
024 PORTICATO CASA DI BORGOFRANCO (piano terra)	INTERVENTI DI DOCUMENTAZIONE: - Documentazione fotografica delle superfici prima e dopo l'intervento di restauro. - Documentazione grafica dello stato di fatto e dell'intervento svolto. - Redazione del piano di manutenzione. - Redazione della relazione di intervento. INTERVENTI DI RESTAURO SUI DIPINTI MURALI: - Rimozione del deposito superficiale incoerente - Rimozione del deposito superficiale semicoerente mediante pulitura a secco (dry cleaning) - Verifica completa dello stato di coesione della pellicola pittorica e relativo consolidamento	 Verifica completa dello stato di adesione tra intonaco dipinto e muratura di supporto, da estendersi all'intera superficie Rimozione dei depositi superficiali coerenti e delle sostanze estranee. Rimozione delle ridipinture alterate e deturpanti (con miscele di prodotti previa realizzazione di test) Risarcimento delle lacune con stuccature idonee per colore e granulometria. Presentazione estetica con acquerelli e colori a calce INTERVENTI DI RESTAURO SU ELEMENTI IN LATERIZIO Rimozione del deposito superficiale incoerente
025 CASA BORGOFRANCO (piano terra)	- Ristabilimento della coesione degli intonaci di supporto decoesi - INTERVENTI DI DOCUMENTAZIONE: - Documentazione fotografica delle pareti dipinte e del soffitto cassettonato prima e dopo l'intervento di restauro Documentazione grafica dello stato di fatto e dell'intervento svolto Redazione del piano di manutenzione Redazione della relazione di intervento. INTERVENTI DI RESTAURO SUI DIPINTI MURALI:	- Rimozione del deposito superficiale semicoerente mediante pulitura con acqua - Presentazione estetica con acquerelli Realizzazione dei giunti dilatometrici sulla parete sud: - Verifica completa dello stato di adesione tra intonaco dipinto e struttura in legno retrostante - Verifica completa dello stato di adesione della pellicola pittorica e relativo consolidamento - Realizzazione di tagli nell'intonaco e nella muratura - Risarcimento delle lacune con stuccature idonee per colore e granulometria. - Stuccatura dei tagli con malta elastica - Reintegrazione pittorica con acquerelli
	Interventi di restauro su tutte le pareti: Rimozione del deposito superficiale incoerente Rimozione del deposito superficiale semicoerente mediante pulitura a secco (dry cleaning) Verifica completa dello stato di coesione ed adesione della pellicola pittorica e relativo consolidamento Ristabilimento della coesione degli intonaci di supporto decoesi Verifica completa dello stato di adesione tra intonaco dipinto e muratura di supporto, da estendersi all'intera superficie Rimozione meccanica delle efflorescenze saline ed estrazione dei sali in profondità mediante impacchi di acqua demineralizzata supportata con sepiolite e/o polpa di carta. Risarcimento delle lacune con stuccature idonee per colore e granulometria.	 INTERVENTI DI RESTAURO SUL SOFFITTO CASSETTONATO Preconsolidamento della pellicola pittorica Risanamento del legno di supporto mediante applicazione di listelli o inserti in legno Rimozione del deposito superficiale incoerente Rimozione chimica di sostanze sovrammesse (con miscele di prodotti previa realizzazione di test) Risarcimento delle lacune con stuccature idonee per colore e granulometria. Verniciatura intermedia della pellicola pittorica Presentazione estetica con acquerelli Applicazione di protettivo superficiale
107 CASA DI MONDOVÌ (piano primo)	INTERVENTI DI DOCUMENTAZIONE: - Documentazione fotografica della fascia dipinta e del soffitto cassettonato prima e dopo l'intervento di restauro. - Documentazione grafica dello stato di fatto e dell'intervento svolto. - Redazione del piano di manutenzione. - Redazione della relazione di intervento INTERVENTI DI RESTAURO SUI DIPINTI MURALI: - Rimozione del deposito superficiale incoerente - Rimozione del deposito superficiale semicoerente mediante pulitura a secco (dry cleaning) - Verifica completa dello stato di adesione della pellicola pittorica e relativo consolidamento - Verifica completa dello stato di adesione tra intonaco dipinto e muratura di supporto - Rimozione dei depositi superficiali coerenti e delle sostanze estranee.	 Rimozione meccanica delle efflorescenze saline ed estrazione dei sali in profondità mediante impacchi di acqua demineralizzata supportata con sepiolite e/o polpa di carta. Rimozione degli elementi metallici non pertinenti Risarcimento delle lacune con stuccature idonee per colore e granulometria. Presentazione estetica con acquerelli INTERVENTI DI RESTAURO SUL CASSETTONATO LIGNEO Trattamento biocida Preconsolidamento della pellicola pittorica Risanamento del legno di supporto mediante applicazione di listelli o inserti in legno Rimozione del deposito superficiale incoerente e parzialmente coerente Presentazione estetica con acquerelli
108A CASA DI MONDOVÌ (piano primo)	INTERVENTI DI DOCUMENTAZIONE: - Documentazione fotografica della fascia dipinta e del soffitto cassettonato prima e dopo l'intervento di restauro. - Documentazione grafica dello stato di fatto e dell'intervento svolto. - Redazione del piano di manutenzione. - Redazione della relazione di intervento. - INTERVENTI DI RESTAURO SUI DIPINTI MURALI: - Rimozione del deposito superficiale incoerente - Rimozione del deposito superficiale semicoerente mediante pulitura a secco (dry cleaning)	 Verifica completa dello stato di coesione della pellicola pittorica e relativo consolidamento Verifica completa dello stato di adesione tra intonaco dipinto e muratura di supporto Rimozione dei depositi superficiali coerenti e delle sostanze estranee. Rimozione meccanica delle efflorescenze saline ed estrazione dei sali in profondità mediante impacchi di acqua demineralizzata supportata con sepiolite e/o polpa di carta. Rimozione delle stuccature inidonee e debordanti Rimozione degli elementi metallici non pertinenti Risarcimento delle lacune con stuccature idonee per colore e granulometria. Presentazione estetica con acquerelli
110 LOGGIATO CORTILE DI AVIGLIANA (piano primo)	INTERVENTI DI DOCUMENTAZIONE: - Documentazione fotografica delle superfici prima e dopo l'intervento di restauro. - Documentazione grafica dello stato di fatto e dell'intervento svolto. - Redazione del piano di manutenzione. - Redazione della relazione di intervento. INTERVENTI DI RESTAURO SUI DIPINTI MURALI: - Rimozione del deposito superficiale incoerente - Rimozione del deposito superficiale semicoerente mediante pulitura a secco (dry cleaning) - Verifica completa dello stato di adesione della pellicola pittorica e relativo consolidamento - Verifica completa dello stato di adesione tra intonaco dipinto e muratura di supporto, da	estendersi all'intera superficie Rimozione meccanica delle efflorescenze saline ed estrazione dei sali in profondità mediante impacchi di acqua demineralizzata supportata con sepiolite e/o polpa di carta. Risarcimento delle lacune con stuccature idonee per colore e granulometria. Presentazione estetica con acquerelli e colori a calce INTERVENTI DI RESTAURO SU ELEMENTI IN LATERIZIO Rimozione del deposito superficiale incoerente Rimozione del deposito superficiale semicoerente mediante pulitura con acqua Rimozione degli elementi metallici non pertinenti Risarcimento delle lacune con stuccature idonee per colore e granulometria.
111 LOGGIATO CORTILE DI AVIGLIANA (piano primo)	INTERVENTI DI DOCUMENTAZIONE: - Documentazione fotografica delle superfici prima e dopo l'intervento di restauro. - Documentazione grafica dello stato di fatto e dell'intervento svolto. - Redazione del piano di manutenzione. - Redazione della relazione di intervento. INTERVENTI DI RESTAURO SUI DIPINTI MURALI: - Rimozione del deposito superficiale incoerente - Rimozione del deposito superficiale semicoerente mediante pulitura a secco (dry cleaning) - Verifica completa dello stato di adesione della pellicola pittorica e relativo consolidamento	 Verifica completa dello stato di adesione tra intonaco dipinto e muratura di supporto, da estendersi all'intera superficie Risarcimento delle lacune con stuccature idonee per colore e granulometria. Presentazione estetica con acquerelli e colori a calce INTERVENTI DI RESTAURO SU ELEMENTI IN LATERIZIO Rimozione del deposito superficiale incoerente Rimozione del deposito superficiale semicoerente mediante pulitura con acqua Rimozione degli elementi metallici non pertinenti Risarcimento delle lacune con stuccature idonee per colore e granulometria
113 CASA DI BORGOFRANCO (piano primo)	INTERVENTI DI DOCUMENTAZIONE: - Documentazione fotografica del soffitto cassettonato prima e dopo l'intervento di restauro. - Documentazione grafica dello stato di fatto e dell'intervento svolto. - Redazione del piano di manutenzione. - Redazione della relazione di intervento. INTERVENTI DI RESTAURO SUI DIPINTI MURALI: - Le pareti non sono oggetto di restauro, ma di intervento di tinteggiatura, con materiali	reversibili, che riproponga o si ispiri all'impianto decorativo originale. - INTERVENTI DI RESTAURO SU SOFFITTO CASSETTONATO - Rimozione del deposito superficiale incoerente - Rimozione del deposito superficiale semicoerente mediante pulitura a secco (dry cleaning)Trattamento biocida - Verniciatura intermedia della pellicola pittorica - Presentazione estetica con colori a vernice
114 CASA BORGOFRANCO (piano primo)	INTERVENTI DI DOCUMENTAZIONE: - Documentazione fotografica delle pareti dipinte e del soffitto cassettonato prima e dopo l'intervento di restauro. - Documentazione grafica dello stato di fatto e dell'intervento svolto. - Redazione del piano di manutenzione. - Redazione della relazione di intervento. INTERVENTI DI RESTAURO SUI DIPINTI MURALI: Interventi di restauro su tutte le pareti: - Rimozione del deposito superficiale incoerente - Verifica completa dello stato di adesione della pellicola pittorica e relativo consolidamento - Ristabilimento della coesione degli intonaci di supporto decoesi - Verifica completa dello stato di adesione tra intonaco dipinto e muratura di supporto, da estendersi all'intera superficie - Rimozione dei depositi superficiali coerenti e delle sostanze estranee - Risarcimento delle lacune con stuccature idonee per colore e granulometria. - Presentazione estetica con acquerelli Stacco della parete nord: - Velinatura della superficie dipinta	 Realizzazione della controforma Estrazione dall'originale supporto Livellamento del retro Realizzazione di uno strato di intervento sul retro Applicazione su un nuovo supporto di restauro Rimozione della controforma Rimozione della velinatura Ricontestualizzazione mediante appensione in situ Stuccatura con malta tradizionale dei tagli all'interno delle macro-isole Stuccatura dei giunti tra i pannelli con malta acrilica elastica Reintegrazione pittorica con acquerelli INTERVENTI DI RESTAURO SUL CASSETTONATO LIGNEO Risanamento del legno di supporto mediante applicazione di listelli o inserti in legno Preconsolidamento della pellicola pittorica Rimozione del deposito superficiale incoerente Verniciatura intermedia della pellicola pittorica Presentazione estetica con acquerelli Applicazione di protettivo superficiale
205 LOGGIATO CORTILE DI AVIGLIANA (piano secondo)	INTERVENTI DI DOCUMENTAZIONE: - Documentazione fotografica delle superfici prima e dopo l'intervento di restauro. - Documentazione grafica dello stato di fatto e dell'intervento svolto. - Redazione del piano di manutenzione. - Redazione della relazione di intervento. INTERVENTI DI RESTAURO SUI DIPINTI MURALI: - Rimozione del deposito superficiale incoerente - Rimozione del deposito superficiale semicoerente mediante pulitura a secco (dry cleaning) - Vorifica completa della stato di coerione della pellicola pittorica e relativo.	 Rimozione delle ridipinture alterate e deturpanti (con miscele di prodotti previa realizzazione di test) Rimozione meccanica delle efflorescenze saline ed estrazione dei sali in profondità mediante impacchi di acqua demineralizzata supportata con sepiolite e/o polpa di carta. Risarcimento delle lacune con stuccature idonee per colore e granulometria. Presentazione estetica con acquerelli e colori a calce INTERVENTI DI RESTAURO SU ELEMENTI IN LATERIZIO Rimozione del deposito superficiale incoerente Rimozione del deposito superficiale semicoerente mediante pulitura con acqua
206 LOGGIATO CORTILE DI AVIGLIANA (piano secondo)	- Verifica completa dello stato di coesione ed adesione della pellicola pittorica e relativo consolidamento INTERVENTI DI DOCUMENTAZIONE: - Documentazione fotografica delle superfici prima e dopo l'intervento di restauro Documentazione grafica dello stato di fatto e dell'intervento svolto Redazione del piano di manutenzione Redazione della relazione di intervento. INTERVENTI DI RESTAURO SUI DIPINTI MURALI: - Rimozione del deposito superficiale incoerente - Rimozione del deposito superficiale semicoerente mediante pulitura a secco (dry cleaning) - Verifica completa dello stato di coesione della pellicola pittorica e relativo consolidamento	 Rimozione del deposito superficiale semicoerente mediante pulitura con acqua Risarcimento delle lacune nei giunti con stuccature idonee per colore e granulometria Ristabilimento della coesione degli intonaci di supporto decoesi Rimozione meccanica delle efflorescenze saline ed estrazione dei sali in profondità mediante impacchi di acqua demineralizzata supportata con sepiolite e/o polpa di carta. Risarcimento delle lacune con stuccature idonee per colore e granulometria. Presentazione estetica con acquerelli e colori a calce INTERVENTI DI RESTAURO SU ELEMENTI IN LATERIZIO Rimozione del deposito superficiale incoerente Rimozione del deposito superficiale semicoerente mediante pulitura con acqua Risarcimento delle lacune nei giunti con stuccature idonee per colore e granulometria

INTERVENTI PREVISTI:

l'intervento di restauro.

consolidamento

estendersi all'intera superficie

CASA DI OZEGNA

(piano terra)

INTERVENTI DI DOCUMENTAZIONE:

Redazione del piano di manutenzione.

Redazione della relazione di intervento.

INTERVENTI DI RESTAURO SUI DIPINTI MURALI:

- Rimozione del deposito superficiale incoerente

Documentazione fotografica delle pareti dipinte e del soffitto cassettonato prima e dopo

Rimozione del deposito superficiale semicoerente mediante pulitura a secco (dry cleaning)

Verifica completa dello stato di coesione e di adesione della pellicola pittorica e relativo

Verifica completa dello stato di adesione tra intonaco dipinto e muratura di supporto, da

Rimozione meccanica delle efflorescenze saline ed estrazione dei sali in profondità mediante

Documentazione grafica dello stato di fatto e dell'intervento svolto.

Ristabilimento della coesione degli intonaci di supporto decoesi

Rimozione dei depositi superficiali coerenti e delle sostanze estranee.

