

**Subject: POSTA CERTIFICATA: Protocollo n. 00006147/2025 del 07/05/2025 Codice Ente: c\_I219  
Codice Aoo: AE3A514**

**From:** coordinamento.reteottica@pec.irideos.it

**To:** divisionetecnicapatrimonio@cert.comune.torino.it

**Cc:** claudio.braccini@retelit.it

**Date Sent:** data nulla

**Date Receive:** 08/05/2025 08:39:06

**Attachment:**

<b>dati-cert.xml</b>	application/xml	0.8 KB
<b>Interferenza Teatro Nuovo - Torino.PNG</b>	image/png	936.7 KB
<b>smime.p7s</b>	application/pkcs7-signature	8.6 KB

**Body:**


Buongiorno, comunico che le tubazioni/infrastrutture (nella planimetria evidenziate di colore Verde) di proprietà del Gruppo Retelit RDS, potrebbero essere interferenti con le aree interessate dai lavori, a tal proposito allego planimetria di massima dei percorsi per le vostre valutazioni progettuali.

Cogliamo l'occasione per ricordare che le società Irideos S.p.A. e Brennercom S.p.A. sono state fuse per incorporazione in Retelit Digital Services S.p.A.

Saluto Cordialmente,  
Claudio Marchi

Arrivo: AOO 046, N. Prot. 00006176 del 08/05/2025

6.v, 50.v, 8/2022A/046.fra, 046.arm, 4.vf, 66.nd

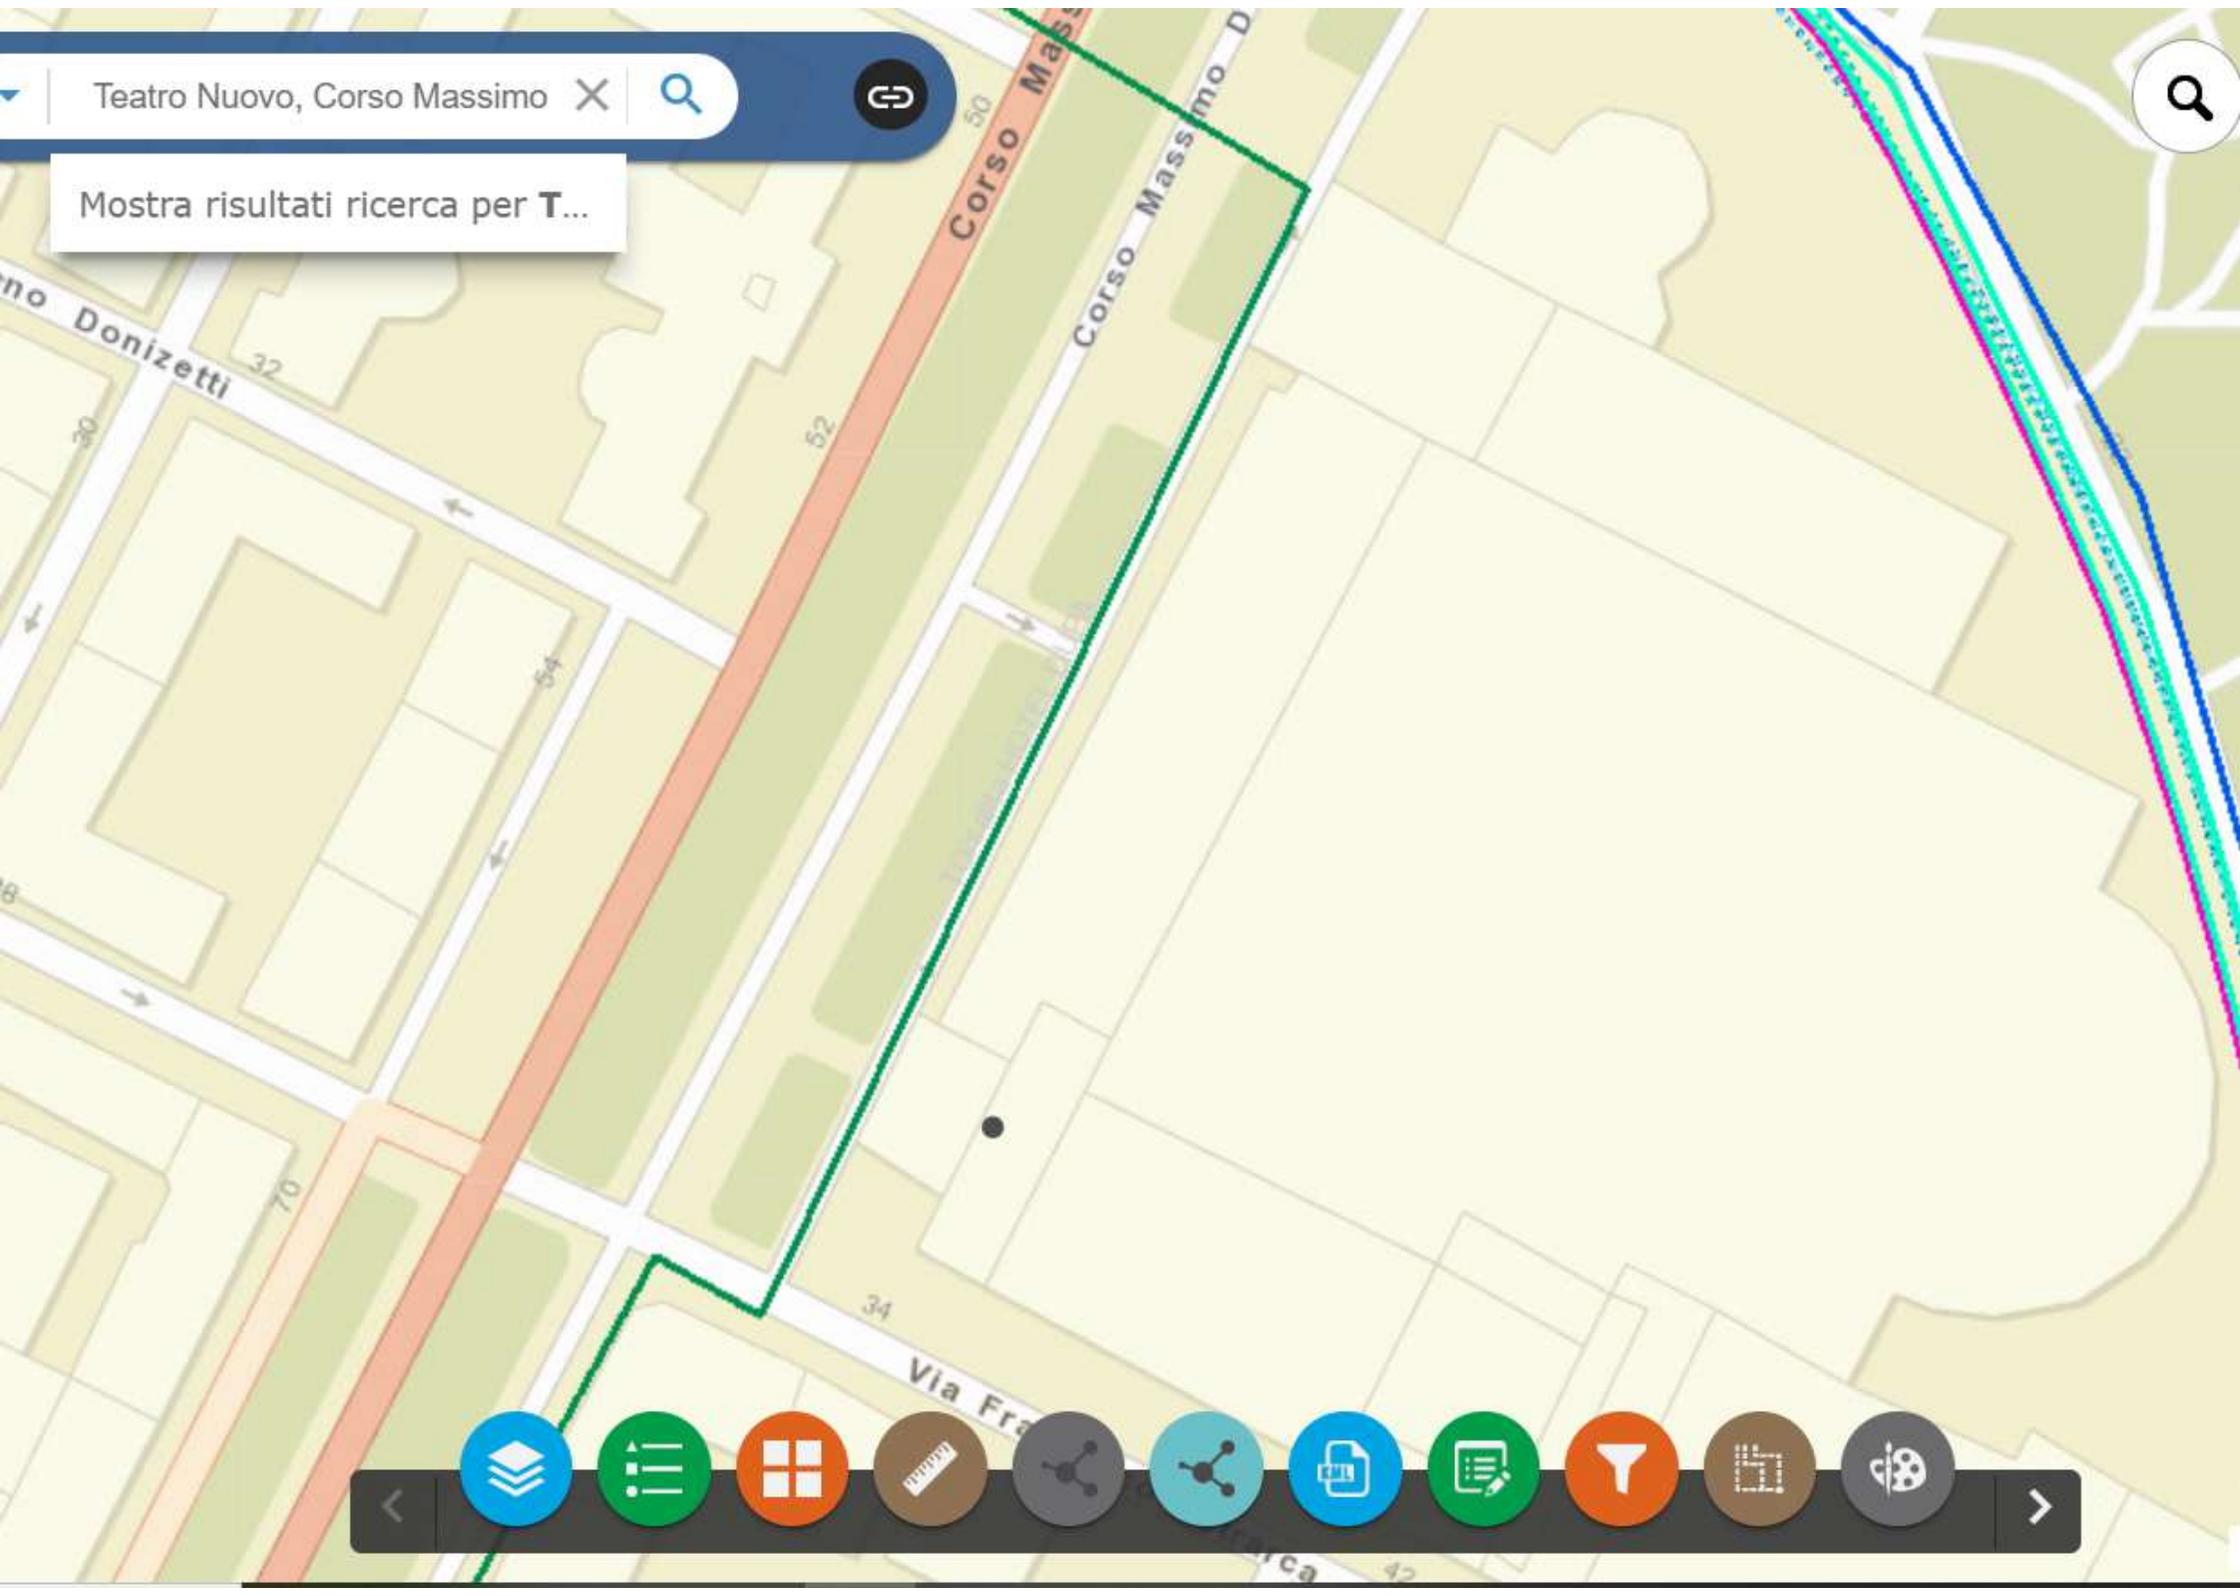

Teatro Nuovo, Corso Massimo X



Mostra risultati ricerca per T...



Corso Massimo

Corso Massimo D

Via Donizetti

Via Fra

