Copia del documento originale con apposizione del protocollo

Arrivo:AOO 055; N. Prot: 0000157 3 del 10/05/2021

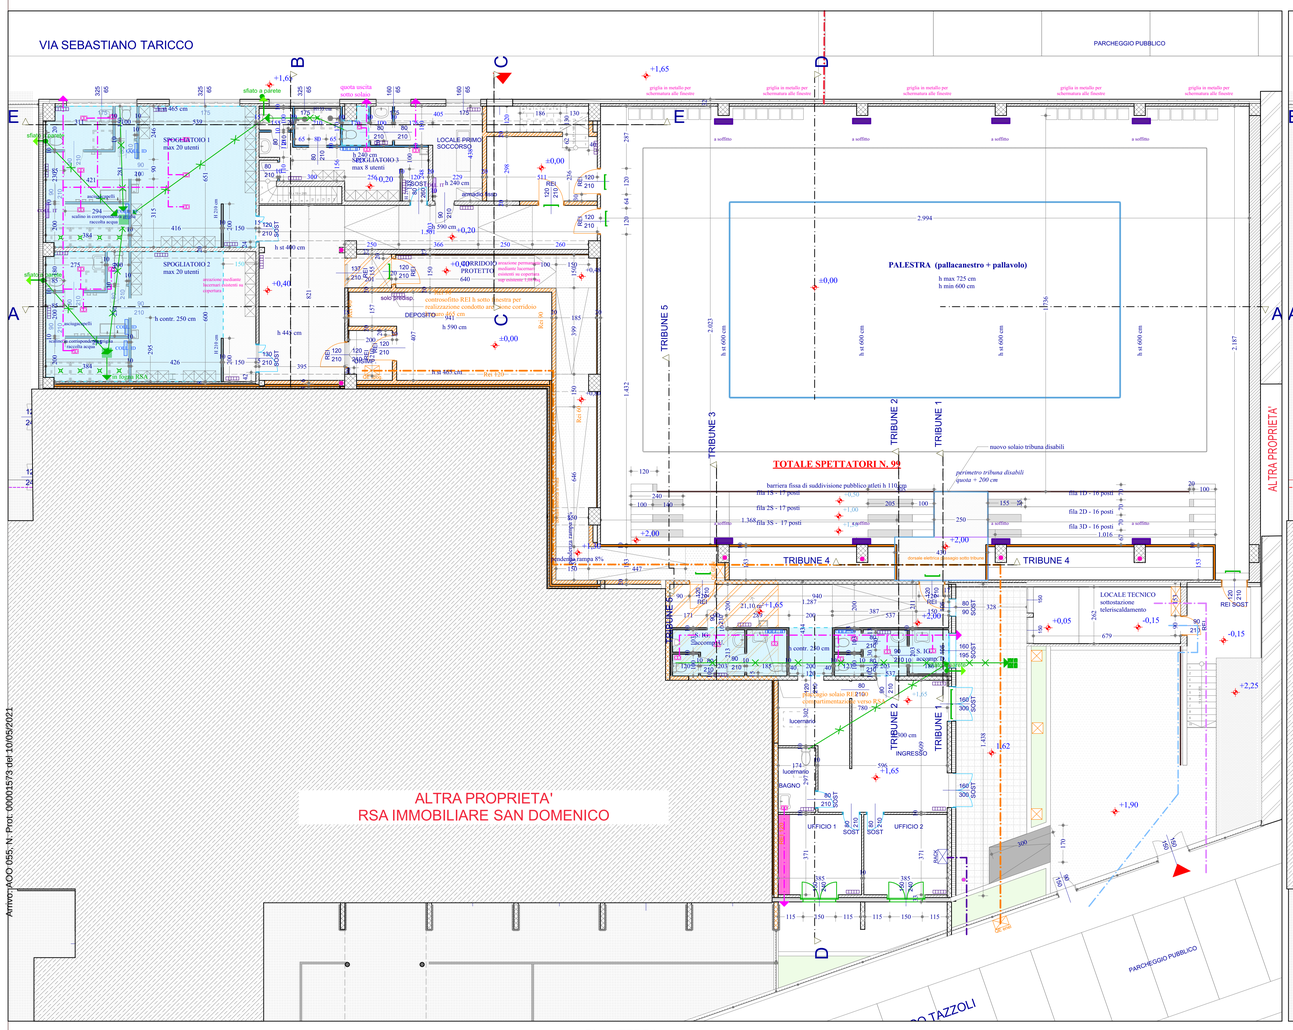

0. Piano TERRA progetto 1:100

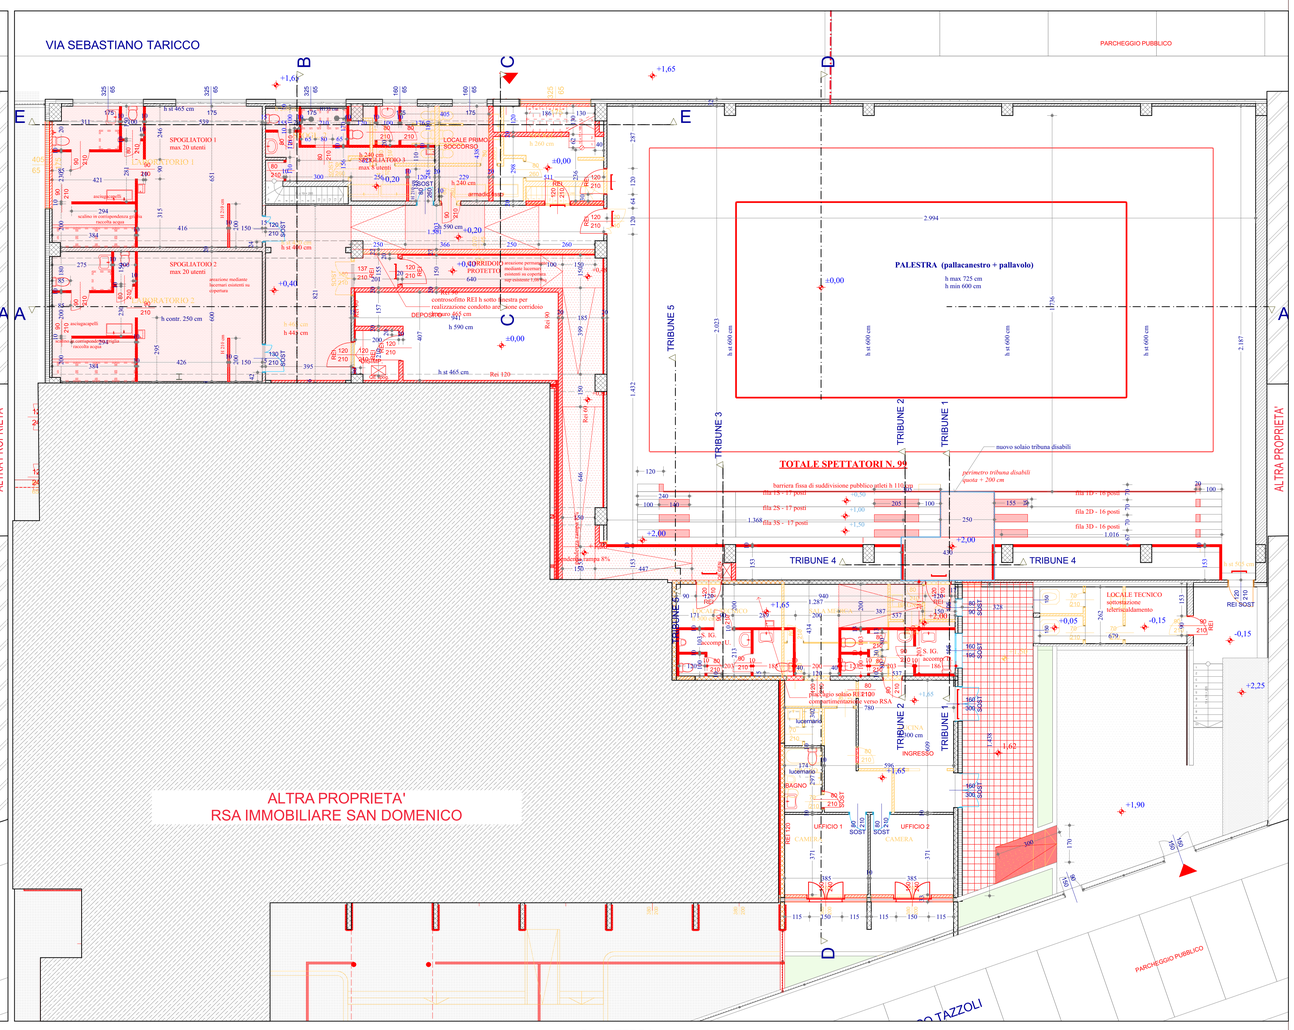

0. Piano TERRA comparativa 1:100

studio di architettura
silvia bracco
C.so Piave n° 176/b - 12051 ALBA (Cn)
Tel. 0173/229084

Città di TORINO

COMMITTENTE: **IMMOBILIARE SAN DOMENICO s.r.l.**
Strada 3, Palazzo B3 – 20090 Assago
p.iva 10037880969
Legale rappresentante:
PAVANELLO Nadia

OGGETTO: **Adeguamento della palestra dell""ex Liceo Maiorana" ai requisiti della delibera CONI 1379/2008, delibera FIP 144/2014 e s.m.i. e regolamento FIVB 2016**

PALESTRA NON OMOLOGABILE

PROGETTO ESECUTIVO

SCHEMA DI INTERVENTO e PROGETTO
pianta piano terra
pianta soppalco

PROGETTISTA

IL LEGALE RAPPRESENTANTE

REV.	DATA	OGGETTO EDIZIONE	APP.	CAL.	DIS.
1	12/2020	AGGIORAMENTO			
0	06/2020	EDIZIONE INIZIALE	-	-	-

FILE :	TAVOLA. N.: A.02	CLASSIFICAZIONE INTERNA:	SCALA :
SOSTITUISCE IL N. :	SOSTITUITO DAL N. :	CORRELATO AI N. :	POSIZIONE D'ARCHIVIO

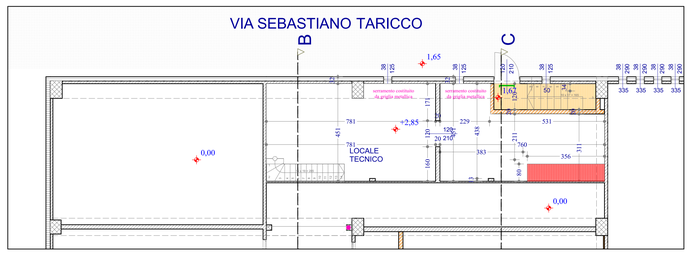

1. Piano soppalco progetto 1:100

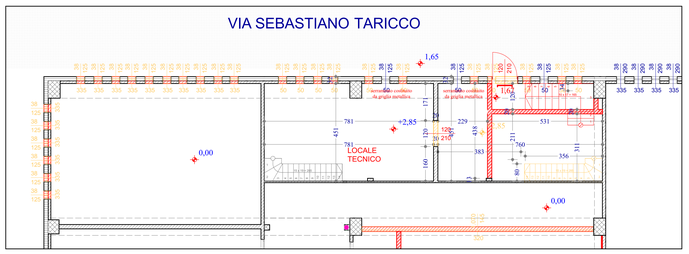

1. Piano soppalco comparativa 1:100

LEGENDA

SOTTOFONDI e CONTROSOFFITTI
- solaio demolito
- solaio nuovo
- nuovo sottofondo
- controsoffitto h 250 cm a pannelli 60x60
- controsoffitto/placcaggio REI

MURATURE
- murature esistenti
- parete in cartongesso doppia lastra h 300 cm
- parete in cartongesso doppia lastra h 250/260 cm
- parete in cartongesso doppia lastra REI h 525 cm
- nuove parete in c.a.
- pareti in poroton REI sp. 20 cm
- pareti in poroton REI sp. 12 cm
- contropareti REI
- scarichi nuovi
- sfiati a parete
- pozzetto ispezione fognatura

SERRAMENTI INTERNI ED ESTERNI
- porte REI
- nuove porte interne
- porte esistenti da sostituire
- nuovi serramenti esterni
- maniglione antipanico

IMPIANTI
- quadri elettrici
- estrazione aria
- areotermo
- radiatori

VERIFICA DEI RAPPORTI AREOILLUMINANTI

Locale Numero e destinazione	Volume (mc)	Superficie (mq) al netto di arredi fissi ove presenti	Altezza (m)	SUPERFICIE FINESTRATA APRIBILE VERSO L'ESTERNO (mq)		rapporto AREOILLUMINATE			VERTILAZIONE ARTIFICIALE (SI/NO)
				a parete mq	a soffitto mq	in progetto	richiesto 1/8 sf/sp	in deroga edificio costruito ante 1975	
PALESTRA (pallavolo e pallacanestro)	3780	**540**	7,00	31,96	/	0,059	/	0,059	NO
UFFICIO 1	43	**14**	3,00	3,60	/	0,252	0,125	/	NO
UFFICIO 2	43	**14**	3,00	3,60	/	0,252	0,125	/	NO
BAGNO UFF.	16	**5**	3,00	/	0,25	0,048	0,125	/	SI
INGRESSO	115	**38**	3,00	9,60	/	0,250	0,125	/	NO
BAGNI ACCOMP. DONNE	28	**11**	2,50	/	/	/	/	/	SI
BAGNI ACCOMP. UOMINI	28	**11**	2,50	/	/	/	/	/	SI
LOC. PRIM. SOCC.	30	**12**	2,40	1,56	/	0,125	0,125	/	NO
A.B. PRIMO SOCC.	4	**2**	2,40	0,52	/	0,289	0,125	/	NO
BAGNO E A.B. PRIMO SOCC.	4	**2**	2,40	/	/	/	/	/	SI
SOGL. 1	91	**36**	2,50	2,11	/	0,058	0,125	/	SI
BAGNO S. 1	19	**8**	2,50	2,11	/	0,278	0,125	/	NO
A.B. S. 1	24	**10**	2,50	/	/	/	/	/	SI
DOCCE S. 1	19	**8**	2,50	/	/	/	/	/	SI
SOGL. 2	86	**34**	2,50	4,28	/	0,125	0,125	/	NO
BAGNO S. 2	16	**7**	2,50	/	/	/	/	/	SI
A.B. S. 2	20	**8**	2,50	/	/	/	/	/	SI
DOCCE S.2	19	**8**	2,50	/	/	/	/	/	SI
SOGL. 3	34	**14**	2,40	/	/	/	/	/	SI
A.B. S. 3	4	**2**	2,40	/	/	/	/	/	SI
BAGNO S. 3	4	**2**	2,40	0,70	/	0,456	0,125	/	NO
DOCCE S. 3	8	**3**	2,40	0,70	/	0,202	0,125	/	NO
DEPOSITO	196	**33**	5,90	/	/	/	/	/	NO