
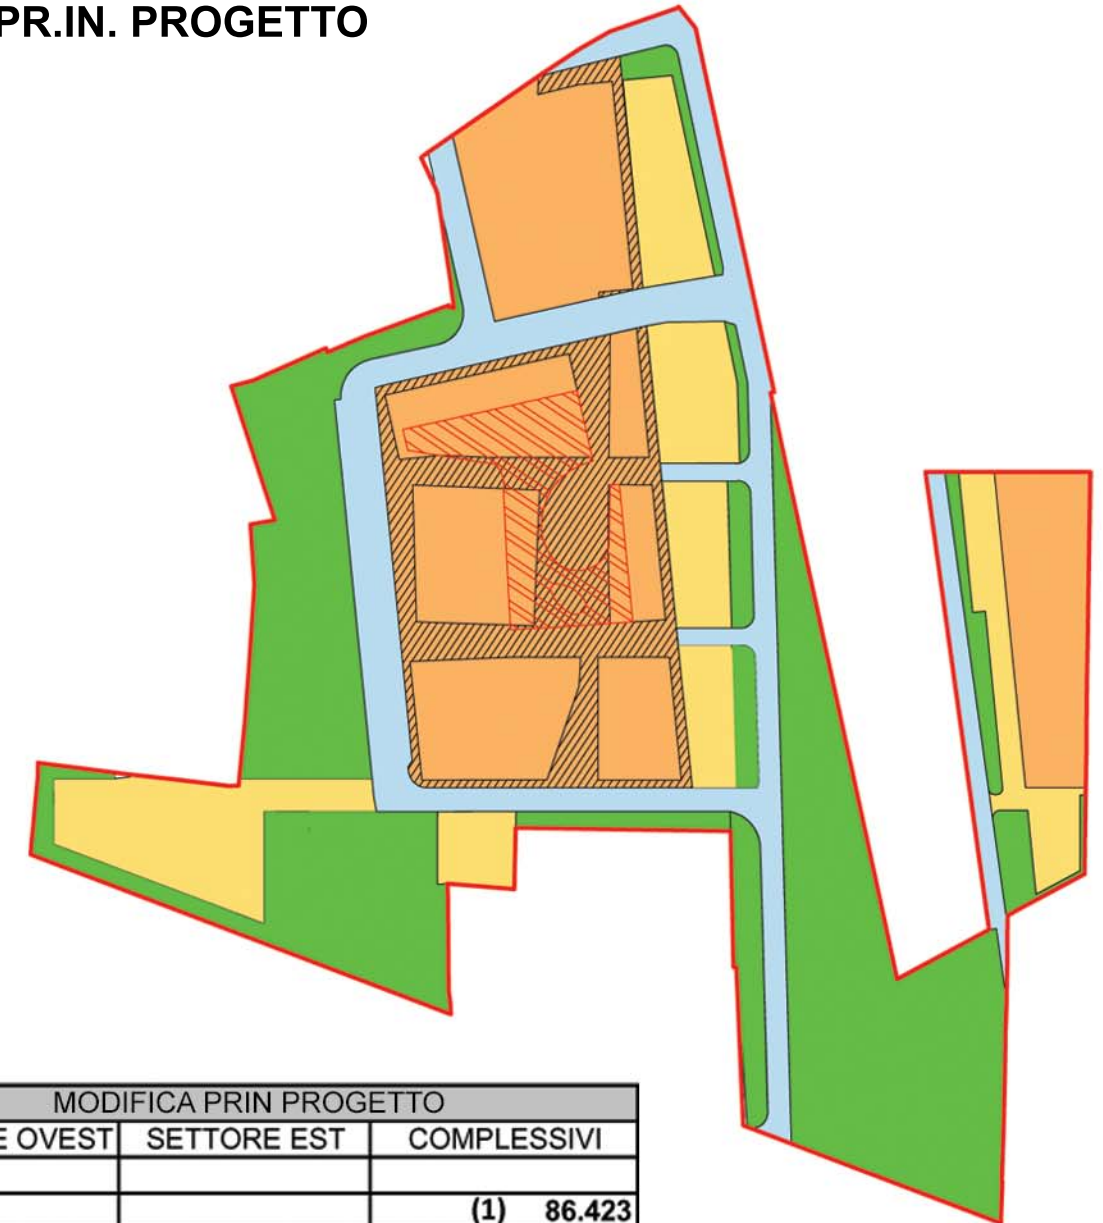


PR.IN. APPROVATO

MODIFICA AL PR.IN. PROGETTO

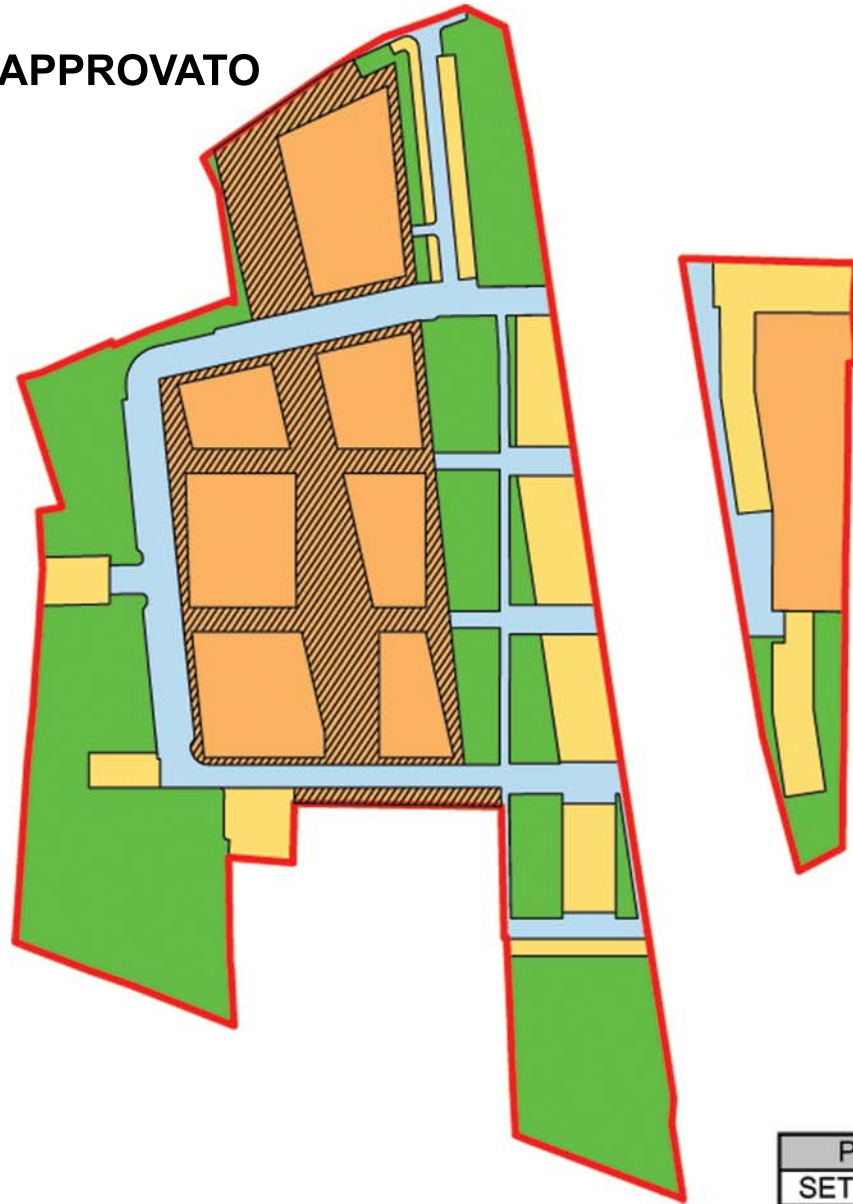

- superficie fondiaria
- superficie per viabilità indotta
- superficie per verde pubblico
- superficie per parcheggio
- superficie da assoggettare per servizi a raso
- superficie da assoggettare per verde pubblico su soletta
- perimetro PRIN vigente

	PRIN APPROVATO - ACCORDO DI PROGRAMMA			MODIFICA PRIN PROGETTO		
	SETTORE OVEST	SETTORE EST	COMPLESSIVI	SETTORE OVEST	SETTORE EST	COMPLESSIVI
SUP.TERRITORIALE			86.550			(1) 86.423
SUP. FONDIARIA			30.126	26.503	1.963	28.466
SUP. VIABILITA'	10.834	1.683	12.517	12.202	1.437	13.639
SUP. VERDE PUBBLICO	30.026	2.049	32.075	28.913	1.569	30.482
SUP. PARCHEGGI	8.111	3.721	11.832	11.556	2.280	13.836
VIABILITA' E SERVIZI			56.424			57.957
SUP. SERVIZI ASSOGG. A RASO			11.868	8.150		8.150
SUP.SERVIZI ASSOGG. VERDE (GIARDINO SU SOLETTA)				3.307		3.307
SUP. SERVIZI TOTALE			55.775			55.775

(1) Riduzione di 127 mq per errore materiale acque non pubbliche.
Rif. ALL. G