Disegnata sul grafico di cui al P.R.G. approvato il 21/04/1995 - B.U.R. n. 21 del 24/05/1995
Aggiornamento con le variazioni approvate alla data del 24/07/2000
Presa d'Atto con determina drigenziale n° 432/2000/A.U. del 27/09/2000

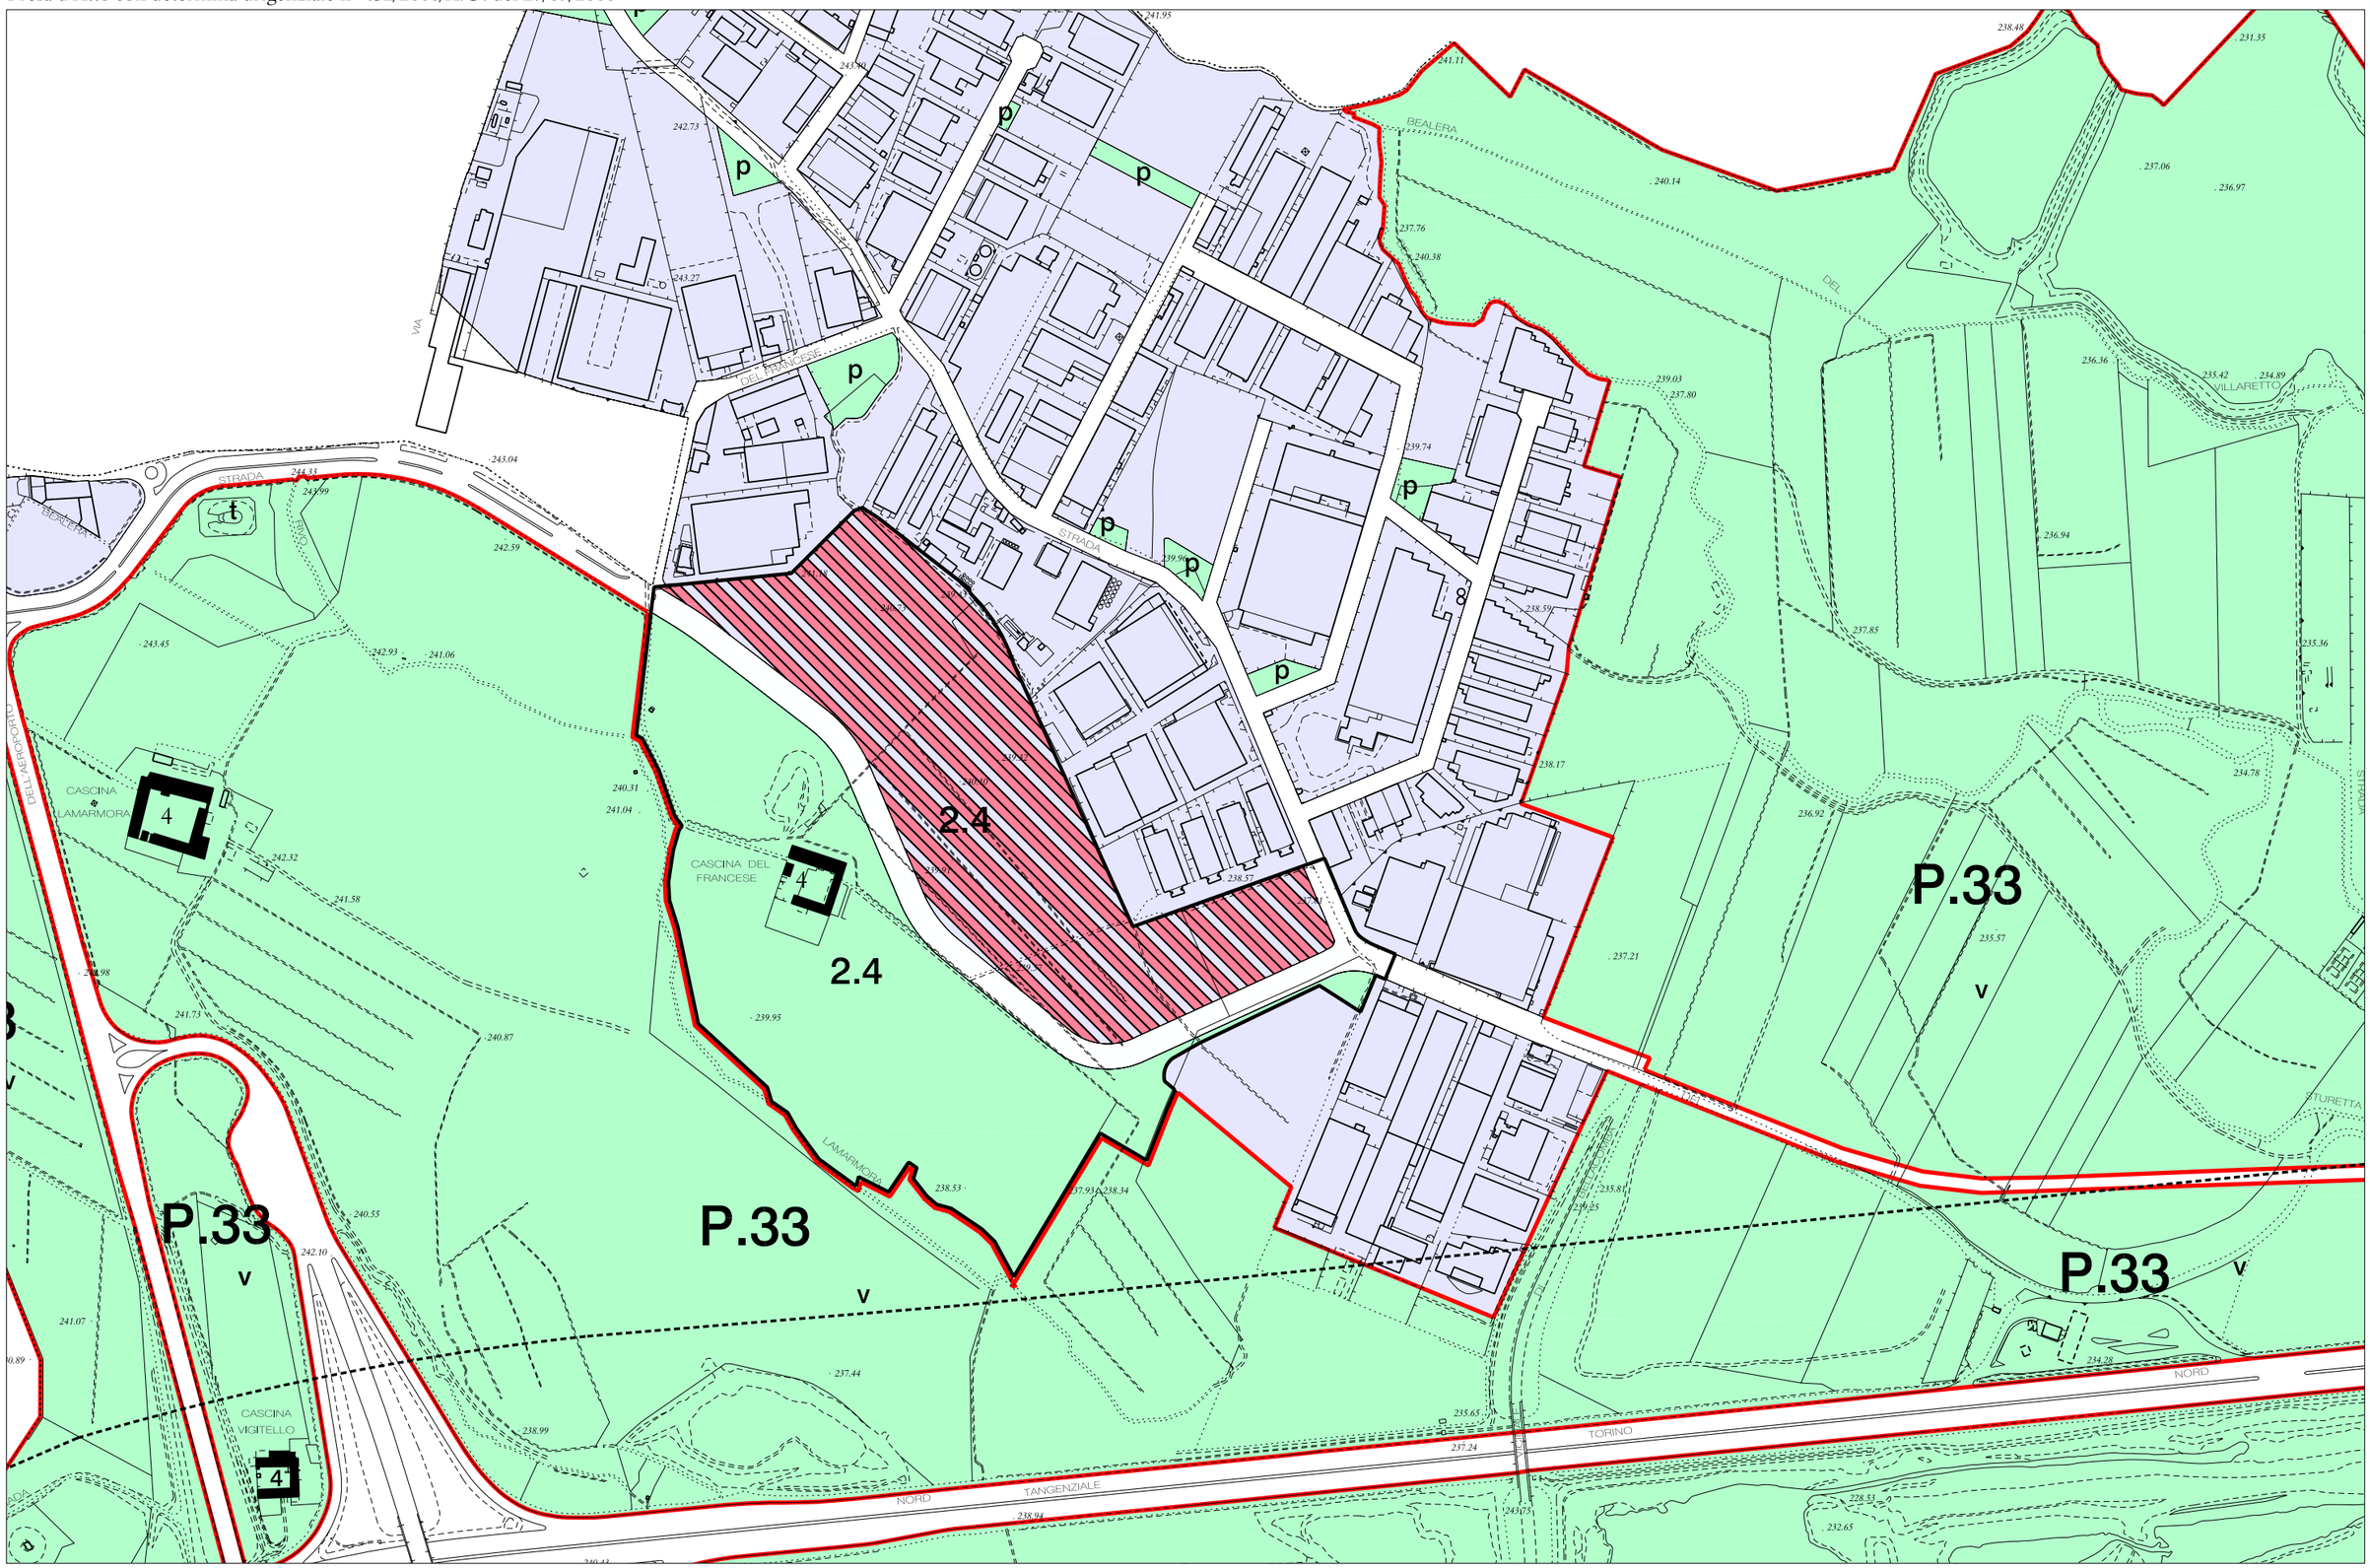

Estratto TAVOLA 1, fogli 1 (parte), 2A (parte) del P.R.G.

VARIANTE