


# COROGRAFIA

## "INTERRELAZIONE TRA L'ASSETTO DI PROGETTO DEL PAI E L'INTERVENTO REALIZZATO"

- Scala 1:25.000 -

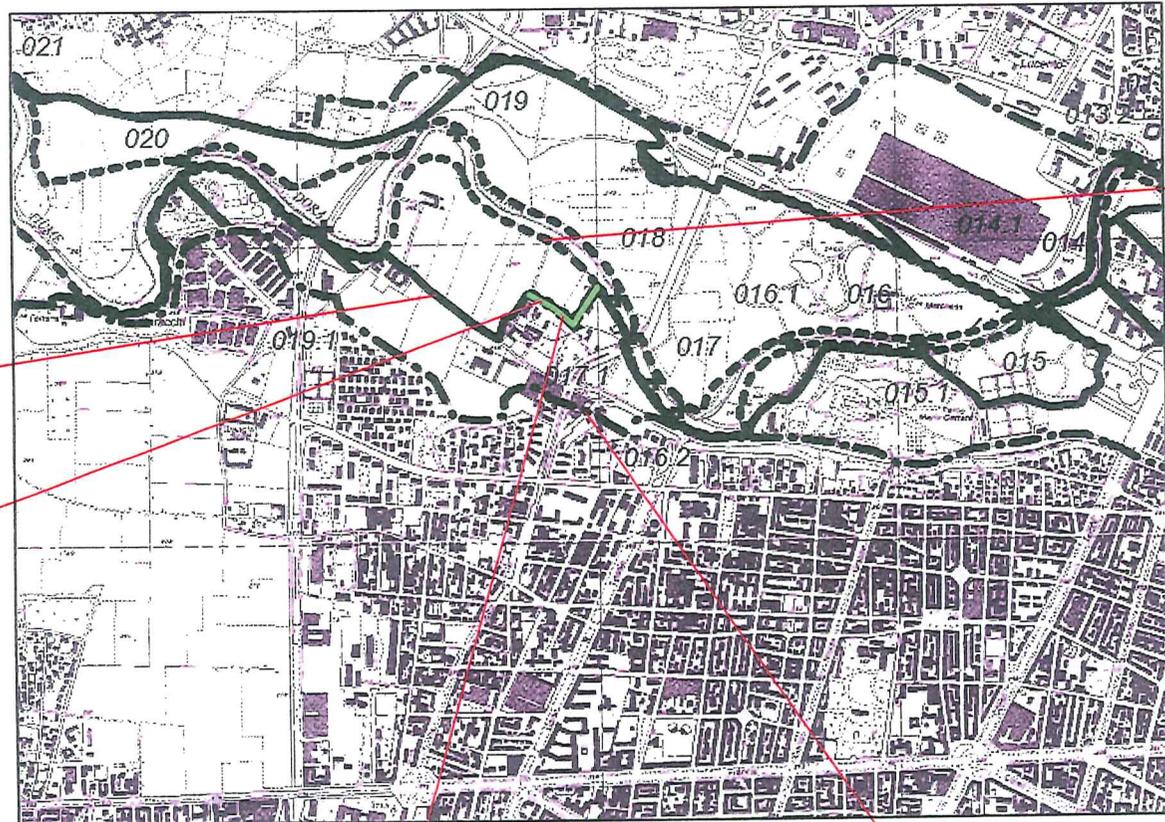

LIMITE TRA LA FASCIA B E LA FASCIA C

LIMITE DI PROGETTO TRA LA FASCIA B E FASCIA C

LIMITE TRA LA FASCIA A E LA FASCIA B

ASSE DELL'ARGINE REALIZZATO COINCIDENTE CON IL LIMITE DI PROGETTO TRA LA FASCIA B E LA FASCIA C


LIMITE ESTERNO DELLA FASCIA C



# COROGRAFIA

## "DELIMITAZIONE DELLE FASCE FLUVIALI - PROPOSTA DI MODIFICA AI SENSI DELL'ART. 28 COMMA 1 DELLE NORME DI ATTUAZIONE DEL PAI"

- Scala 1:25.000 -

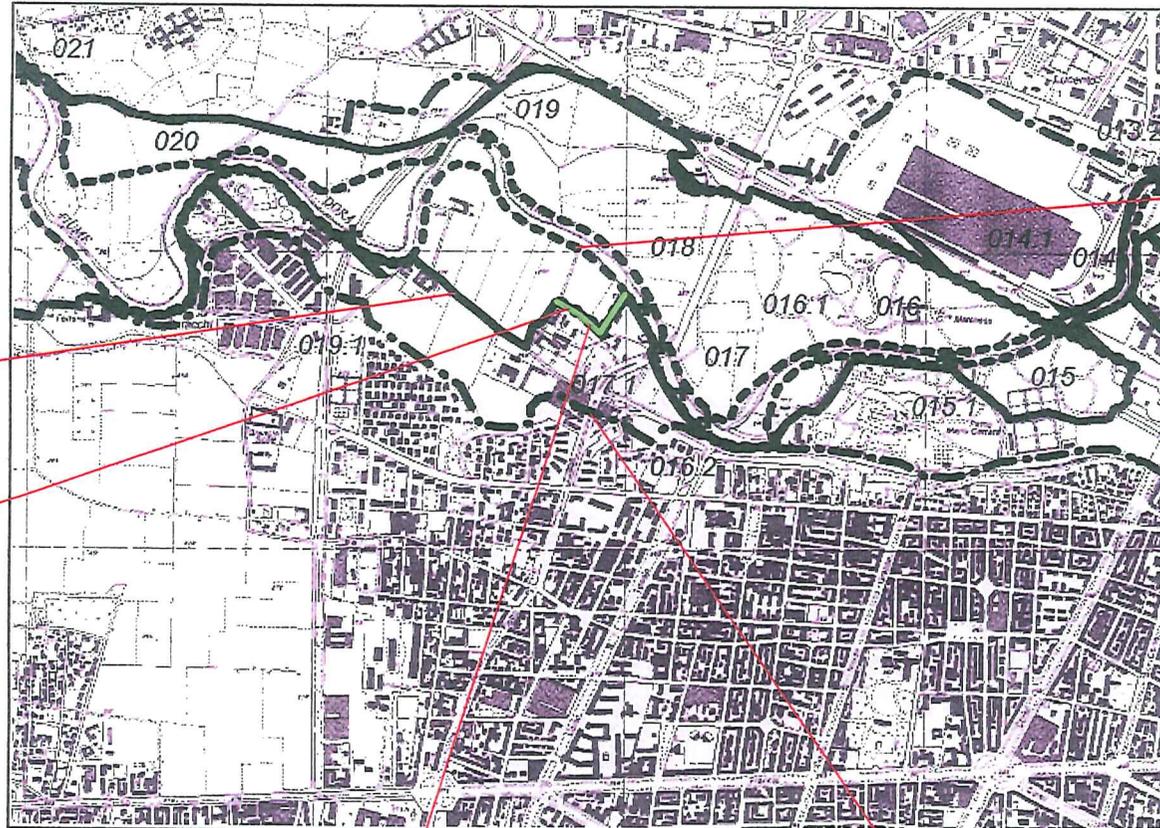

LIMITE TRA LA FASCIA A E LA FASCIA B

LIMITE TRA LA FASCIA B E LA FASCIA C

LIMITE DI PROGETTO TRA LA FASCIA B E FASCIA C

PROPOSTA DI NUOVA DELIMITAZIONE TRA LA FASCIA B E LA FASCIA C (EVIDENZIATA CON TRATTO VERDE)

LIMITE ESTERNO DELLA FASCIA C



*[Handwritten signature]*