


"INTERRELAZIONE TRA L'ASSETTO DI PROGETTO DEL PAI E L'INTERVENTO REALIZZATO"

- Scala 1:25.000 -

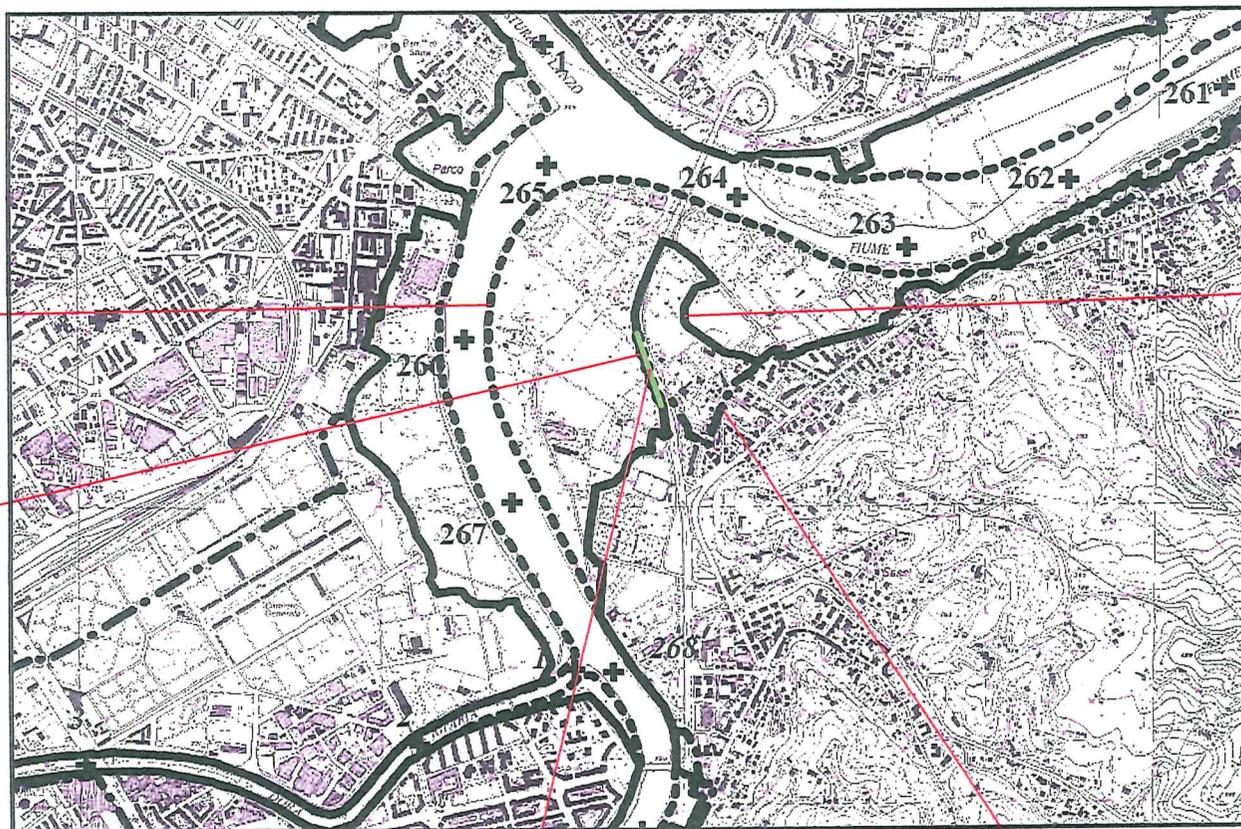

LIMITE TRA LA FASCIA
A E LA FASCIA B

LIMITE DI PROGETTO TRA
LA FASCIA B E FASCIA C

LIMITE TRA LA FASCIA
B E LA FASCIA C

ASSE DELL'ARGINE REALIZZATO
COINCIDENTE CON IL LIMITE DI
PROGETTO TRA LA FASCIA B E
LA FASCIA C

LIMITE ESTERNO
DELLA FASCIA C



"DELIMITAZIONE DELLE FASCE FLUVIALI - PROPOSTA DI MODIFICA AI SENSI DELL'ART. 28 COMMA 1 DELLE NORME DI ATTUAZIONE DEL PAI"

- Scala 1:25.000 -

