


COROGRAFIA

"Interrelazione tra l'assetto di progetto del PAI e l'intervento realizzato"
Scala 1:25.000

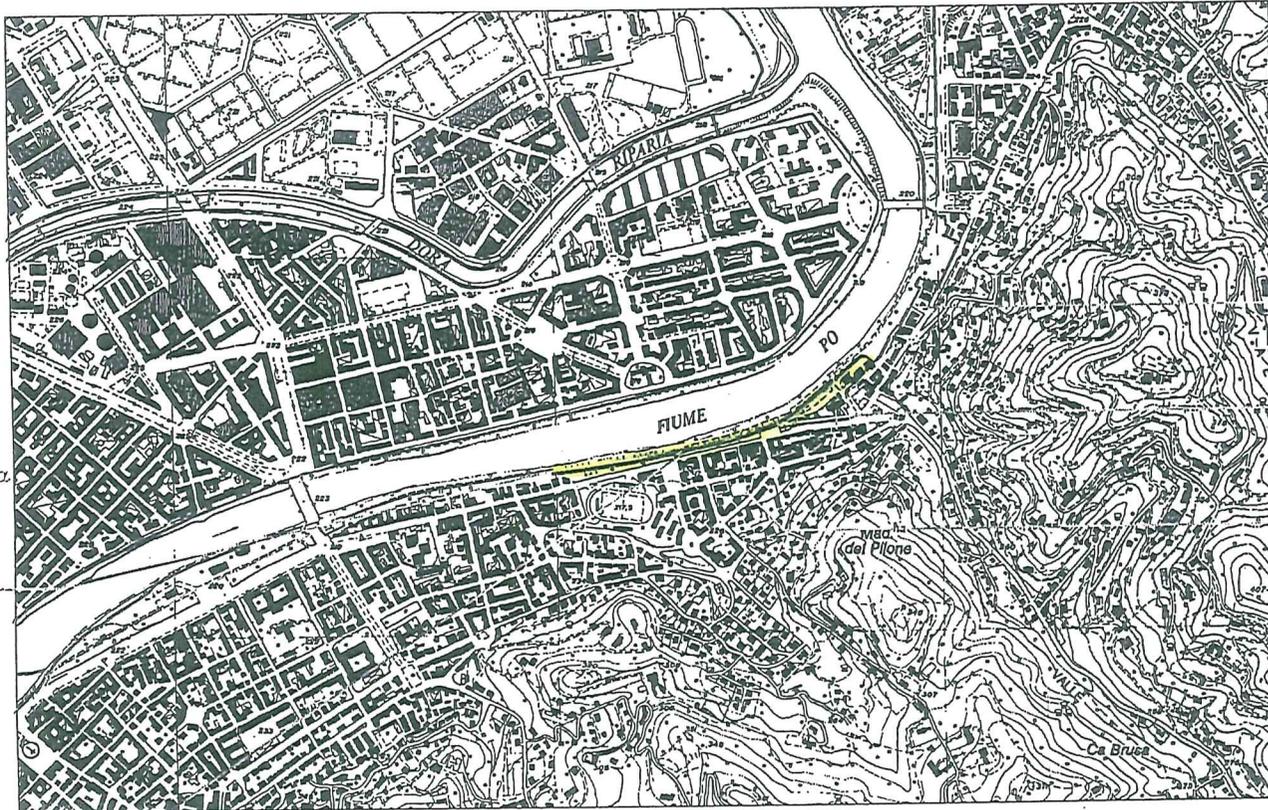

limite di progetto tra la fascia B e la fascia C coincidente con l'asse dell'argine

asse dell'argine (evidenziato con tratto verde)

limite esterno tra la fascia B e fascia C

limite di progetto tra la fascia B e la fascia C

limite esterno della Fascia C



COROGRAFIA

"Delimitazione delle Fasce fluviali - proposta di modifica ai sensi dell'art. 28, comma 1 delle Norme di Attruazione del PAI"

Scala 1:25.000

proposta di nuova delimitazione tra la fascia B e la fascia C (evidenziata con tratto verde)



limite esterno tra la fascia B e la fascia C

Fascia vigente limite di progetto tra la fascia B e la fascia C

limite di progetto tra la fascia B e la fascia C

limite esterno della Fascia C



[Handwritten signature]