



*Sponda destra e sinistra del Po in Comune di Torino e San Mauro T.se*  
**PAI VIGENTE**

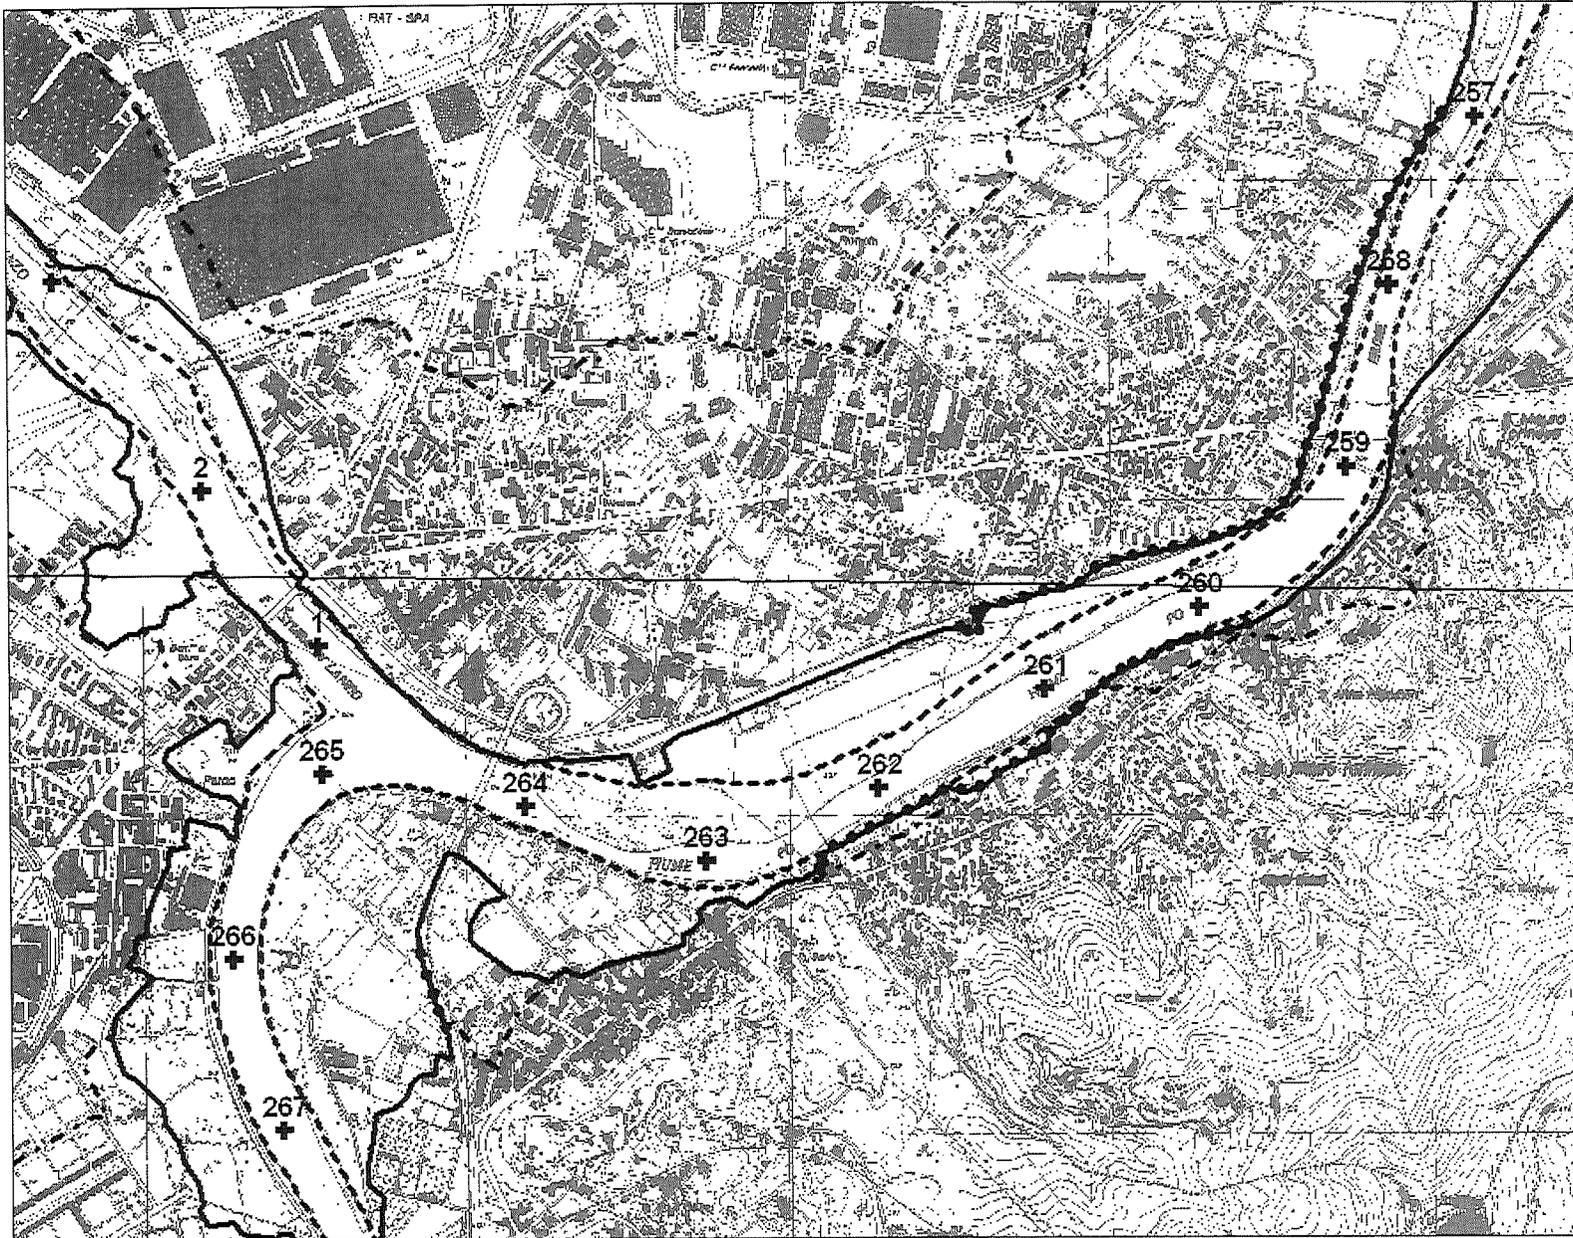

*Sponda destra e sinistra del Po in Comune di Torino e San Mauro T.se*  
*PROPOSTA DI VARIANTE (in rosso il tratto in cui è rimosso il limite di progetto)*

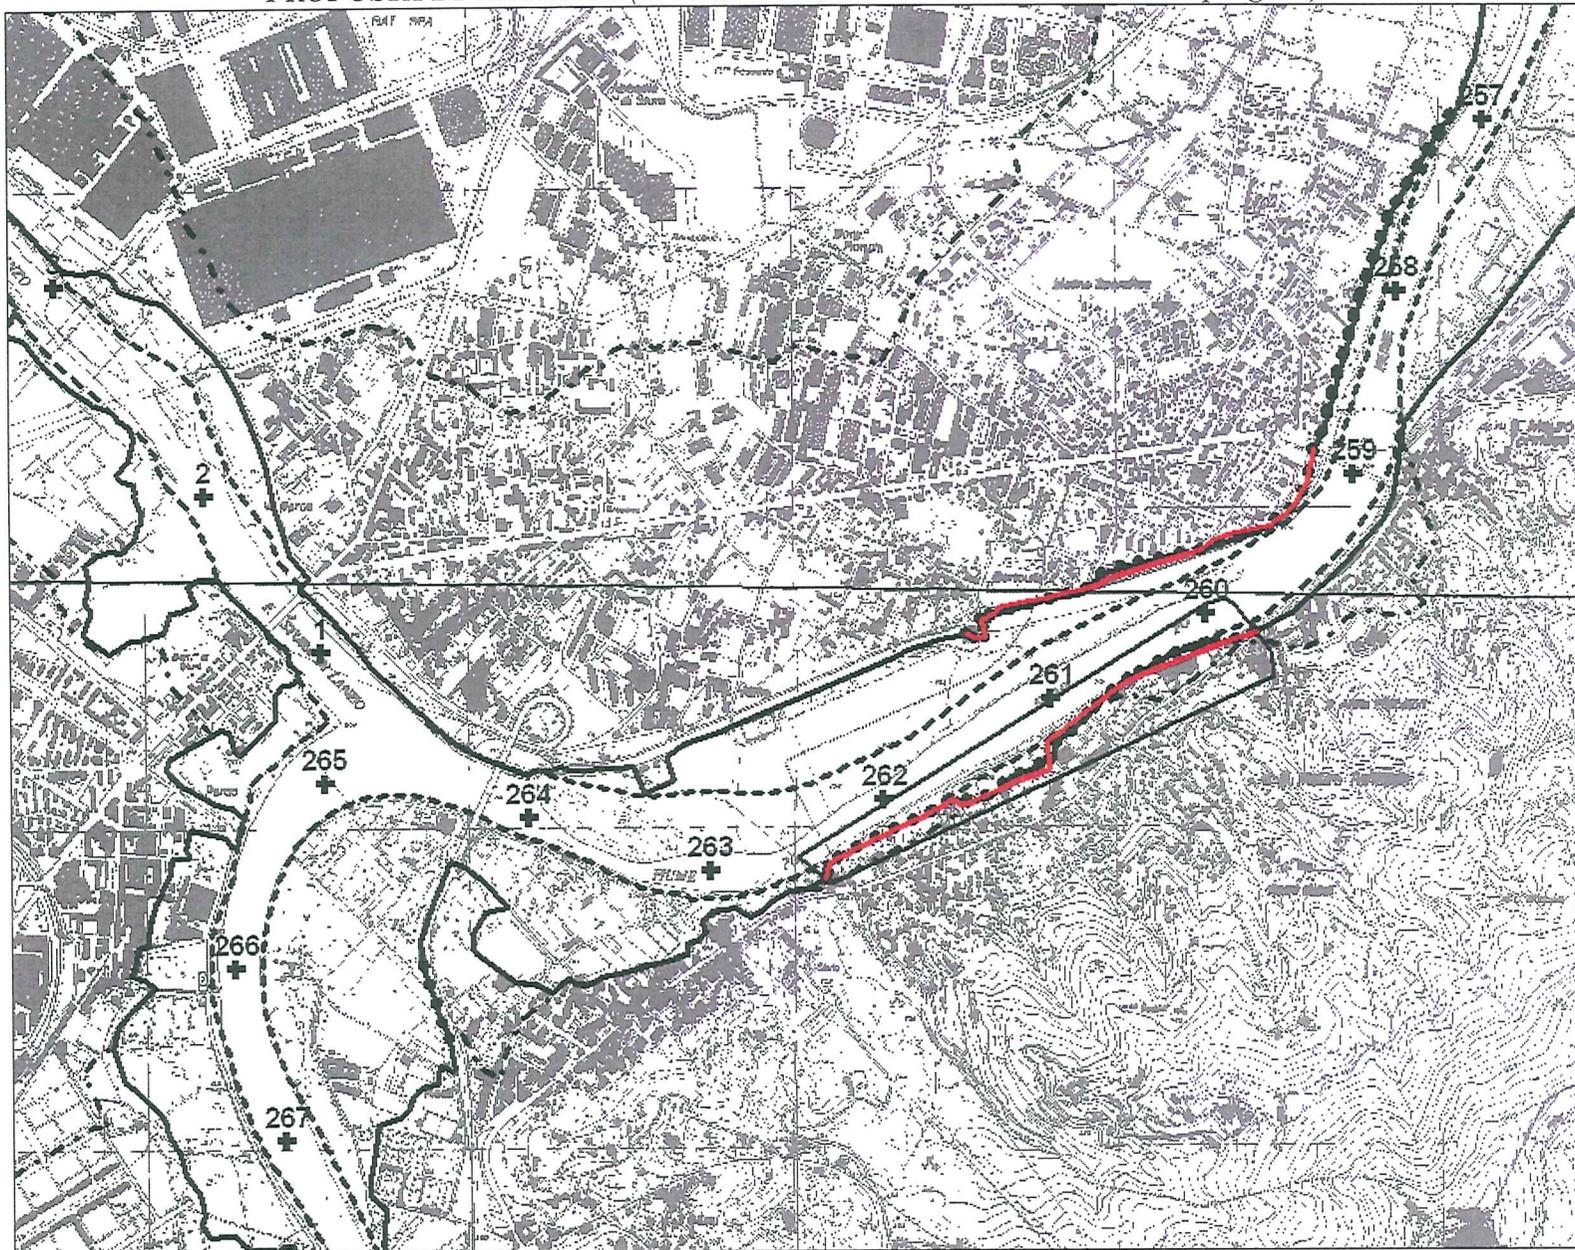

*Sponda destra e sinistra del Po in Comune di Torino e San Mauro T.se - ingrandimento*  
*PROPOSTA DI VARIANTE (in rosso il tratto in cui è rimosso il limite di progetto)*

