



VACCHIANI SILVANO E FIGLIO
di Silvano Vacchiani & C. s.n.c.
IMPIANTI ELETTRICI

C.C.I.A.A. di Torino
Registro Imprese n. TO272-1991-2034
Registro Ditte n. 761660
Albo Imprese Artigiane n. 0217831
A.N.C. matricola n. 9236387
Partita I.V.A. 06117350014

10071 BORGARO T.se (TO) - Via Cadorna n.11 D/6
TEL. 011 - 4702958 FAX 011 - 4500013
EMail vacchsnc@tin.it



Città di Torino
Vice direzione generale
servizi tecnici e patrimonio
settore impianti elettrici e speciali




CERTIFICAZIONE

**OPERE DI MANUTENZIONE STRAORDINARIA
ED ADEGUAMENTO NORMATIVO FUNZIONALE E TECNICO
DI PARTE DEGLI IMPIANTI ELETTRICI
DI PALAZZO CIVICO
PIAZZA PALAZZO DI CITTA' 1**

**Distribuzione Impianto
di terra**

VACCHIANI SILVANO E FIGLIO
di Silvano Vacchiani & C. s.n.c.
IMPIANTI ELETTRICI CIVILI
ED INDUSTRIALI
via Cadorna 11 ☎ 470.29.58 - 450.00.13
10071 BORGARO TORINESE
Part. IVA 06117350014

DATA 20 MAR. 2003

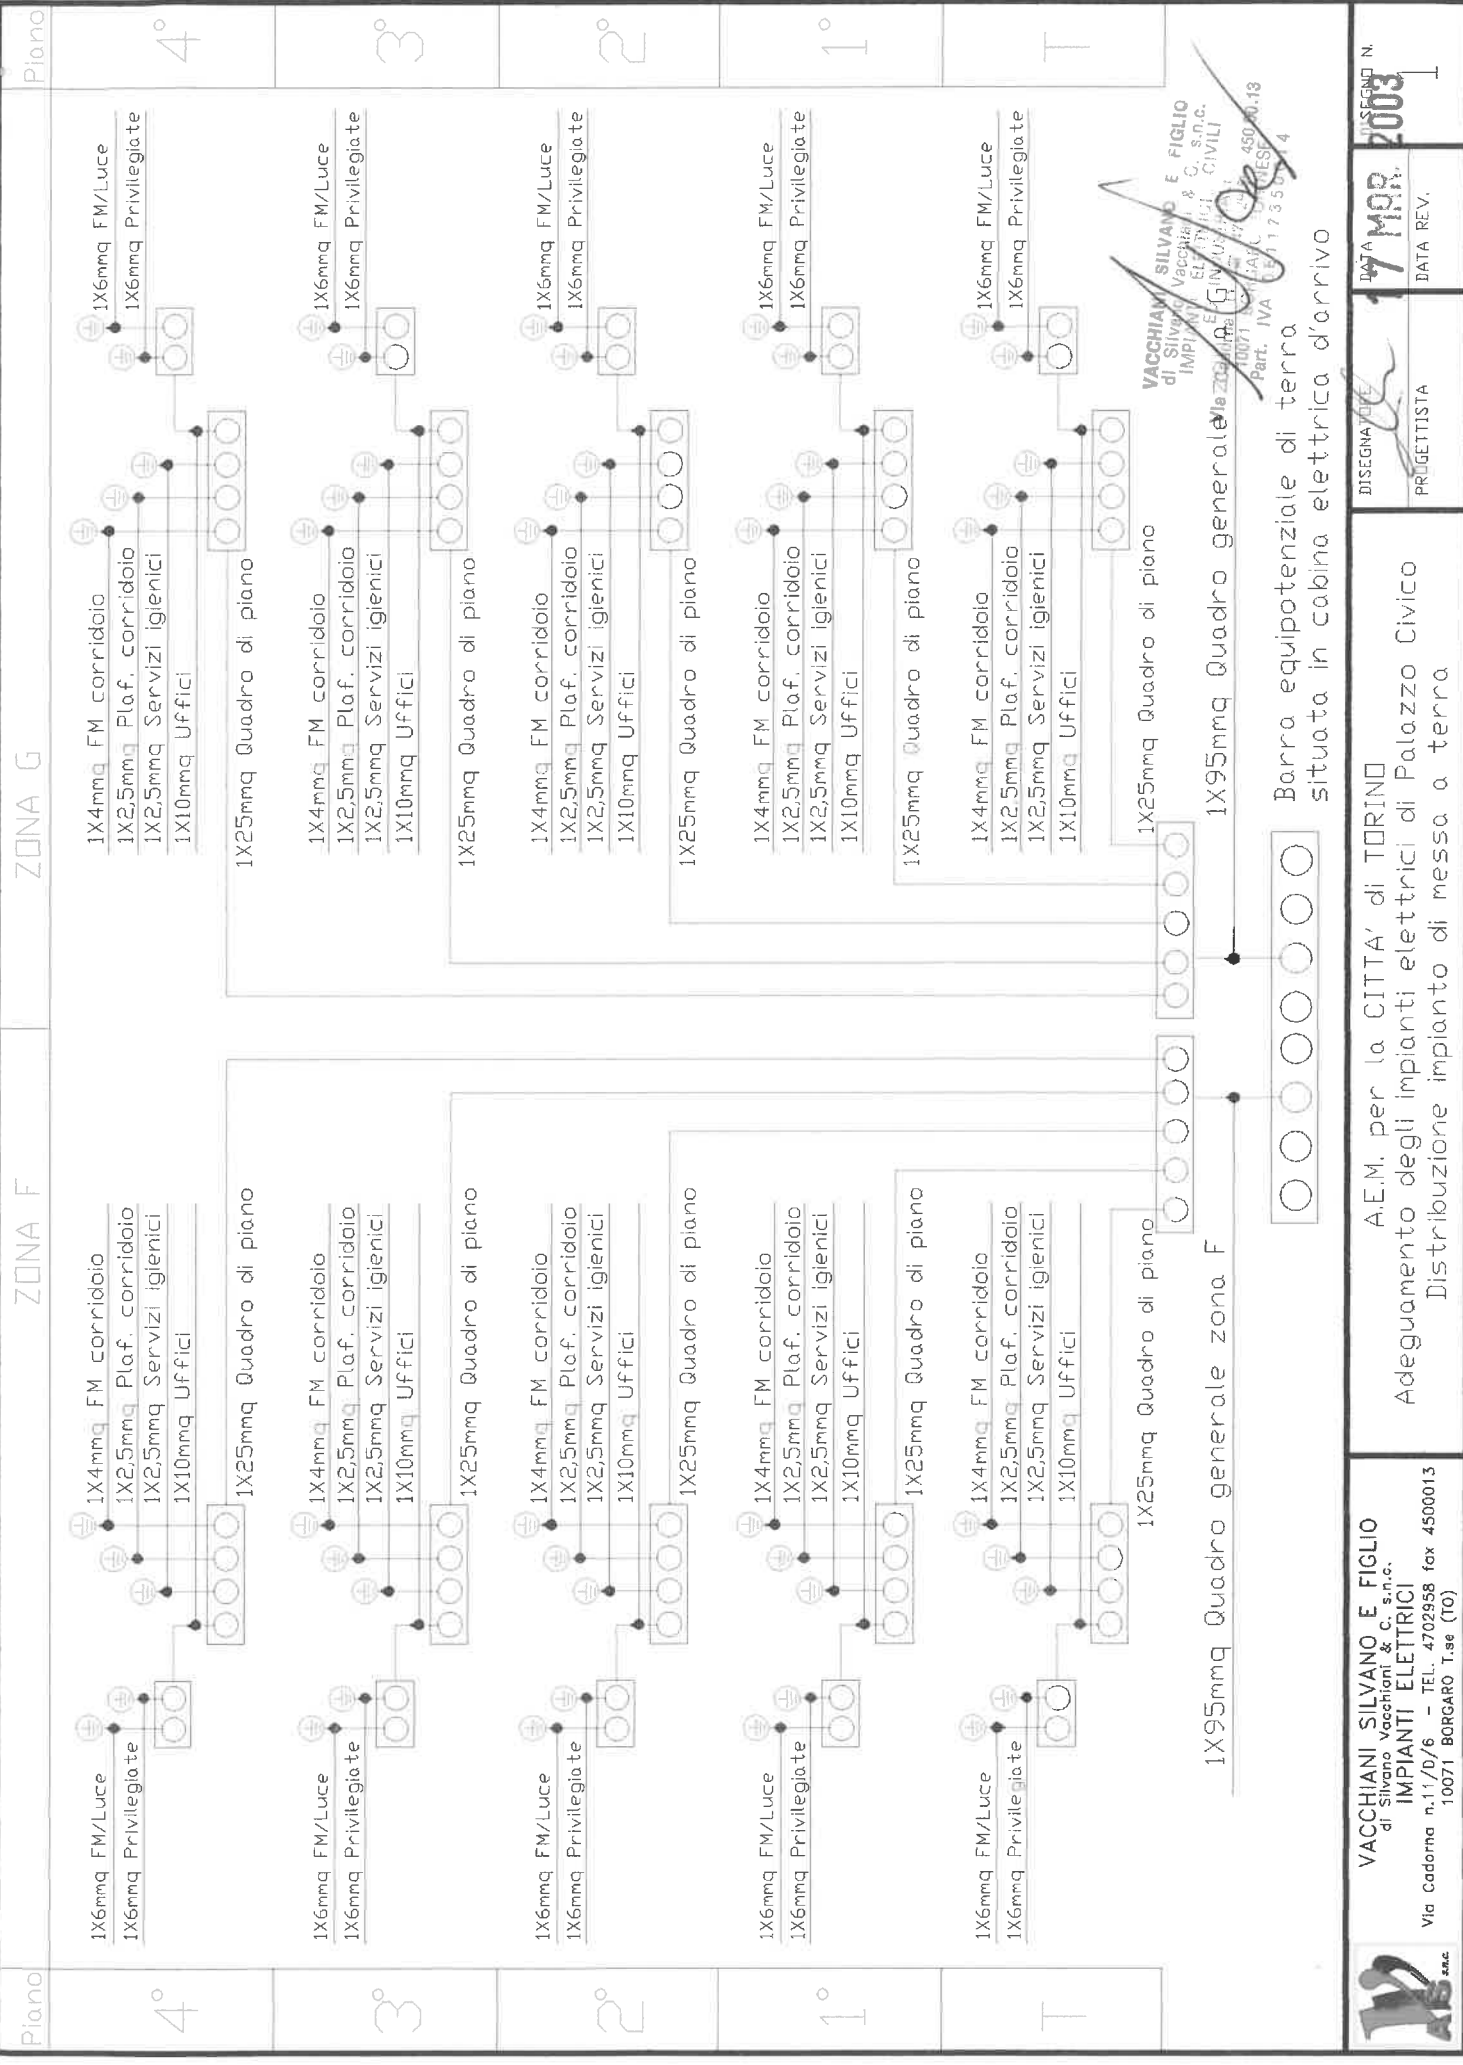

VACCHIANI SILVANO E FIGLIO
di Silvano Vacchiani & C. s.n.c.
IMPIANTI ELETTRICI CIVILI
Via Cadorna n.17/D/6 - TEL. 4702958 fax 4500013
10071 BORGARO T.se (TO)
Part. IVA LE117350014

	VACCHIANI SILVANO E FIGLIO di Silvano Vacchiani & C. s.n.c. IMPIANTI ELETTRICI Via Cadorna n.17/D/6 - TEL. 4702958 fax 4500013 10071 BORGARO T.se (TO)	A.E.M. per la CITTÀ' di TORINO Adeguamento degli impianti elettrici di Palazzo Civico Distribuzione impianto di messa a terra	DATA 17 MAR 2003 PRGETTISTA DATA REV.
	DISEGNATORE	SEGNO N.	DATA REV.