Copia del documento originale con apposizione del protocollo

Arrivo: AOO 050, N. Prot. 00001941 del 14/06/2021

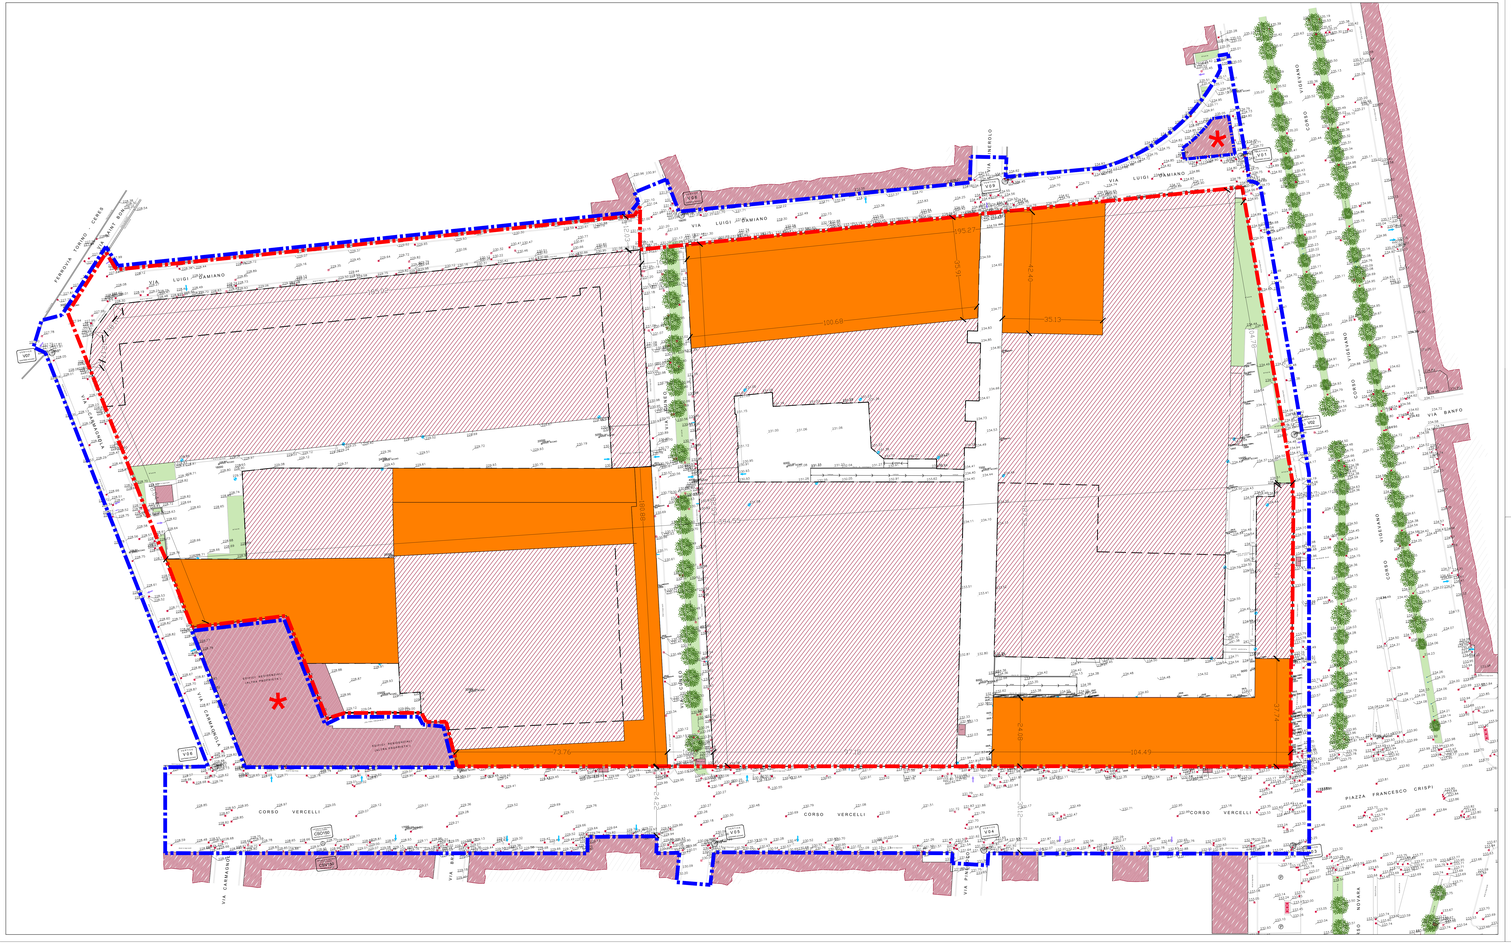
VIA LUIGI DAMIANO
VIA CUNEO
CORSO VERCELLI
PIAZZA FRANCESCO CRISPI
VIA NOVARA
FERROVIA TORINO - CERES
VIA BANFO
