


. Rep. Det. 06/09/2022 00005901 copia conforme dell'originale autografo digitalmente da Ghezzi ERMH SI attesta che la presente copia digitale è conforme all'originale digitale ai sensi dell'art. 23-bis del D.Lgs. n. 82/2005. Il corrispondente documento informatico originale è conservato negli archivi di Comune di Torino

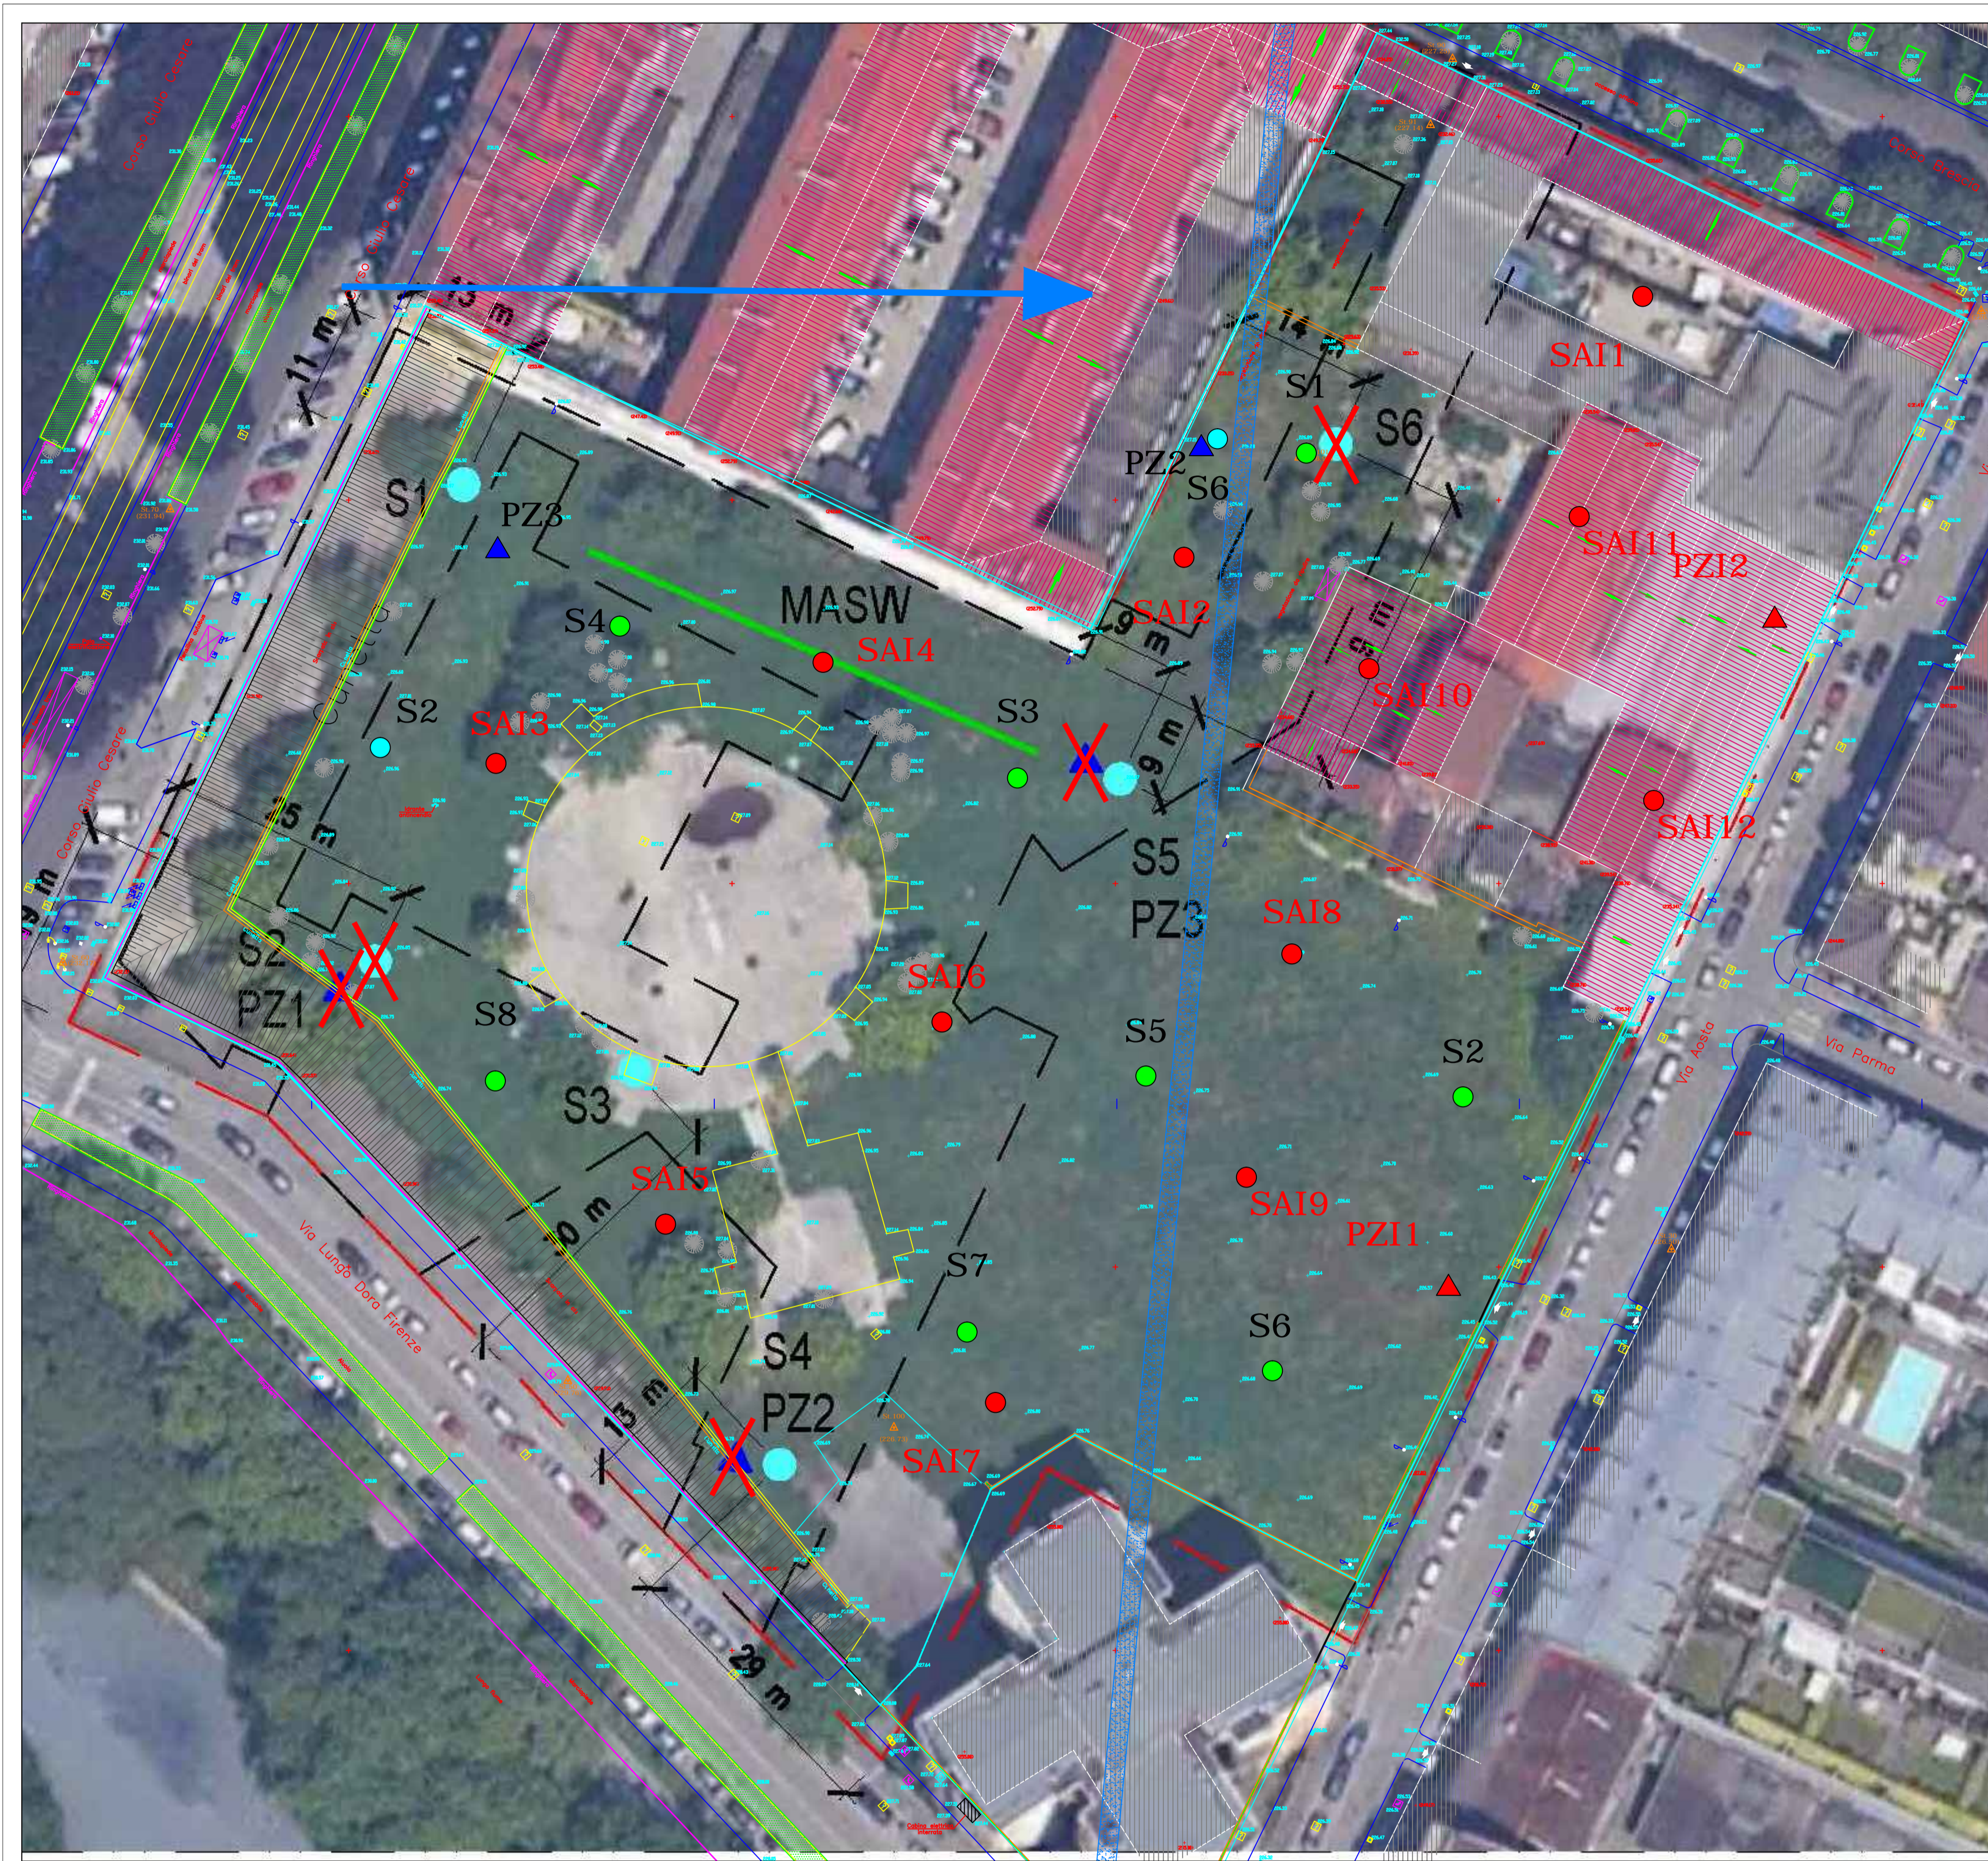

- S1-6 ● Sondaggi geotecnici programmati
- PZ1-3 ▲ Piezometri da installarsi nei sondaggi geotecnici
- S1-8 ● Sondaggi ambientali già eseguiti nel gennaio 2020
- PZI1-2 ▲ Piezometri integrativi
- SAI1-12 ● Sondaggi ambientali integrativi
- Direzione di flusso piezometrico
- Canale Ceronda



CAMPUS THE STUDENT HOTEL
Lungo Dora Firenze, Torino

COMMITTENTE
THE STUDENT HOTEL

TSH Turin PropCo S.r.l.
Via Ludovico, 45 - 00187 Roma

PROGETTAZIONE E COORDINAMENTO:



TECTOO S.r.l. - Arch. Susanna Scarabocchi
Viale Italia, 572 - 20099 Sesto San Giovanni (MI)



PROGETTO ARCHITETTONICO
TECTOO S.r.l.
Viale Italia, 572 - 20099 Sesto San Giovanni (MI)
Arch. Susanna Scarabocchi



STRUTTURE
MILAN INGEGNERIA S.r.l.
Via Thoma di Requi, 21 - 20159 Milano
Ing. Maurizio Milan



COST MANAGEMENT
B&B PROGETTI S.r.l.
Via F. Sciucchi, 26 - 20143 Milano
Arch. Ing. Giampiero Brioni



AMBIENTE E ACUSTICA
MONTANA S.p.a.
Via A. Foglietti, 12 - 20143 Milano
Ing. Santina Maddè



LIGHT DESIGN
VOLTAIRE LIGHT DESIGN
Via F. Sciucchi, 26 - 20143 Milano
Arch. Jacopo Acciaro



STUDIO VIABILISTICO
TRM Engineering srl con socio unico
Via Giuseppe Ferrar, 36 - 20060 Monza
Dott. Paolo Galbiati



IMPIANTI E ACUSTICA
E.S.A. ENGINEERING S.r.l.
Piazza San Giacomo, 1 - 20123 Milano
Ing. Francesco Gori



URBANISTICA
STUDIO BOSSOLANO S.r.l.
Via Villa Guic, 11/b - 10133 Torino
Arch. Ubaldo Bossolano



LANDSCAPE PLANNING
ERIKA SKABAR
Via Campo Marzio, 4 - 34123 Trieste
Arch. Erika Skabar



PREVENZIONE INCENDI
GAE ENGINEERING S.r.l.
Corso Marconi, 20 - 10126 Torino
Ing. Giuseppe Amaro



GEOLOGIA E IDRAULICA
STUDIO IDROGEOLOGICO S.r.l.
Belfiore di Porta Vella, 7 - 20121 Milano
Dott. geol. Erem Ghezzi

PIANO ESECUTIVO CONVENZIONATO

Planimetria Indagini Ambientali Integrative

Data	Settembre 2020	Descrizione	Seconda emissione	Revisione	01	Scala	1:400
------	----------------	-------------	-------------------	-----------	----	-------	-------

TSH	TSH	PEC	0	STD	040	001	01
Codice Commessa	Codice Opera	Livello di Progettazione	Disciplina	Competenze	Tipologia	Elaborato	Revisione