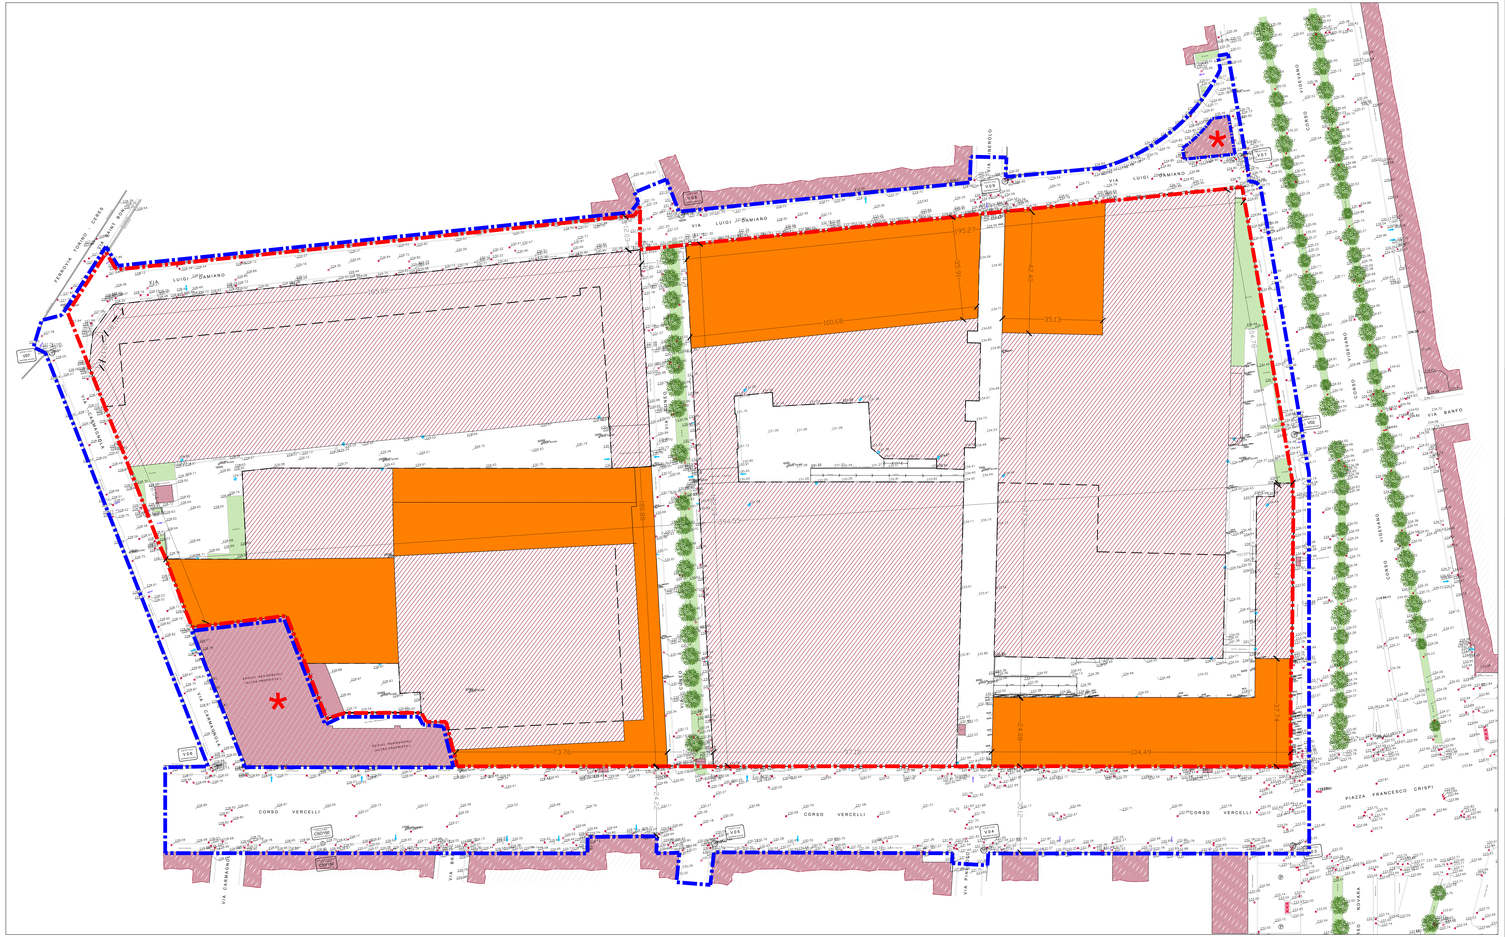
VIA LUIGI DAMIANO
CORSO VERCELLI
VIA BANFO
PIAZZA FRANCESCO CRISPI
FERROVIA TORINO - CERES
VIA NOVARA
