

**DICHIARAZIONE DI CONFORMITA' DELL'IMPIANTO
ALLA REGOLA DELL'ARTE**

Rilasciata al committente dall'impresa installatrice
(Art. 7, comma 1, D.M. 22 gennaio 2008, n. 37)

Il sottoscritto Rendo Giovanni amministratore unico della società **RENDO IMPIANTI SRL** - Unipersonale operante nel settore **IMPIANTI ELETTRICI CIVILI E INDUSTRIALI** con sede in via Antonio Pacinotti n. 30 CAP 95122 comune CATANIA (prov. CT) tel. 095-7571606 – C.F. e partita IVA: 05158150879

- iscritta nel registro delle imprese (D.P.R. 7/12/1995, n. 581) della C.C.I.A.A. di CATANIA al n. 05158150879
 iscritta all'albo Provinciale delle imprese artigiane (l. 8/8/1985, n. 443)
 esecutrice dell'impianto (descrizione schematica) **Palazzetto dello sport , V.le Bistolfi 19– Realizzazione Impianto per pulsante di sgancio alimentazione elettrica locale deposito attrezzature sportive.**

inteso come: nuovo impianto; trasformazione; ampliamento; manutenzione straordinaria

altro (1)

Nota - Per gli impianti a gas specificare il tipo di gas distribuito: canalizzato della 1^a - 2^a - 3^a famiglia; GPL da recipienti mobili; GPL da serbatoio fisso. Per gli impianti elettrici specificare la potenza massima impegnabile: 47,600kW 400 V.

commissionato da: **IREN Servizi e Innovazione S.p.A. Corso Svizzera 95 – 10143 TORINO**

in edificio adibito ad uso: industriale; civile; commercio; altri usi;

DICHIARA

sotto la propria personale responsabilità, che l'impianto è stato realizzato in modo conforme alla regola dell'arte, secondo quanto previsto dall'art. 6, tenuto conto delle condizioni di esercizio e degli usi a cui è destinato l'edificio, avendo in particolare:

- rispettato il progetto redatto ai sensi dell'art. 5 da (2)
- seguito la norma tecnica applicabile all'impiego (3) D.M. 37/08 NORMA CEI 64-8;
- installato componenti e materiali adatti al luogo di installazione (artt. 5 e 6);
- controllato l'impianto ai fini della sicurezza e della funzionalità con esito positivo, avendo eseguito le verifiche richieste dalle norme e dalle disposizioni di legge.

Allegati obbligatori:

- progetto ai sensi degli articoli 5 e 7 (4);
- relazione con tipologie dei materiali utilizzati (5);
- schema di impianto realizzato (6);
- riferimento a dichiarazioni di conformità precedenti o parziali, già esistenti (7);
- copia del certificato di riconoscimento dei requisiti tecnico-professionali.

Allegati facoltativi (8):

.....

DECLINA

ogni responsabilità per sinistri a persone o a cose derivanti da manomissione dell'impianto da parte di terzi ovvero da carenze di manutenzione o riparazione.

data 14/11/2011

Il responsabile tecnico
RENDO IMPIANTI s.r.l.
Unipersonale
L'amministratore Unico
.....
Rendo Giovanni
(timbro e firma)

Il dichiarante
RENDO IMPIANTI s.r.l.
Unipersonale
L'amministratore Unico
.....
Rendo Giovanni
(timbro e firma)

AVVERTENZE PER IL COMMITTENTE: responsabilità del committente o del proprietario, art. 8 (9)

Legenda:

- 1) Come esempio nel caso di impianti a gas, con "altro" si può intendere la sostituzione di un apparecchio installato in modo fisso.
- 2) Indicare: nome, cognome, qualifica e, quando ne ricorra l'obbligo ai sensi dell'articolo 5, comma 2, estremi di iscrizione nel relativo Albo professionale, del tecnico che ha redatto il progetto.
- 3) Citare la o le norme tecniche e di legge, distinguendo tra quelle riferite alla progettazione, all'esecuzione e alle verifiche.
- 4) Qualora l'impianto eseguito su progetto sia variato in opera, il progetto presentato alla fine dei lavori deve comprendere le varianti realizzate in corso d'opera. Fa parte del progetto la citazione della pratica prevenzione incendi (ove richiesta).
- 5) La relazione deve contenere, per i prodotti soggetti a norme, la dichiarazione di rispondenza alla stesse completata, ove esistente, con riferimenti a marchi, certificati di prova, ecc. rilasciati da istituti autorizzati.
Per gli altri prodotti (da elencare) il firmatario deve dichiarare che trattasi di materiali, prodotti e componenti conformi a quanto previsto dagli articoli 5 e 6. La relazione deve dichiarare l'idoneità rispetto all'ambiente di installazione.
Quando rilevante ai fini del buon funzionamento dell'impianto, si devono fornire indicazioni sul numero e caratteristiche degli apparecchi installati od installabili (ad esempio per il gas: 1) numero, tipo e potenza degli apparecchi; 2) caratteristiche dei componenti il sistema di ventilazione dei locali; 3) caratteristiche del sistema di scarico dei prodotti della combustione; 4) indicazioni sul collegamento elettrico degli apparecchi, ove previsto).
- 6) Per schema dell'impianto realizzato si intende la descrizione dell'opera come eseguita (si fa semplice rinvio al progetto quando questo è stato redatto da un professionista abilitato e non sono state apportate varianti in corso d'opera).
Nel caso di trasformazione, ampliamento e manutenzione straordinaria, l'intervento deve essere inquadrato, se possibile, nello schema dell'impianto preesistente. Lo schema citerà la pratica prevenzione incendi (ove richiesto).
- 7) I riferimenti sono costituiti dal nome dell'impresa esecutrice e dalla data della dichiarazione. Per gli impianti o parti di impianti costruiti prima dell'entrata in vigore del presente decreto, il riferimento a dichiarazioni di conformità può essere sostituito dal rinvio a dichiarazioni di rispondenza (art. 7, comma 6). Nel caso che parte dell'impianto sia predisposto da altra impresa (ad esempio ventilazione e scarico fumi negli impianti a gas), la dichiarazione deve riportare gli analoghi riferimenti per dette parti.
- 8) Esempio: eventuali certificati dei risultati delle verifiche eseguite sull'impianto prima della messa in esercizio o trattamenti per pulizia, disinfezione, ecc.
- 9) Al termine dei lavori l'impresa installatrice è tenuta a rilasciare al committente la dichiarazione di conformità degli impianti nel rispetto delle norme di cui all'art. 7. Il committente o il proprietario è tenuto ad affidare i lavori di installazione, di trasformazione, di ampliamento e di manutenzione degli impianti di cui all'art. 1 ad imprese abilitate ai sensi dell'art. 3.



RENDO IMPIANTI SRL

Unipersonale

Via Antonio Pacinotti, 30 - 95122 CATANIA
P.IVA e C.F. 05158150879
TEL/FAX 095 7571606
E-mail: rendoimpiantisrl@tiscali.it

ALLEGATO n. 1 (alla Dichiarazione di Conformità)

RELAZIONE TIPOLOGICA DEI MATERIALI UTILIZZATI (art. 3.3.2)

DENOMINAZIONE DEL COMPONENTE	MODELLO TIPO O SIGLA (**)	NOME DEL COSTRUTTORE (**) (***)	CONFORME ALLA REGOLA DELL'ARTE (*)		
			CE	IMQ	A/R
BOBINA SGANCIO		SCHNEIDER		***	
PULSANTE SGANCIO		GEWISS		***	
M.T. 40A 4P		SCHNEIDER		***	
BL. DIFF. LE 0,03 4P		SCHNEIDER		***	
TUBO RIGIDO mm 20		GEWISS		***	
CAVO FROR 2X1		PRYSMIAN		***	

LEGENDA:

(*) Barrare le caselle relative

(**) Gli accessori elettrici di largo impiego (es. morsetti, capicorda, ...) possono essere indicati genericamente come accessori di montaggio, senza indicazione di modello, tipo, sigla e nome del costruttore

(***) L'indicazione del nome del costruttore è facoltativa per quei componenti elettrici (es. cavi, tubi, canali, ...) di costruttori diversi

CE: il componente è provvisto di marcatura CE

IMQ: il componente è provvisto di marchio IMQ e/o di altri marchi equivalenti UE

A/R: attestato/relazione di conformità del costruttore ai sensi dell'art. 5 del DPR 447/91 (in mancanza della marcatura CE o del marchio IMQ)

NOTA:

I componenti elettrici elencati nella presente Relazione sono dichiarati idonei rispetto all'ambiente di applicazione



MANCATO ADEGUAMENTO DELL'IMPIANTO (D.M. 22/01/2008 n° 37 Art. 7):

Il sottoscritto declina ogni responsabilità per il mancato adeguamento delle parti di impianto non oggetto dell'intervento eseguito

data 11/11/2019

RENDO IMPIANTI s.r.l.
Unipersonale
L'Amministratore Unico
Rendo Giovanni

1 2 3 4 5 6 7 8 9 10 11 12 13 14 15 16 17 18 19 20

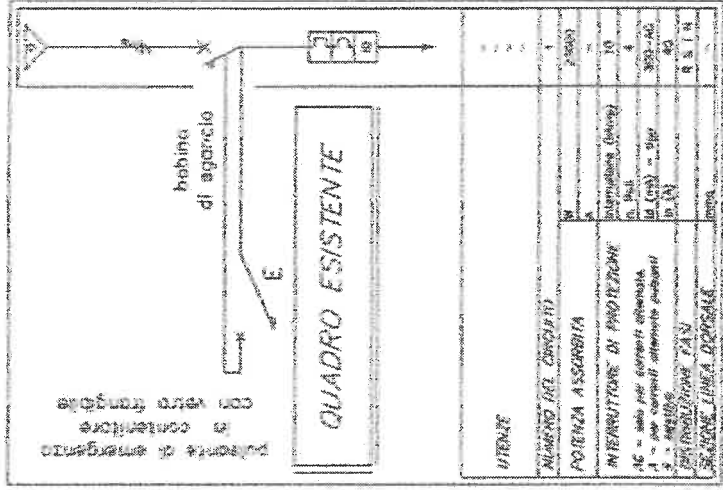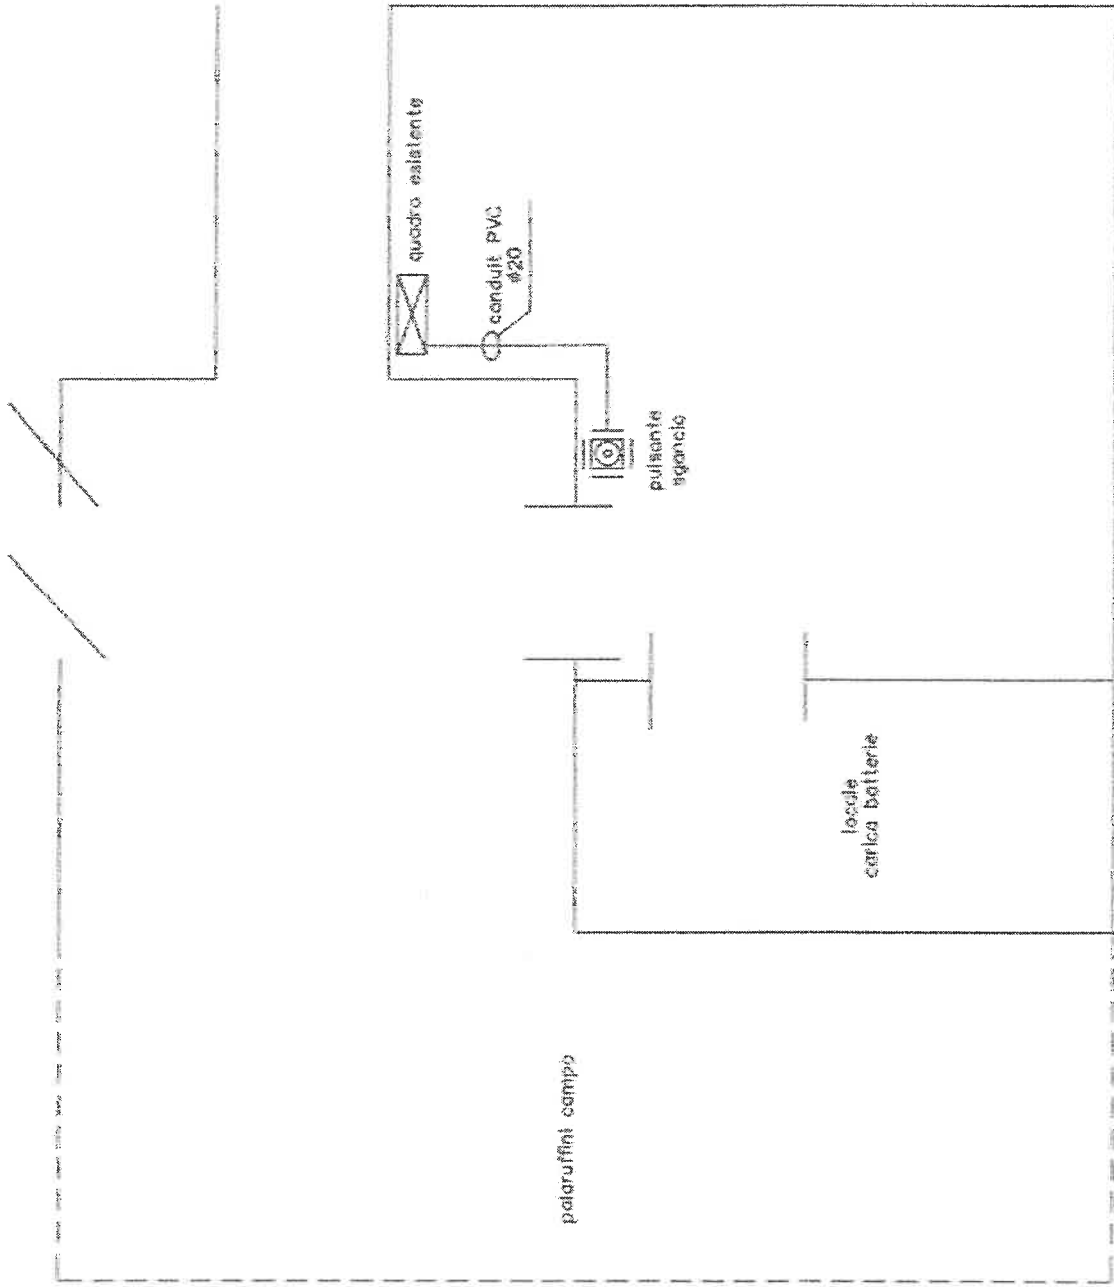

3	DATA	REV.	CITRA	APPRES.	DESCRIZIONE REVISIONI	ENST/PROG.		SCHEMI/I		TITOLI		SCALA	QUADRO	FOLIO	FOLIE	FOGLIO
						REDO		I REN servizi		SCUOLA		INTE				
2																
1																
0																