

DICHIARAZIONE DI CONFORMITA' DELL'IMPIANTO ALLA REGOLA DELL'ARTE
art. 9 legge n. 46 del 5 marzo 1990

Il sottoscritto **DI DOMENICO PAOLA**

titolare o legale rappresentante dell'impresa (ragione sociale) **D.P. IMPIANTI S.r.l.**

operante nel settore **IMPIANTI ELETTRICI**

con sede in **Via Salvator Rosa**

n. 11

Comune di **San Giorgio a Cremano**

(prov. **NA**) tel.

partita IVA **4228431211**

Iscritta nel registro delle Ditte (R.D. 20.09.1934 n. 2011) della **C.C.I.A.A. DI NAPOLI**

n. 678025

Iscritta all'Albo Provinciale delle Imprese Artigiane (legge 8.8.1985, n. 443) di

n.

esecutrice dell'impianto (descrizione schematica): **ISTITUTO CIMAROSA - LAVORI DI MANUTENZIONE STRAORDINARIA**

inteso come: nuovo impianto trasformazione ampliamento manutenzione straordinaria

altro (1)

Nota: Per gli impianti a gas specificare il tipo di gas distribuito: canalizzato della 1ª-2ª-3ª famiglia; GPL da recipienti mobili, GPL da serbatoio fisso

Commissionato da **AEM - AZIENDA ENERGETICA MUNICIPALE - TORINO**

installato nei locali siti nel comune di **TORINO**

(prov. **TO**)

Via Ghedini

n. 2

scala

piano

interno

di proprietà di (nome, cognome o ragione sociale e indirizzo) **COMUNE DI TORINO**

in edificio adibito ad uso: industriale civile (2) commercio altri usi: **Casa di riposo**

DICHIARA

sotto la propria personale responsabilità, che l'impianto è stato realizzato in modo conforme alla regola dell'arte, secondo quanto previsto dall'art. 7 della legge n. 46/1990, tenuto conto delle condizioni di esercizio e degli usi a cui è stato destinato l'edificio, avendo in particolare:

rispettato il progetto (per impianti con obbligo di progetto ai sensi dell'art. 6 della legge 46/1990);

seguito la norma tecnica applicabile all'impiego (3): **CEI 64-8 IV Ed.**

installato componenti e materiali costruiti a regola d'arte e adatti al luogo di installazione, art. 7 della legge 46/1990;

controllato l'impianto ai fini della sicurezza e della funzionalità con esito positivo, avendo eseguito le verifiche richieste dalle norme e dalle disposizioni di legge;

Allegati obbligatori:

progetto (solo per impianto con obbligo di progetto) (4);

relazione con tipologie dei materiali utilizzati (5);

schema dell'impianto realizzato (6);

riferimento a dichiarazioni di conformità precedenti o parziali, già esistenti (7);

copia del certificato di riconoscimento dei requisiti tecnico - professionali.


Allegati facoltativi (8):

DECLINA


ogni responsabilità per sinistri a persone o cose derivanti da manomissione dell'impianto da parte di terzi ovvero da carenza di manutenzione o riparazione.

Data **28/04/2004**

Il dichiarante

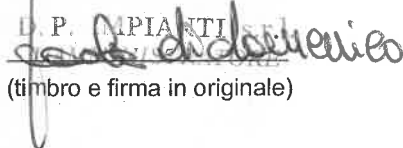D. P. IMPIANTI

(timbro e firma in originale)

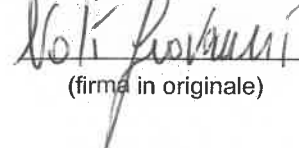Il responsabile tecnico


(firma in originale)

AVVERTENZE PER IL COMMITTENTE: responsabilità del committente o del proprietario, legge n. 46/1990, art. 10 (9)
Vedere legenda sul retro

LEGENDA

- 1) Come esempio nel caso di impianti a gas, con "altro" si può intendere la sostituzione di un apparecchio installato in modo fisso.
- 2) Per la definizione "uso civile" vedere DPR 6 dicembre 1991, n. 447, art. 1, comma 1.
- 3) Citare la o le norme tecniche e di legge, distinguendo tra quelle riferite alla progettazione, all'esercizio e alle verifiche.
- 4) Qualora l'impianto eseguito su progetto sia variato in opera, il progetto presentato alla fine dei lavori deve comprendere le varianti realizzate in corso d'opera. Fa parte del progetto la citazione della pratica prevenzione incendi (ove richiesta).
- 5) La relazione deve contenere, per i prodotti soggetti a norme, la dichiarazione di rispondenza alle stesse completata, ove esistente, con riferimenti a marchi, certificati di prova, ecc. rilasciati da istituti autorizzati. Per gli altri prodotti (da elencare) il firmatario deve dichiarare che trattasi di materiali, prodotti e componenti conformi a quanto previsto dall'art.7 della legge n. 46. La relazione deve dichiarare l'idoneità rispetto all'ambiente di installazione. Quando rilevante ai fini del buon funzionamento dell'impianto, si devono fornire indicazioni sul numero e caratteristiche degli apparecchi installati ed installabili (ad esempio per il gas:
 - a) numero, tipo e potenza degli apparecchi;
 - b) caratteristiche dei componenti il sistema di ventilazione dei locali;
 - c) caratteristiche del sistema di scarico dei prodotti della combustione;
 - d) indicazioni sul collegamento elettrico degli apparecchi, ove previsto).
- 6) Per schema dell'impianto realizzato si intende la descrizione dell'opera come eseguita (si fa semplice rinvio al progetto quando questo esiste). Nel caso di trasformazione, ampliamento e manutenzione straordinaria, l'intervento deve essere inquadrato, se possibile, nello schema dell'impianto preesistente. Lo schema citerà la pratica prevenzione incendi (ove richiesto).
- 7) I riferimenti sono costituiti dal nome dell'impresa esecutrice e dalla data della dichiarazione. Non sono richiesti nel caso che si tratti di nuovo impianto o di impianto costruito prima dell'entrata in vigore della legge. Nel caso che parte dell'impianto sia predisposto da altra impresa (ad esempio ventilazione e scarico fumi negli impianti a gas), la dichiarazione deve riportare gli analoghi riferimenti per dette parti.
- 8) Esempio: eventuali certificati dei risultati delle verifiche eseguite sull'impianto prima della messa in esercizio o trattamenti per pulizia, disinfezione, ecc.
- 9) Al termine dei lavori l'impresa installatrice è tenuta a rilasciare al committente la dichiarazione di conformità degli impianti nel rispetto delle norme di cui all'art. 7 (Legge 46/1990, art.9). Il committente o il proprietario è tenuto ad affidare i lavori di installazione, di trasformazione, di ampliamento e di manutenzione degli impianti di cui all'art. 1 ad imprese abilitate ai sensi dell'art.2 (Legge 46/1990, art.10). Il sindaco rilascia il certificato di abitabilità o di agibilità dopo aver acquisito anche la dichiarazione di conformità (omissis) (legge n. 46/90, art.11). Copia della dichiarazione di conformità di cui all'articolo 9 della Legge n° 46/90, sottoscritta anche dal responsabile tecnico, deve essere trasmessa a cura dell'impresa installatrice, alla Camera di Commercio, nella cui circoscrizione l'impresa stessa ha la propria sede (D.P.R. n°392/94, art.3, comma 4).

A.E.M. S.p.A - Via Bertola n. 48 - 10122 TORINO

LAVORI DI MANUTENZIONE STRAORDINARIA ED ADEGUAMENTO NORMATIVO DEGLI IMPIANTI

ELETRICI ANNO 2002 - LOTTO II

ISTITUTO CIMAROSA - VIA GHEDIN n. 2

LAVORI DI MANUTENZIONE STRAORDINARIA TIPOLOGIA MATERIALI INSTALLATI

<i>Descrizione componente</i>	<i>Produttore o importatore</i>	<i>Modello o tipo</i>	<i>Rispondenza alla regola dell'arte</i>
Tubo pvc rigido serie pesante ed accessori	INSET	GRI	M
Tubo pvc flessibile spiralato ed accessori	INSET	GSIG	M
Tubo pvc flessibile corrugato serie pesante	INSET	FMP	M
Scatole di derivazione o passaggio da esterno in pvc IP55	GEWISS	SERIE 44	M
Scatole di derivazione o passaggio da esterno in pvc IP55	LEGRAND	PLEXO	M
Centralino modulare da parete con portella fumè IP40	GEWISS	SERIE 40 CD	D
Centralino modulare da parete con portella trasparente fumè IP65	GEWISS	SERIE 40 CD	D
Int. aut. magnetotermico 1P+N - P.d.i.=6 kA caratteristica "C"	ABB	S941N	M
Int. di manovra sezionatore 1-2-3-4P 63/125 A 230/400 Vca	ABB	E 270	M
Int. aut. magnetotermico differenziale 3P+N - P.d.i.=6kA - Idn. 0,03"A" caratteristica "C"	ABB	S254+DDA64	M
Int. aut. magnetotermico differenziale 2P - P.d.i.=4,5kA - Idn. 0,03"A" caratteristica "C"	ABB	DS642P	M
Int. aut. magnetotermico 1-2-3-4P - P.d.i.=6 kA caratteristica "C"	ABB	S 250	M
Cavo unipolare con isolamento in pvc CEI 20-22 II	ALCATEL	NO7V-K 450/750 V	M
Cavo multipolare con guaina e isolamento in pvc CEI 20-22 II	ALCATEL	FROR 450/750 V	M
Cavo multipolare con guaina in pvc e isolamento in gomma HEPR ad alto modulo. Sez. unipolari fino a 400 mmq, multipolari fino a 150 mmq. Contenuta emissione di gas corrosivi in caso di incendio. Rispondenza normativa CEI 20-22 II - CEI 20-35 - CEI 20-37/2	PIRELLI	FG7(O)R 0,6/1 kV	M
Apparecchi di comando, prese ed accessori serie civile	LEGRAND	SERIE CROSS	M
Quadro modulare da parete IP55, con alloggiamento per prese CEE interbloccate	GEWISS	SERIE 68-QDIN	M
Prese fisse verticali con interruttore di blocco a norme IEC 309 IP55	GEWISS	SERIE 66 IB	M
Prese fisse verticali con interruttore di blocco a norme IEC 309 IP55	ILME	6365	M
App. ill. con corpo e schermo in policarbonato autoestinguente e lampada fluorescente 18-36-58 W	FILIPPI	LINDA HF	M
App. ill. con corpo e schermo in policarbonato autoestinguente e lampada fluorescente 18-36-58 W	DISANO	HYDRO	M
App. ill. di emergenza con autotest, autonomia 1h e lampada fluorescente 1x18 W IP65	BEGHELLI	EURONORMA STAGNA	M
Modulo alimentatore-carica batteria switching Vu. 27,6V / 1,5A	BENTEL	BAQ24	M
Modulo alimentatore-carica batteria switching Vu. 27,6V / 1,5A	BENTEL	BAQ24	M
Scaricatore sovratensioni+filtro antidisturbi	HAGER	SP208F	D
Pistone oleodinamico	BFT	LUX	D
Centralina di comando	BFT	RIGEL 4	D
Fotocellula	BFT	CELLULA 130	D
Lampeggiante	BFT	LAMPO PA	D

A.E.M. S.p.A - Via Bertola n. 48 - 10122 TORINO

LAVORI DI MANUTENZIONE STRAORDINARIA ED ADEGUAMENTO NORMATIVO DEGLI IMPIANTI

ELETRICI ANNO 2002 - LOTTO II

ISTITUTO CIMAROSA - VIA GHEDIN n. 2

LAVORI DI MANUTENZIONE STRAORDINARIA

TIPOLOGIA MATERIALI INSTALLATI

<i>Descrizione componente</i>	<i>Produttore o importatore</i>	<i>Modello o tipo</i>	<i>Rispondenza alla regola dell'arte</i>
Unità ricevente	BFT	CLONIX 2 128	D
Radiocomando	BFT	MITTO 2	D
Selettore a chiave	BFT	INTRO	D
Alimentatore video	URMET	789/5B	D
Distributore video	URMET	1794/4	D
Videocitofono Winflat+	URMET	1202/1A	D
Staffa per Winflat+	URMET	1202/90	D
Legenda			
M - Marchio di qualità o altro marchio equivalente			
C - Certificato di conformità alle norme da parte di enti riconosciuti INEGF o CESI			
R - Relazione di conformità ai principi di sicurezza ai sensi della legge 791/77			
D - Dichiarazione di conformità alle norme da parte del costruttore ai sensi della legge 791/77			

D.P. IMPIANTI s.r.l.
L'AMMINISTRATORE

— D.P. IMPIANTI S.r.l. —

Sede legale e operativa:

Via Salvator Rosa n. 11 - 80040 San Giorgio a Cremano (NA)
Tel./Fax. (081) 58.45.580

**AZIENDA ENERGETICA METROPOLITANA
TORINO S.p.A.**

**MANUTENZIONE STRAORDINARIA ED ADEGUAMENTO NORMATIVO,
FUNZIONALE E TECNICO DEGLI IMPIANTI ELETTRICI E SPECIALI IN
FABBRICATI MUNICIPALI VARI ED AREE MERCATALI – LOTTO II**

ISTITUTO CIMAROSA

VIA GHEDINI n. 2

LAVORI DI MANUTENZIONE STRAORDINARIA

SCHEMA IMPIANTO REALIZZATO

Torino 28/04/04

1.DESCRIZIONE GENERALE

Gli interventi eseguiti in merito ai lavori di manutenzione straordinaria degli impianti elettrici dell' istituto "Cimarosa" di Via Ghedini n. 2 sono:

- IMPIANTO LUCE E FM SERVIZI IGIENICI

- a) **SMANTELLAMENTI:** Si è provveduto allo sfilaggio di tutte le linee elettriche ed alla rimozione di tutti gli organi di comando e dei corpi illuminanti esistenti.
- b) **INTERRUTTORE GENERALE:** Nel corridoio sopra la porta di ingresso dei servizi igienici è stato installato un quadretto modulare in esecuzione da parete contenente un interruttore magnetotermico tipo 2P - In. 10A - a protezione degli impianti di luce e F.M e un interruttore tipo 1P+N - In. 6A a protezione dell'impianto di chiamata disabili.
L'alimentazione dei servizi igienici è stata derivata dalla dorsale di distribuzione secondaria esistente e sottesa al quadro elettrico di piano.
- c) **REALIZZAZIONE IMPIANTI LUCE E F.M.:** L'illuminazione dei servizi igienici è stata realizzata con l'impiego di corpi illuminanti con lampada fluorescente tipo 1x18W /2x18W / 1x36W, aventi grado di protezione IP55 e comandati localmente da interruttori. L'illuminazione di emergenza è stata realizzata con l'impiego di corpi illuminanti autoalimentati con lampada fluorescente 1x18W aut. 1h.
All'interno dei servizi è stata installata una presa a spina protetta da interruttore magnetotermico tipo 1P+N In. 10A e posizionato entro contenitore stagno.
Nei servizi igienici per i disabili sono stati realizzati degli impianti di chiamata di soccorso con segnalazione ottica acustica della chiamata e pulsante di tacitazione posto in prossimità del bagn.
Detto impianto è alimentato tramite batteria tampone per garantirne il funzionamento anche in caso di mancanza di energia di rete.

- QUADRO ELETTRICO CUCINA

- a) In sostituzione del quadro elettrico della cucina già esistente ed oramai vetusto, è stato installato un nuovo quadro elettrico avente le stesse caratteristiche del precedente, ricollegando le linee esistenti al nuovo quadro.
Le caratteristiche del nuovo quadro elettrico della cucina e degli organi di protezione sono indicate nello schema elettrico allegato alla presente relazione.

- IMPIANTI LUCE E FM LAVANDERIA PIANO INTERRATO

- a) **SMANTELLAMENTI:** Si è provveduto allo sfilaggio di tutte le linee elettriche ed alla rimozione di tutti gli organi di comando e dei corpi illuminanti esistenti.
- b) **QUADRO ELETTRICO GENERALE:** Nel corridoio nelle immediate vicinanze della porta di ingresso della lavanderia è stato installato un quadretto modulare in esecuzione da parete contenente gli organi di protezione delle linee in partenza.
L'alimentazione è stata realizzata con cavo tipo FG7 sezione 4x25mmq+PE posato all'interno di canalizzazioni metalliche già esistenti e derivata dal quadro elettrico generale situato al piano interrato. Le caratteristiche del quadro elettrico, degli organi di protezione e delle linee in partenza sono indicate nello schema elettrico allegato alla presente relazione.
- d) **REALIZZAZIONE IMPIANTI LUCE E F.M LOCALE LAVANDERIA:** Le condutture elettriche costituenti gli impianti luce e FM sono state realizzate con tubazioni PVC di diametro adeguato posizionate a vista e avente grado di protezione IP44. Per l'impianto di illuminazione sono stati installati dei corpi illuminanti con lampada fluorescente 2x58W e comandati localmente da interruttori e deviatori posti entro contenitore aventi grado di protezione IP44.
La tipologia e la posizione degli organi di comando, delle prese a spina e dei corpi illuminanti installati sono indicati negli elaborati grafici allegati alla presente relazione.

- IMPIANTO VIDEOCITOFONICO:

Nel locale guardiola al P.T. sono stati installati l'alimentatore, protetto localmente da un interruttore MTD 2x10A e da uno scaricatore di sovratensioni e da un filtro antidisturbo, ed il posto interno.
In corrispondenza del cancelletto pedonale è stato installato il posto esterno comprendente il gruppo di ripresa.
L'installazione è stata completata con la posa di un cavo 14x0,5 + coassiale ed i collegamenti seguendo gli schemi della casa costruttrice.

- MOTORIZZAZIONE CANCELLO CARRAIO:

Nel locale guardiola al P.T. è stato posato un interruttore MTD 2x10A entro apposito centralino da parete al quale è stata sottesa una linea in cavo 3x4 mmq tipo FG7 per l'alimentazione dell'apparecchiatura di comando e controllo dei motori installata in corrispondenza del cancello carraio.
L'installazione è stata completata con la posa delle restanti apparecchiature, motori, fotocellule e selettori seguendo gli schemi della casa costruttrice.

- IMPIANTO DI TERRA:

Allacciamento alla rete esistente il cui valore è di 10.25 Ohm

CLIENTE : **D.P. IMPIANTI S.r.l.**

IMPIANTO : ISTITUTO CIMAROSA, Via Ghedini (TO)

QUADRO : CUCINA "QC"

DESCRIZIONE DELLE REVISIONI

REV.	DESCRIZIONE DELLE REVISIONI	DATA	DATA	ENTE	SIGLA/NOME	FIRMA
00	EMISSIONE	17-01-04	REDAZIONE	UTE	G.G.	
01	REVISIONE AS BUILT	11-02-04	CONTROLLO ED EMISSIONE	UTE	F.F.	
02						
03						
04						
05						
06						
07						
08						
09						

Scala
Scale



Servizio/Department



QUADRI ELETTRICI
DISTRIBUZIONE E AUTOMAZIONE INDUSTRIALE
VA B.GOZZO 14/C TORINO-ITALY
Tel: +39/011/26515 (ca.) - E-mail: sepiase@codi.it

Classificazione	Progetto - N° Ordine	N° Disegno/Draw NO.	Ed./Rev	Foglio/Sheet
		040117	01	001/007

		1	2	3	4	5	6	7	8	9	10	11	12	13		
A	Foglio sheet	Designazione/Designation					Revisioni/Revision		Foglio sheet	Designazione/Designation					Revisioni/Revision	
		00	01													
B	1	PRESENTAZIONE QUADRO					X	X								
	2	DISPOSIZIONE FOGLI					X	X								
	3	CARATTERISTICHE QUADRO					X	X								
	4	FRONTE QUADRO					X	X								
	5	SCHEMA UNIFILARE					X	X								
	6	SCHEMA UNIFILARE					X	X								
	7	MORSETTIERA					X	X								
C																
D																
E																
F																
G																
H																
I																
	00	17-01-04	EMISSIONE													
	01	11-02-04	REVISIONE AS BUILT													
	REVISIONE															

N° Disegno/Draw NO.
040117

Progetto - N° Ordine Ed./Rev Foglio/Sheet
Project - Order NO. 01 002/007



CLIENTE: D.P. IMPIANTI s.r.l.
ISTITUTO CIMAROSA, Via Ghedini
QUADRO CUCINA

DISPOSIZIONE FOGLI


Disegno eseguito con sistema AUTOCAD dalla ditta SE-PI s.a.s.; e' vietata la modifica, anche parziale.

Formato originale A4

1	2	3	4	5	6	7	8	9	10	11	12	13
CARATTERISTICHE ELETTRICHE							SBARRE E COLLEGAMENTI DI POTENZA					
A NORMA 60.439/1 EN TENSIONE DI ISOLAMENTO 0.69 kV TENSIONE DI ESERCIZIO 0.38 kV FREQUENZA 50 Hz CORRENTE NOMINALE 63 A CORRENTE DI C.TO C.TO SIMMETRICA 6 kA PER 1 s							A SISTEMA <input type="checkbox"/> MONOFASE <input type="checkbox"/> TRIFASE <input checked="" type="checkbox"/> TRIFASE + NEUTRO TIPOLOGIA SBARRE OMNIBUS <input checked="" type="checkbox"/> RAME PIATTO <input type="checkbox"/> PORTATA FASI (R.S.T.) QUANTITA -- SEZIONE --- mm NEUTRO (N) QUANTITA -- SEZIONE --- mm TERRA (≡) QUANTITA 1 SEZIONE 12x3 mm <input type="checkbox"/> FUORI STANDARD <input type="checkbox"/> PORTATA --- A					
C CARATTERISTICHE MECCANICHE							C CIRCUITI AUSILIARI					
D GRADO DI PROTEZIONE ESTERNO <input type="checkbox"/> IP 20 <input type="checkbox"/> IP 30 <input type="checkbox"/> IP 31 <input type="checkbox"/> IP 40 <input type="checkbox"/> IP 43 <input type="checkbox"/> IP 44 <input type="checkbox"/> IP 54 <input type="checkbox"/> IP 55 <input checked="" type="checkbox"/> IP 65							D COLLEGAMENTI AMPEROMETRICI COLORE ---- SEZIONE --- mmq COLLEGAMENTI VOLTMETRICI COLORE ---- SEZIONE --- mmq COLLEGAMENTI AUSILIARI <input type="checkbox"/> 24V <input type="checkbox"/> a.c. <input type="checkbox"/> INTERNA <input type="checkbox"/> d.c. <input type="checkbox"/> ESTERNA COLORE ---- SEZIONE --- mmq <input type="checkbox"/> 48V <input type="checkbox"/> a.c. <input type="checkbox"/> INTERNA <input type="checkbox"/> d.c. <input type="checkbox"/> ESTERNA COLORE ---- SEZIONE --- mmq <input type="checkbox"/> 110V <input type="checkbox"/> a.c. <input type="checkbox"/> INTERNA <input type="checkbox"/> d.c. <input type="checkbox"/> ESTERNA COLORE ---- SEZIONE --- mmq <input type="checkbox"/> 220V <input type="checkbox"/> a.c. <input type="checkbox"/> INTERNA <input type="checkbox"/> d.c. <input type="checkbox"/> ESTERNA COLORE ---- SEZIONE --- mmq <input type="checkbox"/> 380V <input type="checkbox"/> a.c. <input type="checkbox"/> INTERNA <input type="checkbox"/> d.c. <input type="checkbox"/> ESTERNA COLORE ---- SEZIONE --- mmq <input type="checkbox"/> a.c. <input type="checkbox"/> INTERNA <input type="checkbox"/> d.c. <input type="checkbox"/> ESTERNA COLORE ---- SEZIONE --- mmq					
E FORMA DI SEGREGAZIONE <input checked="" type="checkbox"/> 1 <input type="checkbox"/> 2 <input type="checkbox"/> 3 <input type="checkbox"/> 4 ALIMENTAZIONE ARRIVI <input type="checkbox"/> ALTO <input checked="" type="checkbox"/> BASSO <input checked="" type="checkbox"/> CAVO <input type="checkbox"/> CONDOTTO USCITE <input checked="" type="checkbox"/> ALTO <input type="checkbox"/> BASSO <input checked="" type="checkbox"/> CAVO <input type="checkbox"/> CONDOTTO CHIUSURE DI FONDO <input type="checkbox"/> AVVITATE <input type="checkbox"/> INCERNIERATE							E COLLEGAMENTI AUSILIARI <input type="checkbox"/> 24V <input type="checkbox"/> a.c. <input type="checkbox"/> INTERNA <input type="checkbox"/> d.c. <input type="checkbox"/> ESTERNA COLORE ---- SEZIONE --- mmq <input type="checkbox"/> 48V <input type="checkbox"/> a.c. <input type="checkbox"/> INTERNA <input type="checkbox"/> d.c. <input type="checkbox"/> ESTERNA COLORE ---- SEZIONE --- mmq <input type="checkbox"/> 110V <input type="checkbox"/> a.c. <input type="checkbox"/> INTERNA <input type="checkbox"/> d.c. <input type="checkbox"/> ESTERNA COLORE ---- SEZIONE --- mmq <input type="checkbox"/> 220V <input type="checkbox"/> a.c. <input type="checkbox"/> INTERNA <input type="checkbox"/> d.c. <input type="checkbox"/> ESTERNA COLORE ---- SEZIONE --- mmq <input type="checkbox"/> 380V <input type="checkbox"/> a.c. <input type="checkbox"/> INTERNA <input type="checkbox"/> d.c. <input type="checkbox"/> ESTERNA COLORE ---- SEZIONE --- mmq <input type="checkbox"/> a.c. <input type="checkbox"/> INTERNA <input type="checkbox"/> d.c. <input type="checkbox"/> ESTERNA COLORE ---- SEZIONE --- mmq					
F DIMENSIONI LARGHEZZA 700 mm x ALTEZZA 1.300 mm x PROFONDITÀ 200 mm							F COLLEGAMENTI AUSILIARI <input type="checkbox"/> 24V <input type="checkbox"/> a.c. <input type="checkbox"/> INTERNA <input type="checkbox"/> d.c. <input type="checkbox"/> ESTERNA COLORE ---- SEZIONE --- mmq <input type="checkbox"/> 48V <input type="checkbox"/> a.c. <input type="checkbox"/> INTERNA <input type="checkbox"/> d.c. <input type="checkbox"/> ESTERNA COLORE ---- SEZIONE --- mmq <input type="checkbox"/> 110V <input type="checkbox"/> a.c. <input type="checkbox"/> INTERNA <input type="checkbox"/> d.c. <input type="checkbox"/> ESTERNA COLORE ---- SEZIONE --- mmq <input type="checkbox"/> 220V <input type="checkbox"/> a.c. <input type="checkbox"/> INTERNA <input type="checkbox"/> d.c. <input type="checkbox"/> ESTERNA COLORE ---- SEZIONE --- mmq <input type="checkbox"/> 380V <input type="checkbox"/> a.c. <input type="checkbox"/> INTERNA <input type="checkbox"/> d.c. <input type="checkbox"/> ESTERNA COLORE ---- SEZIONE --- mmq <input type="checkbox"/> a.c. <input type="checkbox"/> INTERNA <input type="checkbox"/> d.c. <input type="checkbox"/> ESTERNA COLORE ---- SEZIONE --- mmq					
G VERNICIATURA							G NOTE GENERALI					
G ESTERNA <input type="checkbox"/> LISCIO <input checked="" type="checkbox"/> BUCCIATO RAL 7035 INTERNA <input type="checkbox"/> LISCIO <input checked="" type="checkbox"/> BUCCIATO RAL 7035							G NOTE GENERALI					
H							H					
I REVISIONE 00 17-01-04 EMISSIONE 01 11-02-04 REVISIONE AS BUILT							I CARATTERISTICHE QUADRO SE-PI S.a.s. QUADRI ELETTRICI DISTRIBUZIONE E AUTOMAZIONE INDUSTRIALE N° Disegno/Draw NO. 040117 Progetto - N° Ordine Ed./Rev Foglio/Sheet 01 003/007 Project - Order No. 01 003/007					

Disegno eseguito con sistema AUTOCAD della ditta SE-PI s.a.s.; e' vietata la modifica, anche parziale.

Formato originale A4

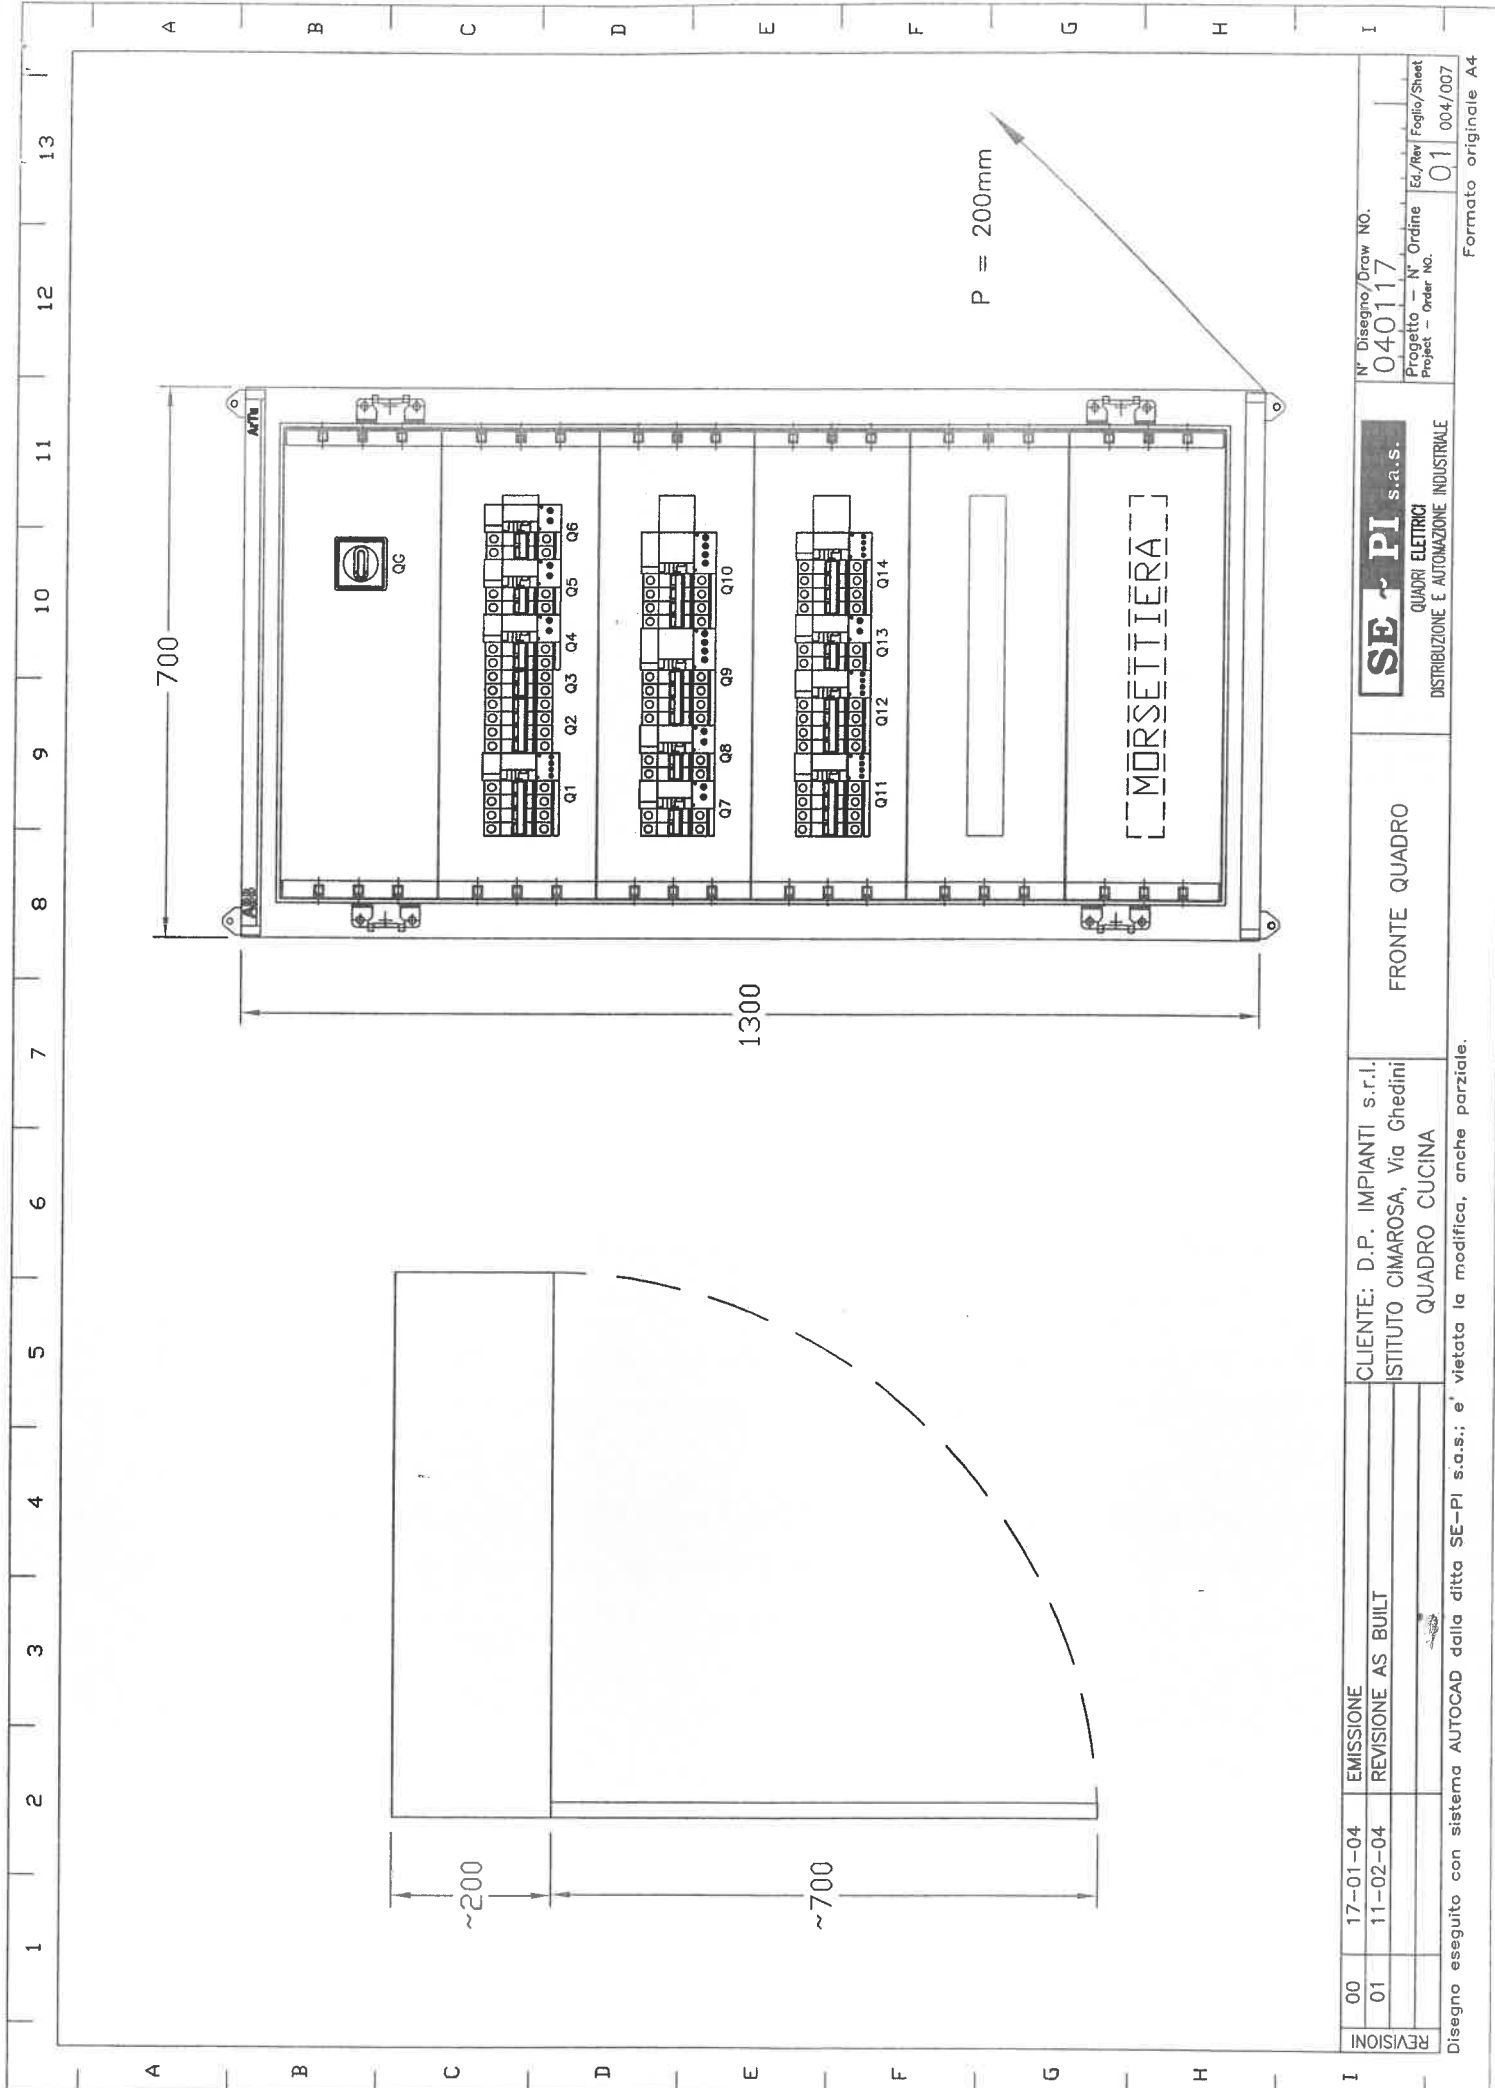

N° Disegno/Draw NO.
040117
 Progetto - N° Ordine
 Project - Order No. **01**
 Ed./Rev Foglio/Sheet
 01 004/007

SE-PI s.a.s.
 QUADRI ELETTRICI
 DISTRIBUZIONE E AUTOMAZIONE INDUSTRIALE


FRONTE QUADRO

CLIENTE: D.P. IMPIANTI s.r.l.
 ISTITUTO CIMAROSA, Via Ghedini
 QUADRO CUCINA

00	17-01-04	EMISSIONE
01	11-02-04	REVISIONE AS BUILT
REVISIONI		

Disegno eseguito con sistema AUTOCAD dalla ditta SE-PI s.a.s.; e' vietata la modifica, anche parziale.

Formato originale A4

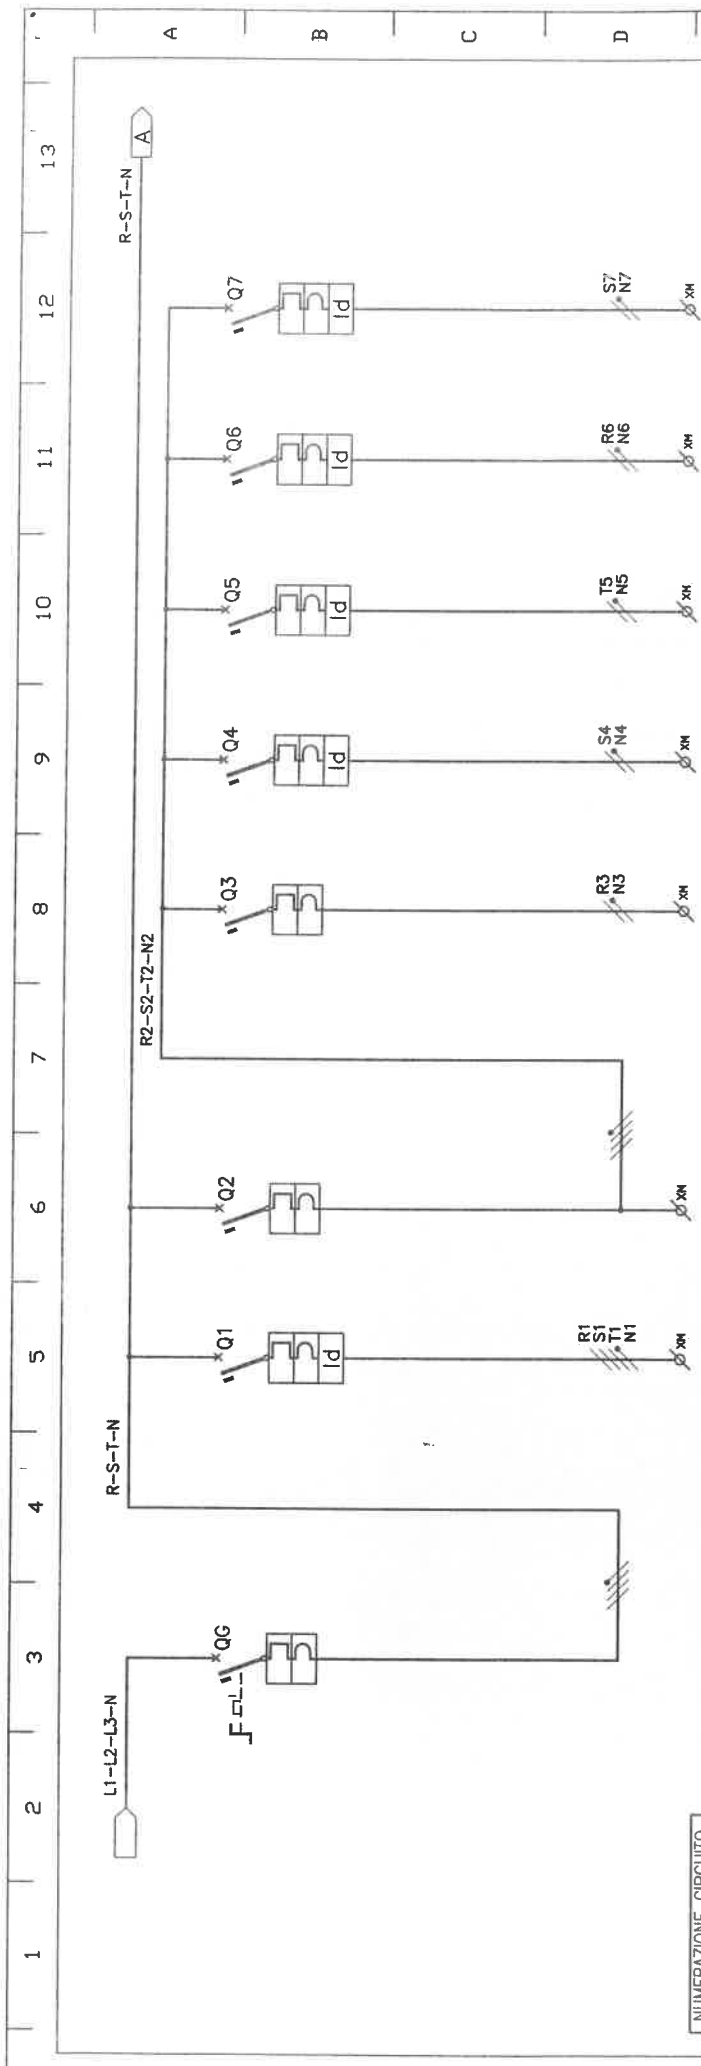

NUMERAZIONE CIRCUITO	DESCRIZIONE DEL CIRCUITO	INTERRUTTORE GENERALE	PRESE CEE BOLLITORI	GENERALE LUCE	EMERGENZA	LUCE LOCALE LAVASTOVIGLIE	LUCE SALONE 1	LUCE SALONE 2	LUCE SALONE 3
POTENZA CONTEMPORANEA (kW)		SIN	S254+DDA64	S254	S252	S252+DDA62	S252+DDA62	S252+DDA62	S252+DDA62
TIPO		25	6	6	6	6	6	6	6
P.D.I. (kA)		4x63	4x25	4x16	2x10	2x10	2x10	2x10	2x10
N. POLI x In (A)		TM63	C	C	C	C	C	C	C
CURVA / SGANCIAT.		63							
SOGLIA I _{th} (A)		630							
SOGLIA I _{rm} (A)									
SOGLIA Id (A)									
RITARDO (ms)			0,03		0,03	0,03	0,03	0,03	0,03
CLASSE			AC		AC	AC	AC	AC	AC
CONTIATORE 0 TIPO									
RELE' PASSO-PASSO N. POLI x In (A)									
TERMINO TIPO SOGLIA I _{th} (A)									
FUSIBILE N. POLI x In (A)									
ALTRE APPARECCHIATURE -TIPO-									
LINEA									
TIPO									
SEZIONE (mm ²)									
PORTATA (A)									
MORSETTO									
TIPO									
SEZIONE (mm ²)									
NOTE									

REVISIONI

00	17-01-04	EMISSIONE
01	11-02-04	REVISIONE AS BUILT


CLIENTE: D.P. IMPIANTI s.r.l.
 ISTITUTO CIMAROSA, Via Ghedini
 QUADRO CUCINA

SCHEMA UNIFILARE

SE-PI s.a.s.
 QUADRI ELETTRICI
 DISTRIBUZIONE E AUTOMAZIONE INDUSTRIALE

N° Disegno/Draw NO. 040117
 Progetto - N° Ordine 01
 Ed./Rev. Foglio/Sheet 01
 Order No. 005/007
 Formato originale A4

Disegno eseguito con sistema AUTOCAD dalla ditta SE-PI s.a.s.; e' vietata la modifica, anche parziale.

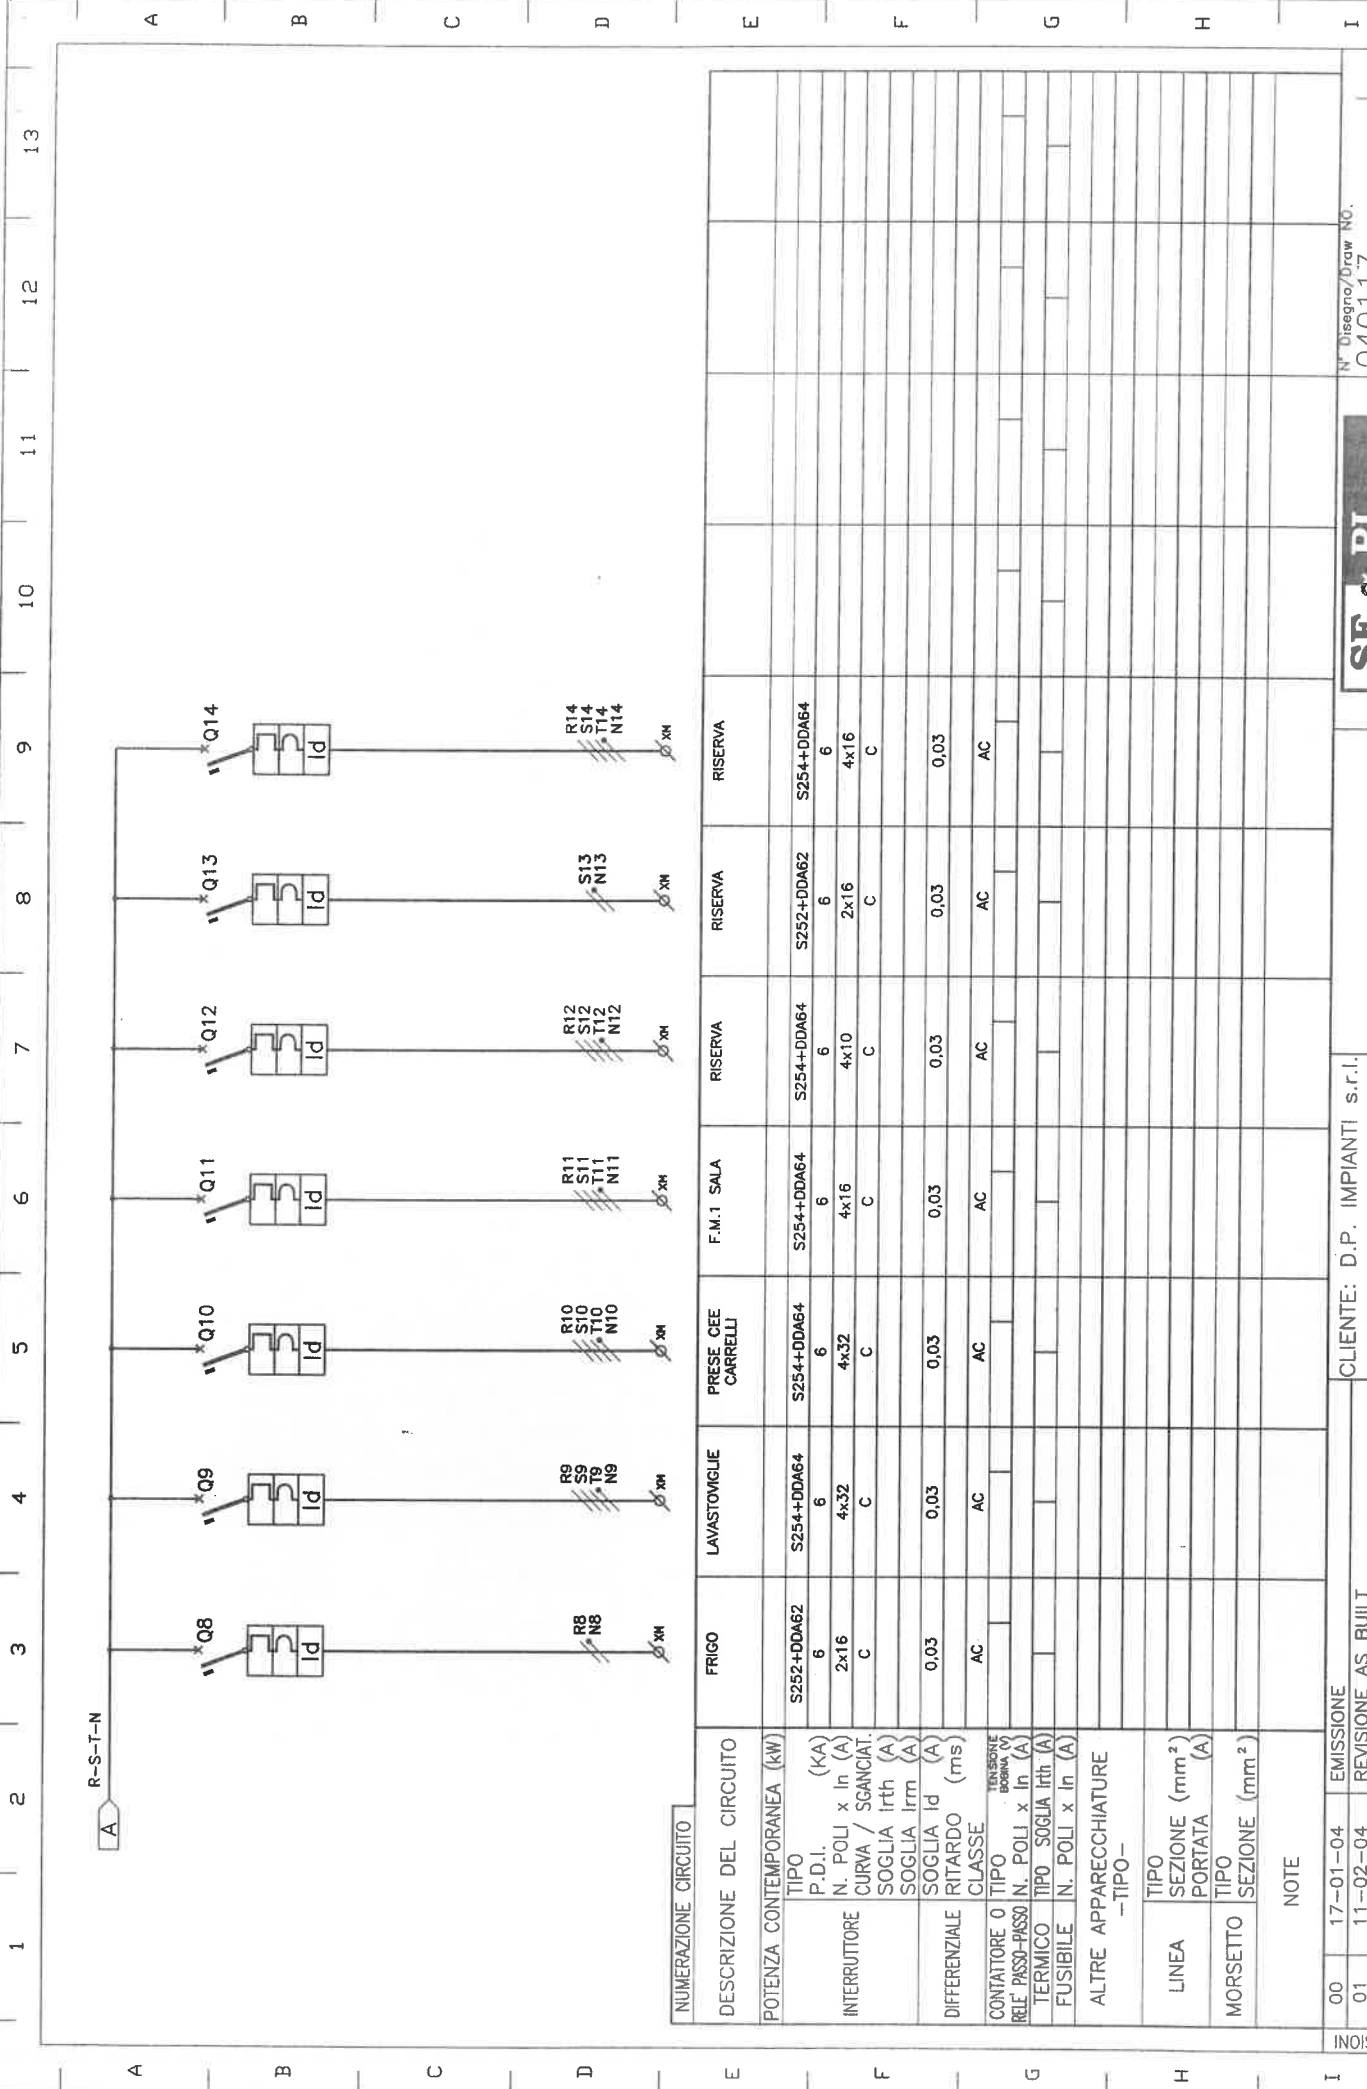

NUMERAZIONE CIRCUITO	DESCRIZIONE DEL CIRCUITO	FRIGO	LAVASTOVIGLIE	PRESE CEE CARRELLI	F.M.1 SALA	RISERVA	RISERVA	RISERVA
	POTENZA CONTEMPORANEA (kW)	S252+DDA62	S254+DDA64	S254+DDA64	S254+DDA64	S254+DDA64	S252+DDA62	S254+DDA64
	TIPO	6	6	6	6	6	6	6
	P.D.I. (kA)	2x16	4x32	4x32	4x16	4x10	2x16	4x16
	N. POLI x In (A)	C	C	C	C	C	C	C
	CURVA / SGANCIAT.							
	SOGLIA Irth (A)							
	SOGLIA Irm (A)							
	SOGLIA Id (A)	0.03	0.03	0.03	0.03	0.03	0.03	0.03
	DIFFERENZIALE							
	RITARDO (ms)							
	CLASSE	AC	AC	AC	AC	AC	AC	AC
	CONTATTORE 0 TIPO							
	RELE' PASSO-PASSO N. POLI x In (A)							
	TERMICO							
	TIPO SOGLIA Irth (A)							
	FUSIBILE							
	N. POLI x In (A)							
	ALTRE APPARECCHIATURE							
	--TIPO--							
	LINEA							
	TIPO							
	SEZIONE (mm ²)							
	PORTATA (A)							
	MORSETTO							
	TIPO							
	SEZIONE (mm ²)							
	NOTE							

REVISIONI

00	17-01-04	EMISSIONE
01	11-02-04	REVISIONE AS BUILT

CLIENTE: D.P. IMPIANTI s.r.l.
ISTITUTO CIMAROSA, Via Ghedini
QUADRO CUCINA


SCHEMA UNIFILARE

QUADRI ELETTRICI
DISTRIBUZIONE E AUTOMAZIONE INDUSTRIALE


N° Disegno/Draw No. 040117
Progetto - N° Ordine 01
Foglio/Sheet 01
006/007

Formato originale A4

Disegno eseguito con sistema AUTOCAD dalla ditta SE-PI s.a.s.; e' vietata la modifica, anche parziale.

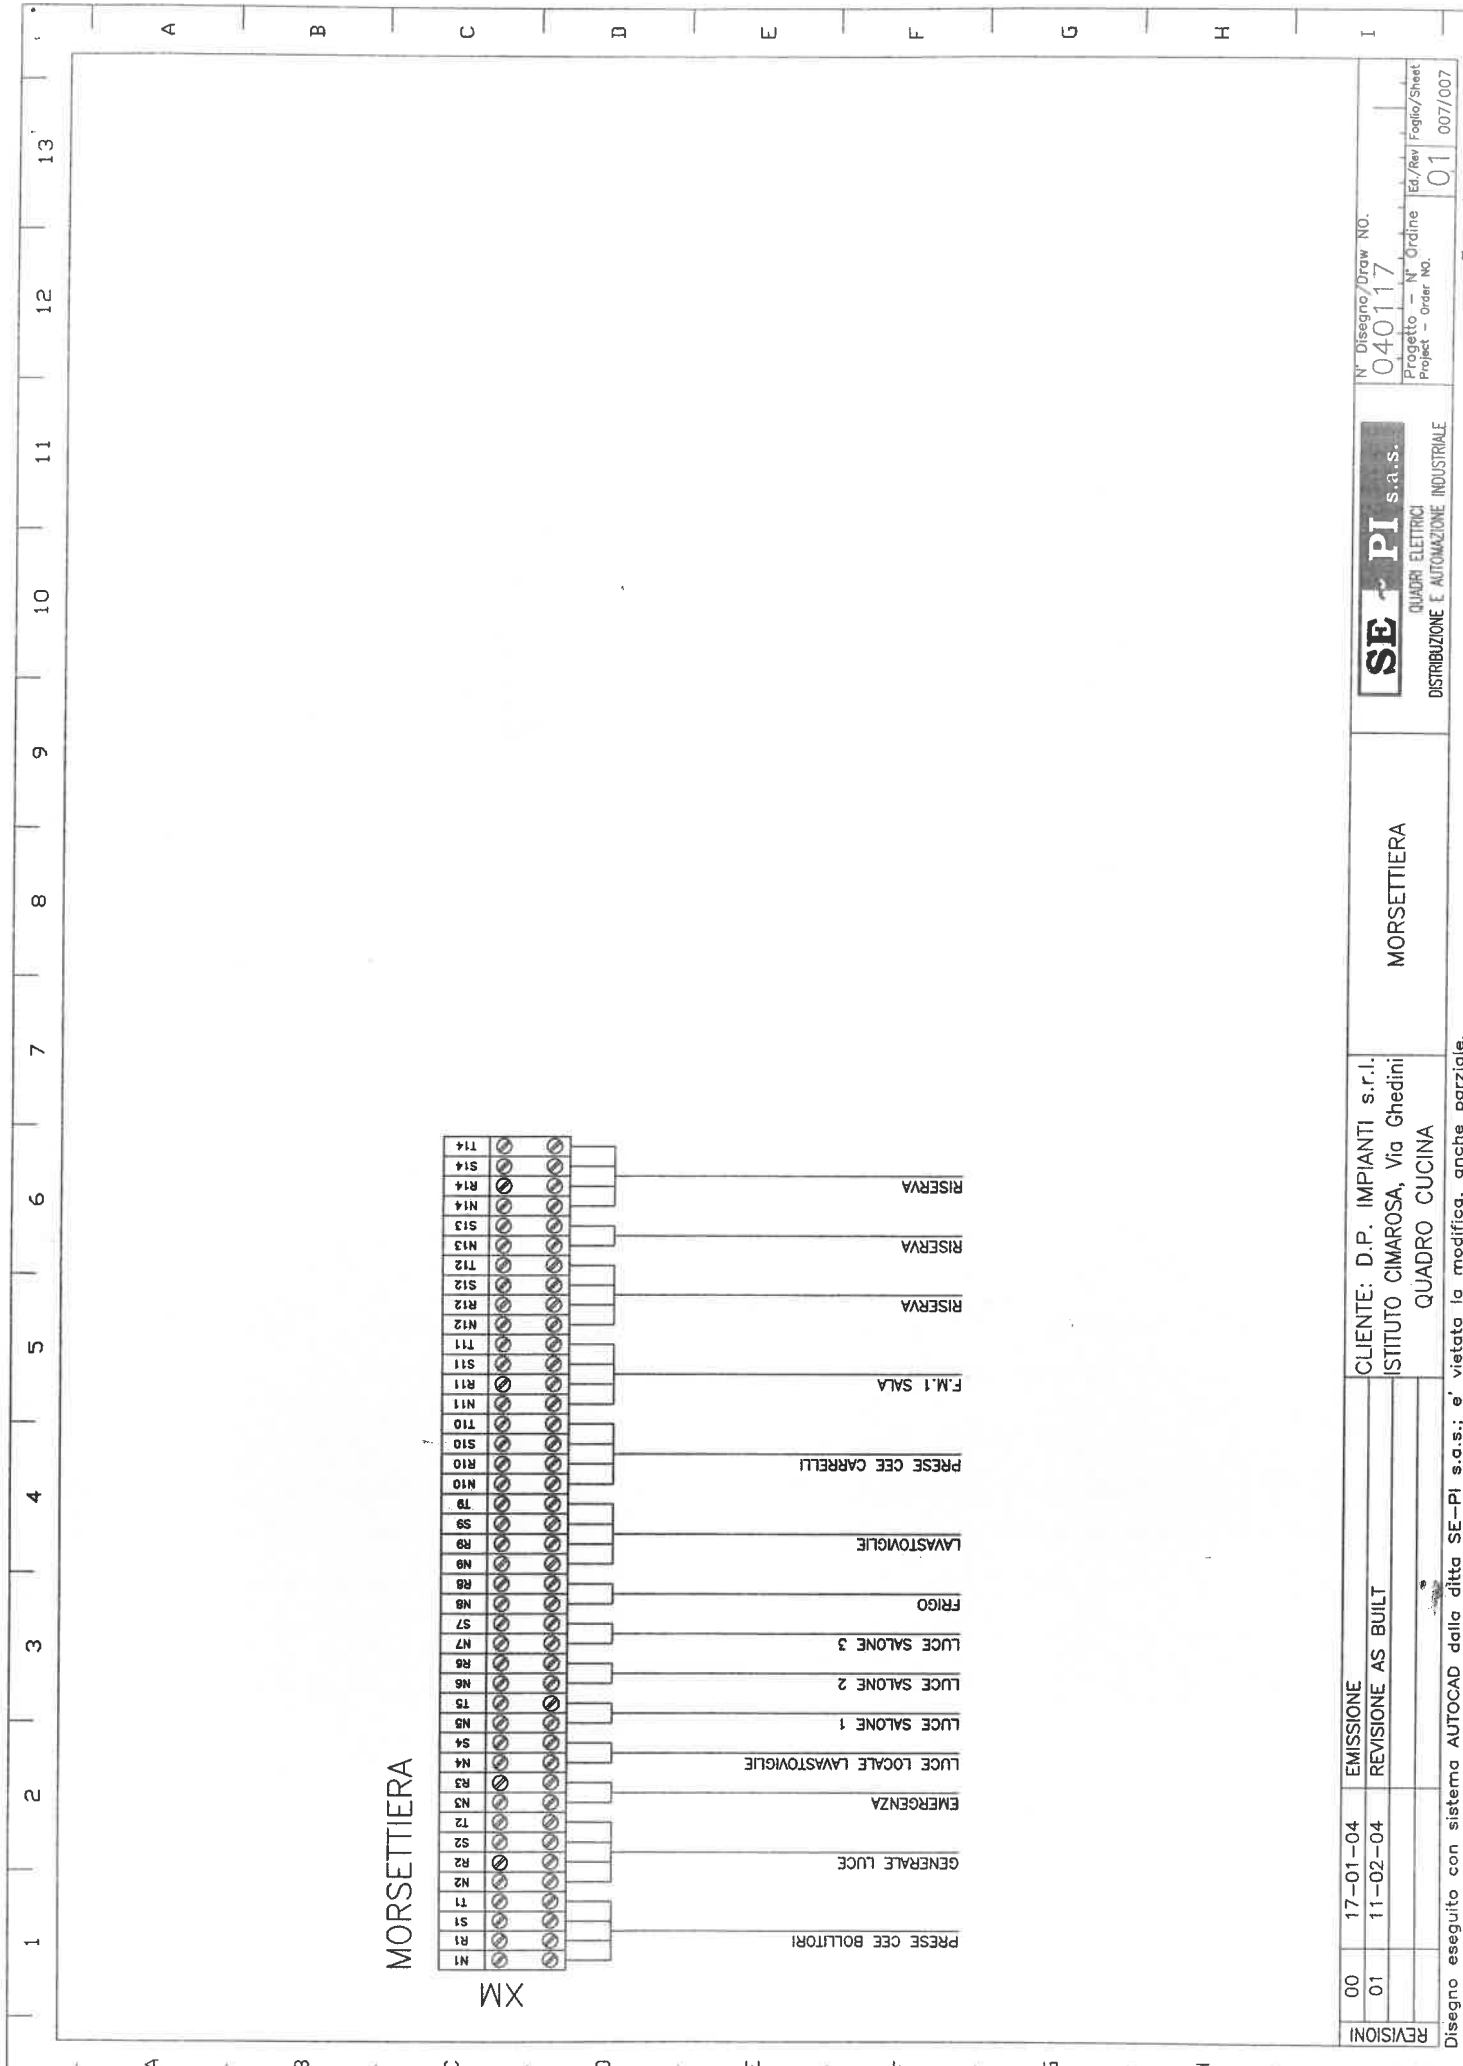

MORSETTIERA

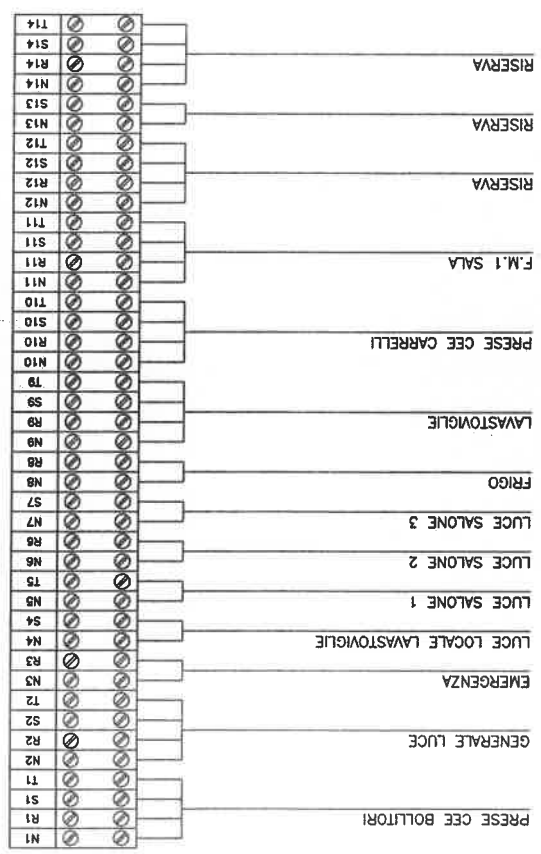

REVISIONI	00	17-01-04	EMISSIONE	CLIENTE: D.P. IMPIANTI s.r.l.	MORSETTIERA	N° Disegno/Draw No.	040117
	01	11-02-04	REVISIONE AS BUILT	ISTITUTO CIMAROSA, Via Ghedini		Progetto - N° Ordine	01
				QUADRO CUCINA		Ed./Rev. Foglio/Sheet	01 007/007

Disegno eseguito con sistema AUTOCAD dalla ditta SE-PI s.a.s.; e' vietata la modifica, anche parziale.

SE-PI S.a.s.
QUADRI ELETTRICI
DISTRIBUZIONE E AUTOMAZIONE INDUSTRIALE

Formato originale A4

**DICHIARAZIONE DI CONFORMITA'
DI UN QUADRO ELETTRICO**

Noi SE-PI S.a.s.

Dichiariamo che il prodotto :

Apparecchiatura assiemata di protezione e di manovra per bassa tensione (quadro BT)

tipo : QC – ISTITUTO CIMAROSA

n° di disegno : 040117 – Rev.01

Se installato e mantenuto in conformità alla sua destinazione, alla legislazione, alle norme in vigore, alle istruzioni del costruttore e alle regole d'arte

soddisfa le disposizioni delle Direttive :

- 73/23/CEE del 19/2/1973 relativa al materiale elettrico destinato ad essere adoperato entro taluni limiti di tensione

- 89/336/CEE del 3/5/1989 relativa alla compatibilità elettromagnetica (EMC) modificata dalle direttive 92/31/CEE e 93/68/CEE

è conforme alle norme armonizzate :

CEI EN 60439-1 e A11

Apparecchiature assiemate di protezione e di manovra per bassa tensione (quadro BT).
Parte 1 :
Prescrizioni per apparecchiature non di serie (ANS)

CEI EN 50081-1 - CEI EN 50081-2

Compatibilità elettromagnetica.
Norme generiche sull'emissione parte 1 e parte 2

CEI EN 50082-1 - CEI EN 50082-2


Compatibilità elettromagnetica.
Norme generiche sull'immunità parte 1 e parte 2

Anno di marcatura CE : 2004

Torino, li 11/02/04

Firma

SE-PI s.a.s.

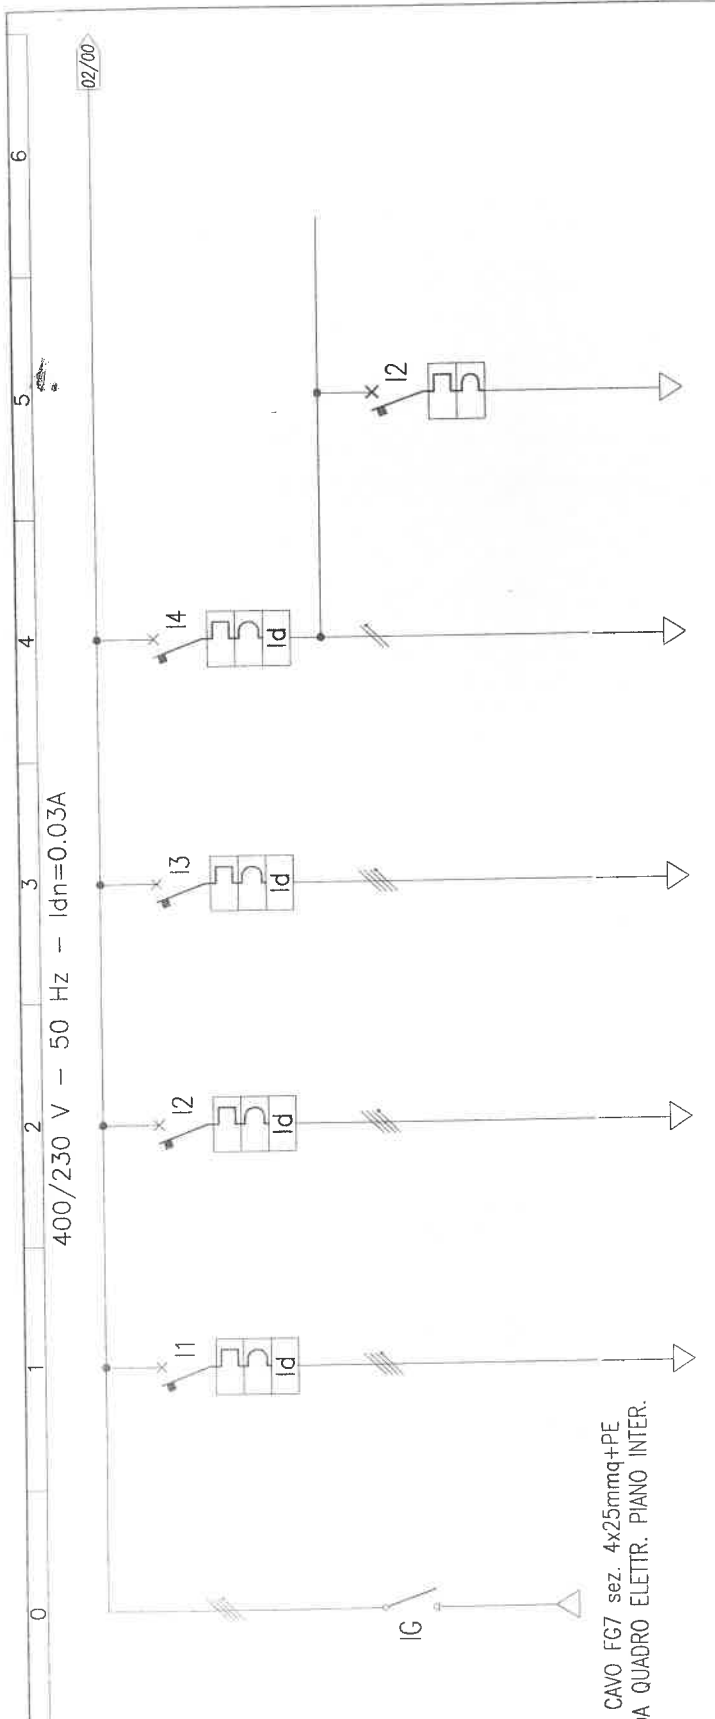

CAVO FG7 sez. 4x25mmq+PE
DA QUADRO ELETT. PIANO INTER.

DATI QUADRO	
TIPO	ANS
NORME DI RIF. : CEI 17-13/1	
CONFORMAZIONE - QUADRO MODULARE IN PVC CON PORTELLA	
DI FUNZIONAMENTO(V)	400
TENSIONE DI ISOLAMENTO (V)	1000
AUSILIARI (V)	
FREQUENZA (Hz)	50
CORRENTE NOMINALE (A)	25
FAITTORE DI UTILIZZO	1
FORMA COSTRUTTIVA	IP44
DATI GENERALI	
TEMPERATURA (°C)	30
ALTITUDINE (mslm)	
SISTEMA DI DISTRIBUZIONE	
I DI C.T.O. PRESUNTA (kA)	

DESCRIZIONE UTENZA	1	2	3	4	5	6	7	8	9	0	1	2	3	4	5
POTENZA ATTIVA kW															
CORRENTE IMP. I _b (A)															
COEFF. UTILIZZ. COEFF. CONTEMP.															
DESCRIZIONE UTENZA	ESICCICCATOIO	FORZA MOTTRICE STIRERIA	FORZA MOTTRICE LAVANDERIA	LUCE LOCALI LAVANDERIA	EMERGENZA										
MARCA	ABB	ABB	ABB	ABB	ABB										
TIPO	4x50	4x25	4x25	2x10	2x6										
I _b o CURVIA n x A	50	25	25	10	6										
I _{dn} n x A	0.03	0.03	0.03	0.03	0.03										
PROTEZIONE A	6kA	6kA	6kA	4.5kA	6kA										
MARCA															
TIPO	ABB	ABB	ABB	ABB	ABB										
POT. NOM. kW															
TENS. BOB. V															
CAT. IMP.															
MARCA															
TIPO															
CAMPO REGOLAZIONE A															
HELE															
TIPO DI CAVO															
SIGLA															
FORMAZIONE															
LUNGHEZZA m															
PORTATA A															
POSIZIONE															
C.O.T. (V)															
C.D.T. (%)															

<p>Comittente A.E.M. S.p.A. Azienda Energetica Metropolitana Torino S.p.A.</p>	<p>Progetto ANS ALPIPIANTI s.r.l. Via Colonna 20/d - TORINO - Oggetto MANUTENZIONE STRAORDINARIA ANNO 2002 - LOTTO II</p>	<p>Titolo file CASA DI CURA - ISTITUTO COMAROSA QUADRO ELETTRICO LACALE LAVANDERIA SCHEMA ELETTRICO UNIFILARE</p>	<p>Rev. 0 Disegno N. 807S16 Nome file 807S16.DWG Scale 1 Data APR. 2004</p>	<p>Scopo 01 Segue 807S16.DWG</p>
--	---	---	---	--

— D.P. IMPIANTI S.r.l. —

Sede legale e operativa:

Via Salvator Rosa n. 11 - 80040 San Giorgio a Cremano (NA)
Tel./Fax. (081) 58.45.580

DICHIARAZIONE DI CONFORMITA' DEI QUADRI ELETTRICI PER BASSA TENSIONE DI TIPO ANS SECONDO CEI 17-13/1 (EN 60439-1)

Commessa N°: 807

Data: 28/04/04

Committente AEM S.P.A. AZIENDA ENERGETICA METROPOLITANA	Oggetto CASA DI RIPOSO ISTITUTO CIMAROSA VIA GHEDINI N. 2 - TORINO RIFACIMENTO IMPANTI ELETTRICI LAVANDERIA P. INTERRATO
N° di identificazione : 807S16	Certificato di collaudo N°: 807S16
Denominazione : QUADRO ELETTRICO ALIMENTAZIONE LAVANDERIA	
Disegno di riferimento : 807S16	ALLEGATO

Dichiariamo, sotto la nostra personale responsabilità, che il quadro sopra descritto è stato da noi realizzato a regola d'arte e conformemente alle specifiche della Norma CEI 17-13/1 (EN 60439-1). Dichiariamo inoltre di aver rispettato i criteri di scelta e le istruzioni di montaggio indicati sui relativi cataloghi e fogli d'istruzione e di non aver compromesso in alcun modo, durante il montaggio o attraverso modifiche, le prestazioni del materiale utilizzato dichiarate sui già citati cataloghi.

Tali prestazioni consentono quindi di dichiarare la conformità del quadro in questione alle seguenti verifiche e prove richieste dalla norma :

- Art. 8.2.1** VERIFICA DEI LIMITI DI SOVRATEMPERATURA
- Art. 8.2.2** VERIFICA DELLE PROPRIETA' DIELETTICHE
- Art. 8.2.3** VERIFICA DELLA TENUTA AL CORTOCIRCUITO (Prova non richiesta se la Icc dell'apparecchiatura $\leq 10\text{kA}$ o la I di picco limitata $\leq 17\text{kA}$ dei dispositivi di protezione dell'apparecchiatura)
- Art. 8.2.4** VERIFICA DELL'EFFICIENZA DEL CIRCUITO DI PROTEZIONE
- Art. 8.2.4.1** VERIFICA DELLA CONNESSIONE TRA LE MASSE E IL CIRCUITO DI PROTEZIONE
- Art. 8.2.4.2** VERIFICA DELLA TENUTA AL CORTOCIRCUITO DEL CIRCUITO DI PROTEZIONE (Se la Icc dell'apparecchiatura $\leq 10\text{kA}$ o la I di picco limitata $\leq 17\text{kA}$ dei dispositivi di protezione dell'apparecchiatura)
- Art. 8.2.5** VERIFICA DELLE DISTANZE DI ISOLAMENTO IN ARIA E SUPERFICIALI
- Art. 8.2.6** VERIFICA DEL FUNZIONAMENTO MECCANICO
- Art. 8.2.7** VERIFICA DEL GRADO DI PROTEZIONE

In merito ai paragrafi sopracitati sono a disposizione le dichiarazioni del produttore dei componenti utilizzati relativamente alle caratteristiche principali del sistema costruttivo prescelto. Dichiariamo infine, sotto la nostra responsabilità, di avere effettuato con risultato positivo tutte le prove individuali previste dalla Norma e precisamente :

- Art. 8.3.1** ISPEZIONE APPARECCHIATURE, CABLAGGIO E FUNZIONAMENTO ELETTRICO
- Art. 8.3.2** PROVE DIELETTICHE (In alternativa all'Art. 8.3.4)
- Art. 8.3.3** VERIFICA DEI MEZZI DI PROTEZIONE E DELLA CONTINUITA' ELETTRICA DEI CIRCUITI DI PROTEZIONE
- Art. 8.3.4** VERIFICA DELLA RESISTENZA DI ISOLAMENTO (In alternativa all'Art. 8.3.2)

Firma : 

CAMERA DI COMMERCIO INDUSTRIA ARTIGIANATO AGRICOLTURA DI NAPOLI
- UFFICIO REGISTRO DELLE IMPRESE -

CERTIFICATO DI ISCRIZIONE NELLA SEZIONE ORDINARIA

DATI IDENTIFICATIVI DELL'IMPRESA

Codice fiscale e numero d'iscrizione: 04228431211
del Registro delle Imprese di NAPOLI
data di iscrizione: 24/06/2002

Iscritta nella sezione ORDINARIA

il 24/06/2002

Iscritta con il numero Repertorio Economico Amministrativo 678025

Denominazione: D. P. IMPIANTI - SOCIETA' A RESPONSABILITA' LIMITATA

Forma giuridica: SOCIETA' A RESPONSABILITA' LIMITATA

Sede:

SAN GIORGIO A CREMANO (NA) VIA SALVATOR ROSA, 11 CAP 80046

Costituita con atto del 09/05/2002

Durata della società:

data termine: 31/12/2050

OGGETTO SOCIALE:

LA SOCIETÀ HA PER OGGETTO:

- L'INSTALLAZIONE DI IMPIANTI TECNOLOGICI QUALI:

A) IMPIANTI ELETTRICI, TELEFONICI, RADIOTELEVISIVI, TV A CIRCUITO CHIUSO, E IMPIANTI DI RILEVAZIONE ALLARME INCENDIO E ANTINTRUSIONE E LORO MANUTENZIONE;

B) IMPIANTI DI SICUREZZA E LORO MANUTENZIONE;

C) SEGNALETICA E SICUREZZA STRADALE;

D) IMPIANTI TECNICI E DI VENTILAZIONE E CONDIZIONAMENTO, IDRICI E SANITARI, E RELATIVA MANUTENZIONE;

E) ACQUEDOTTI E IMPIANTI DI IRRIGAZIONE;

F) IMPIANTI PER LA PRODUZIONE E DISTRIBUZIONE DI EMERGENZA QUALI: CABINE DI TRASFORMAZIONE, LINEE A MEDIA E A BASSA TENSIONE, APPARATI VARI, IMPIANTI ESTERNI DI ILLUMINAZIONE, LINEE TELEFONICHE E OPERE COMUNI;

- LA ESECUZIONE DEI LAVORI DI:

* COSTRUZIONI DI QUADRI IN CARPENTERIA METALLICA, E CARPENTERIA METALLICA IN GENERALE;

* COSTRUZIONE DI EDIFICI CIVILI, INDUSTRIALI, MONUMENTALI, COMPLETI DI IMPIANTI E OPERE CONNESSE IN MIRATURA;

- IL COMMERCIO ALL'INGROSSO E/O AL DETTAGLIO, IN PROPRIO E PER CONTO TERZI, DI TUTTI I PRODOTTI ELETTRICI, TELEFONICI, ELETTRODOMESTICI E COMPUTER.

LA SOCIETÀ PUÒ COMPIERE TUTTI GLI ATTI OCCORRENTI, AD ESCLUSIVO GIUDIZIO DELL'ORGANO AMMINISTRATIVO, PER L'ATTUAZIONE DELL'OGGETTO SOCIALE, E COSÌ TRA L'ALTRO IN VIA ESEMPLIFICATIVA: EFFETTUARE OPERAZIONI COMMERCIALI ED INDUSTRIALI, BANCARIE, FIDEJUSSORIE E CAMBIARIE, IPOTECARIE ED IMMOBILIARI, COMPRESI L'ACQUISTO, LA VENDITA, E LA PERMUTA DI BENI MOBILI, ANCHE REGISTRATI, IMMOBILI E DIRITTI IMMOBILIARI; CONCEDERE FIDEJUSSIONI AVALLI E GARANZIE REALI A FAVORE DI TERZI; PARTECIPARE A GARE ED APPALTI INDETTI DA ENTI PUBBLICI E/O PRIVATI SENZA LIMITE ALCUNO; RICORRERE A QUALSIASI FORMA DI CONTRIBUZIONE E/O FINANZIAMENTO, ANCHE AGEVOLATO, CON ISTITUTI DI CREDITO, BANCHE, SOCIETÀ E PRIVATI, ENTI LOCALI, NAZIONALI E COMUNITARI, CONCEDENDO LE OPPORTUNE GARANZIE MOBILIARI ED IMMOBILIARI, REALI E PERSONALI; ENTRO I LIMITI CONSENTITI DALL'ART.



2361 C.C. E DALLA LEGGE N.197/91, AFFITTARE E/O ACQUISTARE - ANCHE A TITOLO GRATUITO - AZIENDE (O RAMI DI AZIENDE) E ASSUMERE, SIA DIRETTAMENTE CHE INDIRETTAMENTE, INTERESSENZE E PARTECIPAZIONI SOTTO QUALSIASI FORMA IN ALTRE IMPRESE E SOCIETÀ OD ENTI CON OGGETTO SIMILARE, AFFINE O COMPLEMENTARE AL PROPRIO; E IN GENERE COMPIERE QUALUNQUE ALTRA ATTIVITÀ COMUNQUE CONNESSA, DIPENDENTE ED UTILE PER IL RAGGIUNGIMENTO DELLO SCOPO SOCIALE, CON LA PRECISAZIONE CHE DEVONO INTENDERSI SEMPRE COMUNQUE ESCLUSE QUELLE ATTIVITÀ PER LEGGE RISERVATE A PARTICOLARI IMPRESE QUALI L'ATTIVITÀ FIDUCIARIA E/O DI COMPRAVENDITA DI TITOLI O VALORI O DI INTERMEDIAZIONE FINANZIARIA COME PREVISTE DALLE LEGGI N. 77/83 E N. 1/91, NONCHÉ L'ESERCIZIO IN VIA PREVALENTE DELLE ATTIVITÀ FINANZIARIE DI CUI AL D.L. 3/5/91 N.143 CONV. NELLA LEGGE N. 197/91, NONCHÉ ANCORA LA RACCOLTA DEL RISPARMIO TRA IL PUBBLICO DI CUI L'ART.11 DECRETO LEGISLATIVO 1/9/93 N.385
LA SOCIETÀ POTRÀ ESERCITARE LA SUA ATTIVITÀ SIA IN ITALIA CHE ALL'ESTERO.

SISTEMA DI AMMINISTRAZIONE E CONTROLLO

- AMMINISTRATORE UNICO
numero componenti in carica: 1

INFORMAZIONI SULLO STATUTO

Poteri associati alla carica di AMMINISTRATORE UNICO:
TUTTI I POTERI DI ORDINARIA E STRAORDINARIA AMMINISTRAZIONE, LA RAPPRESENTANZA E LA FIRMA LEGALE, SPETTANO ALL'AMMINISTRATORE UNICO.

INFORMAZIONI PATRIMONIALI E FINANZIARIE

Capitale Sociale in EURO:
deliberato 15.000,00
sottoscritto 15.000,00
versato 4.500,00
conferimenti in DENARO

ATTIVITÀ

Data d'inizio dell'attività dell'impresa: 10/07/2002

Attività esercitata nella sede legale:
INSTALLAZIONE E MANUTENZIONE IMPIANTI ELETTRICI, ELETTRONICI, RISCALDAMENTO E CLIMATIZZAZIONE, IDROSANITARI, ANTINCENDIO. NONCHÉ DAL 24/02/2003 LAVORI EDILI IN GENERE

TITOLARI DI CARICHE O QUALIFICHE

* DI DOMENICO PAOLA
nata a NAPOLI (NA) il 07/07/1975
codice fiscale: DDMPLA75L47839M
- AMMINISTRATORE UNICO nominato il 09/05/2002
presentazione il 05/06/2002
durata in carica FINO ALLA REVOCA
- DELEGATO AL RITIRO DEI 3 DECIMI nominato il 09/05/2002

* NOLI GIOVANNI
nato a CASTELLAMMARE DI STABIA (NA) il 24/10/1943
codice fiscale: NLOGNN43R24C129H



Pfot:CEW/18313/2004/CNA0289

17/3/2004

- RESPONSABILE TECNICO nominato il 24/06/2002
durata in carica A TEMPO INDETERMINATO
- DIRETTORE TECNICO nominato il 24/02/2003
durata in carica FINO ALLA REVOCA

CERTIFICAZIONE DI CUI ALLA LEGGE 46/90

ABILITAZIONI:

L'impresa, ai sensi della Legge 5 marzo 1990 n. 46 recante norme per la sicurezza degli impianti, è abilitata, salvo le eventuali limitazioni più sotto specificate, all'installazione, alla trasformazione, all'ampliamento e alla manutenzione degli impianti di cui all'Art. 1 della Legge n. 46/1990 come segue:

1) lettera A
PER GLI IMPIANTI DI PRODUZIONE, DI TRASPORTO, DI DISTRIBUZIONE E DI UTILIZZAZIONE DELL'ENERGIA ELETTRICA ALL'INTERNO DEGLI EDIFICI A PARTIRE DAL PUNTO DI CONSEGNA DELL'ENERGIA FORNITA DALL'ENTE DISTRIBUTORE.

2) lettera B
PER GLI IMPIANTI RADIOTELEVISIVI ED ELETTRONICI IN GENERE, LE ANTENNE E GLI IMPIANTI DI PROTEZIONE DA SCARICHE ATMOSFERICHE.

3) lettera C
PER GLI IMPIANTI DI RISCALDAMENTO E DI CLIMATIZZAZIONE AZIONATI DA FLUIDO LIQUIDO, AERIFORME, GASSOSO E DI QUALSIASI NATURA O SPECIE.

4) lettera D
PER GLI IMPIANTI IDROSANITARI NONCHE' QUELLI DI TRASPORTO, DI TRATTAMENTO, DI USO, DI ACCUMULO E DI CONSUMO DI ACQUA ALL'INTERNO DEGLI EDIFICI A PARTIRE DAL PUNTO DI CONSEGNA DELL'ACQUA FORNITA DALL'ENTE DISTRIBUTORE.

5) lettera G
PER GLI IMPIANTI DI PROTEZIONE ANTINCENDIO

RESPONSABILI TECNICI:

* NOLI GIOVANNI
nato a CASTELLAMMARE DI STABIA (NA) il 24/10/1943
Codice Fiscale: NLOGNN43R24C129H
residente a NAPOLI (NA) SALITA ARENELLA 8 CAP 80100

- RESPONSABILE TECNICO
 - DIRETTORE TECNICO
- per l'esercizio delle attività di cui alla lettera A, B, C, D, G

Il presente certificato riporta le notizie/dati iscritti nel Registro alla data odierna.

IMPOSTA DI BOLLO ASSOLTA IN MODO VIRTUALE. AUTORIZZAZIONE DELL'INTENDENZA DI FINANZA DI NAPOLI NR. 38220 DEL 23.9.1980

RISCOSSI PER NR BOLLI	2	EURO	20,66
PER DIRITTI		EURO	10,00
TOTALE		EURO	30,66
TOTALE CON GLI IMPORTI ESPRESSI IN LIRE: 59367			

DAGLI ATTI DEL TRIBUNALE LA SUDETTA IMPRESA NON RISULTA IN STATO DI FALLIMENTO, CONCORDATO PREVENTIVO O DI AMMINISTRAZIONE CONTROLLATA. SI DICHIARA INOLTRE CHE A CARICO DELLA PREDETTA DITTA NON RISULTA PERVENUTA NEGLI ULTIMI 5 ANNI A QUESTO UFFICIO DICHIARAZIONE DI FALLIMENTO, LIQUIDAZIONE AMMINISTRATIVA COATTA, AMMISSIONE IN CONCORDATO O AMMINISTRAZIONE CONTROLLATA

PER IL CONSERVATORE
(DOTT. LUCIO TISI)
ERNESTO LUCIANO

SOGGETTI CONTROLLATI (articolo 2 del D.P.R. n.252 del 3/6/1998)

Codice fiscale	Denominazione	Pr.sede		
0422843131	D. P. IMPIANTI - SOCIETA' A RESPO.NA			
Cognome	Nome	Sesso	Pr.nasc.	Dt nasc.
DI DOMENICO	PAOLA	F	NA	07/07/1975
NOLI	GIOVANNI	M	NA	24/10/1943

N U L L A O S T A


ai fini dell'articolo 10 della legge 31 maggio 1965, n.575 e successive modificazioni.
La presente certificazione è emessa dal C.C.I.A.A. utilizzando il collegamento telematico con il sistema informativo utilizzato dalla prefettura di Roma.

*** fine certificato ***

**TAVOLA VALIDA SOLO
PER IMPIANTO ELETTRICO**

LEGENDA SIMBOLI

RIF.	DESCRIZIONE	RIF.	DESCRIZIONE
	QUADRO ELETTRICO LOCALE LAVANDERIA (Rif. schema 807S16)		QUADRO MODULARE DA PARETE CON: N. 2 PRESE CEE 2P+T 230V-In. 16A- IP 55 CON INT. MGT. 2P In. 16A
	QUADRETTO 24 MODULI DA PARETE CON: n. 1 INT. MGT. 2P In.16A - ALIMENTAZIONE IMP. CITOFONICO		QUADRO MODULARE DA PARETE CON: N. 1 PRESA BIVALENTE 10/16A IP 44 CON INT. MGT. 2P In. 16A
	CORPO ILLUMINANTE IN POLICARBONATO AUTOESTINGUENTE, LAMPADA FLUORESCENTE 1x36W GRADO DI PROTEZIONE IP55		PRESA CEE INTERBLOCCATA 3P+N+T 400V - In. 63A - IP 55
	CORPO ILLUMINANTE IN POLICARBONATO AUTOESTINGUENTE, LAMPADA FLUORESCENTE 2x58W GRADO DI PROTEZIONE IP55		PRESA 2P+T 10/16A 230V PROTETTA CON INT. MGT. 1P+N - In. 10A
	CORPO ILLUMINANTE IN MATERIALE PLASTICO AUTOESTINGUENTE, LAMPADA FLUORESCENTE 1x18W AUT. 1h		POSTAZIONE CITOFONICA INTERNA
	INTERRUTTORE UNIPOLARE IN CUSTODIA IP44		POSTAZIONE CITOFONICA ESTERNA
	DEVIATORE UNIPOLARE IN CUSTODIA IP44		
	QUADRO MODULARE DA PARETE CON: N. 1 PRESA CEE 3P+N+T 400V-In. 16A- IP 55 CON INT. MGT. 4P In. 16A N. 2 PRESE CEE 2P+T 230V-In. 16A- IP 55 CON INT. MGT. 2P In. 16A		

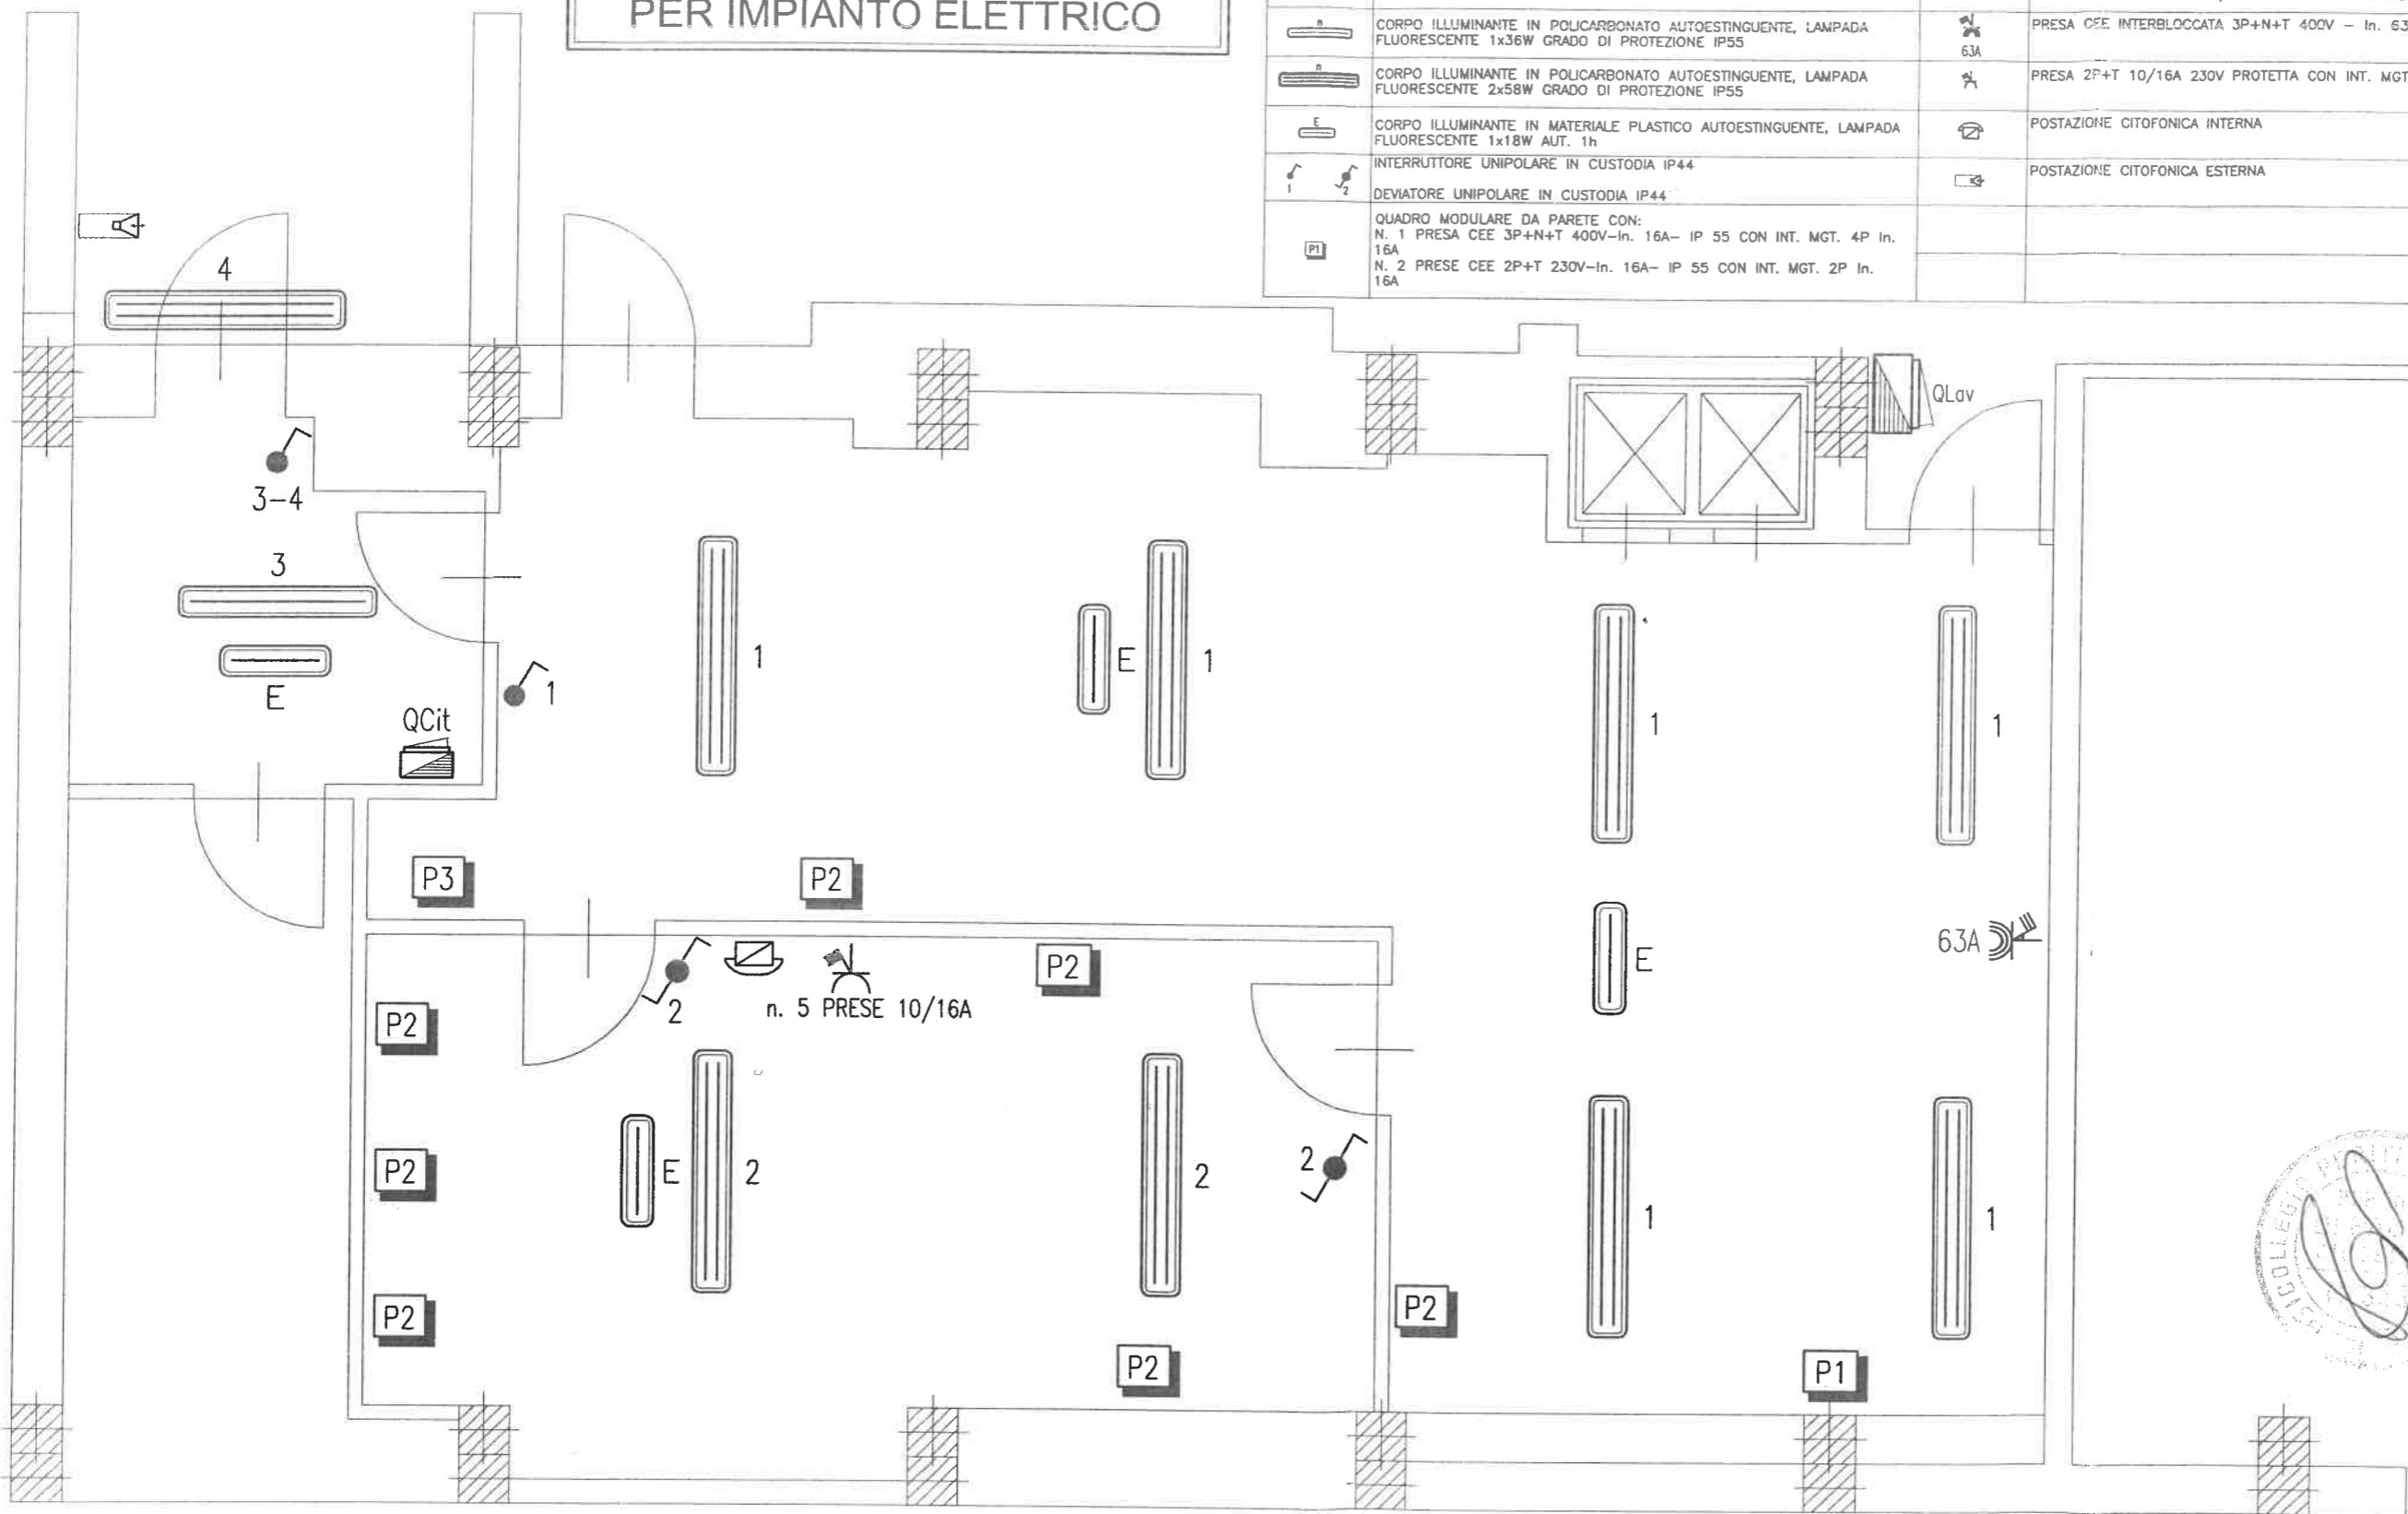

Committente
Commitment
A.E.M. S.p.A.
Azienda Energetica Metropolitana
Torino S.p.A.

Progetto
Project
ALPIPIANTI s.r.l.
Via Colonna 20/d - TORINO
Oggetto
Object
MANUTENZIONE STRAORDINARIA
ANNO 2002 - LOTTO II

D.P.IMPIANTI s.r.l.
Sede legale e operativa:
Via Salvator Rosa n. 11
San Giorgio a Cremano-80040 (NA)

Titolo
Title
CASA DI CURA - ISTITUTO CIMAROSA
VIA GHEDINI n. 2 - TORINO
IMPIANTI LUCE E FM LAVANDERIA - P. INTERRATO

Rev.	0	Foglio	
Disegno N.	807P17011	Sheet	01
Nome file	807P17011.DWG	Segue	
Scala	1	Data	APR. 2004

D.P. IMPIANTI S.r.l. - Via Salvator Rosa n. 11 - San Giorgio a Cremano 80040 (NA)
TUTTI I DIRITTI RISERVATI