

# DICHIARAZIONE DI CONFORMITÀ 37/08 DELL'IMPIANTO ALLA REGOLA D'ARTE

N°Prot. 12

Il sottoscritto <u>Donatacci Guido</u>	
titolare o legale rappresentante dell'impresa (ragione sociale) <u>D.G.L. TECNOIMPIANTI srl</u>	
operante nel settore <u>IMPIANTI ELETTRICI</u>	con sede in Via <u>Feroggio-</u>
n° <u>16-</u> Comune <u>TORINO</u> (Prov. <u>TO</u> ) Tel. <u>011-4530750-</u>	
Part. IVA <u>09477700018</u>	
<input checked="" type="checkbox"/> iscritta nel registro delle ditte (d.P.R. 7/12/1995, n. 581) della Camera C.C.I.A.A. di <u>TORINO</u>	
n° <u>09477700018</u>	
<input type="checkbox"/> iscritta all'albo provinciale delle Imprese Artigiane (legge 08/08/1985), di <u>/TORINO</u> n° <u>309846/</u>	
esecutrice dell'impianto (descrizione schematica): <u>IMPIANTO ILLUMINAZIONE DI EMERGENZA</u>	
<b>Ordine di Lavoro Iride Sevizi S.p.A. n. 3874895</b>	
Inteso come: <input type="checkbox"/> nuovo impianto <input type="checkbox"/> trasformazione <input type="checkbox"/> ampliamento <input checked="" type="checkbox"/> manutenzione straordinaria	
<input type="checkbox"/> Altro <sup>(1)</sup>	
<i>Nota:</i> Per gli impianti a gas specificare il tipo di gas distribuito: canalizzato della 1ª, 2ª, 3ª famiglia: GPL da recipienti mobili, GPL da serbatoio fisso.	
Commissionato da: <u>IRIDE SERVIZI S.p.a.</u>	
installato nel cantiere sito nel Comune di: <u>TORINO</u> (Prov. <u>TO</u> ) corso <u>Sebastopoli</u>	
n° <u>258</u> scala <u>/</u> piano <u>interrato</u> Interno <u>/</u>	
di proprietà di (nome, cognome o ragione sociale e indirizzo) <u>COMUNE DI TORINO</u>	
in edificio adibito ad uso: <input type="checkbox"/> industriale <input type="checkbox"/> Civile <sup>(2)</sup> <input type="checkbox"/> commercio <input checked="" type="checkbox"/> Altri usi: <u>SCUOLA SEL</u>	
<b>DICHIARA</b>	
sotto la propria personale responsabilità, che l'impianto è stato realizzato in modo conforme alla regola d'arte secondo quanto previsto dall'art. 6, tenuto conto delle condizioni d'esercizio e degli usi a cui è destinato l'edificio avendo in particolare:	
<input type="checkbox"/> rispettato il progetto redatto ai sensi dell'art. 5 da (2):	
<input checked="" type="checkbox"/> seguito la normativa tecnica applicabile all'impiego (3): <u>CEI 20-20- -CEI64-8/5-CEI 23-19-CEI64-8/2</u>	
<input checked="" type="checkbox"/> installato componenti e materiali costruiti a regola d'arte e adatti al luogo di installazione - artt. 5 e 6;	
<input checked="" type="checkbox"/> controllato l'impianto ai fini della sicurezza e della funzionalità con esito positivo, avendo eseguito le verifiche richieste della norma e dalle disposizioni di legge.	
<b>Allegati obbligatori:</b>	
<input type="checkbox"/> Progetto ai sensi degli articoli 5 e 7; (4)	
<input checked="" type="checkbox"/> Relazione con tipologia dei materiali utilizzati; (5)	
<input checked="" type="checkbox"/> Schema di impianto realizzato; (6)	
<input checked="" type="checkbox"/> Riferimento a dichiarazioni di conformità precedenti o parziali, già esistenti; (7)	
<input checked="" type="checkbox"/> Copia del certificato di riconoscimento dei requisiti tecnico-professionali.	
<b>Allegati facoltativi:</b> (8)	
<b>DECLINA</b>	
ogni responsabilità per sinistri a persone o a cose derivanti da manomissione dell'impianto da parte di terzi ovvero da carenze di manutenzione o riparazione.	
data, <u>19/04/2010</u>	IL DICHIARANTE <b>D.G.L. Tecnoimpianti s.r.l.</b> Via Feroggio, 16 - 10151 Torino tel. 011-4530750 - fax 011-4531141 P. IVA 09477700018

*Avvertenze per il committente:* responsabilità del committente o del proprietario, art. 8 (9)

**COPIA PER COMMITTENTE**

## LEGENDA DICHIARAZIONE DI CONFORMITA'

- 1) Come esempio nel caso di impianti a gas, con "altro" si può intendere la sostituzione di un apparecchio installato in modo fisso.
- 2) Indicare: nome, cognome, qualifica e, quando ne ricorra l'obbligo ai sensi dell'articolo 5, comma 3, estremi di iscrizione nel relativo Albo professionale, del tecnico che ha redatto il progetto.
- 3) Citare la o le norme tecniche e di legge, distinguendo tra quelle riferite alla progettazione, all'esecuzione e alle verifiche.
- 4) Qualora l'impianto eseguito su progetto sia variato in opera, il progetto presentato alla fine dei lavori deve comprendere le varianti realizzate in corso d'opera.  
Fa parte del progetto la citazione della pratica prevenzione incendi (ove richiesta).
- 5) La relazione deve contenere, per i prodotti soggetti a norme, la dichiarazione di rispondenza alle stesse completata, ove esistente, con riferimenti a marchi, certificati di prova, ecc. rilasciati da istituti autorizzati.  
Per gli altri prodotti (da elencare) il firmatario deve dichiarare che trattasi di materiali, prodotti e componenti conformi a quanto previsto dagli articoli 5 e 6. La relazione deve dichiarare l'idoneità rispetto all'ambiente di installazione.  
Quando rilevante ai fini del buon funzionamento dell'impianto, si devono fornire indicazioni sul numero e caratteristiche degli apparecchi installato od installabili (ad esempio per il gas: 1) numero, tipo e potenza degli apparecchi; 2) caratteristiche dei componenti il sistema di ventilazione dei locali; 3) caratteristiche del sistema di scarico dei prodotti della combustione; 4) indicazioni sul collegamento elettrico degli apparecchi, ove previsto).
- 6) Per schema dell'impianto realizzato si intende la descrizione dell'opera come eseguita (si fa semplice rinvio al progetto quando questo è stato redatto da un professionista abilitato e non sono state apportate varianti in corso d'opera). Nel caso di trasformazione, ampliamento e manutenzione straordinaria, l'intervento deve essere inquadrato, se possibile, nello schema dell'impianto preesistente.  
Lo schema citerà la pratica prevenzione incendi (ove richiesto).
- 7) I riferimenti sono costituiti dal nome dell'impresa esecutrice e dalla data della dichiarazione.  
Per gli impianti o parti di impianti costruiti prima dell'entrata in vigore del presente decreto, il riferimento a dichiarazioni di conformità può essere sostituito dal rinvio a dichiarazioni di rispondenza (art. 7, c. 6).  
nel caso che parte dell'impianto sia predisposto da altra impresa (ad esempio ventilazione e scari fumi negli impianti a gas), la dichiarazione deve riportare gli analoghi riferimenti per dette parti.
- 8) Esempio: eventuali certificati dei risultati delle verifiche eseguite sull'impianto prima della messa in esercizio o trattamenti per pulizia, disinfezione, ecc.
- 9) Al termine dei lavori l'impresa installatrice è tenuta a rilasciare al committente la dichiarazione di conformità degli impianti nel rispetto delle norme di cui all'art. 7.  
Il committente o il proprietario è tenuto ad affidare i lavori di installazione, di trasformazione, di ampliamento e di manutenzione degli impianti di cui all'art. 1 ad imprese abilitate ai sensi dell'art. 3.

## RELAZIONE RELATIVA ALLE TIPOLOGIE DI MATERIALI UTILIZZATI

Pos.	Denominazione del componente	Modello tipo o sigla	Nome del costruttore	CONFORME ALLA REGOLA DELL'ARTE	
				Marcatura CE	Marchio IMQ
1	Plafoniera di sicurezza 1x18w IP 65	OVA 39563 Rilux	OVA	X	X
2	Tubo pvc diam 20 pesante	GW DX25320	Gewiss	X	X
3	Cordina antif. 2,5 mm2	N07VK2,5	Baldassarri	X	X

### DESCRIZIONE DEI LAVORI:

La realizzazione impiantistica è stata eseguita nel piano interrato collocando la plafoniera di sicurezza nella parte interna dell'istituto.

La linea di alimentazione della plafoniera di emergenza è stata presa dalla linea esistente dell'edificio.



### Compatibilità dell'intervento con le condizioni preesistenti dell'impianto.

Si dichiara che l'intervento effettuato è compatibile con le condizioni preesistenti dell'impianto e che i componenti elettrici utilizzati sono idonei rispetto all'ambiente di installazione.

### Riferimento a dichiarazioni di conformità, o di rispondenza, precedenti o parziali già esistenti:

Dichiarazione di Conformità rilasciata in data 20/12/1999, dall' Impresa CHIAVAZZA s.r.l. con sede in via Lauro Rossi n. 71, Torino.

**D.G.L. Tecnoimpianti S.r.l.**  
Via Feroggio, 16 - 10151 Torino  
tel. 011-4530750 - fax 011-4531141  
**P.IVA 09477700018**

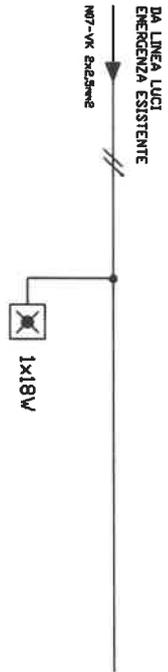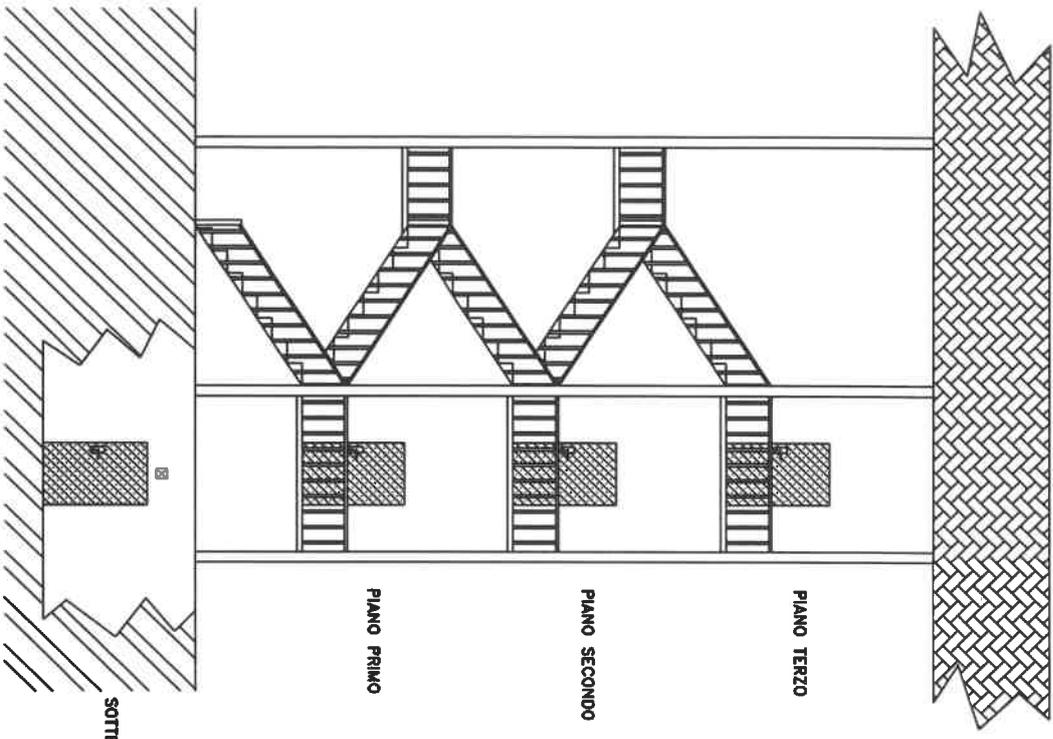

LAMPADA DI EMERGENZA COLLOCATA ALL'INTERNO DELL'EDIFICIO DEL PIANO -1

**D.G.L. Technoimpianti S.r.l.**  
 Via Ferraglio, 16/A 10151 Torino  
 tel. 011-4530750 - fax 011-4531141  
 P.IVA 09477100018

PLANIMETRIA VALIDA AI FINI DELLA RAPPRESENTAZIONE DELL'IMPIANTO ELETTRICO - PARTICOLARI ELETTRICI NON IN SCALA  
**DISLOCAZIONE PLANIMETRICA IMPIANTI ELETTRICI**  
 di C.so Sebastopoli 258

DIREZIONE  
 D.G.L. Technoimpianti S.r.l.  
 Via Ferraglio 16  
 10151 TORINO (TO)

COMITENTE  
 IRIDE SERVIZI S.p.a  
 C.so Svizzera 95  
 10143 TORINO (TO)

FILE	FORNITORE	SCALE



Prot.: CEW/17857/2010/CTO0199

10/9/2010

CAMERA DI COMMERCIO INDUSTRIA ARTIGIANATO E AGRICOLTURA DI TORINO  
- UFFICIO REGISTRO DELLE IMPRESE -

CERTIFICATO DI ISCRIZIONE NELLA SEZIONE ORDINARIA

DATI IDENTIFICATIVI DELL'IMPRESA

Codice fiscale e numero d'iscrizione: 09477700018.  
del Registro delle Imprese di TORINO.  
data di iscrizione: 29/11/2006

Iscritta nella sezione ORDINARIA il 29/11/2006  
Annotata con la qualifica di IMPRESA ARTIGIANA (sezione speciale) il 09/01/2007  
con il numero Albo Artigiani: 309846

Iscritta con il numero Repertorio Economico Amministrativo 1055156

Denominazione: D.G.L. TECNOIMPIANTI S.R.L.

Forma giuridica: SOCIETA' A RESPONSABILITA' LIMITATA

Sede:  
TORINO (TO) VIA AMEDEO AVOGADRO, 20 CAP 10121

Costituita con atto del 23/11/2006

Durata della società:  
data termine: 31/12/2050

OGGETTO SOCIALE:

L'ESERCIZIO DELLE SEGUENTI ATTIVITA':  
- LA PROGETTAZIONE, LA COSTRUZIONE, L'INSTALLAZIONE E LA MANUTENZIONE DI  
IMPIANTI ELETTRICI, CIVILI ED INDUSTRIALI, CABINE BT.MT., IMPIANTI  
ANTIDEFLAGRANTI ED IMPIANTI DI TERRA, NONCHE' DI TUTTI GLI ALTRI IMPIANTI  
ELENCATI NELL'ART. 5 DELLA LEGGE 5 MARZO 1990, N. 46;  
- L'ESECUZIONE DI OGNI ALTRA PRESTAZIONE ED OPERA ACCESSORIA E/O ATTINENTE AGLI  
IMPIANTI SOPRA DESCRITTI;  
- LA COSTRUZIONE, LA RISTRUTTURAZIONE, L'AMPLIAMENTO E LA TRASFORMAZIONE DI BENI  
IMMOBILI DA EFFETTUARE SIA IN ECONOMIA SIA AVVALENDOSI DI TERZI, DA DESTINARE  
ANCHE A BENI STRUMENTALI DELL'IMPRESA.  
SI SPECIFICA CHE L'ATTIVITA' DI PROGETTAZIONE COME SOPRA ENUNCIATA E' MERAMENTE  
INTERNA, IN PROPRIO, O COMUNQUE FINALIZZATA ESCLUSIVAMENTE ED UNICAMENTE ALLA  
REALIZZAZIONE DEL PRODOTTO FINITO.  
ESSA POTRA' COMPIERE QUALUNQUE OPERAZIONE INDUSTRIALE, COMMERCIALE, FINANZIARIA  
(QUEST'ULTIMA NON IN MANIERA PREVALENTE, IVI COMPRESA L'ASSUNZIONE DI  
PARTECIPAZIONI OD INTERESSENZE IN ALTRE SOCIETA', SOLO IN VIA STRUMENTALE E  
COMUNQUE NON NEI CONFRONTI DEL PUBBLICO) DI CREDITO PASSIVO, MOBILIARE ED  
IMMOBILIARE, DIRETTAMENTE O MEDIATAMENTE CONNESSA ALL'ATTUAZIONE DEL PREDETTO  
OGGETTO, INCLUSA LA CONCESSIONE DI GARANZIE REALI O PERSONALI, LA LOCAZIONE  
ANCHE FINANZIARIA (QUALE LOCATARIA) IL TUTTO PURCHE' FUNZIONALMENTE E  
DIRETTAMENTE RIVOLTO ALLA REALIZZAZIONE DELL'ATTIVITA' COME SOPRA PROGRAMMATA.  
FERMO IL RISPETTO DELLE INDEROGABILI NORME DI LEGGE CHE RISERVANO L'ESERCIZIO DI  
DETERMINATE ATTIVITA' AD ISCRITTI IN APOSITI ALBI O REGISTRI O A PARTICOLARI  
CATEGORIE DI OPERATORI.

SISTEMA DI AMMINISTRAZIONE E CONTROLLO



Prot.: CEW/17857/2010/CTO0199

10/9/2010

- AMMINISTRATORE UNICO  
numero componenti in carica: 1

#### INFORMAZIONI SULLO STATUTO

Poteri da Statuto:  
ALL'ORGANO AMMINISTRATIVO SPETTANO I PIU' AMPI POTERI DI AMMINISTRAZIONE E  
DISPOSIZIONE DELLA SOCIETA', NESSUNO ESCLUSO OD ECCETTUATO. RIENTRA NELLA  
COMPETENZA DELL'ORGANO AMMINISTRATIVO L'ASSUNZIONE DELLE DELIBERAZIONI  
CONCERNENTI LA FUSIONE PER INCORPORAZIONE DI SOCIETA' INTERAMENTE POSSEDUTE O  
POSSEDUTE ALMENO AL 90%, DI CUI AGLI ARTICOLI 2505 E 2505-BIS C.C. L'ORGANO  
AMMINISTRATIVO PUO' NOMINARE DIRETTORI GENERALI E DELIBERARE IL CONFERIMENTO,  
NELLE FORME DI LEGGE, DI PROCURE PER DETERMINATI ATTI O PER CATEGORIE  
DETERMINATE DI ATTI, A TERZE PERSONE ANCHE ESTRANEE ALLA SOCIETA'. LA  
RAPPRESENTANZA GENERALE DELLA SOCIETA', DI FRONTE AI TERZI ED IN GIUDIZIO,  
SPETTA:  
- ALL'AMMINISTRATORE UNICO;  
- AI DIRETTORI ED AI PROCURATORI, NEI LIMITI DEI POTERI LORO CONFERITI NELL'ATTO  
DI NOMINA.

RIPARTIZIONE DEGLI UTILI E DELLE PERDITE TRA I SOCI  
GLI UTILI NETTI RISULTANTI DAL BILANCIO APPROVATO, DEDOTTONO IL 5% (CINQUE PER  
CENTO) PER LA FORMAZIONE DELLA RISERVA LEGALE E GLI ALTRI ACCANTONAMENTI DI  
LEGGE, SARANNO DISTRIBUITI TRA I SOCI IN PROPORZIONE ALLA PARTECIPAZIONE AL  
CAPITALE DA CIASCUNO POSSEDUTA, SALVO DIVERSA DECISIONE DEI SOCI STESSI.

Clausole di recesso:  
ARTICOLO 9 DELLO STATUTO SOCIALE

Clausole di prelazione:  
ARTICOLO 7 DELLO STATUTO SOCIALE

#### INFORMAZIONI PATRIMONIALI E FINANZIARIE

Capitale Sociale in EURO:  
deliberato 20.000,00  
sottoscritto 20.000,00  
versato 20.000,00  
conferimenti in DENARO

Strumenti finanziari previsti dallo statuto:

- titoli di debito  
VEDERE ARTICOLO 6 DELLO STATUTO SOCIALE

#### ATTIVITA'

Data d'inizio dell'attività dell'impresa: 02/01/2007

Attività esercitata nella sede legale:  
ATTIVITA' SVOLTA PRESSO L'UNITA' LOCALE

#### TITOLARI DI CARICHE O QUALIFICHE

\* DONATACCI GUIDO  
nato a FOGGIA (FG) il 03/09/1944  
codice fiscale: DNTGDU44P03D643P



CAMERA DI COMMERCIO  
INDUSTRIA ARTIGIANATO E AGRICOLTURA  
DI TORINO

Prot.:CEW/17857/2010/CTO0199

10/9/2010

- AMMINISTRATORE UNICO nominato con atto del 23/11/2006  
presentazione il 27/11/2006  
durata in carica FINO ALLA REVOCA  
- RESPONSABILE TECNICO nominato il 02/01/2007

\* DONATACCI LUCA  
nato a TORINO (TO) il 08/08/1970  
codice fiscale: DNTLCU70M08L219G  
- RESPONSABILE TECNICO nominato il 02/01/2007

SEDI SECONDARIE E UNITÀ LOCALI

- Unità locale SEDE DELL'IMPRESA ARTIGIANA  
SEDE OPERATIVA  
MAGAZZINO  
UFFICIO

TORINO (TO) VIA FEROGGIO, 16 CAP 10151

Attività esercitata:

INSTALLAZIONE E RELATIVA MANUTENZIONE DI IMPIANTI ELETTRICI, CABINE B.T. E  
M.T. IMPIANTI ANTIDIFLAGRANTI E IMPIANTI DI TERRA, IMPIANTI RADIOTELEVISIVI,  
ELETTRONICI IN GENERE, ANTENNE ED IMPIANTI DI PROTEZIONE DA SCARICHE  
ATMOSFERICHE.

DAL 20/10/2008 COSTRUZIONE DI EDIFICI RESIDENZIALI E NON RESIDENZIALI

Data apertura: 02/01/2007

CERTIFICAZIONE DI CUI ALLA LEGGE 46/90

ABILITAZIONI:

L'impresa, ai sensi della Legge 5 marzo 1990 n. 46 recante norme per la  
sicurezza degli impianti, è abilitata, salvo le eventuali limitazioni  
più sotto specificate, all'installazione, alla trasformazione, all'ampliamento e  
alla manutenzione degli impianti di cui all'Art. 1 della Legge n. 46/1990 come  
segue:

1) lettera A

PER GLI IMPIANTI DI PRODUZIONE, DI TRASPORTO, DI DISTRIBUZIONE E DI  
UTILIZZAZIONE DELL'ENERGIA ELETTRICA ALL'INTERNO DEGLI EDIFICI A PARTIRE DAL  
PUNTO DI CONSEGNA DELL'ENERGIA FORNITA DALL'ENTE DISTRIBUTORE.

Data riconoscimento: 16/01/2007 Ente: ALBO ARTIGIANI

2) lettera B

PER GLI IMPIANTI RADIOTELEVISIVI ED ELETTRONICI IN GENERE, LE ANTENNE E GLI  
IMPIANTI DI PROTEZIONE DA SCARICHE ATMOSFERICHE.

Data riconoscimento: 16/01/2007 Ente: ALBO ARTIGIANI

RESPONSABILI TECNICI:

\* DONATACCI GUIDO

nato a FOGGIA (FG) il 03/09/1944

Codice Fiscale: DNTGDU44P03D643P

residente a SAN GIORGIO CANAVESE (TO) VIA GIOANNINI 53 CAP 10090

- AMMINISTRATORE UNICO

- RESPONSABILE TECNICO



CAMERA DI COMMERCIO  
INDUSTRIA ARTIGIANATO E AGRICOLTURA  
DI TORINO

Prot.:CEW/17857/2010/CTO0199

10/9/2010

per l'esercizio delle attività di cui alla lettera A, B  
Data riconoscimento: 16/01/2007 Ente: ALBO ARTIGIANI

\* DONATACCI LUCA  
nato a TORINO (TO) il 08/08/1970  
Codice Fiscale: DNTLCU70M08L219G  
residente a SAN GIORGIO CANAVESE (TO) VIA GIOANNINI 53 CAP 10084  
- RESPONSABILE TECNICO  
per l'esercizio delle attività di cui alla lettera A, B  
Data riconoscimento: 16/01/2007 Ente: ALBO ARTIGIANI

Il presente certificato riporta le notizie/dati iscritti nel Registro alla data odierna.

IMPOSTA DI BOLLO ASSOLTA IN MODO VIRTUALE - AUTORIZZAZIONE DELL'INTENDENZA DI F  
NANZA DI TORINO N. 26204 DEL 5/11/1975.

RISCOSSI PER NR BOLLI	2	EURO	29,24
PER DIRITTI		EURO	10,00
TOTALE		EURO	39,24
TOTALE CON GLI IMPORTI ESPRESSI IN LIRE: 75979			

DAGLI ATTI DELL'UFFICIO LA SUDETTA IMPRESA NON RISULTA IN STATO DI  
FALLIMENTO, CONCORDATO PREVENTIVO O DI AMMINISTRAZIONE CONTROLLATA.

PER IL CONSERVATORE



MARINA SCAVINO

SOGGETTI CONTROLLATI (articolo 2 del D.P.R n.252 del 3/6/1998)

Codice fiscale	Denominazione	Pr.sede		
09477700018	D.G.L. TECNOIMPIANTI S.R.L.	TO		
Cognome	Nome	Sesso	Pr.nasc.	Dt nasc.
DONATACCI	GUIDO	M	FG	03/09/1944

N U L L A O S T A

ai fini dell'articolo 10 della legge 31 maggio 1965, n.575 e successive  
modificazioni.

La presente certificazione è emessa dalla C.C.I.A.A. utilizzando il collegamento  
telematico con il sistema informativo utilizzato dalla prefettura di Roma.

\*\*\* fine certificato \*\*\*