

DICHIARAZIONE DI CONFORMITÀ 37/08 DELL'IMPIANTO ALLA REGOLA D'ARTE

N°Prot. **20**

Il sottoscritto	<u>Donatucci Guido</u>		
titolare o legale rappresentante dell'impresa (ragione sociale)	<u>D.G.L. TECNOIMPIANTI srl</u>		
operante nel settore	<u>IMPIANTI ELETTRICI</u>	con sede in Via	<u>Feroggio-</u>
n°	<u>16-</u>	Comune	<u>TORINO</u> (Prov. <u>TO</u>) Tel. <u>011-4530750-</u>
Part. IVA	<u>09477700018</u>		
<input checked="" type="checkbox"/>	iscritta nel registro delle ditte (d.P.R. 7/12/1995, n. 581) della Camera C.C.I.A.A. di		<u>TORINO</u>
		n°	<u>09477700018</u>
<input type="checkbox"/>	iscritta all'albo provinciale delle Imprese Artigiane (legge 08/08/1985), di		<u>/TORINO</u> n° <u>309846/</u>
esecutrice dell'impianto (descrizione schematica): RIFACIMENTO DELL' IMPIANTO LUCE ULTIMO PIANO NELLA ZONA DOVE SI E RIFATTO IL CONTRO SOFFITTO (N° 4 AULE-E CORRIDOIO)			
Ordine di Lavoro Iride Sevizi S.p.A. n. 3875175			
Inteso come:	<input type="checkbox"/> nuovo impianto	<input type="checkbox"/> trasformazione	<input type="checkbox"/> ampliamento <input checked="" type="checkbox"/> manutenzione straordinaria
	<input type="checkbox"/> Altro ⁽¹⁾		
<i>Nota:</i> Per gli impianti a gas specificare il tipo di gas distribuito: canalizzato della 1ª, 2ª, 3ª famiglia: GPL da recipienti mobili, GPL da serbatoio fisso.			
Commissionato da:	<u>IRIDE SERVIZI S.p.a.</u>		
installato nel cantiere sito nel Comune di:	<u>TORINO</u>	(Prov. <u>TO</u>)	via <u>Montevideo</u>
	n° <u>11</u>	scala <u>/</u>	piano <u>/</u> Interno <u>/</u>
di proprietà di (nome, cognome o ragione sociale e indirizzo)	<u>COMUNE DI TORINO</u>		
in edificio adibito ad uso:	<input type="checkbox"/> industriale	<input type="checkbox"/> Civile ⁽²⁾	<input type="checkbox"/> commercio <input checked="" type="checkbox"/> Altri usi: <u>SEL DUCA DEGLI ABRUZZI</u>
DICHIARA			
sotto la propria personale responsabilità, che l'impianto è stato realizzato in modo conforme alla regola d'arte secondo quanto previsto dall'art. 6, tenuto conto delle condizioni d'esercizio e degli usi a cui è destinato l'edificio avendo in particolare:			
<input type="checkbox"/>	rispettato il progetto redatto ai sensi dell'art. 5 da (2):		
<input checked="" type="checkbox"/>	seguito la normativa tecnica applicabile all'impiego (3): <u>CEI 20-20- -CEI64-8/5-CEI 23-19-CEI64-8/2</u>		
<input checked="" type="checkbox"/>	installato componenti e materiali costruiti a regola d'arte e adatti al luogo di installazione – artt. 5 e 6;		
<input checked="" type="checkbox"/>	controllato l'impianto ai fini della sicurezza e della funzionalità con esito positivo, avendo eseguito le verifiche richieste della norma e dalle disposizioni di legge.		
Allegati obbligatori:			
<input type="checkbox"/>	Progetto ai sensi degli articoli 5 e 7; (4)		
<input checked="" type="checkbox"/>	Relazione con tipologia dei materiali utilizzati; (5)		
<input checked="" type="checkbox"/>	Schema di impianto realizzato; (6)		
<input checked="" type="checkbox"/>	Riferimento a dichiarazioni di conformità precedenti o parziali, già esistenti; (7)		
<input checked="" type="checkbox"/>	Copia del certificato di riconoscimento dei requisiti tecnico-professionali.		
Allegati facoltativi: (8)			
DECLINA			
ogni responsabilità per sinistri a persone o a cose derivanti da manomissione dell'impianto da parte di terzi ovvero da carenze di manutenzione o riparazione.			
data,	<u>01/12/2009</u>	Il responsabile tecnico <u>D.G.L. Tecnoplant S.r.l.</u> Via Feroggio, 16 - 10151 Torino tel. (timbro e firma) 011-4531141 P. IVA 09477700018	Il DICHIARANTE <u>D.G.L. Tecnoplant S.r.l.</u> Via Feroggio, 16 - 10151 Torino tel. (timbro e firma) 011-4531141 P. IVA 09477700018

Avvertenze per il committente: responsabilità del committente o del proprietario, art. 8 (9)

COPIA PER COMMITTENTE

RELAZIONE RELATIVA ALLE TIPOLOGIE DI MATERIALI UTILIZZATI

Pos.	Denominazione del componente	Modello tipo o sigla	Nome del costruttore	CONFORME ALLA REGOLA DELL'ARTE	
				Marchatura CE	Marchio IMQ
1	Cavo Butile 3G1,5 mm2	FG70R 0,6/1 KV 3G1,5	Baldassarri	X	X
2	Cordina antif. 1,5 mm2	N07VK1,5	Baldassarri	X	X
3	Cordina antif. 2,5 mm2	N07VK2,5	Baldassarri	X	X
4	Tube pvc diam 20 pesante	GW DX25320	Gewiss	X	X
5	Scatola di derivazione in pvc a parete	100x150	Gewiss	X	X
6	Scatola di derivazione in pvc a parete	100x100	Gewiss	X	X
7	Plafoniera di sicurezza 1x18w IP 65	OVA 39563 Rilux	OVA	X	X
8	Plafoniera 4x18w 3G/418/FB	BEG 18040	Beghelli	X	X
9	Lampada neon 18w	1x18w	Radium	X	X
10	Interruttore unipolare 16A	GW 20503	Gewiss	X	X
11	Interruttore magnetotermico	6KA 2p curva C 16A	Merlin Gerin	X	X
12	Blocco differenziale	2p In= 25A classe AC	Merlin Gerin	X	X
13	Canale base battiscopa .corn.	BOC 09301	Bocchiotti	X	X

DESCRIZIONE DEI LAVORI:

L'impianto è stato eseguito presso le aule n° 69-70-71-72 e nel corridoio adiacente.

Compatibilità dell'intervento con le condizioni preesistenti dell'impianto.

Si dichiara che l'intervento effettuato è compatibile con le condizioni preesistenti dell'impianto e che i componenti elettrici utilizzati sono idonei rispetto all'ambiente di installazione.


Riferimento a dichiarazioni di conformità, o di rispondenza, precedenti o parziali già esistenti:

Dichiarazione di Conformità rilasciata in data 10/07/1990, dall' Impresa T.G. TARDITO S.p.A. con sede in c.so Tazzoli n. 215, Torino.


Dichiarazione di Conformità rilasciata in data 15/10/1991, dall' Impresa ELETTRA ARNAD s.r.l. con sede in Frazione Torretta n. 10, Arnad (AO).


 D.G.L. Tecnoimpianti S.r.l.
 Via Feroggio, 16 - 10151 Torino
 tel. 011-4530750 fax 011-4531141
 P. IVA 09477700018


CORRIDOID

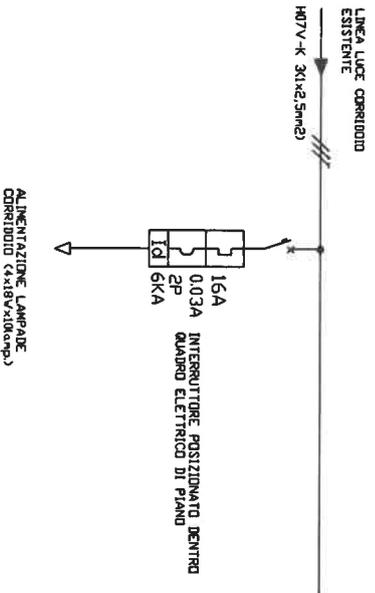

AULA

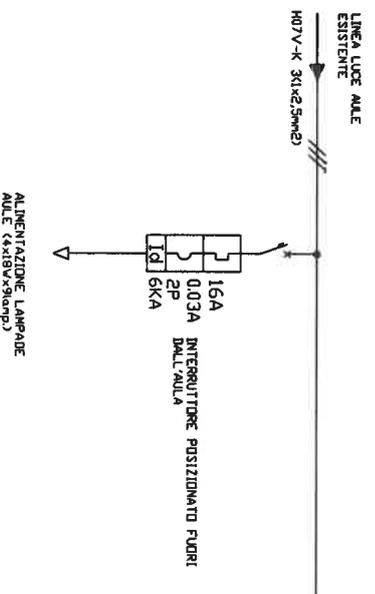

REALIZZAZIONE DELL'IMPIANTO LUCE UGUALE PER LE 4 AULE DEL PIANO TERZO

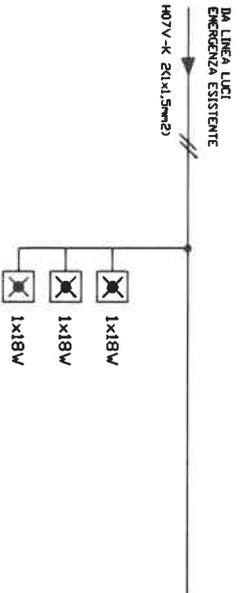

PLANIMETRIA VALIDA AI FINI DELLA RAPPRESENTAZIONE DELL'IMPIANTO ELETTRICO - PARTICOLARI ELETTRICI NON IN SCALA

DISLOCAZIONE PLANIMETRICA IMPIANTI ELETTRICI

di Via Montevideo 27

DISSEGNAITORE
D.G.L. TECNOIMPIANTI S.r.l.
Via Feroggio 16
10151 TORINO (TO)

COMMITTENTE
IRIDE SERVIZI S.p.a
C.so Svizzera 95
10143 TORINO (TO)

FILE		FOGLIO		SEGUE	
ELAB	FC	FC	FC	FC	FC



Prot.:CEW/20153/2009/CTO0374

30/9/2009

CAMERA DI COMMERCIO INDUSTRIA ARTIGIANATO E AGRICOLTURA DI TORINO
- UFFICIO REGISTRO DELLE IMPRESE -

CERTIFICATO DI ISCRIZIONE NELLA SEZIONE ORDINARIA

DATI IDENTIFICATIVI DELL'IMPRESA

Codice fiscale e numero d'iscrizione: 09477700018
del Registro delle Imprese di TORINO
data di iscrizione: 29/11/2006

Iscritta nella sezione ORDINARIA il 29/11/2006
Annotata con la qualifica di IMPRESA ARTIGIANA (sezione speciale) il 09/01/2007
con il numero Albo Artigiani: 309846

Iscritta con il numero Repertorio Economico Amministrativo 1055156

Denominazione: D.G.L. TECNOIMPIANTI S.R.L.

Forma giuridica: SOCIETA' A RESPONSABILITA' LIMITATA

Sede:
TORINO (TO) VIA AMEDEO AVOGADRO, 20 CAP 10121

Costituita con atto del 23/11/2006

Durata della società:
data termine: 31/12/2050.

OGGETTO SOCIALE:

L'ESERCIZIO DELLE SEGUENTI ATTIVITA':

- LA PROGETTAZIONE, LA COSTRUZIONE, L'INSTALLAZIONE E LA MANUTENZIONE DI
IMPIANTI ELETTRICI, CIVILI ED INDUSTRIALI, CABINE BT.MT., IMPIANTI
ANTIDEFLAGRANTI ED IMPIANTI DI TERRA, NONCHE' DI TUTTI GLI ALTRI IMPIANTI
ELENCATI NELL'ART. 5 DELLA LEGGE 5 MARZO 1990, N. 46;
- L'ESECUZIONE DI OGNI ALTRA PRESTAZIONE ED OPERA ACCESSORIA E/O ATTINENTE AGLI
IMPIANTI SOPRA DESCRITTI;
- LA COSTRUZIONE, LA RISTRUTTURAZIONE, L'AMPLIAMENTO E LA TRASFORMAZIONE DI BENI
IMMOBILI DA EFFETTUARE SIA IN ECONOMIA SIA AVVALENDOSI DI TERZI, DA DESTINARE
ANCHE A BENI STRUMENTALI DELL'IMPRESA.

SI SPECIFICA CHE L'ATTIVITA' DI PROGETTAZIONE COME SOPRA ENUNCIATA E' MERAMENTE
INTERNA, IN PROPRIO, O COMUNQUE FINALIZZATA ESCLUSIVAMENTE ED UNICAMENTE ALLA
REALIZZAZIONE DEL PRODOTTO FINITO.

ESSA POTRA' COMPIERE QUALUNQUE OPERAZIONE INDUSTRIALE, COMMERCIALE, FINANZIARIA
(QUEST'ULTIMA NON IN MANIERA PREVALENTE, IVI COMPRESA L'ASSUNZIONE DI
PARTECIPAZIONI OD INTERESSENZE IN ALTRE SOCIETA', SOLO IN VIA STRUMENTALE E
COMUNQUE NON NEI CONFRONTI DEL PUBBLICO) DI CREDITO PASSIVO, MOBILIARE ED
IMMOBILIARE, DIRETTAMENTE O MEDIATAMENTE CONNESSA ALL'ATTUAZIONE DEL PREDETTO
OGGETTO, INCLUSA LA CONCESSIONE DI GARANZIE REALI O PERSONALI, LA LOCAZIONE
ANCHE FINANZIARIA (QUALE LOCATARIA) IL TUTTO PURCHE' FUNZIONALMENTE E
DIRETTAMENTE RIVOLTO ALLA REALIZZAZIONE DELL'ATTIVITA' COME SOPRA PROGRAMMATA.
FERMO IL RISPETTO DELLE INDEROGABILI NORME DI LEGGE CHE RISERVANO L'ESERCIZIO DI
DETERMINATE ATTIVITA' AD ISCRITTI IN APPOSITI ALBI O REGISTRI O A PARTICOLARI
CATEGORIE DI OPERATORI.

SISTEMA DI AMMINISTRAZIONE E CONTROLLO



Prot.:CEW/20153/2009/CTO0374

30/9/2009

- AMMINISTRATORE UNICO
numero componenti in carica: 1

INFORMAZIONI SULLO STATUTO

Poteri da Statuto:

ALL'ORGANO AMMINISTRATIVO SPETTANO I PIU' AMPI POTERI DI AMMINISTRAZIONE E DISPOSIZIONE DELLA SOCIETA', NESSUNO ESCLUSO OD ECCELTUATO. RIENTRA NELLA COMPETENZA DELL'ORGANO AMMINISTRATIVO L'ASSUNZIONE DELLE DELIBERAZIONI CONCERNENTI LA FUSIONE PER INCORPORAZIONE DI SOCIETA' INTERAMENTE POSSEDUTE O POSSEDUTE ALMENO AL 90%, DI CUI AGLI ARTICOLI 2505 E 2505-BIS C.C.. L'ORGANO AMMINISTRATIVO PUO' NOMINARE DIRETTORI GENERALI E DELIBERARE IL CONFERIMENTO, NELLE FORME DI LEGGE, DI PROCURE PER DETERMINATI ATTI O PER CATEGORIE DETERMINATE DI ATTI, A TERZE PERSONE ANCHE ESTRANEE ALLA SOCIETA'. LA RAPPRESENTANZA GENERALE DELLA SOCIETA', DI FRONTE AI TERZI ED IN GIUDIZIO, SPETTA:

- ALL'AMMINISTRATORE UNICO;
- AI DIRETTORI ED AI PROCURATORI, NEI LIMITI DEI POTERI LORO CONFERITI NELL'ATTO DI NOMINA.

RIPARTIZIONE DEGLI UTILI E DELLE PERDITE TRA I SOCI
GLI UTILI NETTI RISULTANTI DAL BILANCIO APPROVATO, DEDOTTONE IL 5% (CINQUE PER CENTO) PER LA FORMAZIONE DELLA RISERVA LEGALE E GLI ALTRI ACCANTONAMENTI DI LEGGE, SARANNO DISTRIBUITI TRA I SOCI IN PROPORZIONE ALLA PARTECIPAZIONE AL CAPITALE DA CIASCUNO POSSEDUTA, SALVO DIVERSA DECISIONE DEI SOCI STESSI.

Modalità di convocazione, intervento e funzionamento dell'assemblea:
ARTICOLI 23, 24, 25 E 26 DELLO STATUTO SOCIALE

Clausole di recesso:
ARTICOLO 9 DELLO STATUTO SOCIALE

Clausole di prelazione:
ARTICOLO 7 DELLO STATUTO SOCIALE

INFORMAZIONI PATRIMONIALI E FINANZIARIE

Capitale Sociale in EURO:
deliberato 20.000,00
sottoscritto 20.000,00
versato 20.000,00
conferimenti in DENARO

Strumenti finanziari previsti dallo statuto:

- titoli di debito
VEDERE ARTICOLO 6 DELLO STATUTO SOCIALE

ATTIVITA'

Data d'inizio dell'attività dell'impresa: 02/01/2007

Attività esercitata nella sede legale:
ATTIVITA' SVOLTA PRESSO L'UNITA' LOCALE

TITOLARI DI CARICHE O QUALIFICHE



CAMERA DI COMMERCIO
INDUSTRIA, ARTIGIANATO E AGRICOLTURA
DI TORINO

Prot.: CEW/20153/2009/CTO0374

30/9/2009

* DONATACCI GUIDO
nato a FOGGIA (FG) il 03/09/1944
codice fiscale: DNTGDU44P03D643P
- AMMINISTRATORE UNICO nominato con atto del 23/11/2006
presentazione il 27/11/2006
durata in carica FINO ALLA REVOCA
- RESPONSABILE TECNICO nominato il 02/01/2007

* DONATACCI LUCA
nato a TORINO (TO) il 08/08/1970
codice fiscale: DNTLCU70M08L219G
- RESPONSABILE TECNICO nominato il 02/01/2007

SEDI SECONDARIE E UNITÀ LOCALI

- Unità locale SEDE DELL'IMPRESA ARTIGIANA
SEDE OPERATIVA
MAGAZZINO
UFFICIO
TORINO (TO) VIA FEROGGIO, 16 CAP 10151

Attività esercitata:
INSTALLAZIONE E RELATIVA MANUTENZIONE DI IMPIANTI ELETTRICI, CABINE B.T. E
M.T. IMPIANTI ANTIDIFLAGRANTI E IMPIANTI DI TERRA, IMPIANTI RADIOTELEVISIVI,
ELETTRONICI IN GENERE, ANTENNE ED IMPIANTI DI PROTEZIONE DA SCARICHE
ATMOSFERICHE.
DAL 20/10/2008 COSTRUZIONE DI EDIFICI RESIDENZIALI E NON RESIDENZIALI

Data apertura: 02/01/2007

CERTIFICAZIONE DI CUI ALLA LEGGE 46/90

ABILITAZIONI:

L'impresa, ai sensi della Legge 5 marzo 1990 n. 46 recante norme per la
sicurezza degli impianti, è abilitata, salvo le eventuali limitazioni
più sotto specificate, all'installazione, alla trasformazione, all'ampliamento e
alla manutenzione degli impianti di cui all'Art. 1 della Legge n. 46/1990 come
segue:

1) lettera A

PER GLI IMPIANTI DI PRODUZIONE, DI TRASPORTO, DI DISTRIBUZIONE E DI
UTILIZZAZIONE DELL'ENERGIA ELETTRICA ALL'INTERNO DEGLI EDIFICI A PARTIRE DAL
PUNTO DI CONSEGNA DELL'ENERGIA FORNITA DALL'ENTE DISTRIBUTORE.

Data riconoscimento: 16/01/2007 Ente: ALBO ARTIGIANI

2) lettera B

PER GLI IMPIANTI RADIOTELEVISIVI ED ELETTRONICI IN GENERE, LE ANTENNE E GLI
IMPIANTI DI PROTEZIONE DA SCARICHE ATMOSFERICHE.

Data riconoscimento: 16/01/2007 Ente: ALBO ARTIGIANI

RESPONSABILI TECNICI:

* DONATACCI GUIDO
nato a FOGGIA (FG) il 03/09/1944
Codice Fiscale: DNTGDU44P03D643P



CAMERA DI COMMERCIO
INDUSTRIA ARTIGIANATO E AGRICOLTURA
DI TORINO

Prot.:CEW/20153/2009/CTO0374

30/9/2009

residente a SAN GIORGIO CANAVESE (TO) VIA GIOANNINI 53 CAP 10090
- AMMINISTRATORE UNICO
- RESPONSABILE TECNICO
per l'esercizio delle attività di cui alla lettera A, B
Data riconoscimento: 16/01/2007 Ente: ALBO ARTIGIANI

* DONATACCI LUCA
nato a TORINO (TO) il 08/08/1970
Codice Fiscale: DNTLCU70M08L219G
residente a SAN GIORGIO CANAVESE (TO) VIA GIOANNINI 53 CAP 10084
- RESPONSABILE TECNICO
per l'esercizio delle attività di cui alla lettera A, B
Data riconoscimento: 16/01/2007 Ente: ALBO ARTIGIANI

Il presente certificato riporta le notizie/dati iscritti nel Registro alla data odierna.

IMPOSTA DI BOLLO ASSOLTA IN MODO VIRTUALE - AUTORIZZAZIONE DELL'INTENDENZA DI FINANZA DI TORINO N. 26204 DEL 5/11/1975.

RISCOSSI PER NR BOLLI	2	EURO	29,24
PER DIRITTI		EURO	10,00
TOTALE		EURO	39,24
TOTALE CON GLI IMPORTI ESPRESSI IN LIRE: 75979			

DAGLI ATTI DELL'UFFICIO LA SUDETTA IMPRESA NON RISULTA IN STATO DI FALLIMENTO, CONCORDATO PREVENTIVO O DI AMMINISTRAZIONE CONTROLLATA.

PER IL CONSERVATORE

ANTONIO MULAS

SOGGETTI CONTROLLATI (articolo 2 del D.P.R n.252 del 3/6/1998)

Codice fiscale	Denominazione	Pr.sede		
09477700018	D.G.L. TECNOIMPIANTI S.R.L.	TO		
Cognome	Nome	Sesso	Pr.nasc.	Dt nasc.
DONATACCI	GUIDO	M	FG	03/09/1944
DONATACCI	LUCA	M	TO	08/08/1970

N U L L A O S T A

ai fini dell'articolo 10 della legge 31 maggio 1965, n.575 e successive modificazioni.
La presente certificazione è emessa dalla C.C.I.A.A. utilizzando il collegamento telematico con il sistema informativo utilizzato dalla prefettura di Roma.

*** fine certificato ***

IRIDE Servizi
Aggiornamento
documentale

N. 374