

DICHIARAZIONE DI CONFORMITÀ 37/08 DELL'IMPIANTO ALLA REGOLA D'ARTE

N°Prot. **04**

Il sottoscritto Donatucci Guido
 titolare o legale rappresentante dell'impresa (ragione sociale) D.G.L. TECNOIMPIANTI srl
 operante nel settore IMPIANTI ELETTRICI con sede in Via Feroggio-
 n° 16- Comune TORINO (Prov. TO) Tel. 011-4530750-
 Part. IVA 09477700018
 iscritta nel registro delle ditte (d.P.R. 7/12/1995, n. 581) della Camera C.C.I.A.A. di TORINO
 n° 09477700018
 iscritta all'albo provinciale delle Imprese Artigiane (legge 08/08/1985), di /TORINO n° 309846/
 esecutrice dell'impianto (descrizione schematica): INSTALLAZIONE N° 2 GRUPPI PRESE F.M. UFF.-ANG-SST-CLT
Ordine di Lavoro Iride Sevizi S.p.A. n. 3875074

Inteso come: nuovo impianto trasformazione ampliamento manutenzione straordinaria
 Altro⁽¹⁾

Nota: Per gli impianti a gas specificare il tipo di gas distribuito: canalizzato della 1ª, 2ª, 3ª famiglia: GPL da recipienti mobili, GPL da serbatoio fisso.

Commissionato da: IRIDE SERVIZI S.p.a.
 installato nel cantiere sito nel Comune di: TORINO (Prov. TO) corso Corsica
 n° 55 scala / piano / Interno /
 di proprietà di (nome, cognome o ragione sociale e indirizzo) COMUNE DI TORINO

in edificio adibito ad uso: industriale Civile⁽²⁾ commercio Altri usi: Anagrafe

DICHIARA

sotto la propria personale responsabilità, che l'impianto è stato realizzato in modo conforme alla regola d'arte secondo quanto previsto dall'art. 6, tenuto conto delle condizioni d'esercizio e degli usi a cui è destinato l'edificio avendo in particolare:

- rispettato il progetto redatto ai sensi dell'art. 5 da (2):
 seguito la normativa tecnica applicabile all'impianto (3): CEI 20-20- CEI 23-19-CEI64-8/5

- installato componenti e materiali costruiti a regola d'arte e adatti al luogo di installazione - artt. 5 e 6;
 controllato l'impianto ai fini della sicurezza e della funzionalità con esito positivo, avendo eseguito le verifiche richieste della norma e dalle disposizioni di legge.

Allegati obbligatori:

- Progetto ai sensi degli articoli 5 e 7; (4)
 Relazione con tipologia dei materiali utilizzati; (5)
 Schema di impianto realizzato; (6)
 Riferimento a dichiarazioni di conformità precedenti o parziali, già esistenti; (7)
 Copia del certificato di riconoscimento dei requisiti tecnico-professionali.

Allegati facoltativi: (8)

DECLINA

ogni responsabilità per sinistri a persone o a cose derivanti da manomissione dell'impianto da parte di terzi ovvero da carenze di manutenzione o riparazione.

Il responsabile tecnico D.G.L. Tecnoimpianti s.r.l. IL DICHIARANTE
 data, 26/11/2009 Via Feroggio, 16 - 10151 Torino
 (timbro e firma) (timbro e firma)
 tel. 011-4530750 - fax 011-4531141
 P.IVA 09477700018

Avvertenze per il committente: responsabilità del committente o del proprietario, art. 8 (9)

COPIA PER COMMITTENTE

RELAZIONE RELATIVA ALLE TIPOLOGIE DI MATERIALI UTILIZZATI

Pos.	Denominazione del componente	Modello tipo o sigla	Nome del costruttore	CONFORME ALLA REGOLA DELL'ARTE	
				Marcatura CE	Marchio IMQ
1	Cavo Butile 3G2,5 mm2	FG70R 0,6/1 KV 3G2,5	Baldassarri	X	X
2	Interruttore magnetoter. 16A 1P+ N	GW 20436	GEWISS	X	X
3	Copriforo 1 Modulo	GW 20056	GEWISS	X	X
4	Presse Bivalente 10-16A	GW 20203	GEWISS	X	X
5	Presse Unel 10-16 A	GW 20246	GEWISS	X	X
6	Placca in resina	GW 22506	GEWISS	X	X
7	Supporto per placca in resina	GW24230	GEWISS	X	X
8	Scatola porta apparecchi 6 posti	BOC 03458	Bocchiotti	X	X
9	Canale base battiscopa .corn.	BOC 09301	Bocchiotti	X	X
10	Cordina antif. 2,5 mm2	N07VK2,5	Baldassarri	X	X

DESCRIZIONE DEI LAVORI:

I gruppi prese sono stati installati presso l'ufficio ANG-SST-CLT.


Compatibilità dell'intervento con le condizioni preesistenti dell'impianto.

Si dichiara che l'intervento effettuato è compatibile con le condizioni preesistenti dell'impianto e che i componenti elettrici utilizzati sono idonei rispetto all'ambiente di installazione.

Riferimento a dichiarazioni di conformità, o di rispondenza, precedenti o parziali già esistenti:


Dichiarazione di Conformità rilasciata in data 28/09/2001, dall' Impresa CIET s.r.l. con sede in viale F.lli Kennedy n. 6, Robassomero (TO).

D.G.L. Tecnoimpianti S.r.l.
Via Feroggio, 16 - 10151 Torino
tel. 011-4530750 / fax 011-4531141
P. IVA 0947720018

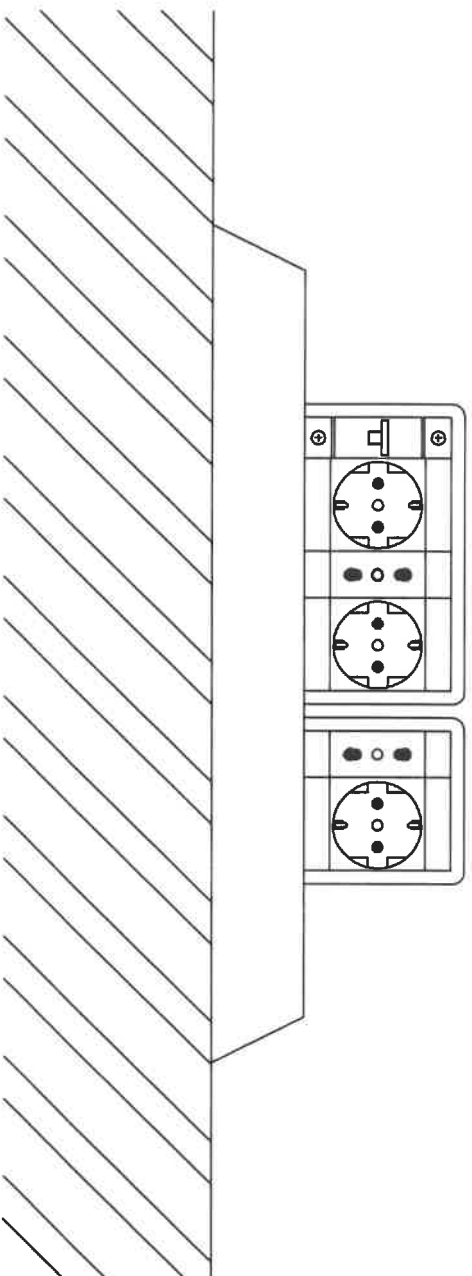

DA LINEA FM PRESE
ESISTENTE

302,9

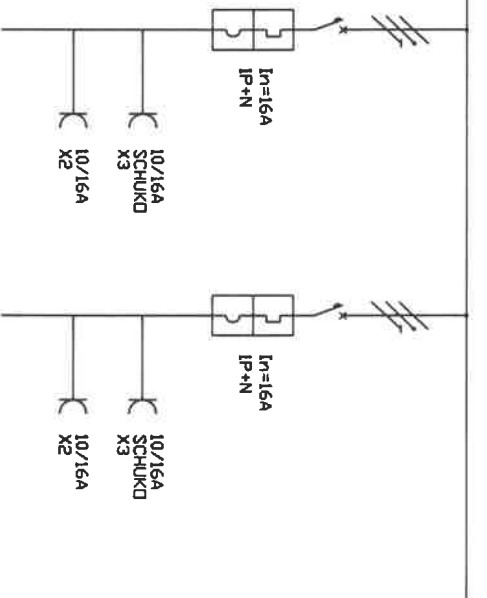

PLANIMETRIA VALIDA AI FINI DELLA RAPPRESENTAZIONE DELL'IMPIANTO ELETTRICO - PARTICOLARI ELETTRICI NON IN SCALA

DISLOCAZIONE PLANIMETRICA IMPIANTI ELETTRICI

di C.so Corsica 55_UFF.-ANG-SST-CLT

DISEGNATORE

D.G.L. TECNOIMPIANTI S.r.l.
Via Feroggio 16
10151 TORINO (TO)

COMMITTENTE

IRIDE SERVIZI S.p.a
C.so Svizzera 95
10143 TORINO (TO)

FILE

Gruppo proce-ding
ELAB. FC

FOGLIO 1 SEQUE

CONTR. FC

APPR. FC



Prot.:CEW/20153/2009/CTO0374

30/9/2009

CAMERA DI COMMERCIO INDUSTRIA ARTIGIANATO E AGRICOLTURA DI TORINO
- UFFICIO REGISTRO DELLE IMPRESE -

CERTIFICATO DI ISCRIZIONE NELLA SEZIONE ORDINARIA

DATI IDENTIFICATIVI DELL'IMPRESA

Codice fiscale e numero d'iscrizione: 09477700018
del Registro delle Imprese di TORINO
data di iscrizione: 29/11/2006

Iscritta nella sezione ORDINARIA il 29/11/2006
Annotata con la qualifica di IMPRESA ARTIGIANA (sezione speciale) il 09/01/2007
con il numero Albo Artigiani: 309846

Iscritta con il numero Repertorio Economico Amministrativo 1055156

Denominazione: D.G.L. TECNOIMPIANTI S.R.L.

Forma giuridica: SOCIETA' A RESPONSABILITA' LIMITATA

Sede:
TORINO (TO) VIA AMEDEO AVOGADRO, 20 CAP 10121

Costituita con atto del 23/11/2006

Durata della società:
data termine: 31/12/2050.

OGGETTO SOCIALE:

L'ESERCIZIO DELLE SEGUENTI ATTIVITA':

- LA PROGETTAZIONE, LA COSTRUZIONE, L'INSTALLAZIONE E LA MANUTENZIONE DI
IMPIANTI ELETTRICI, CIVILI ED INDUSTRIALI, CABINE BT.MT., IMPIANTI
ANTIDEFILAGRANTI ED IMPIANTI DI TERRA, NONCHE' DI TUTTI GLI ALTRI IMPIANTI
ELENCATI NELL'ART. 5 DELLA LEGGE 5 MARZO 1990, N. 46;
- L'ESECUZIONE DI OGNI ALTRA PRESTAZIONE ED OPERA ACCESSORIA E/O ATTINENTE AGLI
IMPIANTI SOPRA DESCRITTI;

- LA COSTRUZIONE, LA RISTRUTTURAZIONE, L'AMPLIAMENTO E LA TRASFORMAZIONE DI BENI
IMMOBILI DA EFFETTUARE SIA IN ECONOMIA SIA AVVALENDOSI DI TERZI, DA DESTINARE
ANCHE A BENI STRUMENTALI DELL'IMPRESA.

SI SPECIFICA CHE L'ATTIVITA' DI PROGETTAZIONE COME SOPRA ENUNCIATA E' MERAMENTE
INTERNA, IN PROPRIO, O COMUNQUE FINALIZZATA ESCLUSIVAMENTE ED UNICAMENTE ALLA
REALIZZAZIONE DEL PRODOTTO FINITO.

ESSA POTRA' COMPIERE QUALUNQUE OPERAZIONE INDUSTRIALE, COMMERCIALE, FINANZIARIA
(QUEST'ULTIMA NON IN MANIERA PREVALENTE, IVI COMPRESA L'ASSUNZIONE DI
PARTECIPAZIONI OD INTERESSENZE IN ALTRE SOCIETA', SOLO IN VIA STRUMENTALE E
COMUNQUE NON NEI CONFRONTI DEL PUBBLICO) DI CREDITO PASSIVO, MOBILIARE ED
IMMOBILIARE, DIRETTAMENTE O MEDIATAMENTE CONNESSA ALL'ATTUAZIONE DEL PREDETTO
OGGETTO, INCLUSA LA CONCESSIONE DI GARANZIE REALI O PERSONALI, LA LOCAZIONE
ANCHE FINANZIARIA (QUALE LOCATARIA) IL TUTTO PURCHE' FUNZIONALMENTE E
DIRETTAMENTE RIVOLTO ALLA REALIZZAZIONE DELL'ATTIVITA' COME SOPRA PROGRAMMATA.
FERMO IL RISPETTO DELLE INDEROGABILI NORME DI LEGGE CHE RISERVANO L'ESERCIZIO DI
DETERMINATE ATTIVITA' AD ISCRITTI IN APPOSITI ALBI O REGISTRI O A PARTICOLARI
CATEGORIE DI OPERATORI.

SISTEMA DI AMMINISTRAZIONE E CONTROLLO



CAMERA DI COMMERCIO
INDUSTRIA ARTIGIANATO E AGRICOLTURA
DI TORINO

Prot.:CEW/20153/2009/CTO0374

30/9/2009

* DONATACCI GUIDO
nato a FOGGIA (FG) il 03/09/1944
codice fiscale: DNTGDU44P03D643P
- AMMINISTRATORE UNICO nominato con atto del 23/11/2006
presentazione il 27/11/2006
durata in carica FINO ALLA REVOCA
- RESPONSABILE TECNICO nominato il 02/01/2007

* DONATACCI LUCA
nato a TORINO (TO) il 08/08/1970
codice fiscale: DNTLCU70M08L219G
- RESPONSABILE TECNICO nominato il 02/01/2007

SEDI SECONDARIE E UNITÀ LOCALI

- Unità locale SEDE DELL'IMPRESA ARTIGIANA
SEDE OPERATIVA
MAGAZZINO
UFFICIO
TORINO (TO) VIA FEROGGIO, 16 CAP 10151

Attività esercitata:
INSTALLAZIONE E RELATIVA MANUTENZIONE DI IMPIANTI ELETTRICI, CABINE B.T. E
M.T. IMPIANTI ANTIDIFLAGRANTI E IMPIANTI DI TERRA, IMPIANTI RADIOTELEVISIVI,
ELETTRONICI IN GENERE, ANTENNE ED IMPIANTI DI PROTEZIONE DA SCARICHE
ATMOSFERICHE.
DAL 20/10/2008 COSTRUZIONE DI EDIFICI RESIDENZIALI E NON RESIDENZIALI

Data apertura: 02/01/2007

CERTIFICAZIONE DI CUI ALLA LEGGE 46/90

ABILITAZIONI:

L'impresa, ai sensi della Legge 5 marzo 1990 n. 46 recante norme per la
sicurezza degli impianti, è abilitata, salvo le eventuali limitazioni
più sotto specificate, all'installazione, alla trasformazione, all'ampliamento e
alla manutenzione degli impianti di cui all'Art. 1 della Legge n. 46/1990 come
segue:

1) lettera A
PER GLI IMPIANTI DI PRODUZIONE, DI TRASPORTO, DI DISTRIBUZIONE E DI
UTILIZZAZIONE DELL'ENERGIA ELETTRICA ALL'INTERNO DEGLI EDIFICI A PARTIRE DAL
PUNTO DI CONSEGNA DELL'ENERGIA FORNITA DALL'ENTE DISTRIBUTORE.
Data riconoscimento: 16/01/2007 Ente: ALBO ARTIGIANI

2) lettera B
PER GLI IMPIANTI RADIOTELEVISIVI ED ELETTRONICI IN GENERE, LE ANTENNE E GLI
IMPIANTI DI PROTEZIONE DA SCARICHE ATMOSFERICHE.
Data riconoscimento: 16/01/2007 Ente: ALBO ARTIGIANI

RESPONSABILI TECNICI:

* DONATACCI GUIDO
nato a FOGGIA (FG) il 03/09/1944
Codice Fiscale: DNTGDU44P03D643P