

DICHIARAZIONE DI CONFORMITÀ 37/08 DELL'IMPIANTO ALLA REGOLA D'ARTE

N°Prot. 50

Il sottoscritto <u>Donatacci Guido</u>	
titolare o legale rappresentante dell'impresa (ragione sociale) <u>D.G.L. TECNOIMPIANTI srl</u>	
operante nel settore <u>IMPIANTI ELETTRICI</u>	con sede in Via <u>Feroggio-</u>
n° <u>16-</u> Comune <u>TORINO</u> (Prov. <u>TO</u>) Tel. <u>011-4530750-</u>	
Part. IVA <u>09477700018</u>	
<input checked="" type="checkbox"/> iscritta nel registro delle ditte (d.P.R. 7/12/1995, n. 581) della Camera C.C.I.A.A. di <u>TORINO</u>	n° <u>09477700018</u>
<input type="checkbox"/> iscritta all'albo provinciale delle Imprese Artigiane (legge 08/08/1985), di <u>TORINO</u>	n° <u>309846/</u>
esecutrice dell'impianto (descrizione schematica): INSTALLAZIONE PRESE UFF. CIRCOSCRIZIONE 2 PIANO ° 2 PER TELECAMERA E MONITOR. SALA PUBBLICO-SALA CONSIGLIO.	
Ordine di Lavoro Iride Sevizi S.p.A. n. 3875198	
Inteso come: <input type="checkbox"/> nuovo impianto <input type="checkbox"/> trasformazione <input type="checkbox"/> ampliamento <input checked="" type="checkbox"/> manutenzione straordinaria	
<input type="checkbox"/> Altro ⁽¹⁾	
<i>Nota:</i> Per gli impianti a gas specificare il tipo di gas distribuito: canalizzato della 1ª, 2ª, 3ª famiglia: GPL da recipienti mobili, GPL da serbatoio fisso.	
Commissionato da: <u>IRIDE SERVIZI S.p.a.</u>	
installato nel cantiere sito nel Comune di: <u>TORINO</u> (Prov. <u>TO</u>) corso <u>Orbassano</u>	
n° <u>200</u> scala <u>/</u> piano <u>/</u> Interno <u>/</u>	
di proprietà di (nome, cognome o ragione sociale e indirizzo) <u>COMUNE DI TORINO</u>	
in edificio adibito ad uso: <input type="checkbox"/> industriale <input type="checkbox"/> Civile ⁽²⁾ <input type="checkbox"/> commercio <input checked="" type="checkbox"/> Altri usi: <u>LOCALI CONSIGLIO CIRCOSCRIZIONE 2</u>	
DICHIARA	
sotto la propria personale responsabilità, che l'impianto è stato realizzato in modo conforme alla regola d'arte secondo quanto previsto dall'art. 6, tenuto conto delle condizioni d'esercizio e degli usi a cui è destinato l'edificio avendo in particolare:	
<input type="checkbox"/> rispettato il progetto redatto ai sensi dell'art. 5 da (2):	
<input checked="" type="checkbox"/> seguito la normativa tecnica applicabile all'impiego (3): <u>CEI 20-20 - CEI64-8/5-CEI64-8/2</u>	
<input checked="" type="checkbox"/> installato componenti e materiali costruiti a regola d'arte e adatti al luogo di installazione – artt. 5 e 6;	
<input checked="" type="checkbox"/> controllato l'impianto ai fini della sicurezza e della funzionalità con esito positivo, avendo eseguito le verifiche richieste della norma e dalle disposizioni di legge.	
Allegati obbligatori:	
<input type="checkbox"/> Progetto ai sensi degli articoli 5 e 7; (4)	
<input checked="" type="checkbox"/> Relazione con tipologia dei materiali utilizzati; (5)	
<input checked="" type="checkbox"/> Schema di impianto realizzato; (6)	
<input checked="" type="checkbox"/> Riferimento a dichiarazioni di conformità precedenti o parziali, già esistenti; (7)	
<input checked="" type="checkbox"/> Copia del certificato di riconoscimento dei requisiti tecnico-professionali.	
Allegati facoltativi: (8)	
DECLINA	
ogni responsabilità per sinistri a persone o a cose derivanti da mancata esecuzione dell'impianto da parte di terzi ovvero da carenze di manutenzione o riparazione.	
Il responsabile tecnico	Il DICHIARANTE
<u>D.G.L. Tecnoimpianti S.r.l.</u> Via Feroggio, 16 - 10151 Torino tel. 011-4530750 fax 011-4531141 (RUBRICA) 09477700018	<u>D.G.L. Tecnoimpianti S.r.l.</u> Via Feroggio, 16 - 10151 Torino tel. 011-4530750 fax 011-4531141 (timbro) P. IVA 09477700018
data, <u>11/12/2010</u>	

Avvertenze per il committente: responsabilità del committente o del proprietario, art. 8 (9)

COPIA PER COMMITTENTE

RELAZIONE RELATIVA ALLE TIPOLOGIE DI MATERIALI UTILIZZATI

Pos.	Denominazione del componente	Modello tipo o sigla	Nome del costruttore	CONFORME ALLA REGOLA DELL'ARTE	
				Marcatura CE	Marchio IMQ
1	Canalina a cornice in pvc	BOC 09301	BOCCHIOTTI	X	X
2	Contenitori porta frutto in pvc	BOC 03453	BOCCHIOTTI	X	X
3	Cordina antifiamma	N07V-K 1x2,5 mmq	GENERAL	X	X
4	Presa bivalente 10-16 A	AM 5180 MATIX	B-TICINO	X	X
5	Telaio porta frutti	503SA	B-TICINO	X	X
6	Placca in resina 503	AM 4803 bianca	B-TICINO	X	X
7	Presa italiana -tedesca 10-16A	AM 5440/16	B-TICINO	X	X

DESCRIZIONE DEI LAVORI:

Installazione di n. 2 gruppi presa nei locali della sala consiglio della Circoscrizione 2 presso la villa della Biblioteca Villa Amoretti sita in cso Orbassano 200. L'alimentazione è stata prelevata dal circuito F.M. esistente. Le prese servono per alimentare le telecamere e i monitor delle due sale.

Compatibilità dell'intervento con le condizioni preesistenti dell'impianto.

Si dichiara che l'intervento effettuato è compatibile con le condizioni preesistenti dell'impianto e che i componenti elettrici utilizzati sono idonei rispetto all'ambiente di installazione.

Riferimento a dichiarazioni di conformità, o di rispondenza, precedenti o parziali già esistenti:

Dichiarazione di Conformità rilasciata in data 30/09/2005, dall' Impresa C.E.M.S. COOPERATIVA ELETTROMECCANICA SUD SOC. COOP con sede in via S. Gennaro, 205 Piazzolla (NA).

D.G.L. Tecnoimpianti s.r.l.
Via Feroggio, 16 - 10151 Torino
tel. 011-4530750 - fax 011-4531141
P. IVA 09477700018

LEGENDA DICHIARAZIONE DI CONFORMITÀ

- 1) Come esempio nel caso di impianti a gas, con "altro" si può intendere la sostituzione di un apparecchio installato in modo fisso.
- 2) Indicare: nome, cognome, qualifica e, quando ne ricorra l'obbligo ai sensi dell'articolo 5, comma 3, estremi di iscrizione nel relativo Albo professionale, del tecnico che ha redatto il progetto.
- 3) Citare la o le norme tecniche e di legge, distinguendo tra quelle riferite alla progettazione, all'esecuzione e alle verifiche.
- 4) Qualora l'impianto eseguito su progetto sia variato in opera, il progetto presentato alla fine dei lavori deve comprendere le varianti realizzate in corso d'opera.
Fa parte del progetto la citazione della pratica prevenzione incendi (ove richiesta).
- 5) La relazione deve contenere, per i prodotti soggetti a norme, la dichiarazione di rispondenza alle stesse completata, ove esistente, con riferimenti a marchi, certificati di prova, ecc. rilasciati da istituti autorizzati.

Per gli altri prodotti (da elencare) il firmatario deve dichiarare che trattasi di materiali, prodotti e componenti conformi a quanto previsto dagli articoli 5 e 6. La relazione deve dichiarare l'idoneità rispetto all'ambiente di installazione.

Quando rilevante ai fini del buon funzionamento dell'impianto, si devono fornire indicazioni sul numero e caratteristiche degli apparecchi installato od installabili (ad esempio per il gas: 1) numero, tipo e potenza degli apparecchi; 2) caratteristiche dei componenti il sistema di ventilazione dei locali; 3) caratteristiche del sistema di scarico dei prodotti della combustione; 4) indicazioni sul collegamento elettrico degli apparecchi, ove previsto).

6) Per schema dell'impianto realizzato si intende la descrizione dell'opera come eseguita (si fa semplice rinvio al progetto quando questo è stato redatto da un professionista abilitato e non sono state apportate varianti in corso d'opera). Nel caso di trasformazione, ampliamento e manutenzione straordinaria, l'intervento deve essere inquadrato, se possibile, nello schema dell'impianto preesistente.

Lo schema citerà la pratica prevenzione incendi (ove richiesto).

7) I riferimenti sono costituiti dal nome dell'impresa esecutrice e dalla data della dichiarazione.

Per gli impianti o parti di impianti costruiti prima dell'entrata in vigore del presente decreto, il riferimento a dichiarazioni di conformità può essere sostituito dal rinvio a dichiarazioni di rispondenza (art. 7, c. 6).



nel caso che parte dell'impianto sia predisposto da altra impresa (ad esempio ventilazione e scarico fumi negli impianti a gas), la dichiarazione deve riportare gli analoghi riferimenti per dette parti.

8) Esempio: eventuali certificati dei risultati delle verifiche eseguite sull'impianto prima della messa in esercizio o

trattamenti per pulizia, disinfezione, ecc.

9) Al termine dei lavori l'impresa installatrice è tenuta a rilasciare al committente la dichiarazione di conformità degli impianti nel rispetto delle norme di cui all'art. 7.

Il committente o il proprietario è tenuto ad affidare i lavori di installazione, di trasformazione, di ampliamento e di manutenzione degli impianti di cui all'art. 1 ad imprese abilitate ai sensi dell'art. 3.

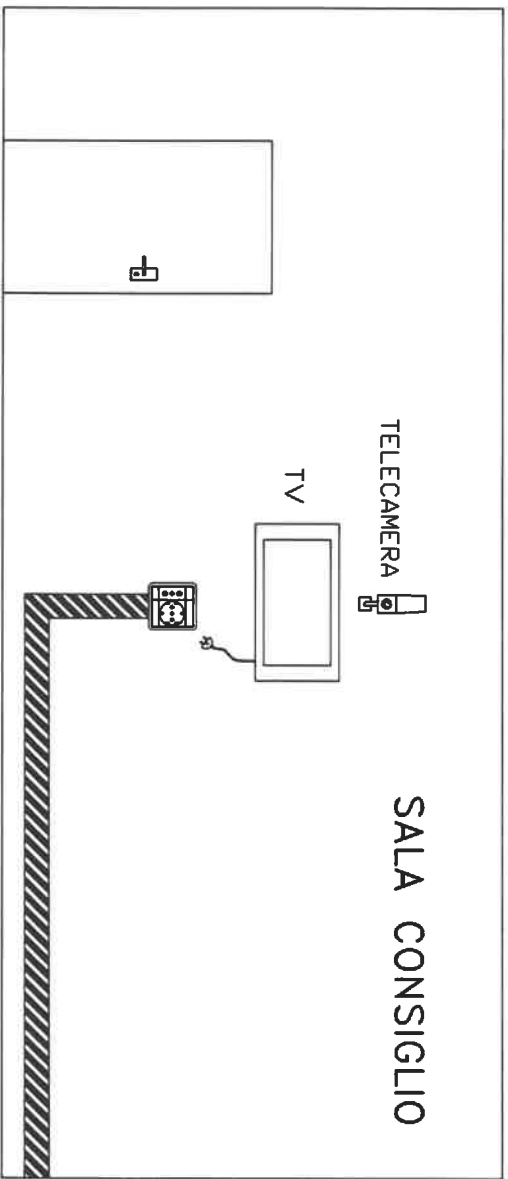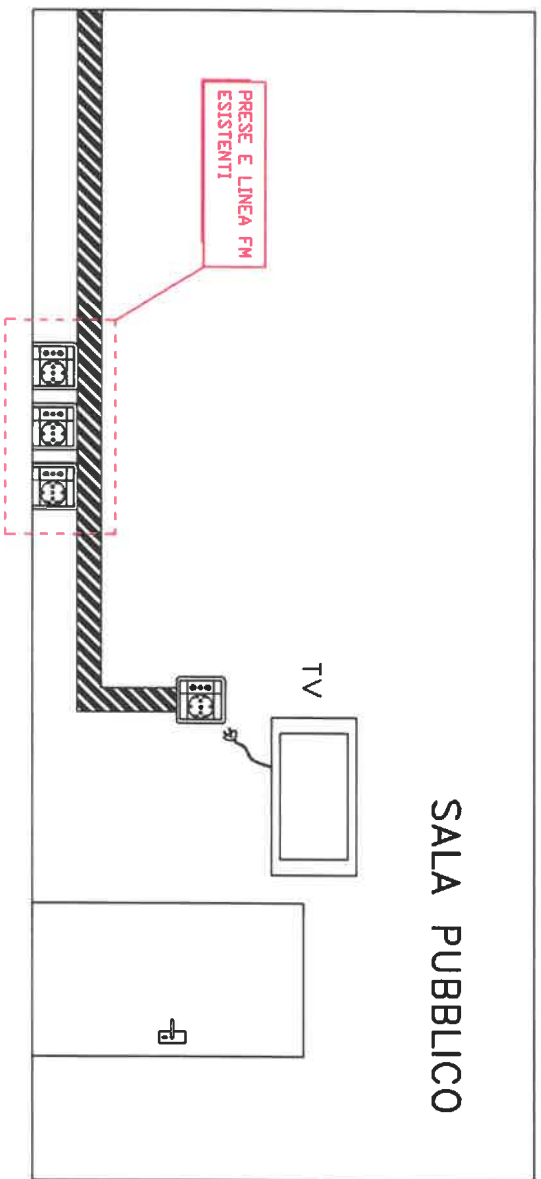

D.G.L. Technoimpianti S.r.l.
 Via Fergoglio, 16 - 10151 Torino
 tel. 011-4530750 - fax 011-4531141
 P.IVA 09477700018

PLANIMETRIA VALIDA AI FINI DELLA RAPPRESENTAZIONE DELL'IMPIANTO ELETTRICO - PARTICOLARI ELETTRICI NON IN SCALA

DISLOCAZIONE PLANIMETRICA IMPIANTI ELETTRICI

di. Corso Orbassano 200

DISEGNATORE
 D.G.L. TECNOIMPIANTI S.r.l.
 Via Fergoglio 16
 10151 TORINO (TO)

COMITENTE
 IRIDE SERVIZI S.p.a
 C.so Svizzera 95
 10143 TORINO (TO)

FILE	PROG. ID	SEQUE.
ELAB. FC	CONTR. FC	APPR. FC
		FC

Prot.:CEW/17357 2010/CTO0199

10/9 2010

CAMERA DI COMMERCIO INDUSTRIA ARTIGIANATO E AGRICOLTURA DI TORINO
- UFFICIO REGISTRO DELLE IMPRESE -

CERTIFICATO DI ISCRIZIONE NELLA SEZIONE ORDINARIA

DATI IDENTIFICATIVI DELL'IMPRESA

Codice fiscale e numero d'iscrizione: 09477700018
del Registro delle Imprese di TORINO
data di iscrizione: 29/11/2006

Iscritta nella sezione ORDINARIA il 29/11/2006
Annotata con la qualifica di IMPRESA ARTIGIANA (sezione speciale) il 09/01/2007
con il numero Albo Artigiani: 309846

Iscritta con il numero Repertorio Economico Amministrativo 1055156

Denominazione: D.G.L. TECNOIMPIANTI S.R.L.

Forma giuridica: SOCIETA' A RESPONSABILITA' LIMITATA

Sede:
TORINO (TO) VIA AMEDEO AVOCADRO, 20 CAP 10121

Costituita con atto del 23/11/2006

Durata della società:
data termine: 31/12/2050

OGGETTO SOCIALE:

L'ESERCIZIO DELLE SEGUENTI ATTIVITA':

- LA PROGETTAZIONE, LA COSTRUZIONE, L'INSTALLAZIONE E LA MANUTENZIONE DI
IMPIANTI ELETTRICI, CIVILI ED INDUSTRIALI, CABINE BT.MT., IMPIANTI
ANTIDEFLAGRANTI ED IMPIANTI DI TERRA, NONCHE' DI TUTTI GLI ALTRI IMPIANTI
ELENCATI NELL'ART. 5 DELLA LEGGE 5 MARZO 1990, N. 46;
- L'ESECUZIONE DI OGNI ALTRA PRESTAZIONE ED OPERA ACCESSORIA E/O ATTINENTE AGLI
IMPIANTI SOPRA DESCRITTI;
- LA COSTRUZIONE, LA RISTRUTTURAZIONE, L'AMPLIAMENTO E LA TRASFORMAZIONE DI BENI
IMMOBILI DA EFFETTUARE SIA IN ECONOMIA SIA AVVALENDOSI DI TERZI, DA DESTINARE
ANCHE A BENI STRUMENTALI DELL'IMPRESA.
SI SPECIFICA CHE L'ATTIVITA' DI PROGETTAZIONE COME SOPRA ENUNCIATA E' MERAMENTE
INTERNA, IN PROPRIO, O COMUNQUE FINALIZZATA ESCLUSIVAMENTE ED UNICAMENTE ALLA
REALIZZAZIONE DEL PRODOTTO FINITO.
ESSA POTRA' COMPIERE QUALUNQUE OPERAZIONE INDUSTRIALE, COMMERCIALE, FINANZIARIA
(QUEST'ULTIMA NON IN MANIERA PREVALENTE, IVI COMPRESA L'ASSUNZIONE DI
PARTECIPAZIONI OD INTERESSENZE IN ALTRE SOCIETA', SOLO IN VIA STRUMENTALE E
COMUNQUE NON NEI CONFRONTI DEL PUBBLICO) DI CREDITO PASSIVO, MOBILIARE ED
IMMOBILIARE, DIRETTAMENTE O MEDIATAMENTE CONNESSA ALL'ATTUAZIONE DEL PREDETTO
OGGETTO, INCLUSA LA CONCESSIONE DI GARANZIE REALI O PERSONALI, LA LOCAZIONE
ANCHE FINANZIARIA (QUALE LOCATARIA) IL TUTTO PURCHE' FUNZIONALMENTE E
DIRETTAMENTE RIVOLTO ALLA REALIZZAZIONE DELL'ATTIVITA' COME SOPRA PROGRAMMATA.
FERMO IL RISPETTO DELLE INDEROGABILI NORME DI LEGGE CHE RISERVANO L'ESERCIZIO DI
DETERMINATE ATTIVITA' AD ISCRITTI IN APPOSITI ALBI O REGISTRI O A PARTICOLARI
CATEGORIE DI OPERATORI.

SISTEMA DI AMMINISTRAZIONE E CONTROLLO

Proc :CEW/17857/2010/CTC0139

10 9 2010

- AMMINISTRATORE UNICO
numero componenti in carica: 1

INFORMAZIONI SULLO STATUTO

Poteri da Statuto:

ALL'ORGANO AMMINISTRATIVO SPETTANO I PIU' AMPI POTERI DI AMMINISTRAZIONE E DISPOSIZIONE DELLA SOCIETA', NESSUNO ESCLUSO OD ECCELTUATO. RIENTRA NELLA COMPETENZA DELL'ORGANO AMMINISTRATIVO L'ASSUNZIONE DELLE DELIBERAZIONI CONCERNENTI LA FUSIONE PER INCORPORAZIONE DI SOCIETA' INTERAMENTE POSSEDUTE O POSSEDUTE ALMENO AL 90%, DI CUI AGLI ARTICOLI 2505 E 2505-BIS C.C. L'ORGANO AMMINISTRATIVO PUO' NOMINARE DIRETTORI GENERALI E DELIBERARE IL CONFERIMENTO, NELLE FORME DI LEGGE, DI PROCURE PER DETERMINATI ATTI O PER CATEGORIE DETERMINATE DI ATTI, A TERZE PERSONE ANCHE ESTRANEE ALLA SOCIETA'. LA RAPPRESENTANZA GENERALE DELLA SOCIETA', DI FRONTE AI TERZI ED IN GIUDIZIO, SPETTA:

- ALL'AMMINISTRATORE UNICO;
- AI DIRETTORI ED AI PROCURATORI, NEI LIMITI DEI POTERI LORO CONFERITI NELL'ATTO DI NOMINA.

RIPARTIZIONE DEGLI UTILI E DELLE PERDITE TRA I SOCI

GLI UTILI NETTI RISULTANTI DAL BILANCIO APPROVATO, DEDOTTONO IL 5% (CINQUE PER CENTO) PER LA FORMAZIONE DELLA RISERVA LEGALE E GLI ALTRI ACCANTONAMENTI DI LEGGE, SARANNO DISTRIBUITI TRA I SOCI IN PROPORZIONE ALLA PARTECIPAZIONE AL CAPITALE DA CIASCUNO POSSEDUTA, SALVO DIVERSA DECISIONE DEI SOCI STESSI.

Clausole di recesso:

ARTICOLO 9 DELLO STATUTO SOCIALE

Clausole di prelazione:

ARTICOLO 7 DELLO STATUTO SOCIALE

INFORMAZIONI PATRIMONIALI E FINANZIARIE

Capitale Sociale in EURO:

deliberato	20.000,00
sottoscritto	20.000,00
versato	20.000,00

conferimenti in DENARO

Strumenti finanziari previsti dallo statuto:

- titoli di debito

VEDERE ARTICOLO 6 DELLO STATUTO SOCIALE

ATTIVITA'

Data d'inizio dell'attività dell'impresa: 02/01/2007

Attività esercitata nella sede legale:

ATTIVITA' SVOLTA PRESSO L'UNITA' LOCALE

TITOLARI DI CARICHE O QUALIFICHE

* DONATACCI GUIDO

nato a FOGGIA (FG) il 03/09/1944

codice fiscale: DNTGDU44P03D643P

CAMERA DI COMMERCIO
INDUSTRIA ARTIGIANATO E AGRICOLTURA
DI TORINO

Prot.:CEW/17857/2010/CTC00199

10/9/2010

- AMMINISTRATORE UNICO nominato con atto del 23/11/2006
presentazione il 27/11/2006
durata in carica FINO ALLA REVOCA
- RESPONSABILE TECNICO nominato il 02/01/2007

* DONATACCI LUCA
nato a TORINO (TO) il 08/08/1970
codice fiscale: DNILCU70M08L219G
- RESPONSABILE TECNICO nominato il 02/01/2007

SEDI SECONDARIE E UNITÀ LOCALI

- Unità locale SEDE DELL'IMPRESA ARTIGIANA
SEDE OPERATIVA
MAGAZZINO
UFFICIO

TORINO (TO) VIA FEROGGIO, 16 CAP 10151

Attività esercitata:

INSTALLAZIONE E RELATIVA MANUTENZIONE DI IMPIANTI ELETTRICI, CABINE B.T. E
M.T. IMPIANTI ANTIDIFLAGRANTI E IMPIANTI DI TERRA, IMPIANTI RADIOTELEVISIVI,
ELETTRONICI IN GENERE, ANTENNE ED IMPIANTI DI PROTEZIONE DA SCARICHE
ATMOSFERICHE.

DAL 20/10/2008 COSTRUZIONE DI EDIFICI RESIDENZIALI E NON RESIDENZIALI

Data apertura: 02/01/2007

CERTIFICAZIONE DI CUI ALLA LEGGE 46/90

ABILITAZIONI:

L'impresa, ai sensi della Legge 5 marzo 1990 n. 46 recante norme per la
sicurezza degli impianti, è abilitata, salvo le eventuali limitazioni
più sotto specificate, all'installazione, alla trasformazione, all'ampliamento e
alla manutenzione degli impianti di cui all'Art. 1 della Legge n. 46/1990 come
segue:

1) lettera A

PER GLI IMPIANTI DI PRODUZIONE, DI TRASPORTO, DI DISTRIBUZIONE E DI
UTILIZZAZIONE DELL'ENERGIA ELETTRICA ALL'INTERNO DEGLI EDIFICI A PARTIRE DAL
PUNTO DI CONSEGNA DELL'ENERGIA FORNITA DALL'ENTE DISTRIBUTORE.

Data riconoscimento: 16/01/2007 Ente: ALBO ARTIGIANI

2) lettera B

PER GLI IMPIANTI RADIOTELEVISIVI ED ELETTRONICI IN GENERE, LE ANTENNE E GLI
IMPIANTI DI PROTEZIONE DA SCARICHE ATMOSFERICHE.

Data riconoscimento: 16/01/2007 Ente: ALBO ARTIGIANI

RESPONSABILI TECNICI:

* DONATACCI GUIDO
nato a FOGGIA (FG) il 03/09/1944
Codice Fiscale: DNYGDU44P03D643P
residente a SAN GEORGIO CANAVESE (TO) VIA GIOANMINT 53 CAP 10090:
- AMMINISTRATORE UNICO
- RESPONSABILE TECNICO.

CAMERA DI COMMERCIO
INDUSTRIA ARTIGIANATO E AGRICOLTURA
DI TORINO

Prot.:CEW/17857/2010/CT00199

10/9/2010

per l'esercizio delle attività di cui alla lettera A, B
Data riconoscimento: 16/01/2007 Ente: ALBO ARTIGIANI

* DONATACCI LUCA

nato a TORINO (TO) il 02/08/1970

Codice Fiscale: DNTLCU70M08L219G

residente a SAN GIORGIO CANAVESE (TO) VIA GIOANNINI 53 CAP 10084

- RESPONSABILE TECNICO:

per l'esercizio delle attività di cui alla lettera A, B

Data riconoscimento: 16/01/2007 Ente: ALBO ARTIGIANI

Il presente certificato riporta le notizie/dati iscritti nel Registro alla data odierna.

IMPOSTA DI BOLLO ASSOLTA IN MODO VIRTUALE - AUTORIZZAZIONE DELL'INTENDENZA DI FINANZA DI TORINO N. 26204 DEL 5/11/1975.

RISCOSSI PER NR BOLLI	2	EURO	29,24
PER DIRITTI		EURO	10,00
TOTALE		EURO	39,24

TOTALE CON GLI IMPORTI ESPRESSI IN LIRE: 75979

DAGLI ATTI DELL'UFFICIO LA SUDETTA IMPRESA NON RISULTA IN STATO DI FALLIMENTO, CONCORDATO PREVENTIVO O DI AMMINISTRAZIONE CONTROLLATA.

PER IL CONSERVATORE



MARINA SCAIVINO

SOGGETTI CONTROLLATI (articolo 2 del D.P.R n.252 del 3/5/1998)

Codice fiscale	Denominazione	Pr.sede		
09477760018	D.G.L. TECNOIMPIANTI S.R.L.	TO		
Cognome	Nome	Sesso	Pr.nasc.	Dt nasc.
DONATACCI	GUIDO	M	FG	03/09/1944

N U L L A O S T A

ai fini dell'articolo 10 della legge 31 maggio 1965, n.575 e successive modificazioni.

La presente certificazione è emessa dalla C.C.I.A.A. utilizzando il collegamento telematico con il sistema informativo utilizzato dalla prefettura di Roma.

*** fine certificato ***