


DIVISIONE URBANISTICA E TERRITORIO AREA URBANISTICA E QUALITÀ DEGLI SPAZI URBANI

Istanza di modifica al PRG vigente

Protocollo n. 2823 del 12/07/2018

Localizzazione: via Bogino - via Maria Vittoria

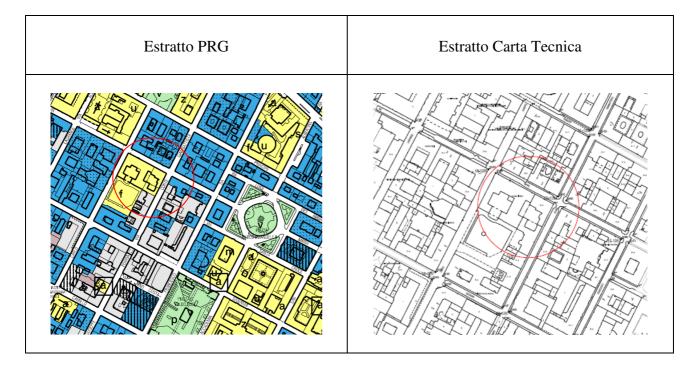

Descrizione

Istanza di Variante al PRG:

da: Area a Servizi Pubblici "S", lett. "f – uffici pubblici" a: Terziario "TE"


Comunicazione al richiedente:

Avvio Istruttoria preliminare Protocollo n. 3072 del 27072018

Mandato agli Uffici di procedere Protocollo n.del

Indicazioni agli Uffici di non procedere Protocollo n.del

