




CITTA' DI TORINO
DIVISIONE URBANISTICA E TERRITORIO
AREA URBANISTICA E QUALITÀ DELL'AMBIENTE COSTRUITO

ISTANZA DI MODIFICA AL PRG VIGENTE

Protocollo n° 2829 del 09/09/2021 (rif. Atti 6_IV/2021)

Localizzazione: via Monte Rosa n. 23

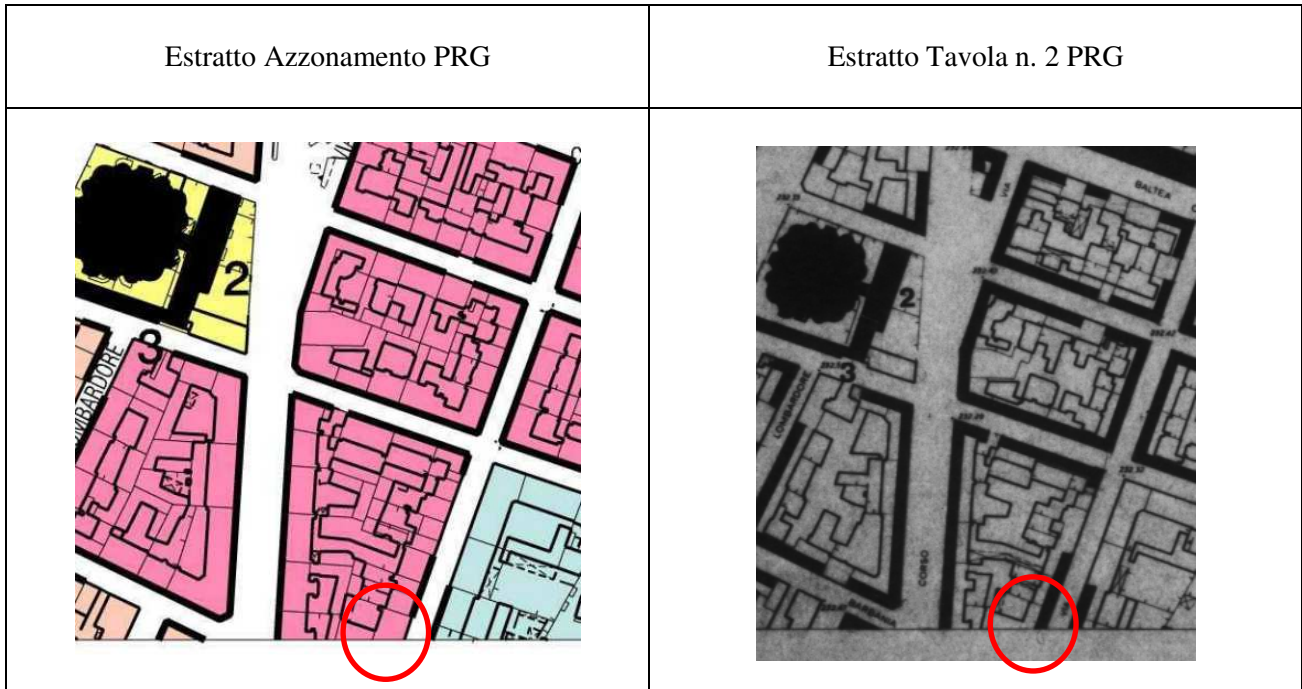

DESCRIZIONE

Istanza di Variazione al PRG per il riconoscimento dell'errata classificazione dell'immobile sito in via Monte Rosa n. 23.

Comunicazione al richiedente:

- Avvio Istruttoria preliminare:

Protocollo n. 3007 del 27/09/2021



Via Meucci, 4 - 10121 Torino - tel. +39.011.011.30414 - fax +39.011.011.30441
e-mail: d.urbanistica@comune.torino.it

Allegato C - MIV_02
Aggiornamento: Novembre 2019