


IMPIANTI ELETTRICI - Misure illuminamento di sicurezza  
 piano tribune  
 PROGETTO IMPIANTI ELETTRICI ING. PIER LUIGI MANCUSO  
 via S. Ottavio, 42 - 10124 TORINO

scala 1:100  
 16 Dicembre 2005

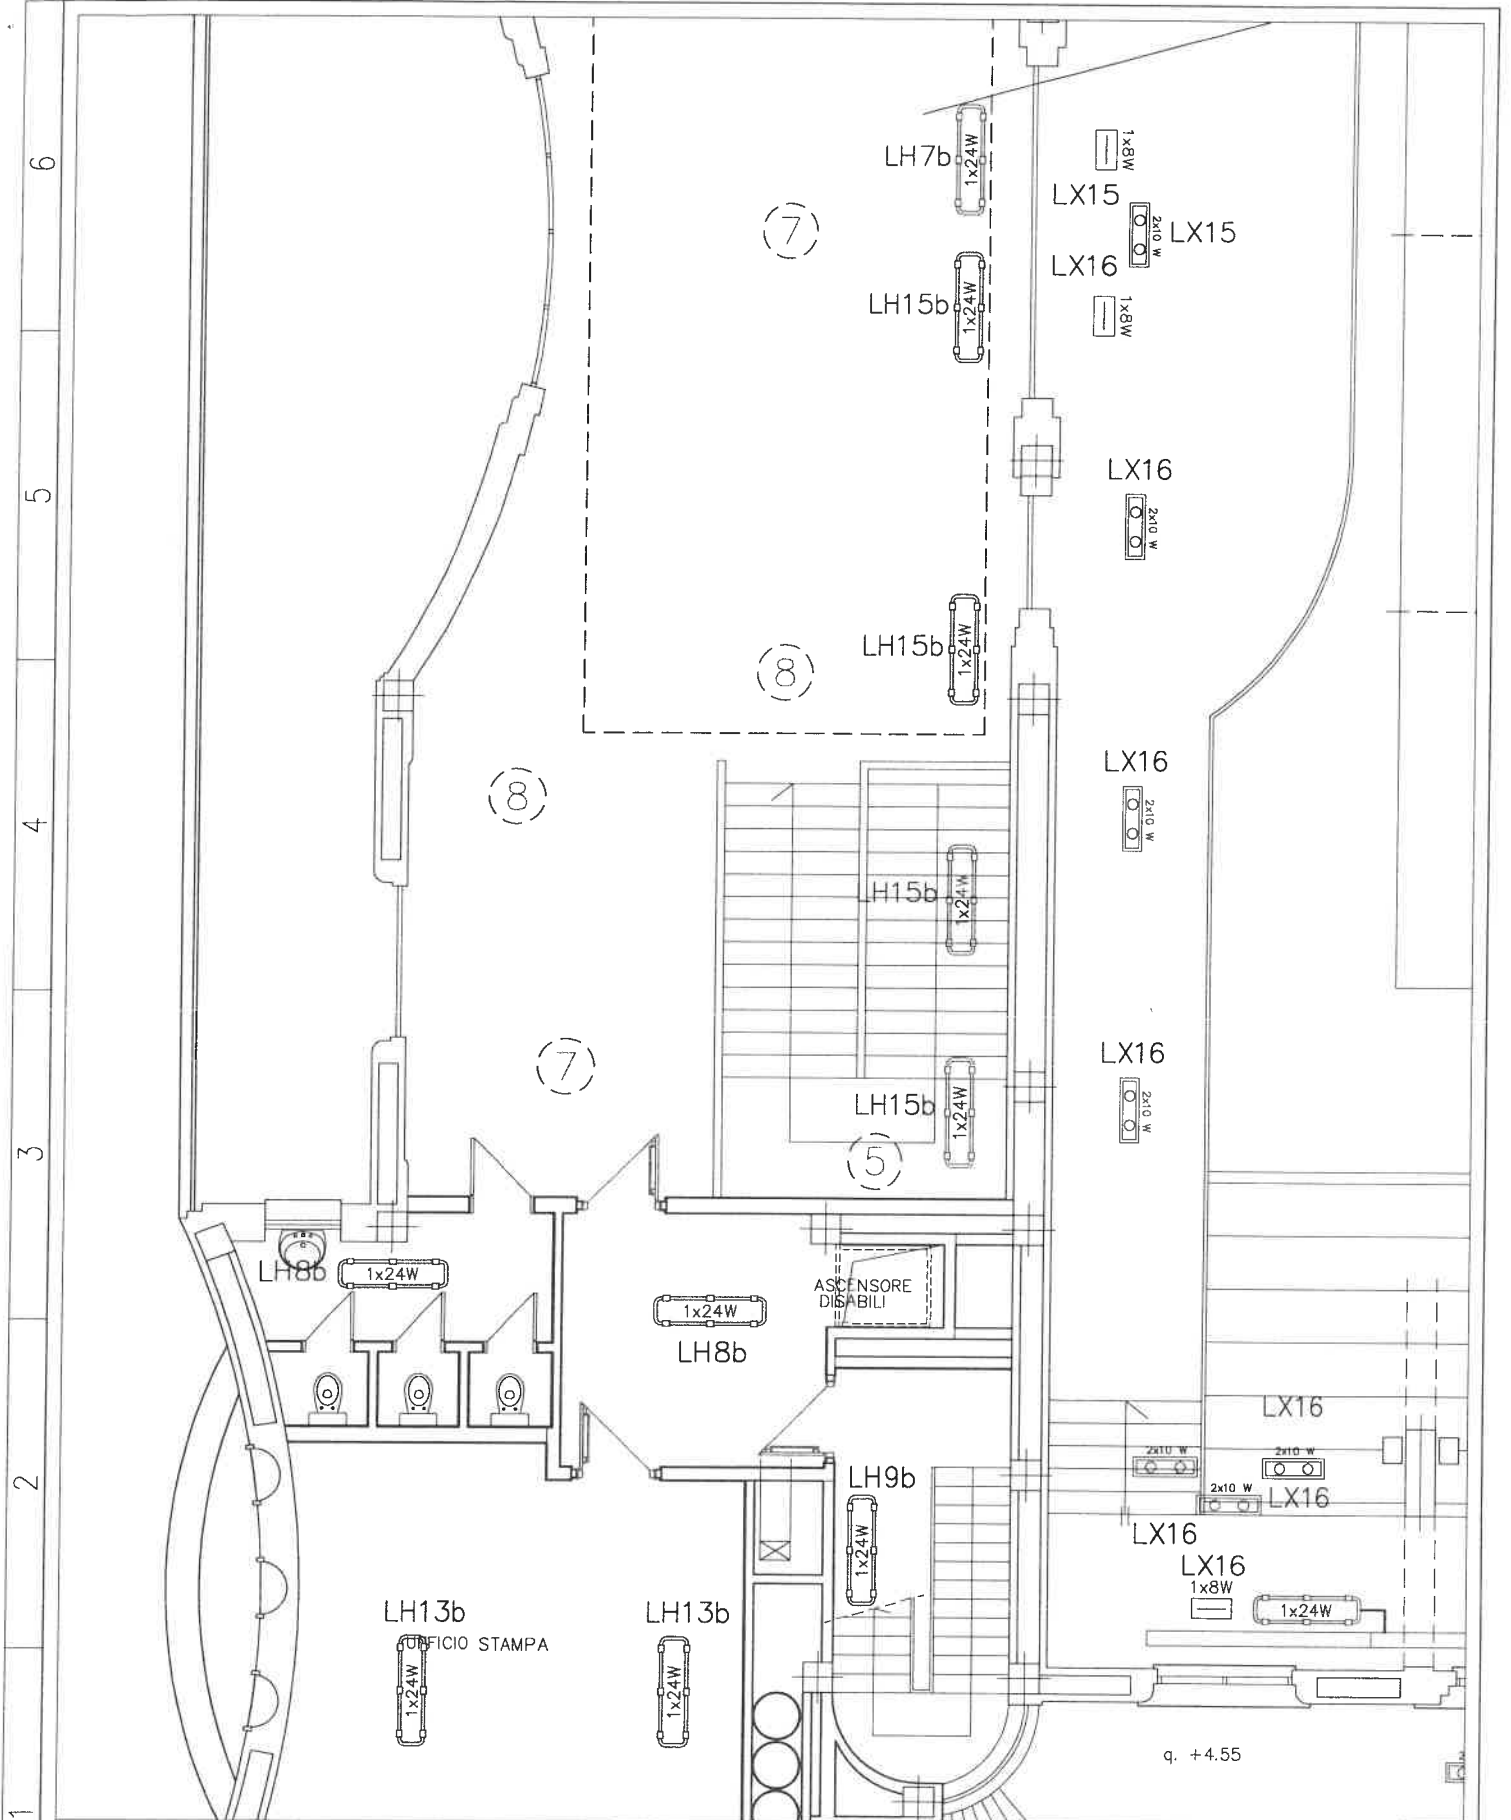

IMPIANTI ELETTRICI - Misure illuminazione di sicurezza  
 atrio piano primo

PROGETTO IMPIANTI ELETTRICI ING. PIER LUIGI MANCUSO  
 via S. Ottavio, 42 - 10124 TORINO


scala 1:100  
 16 Dicembre 2005

A

B

C

D

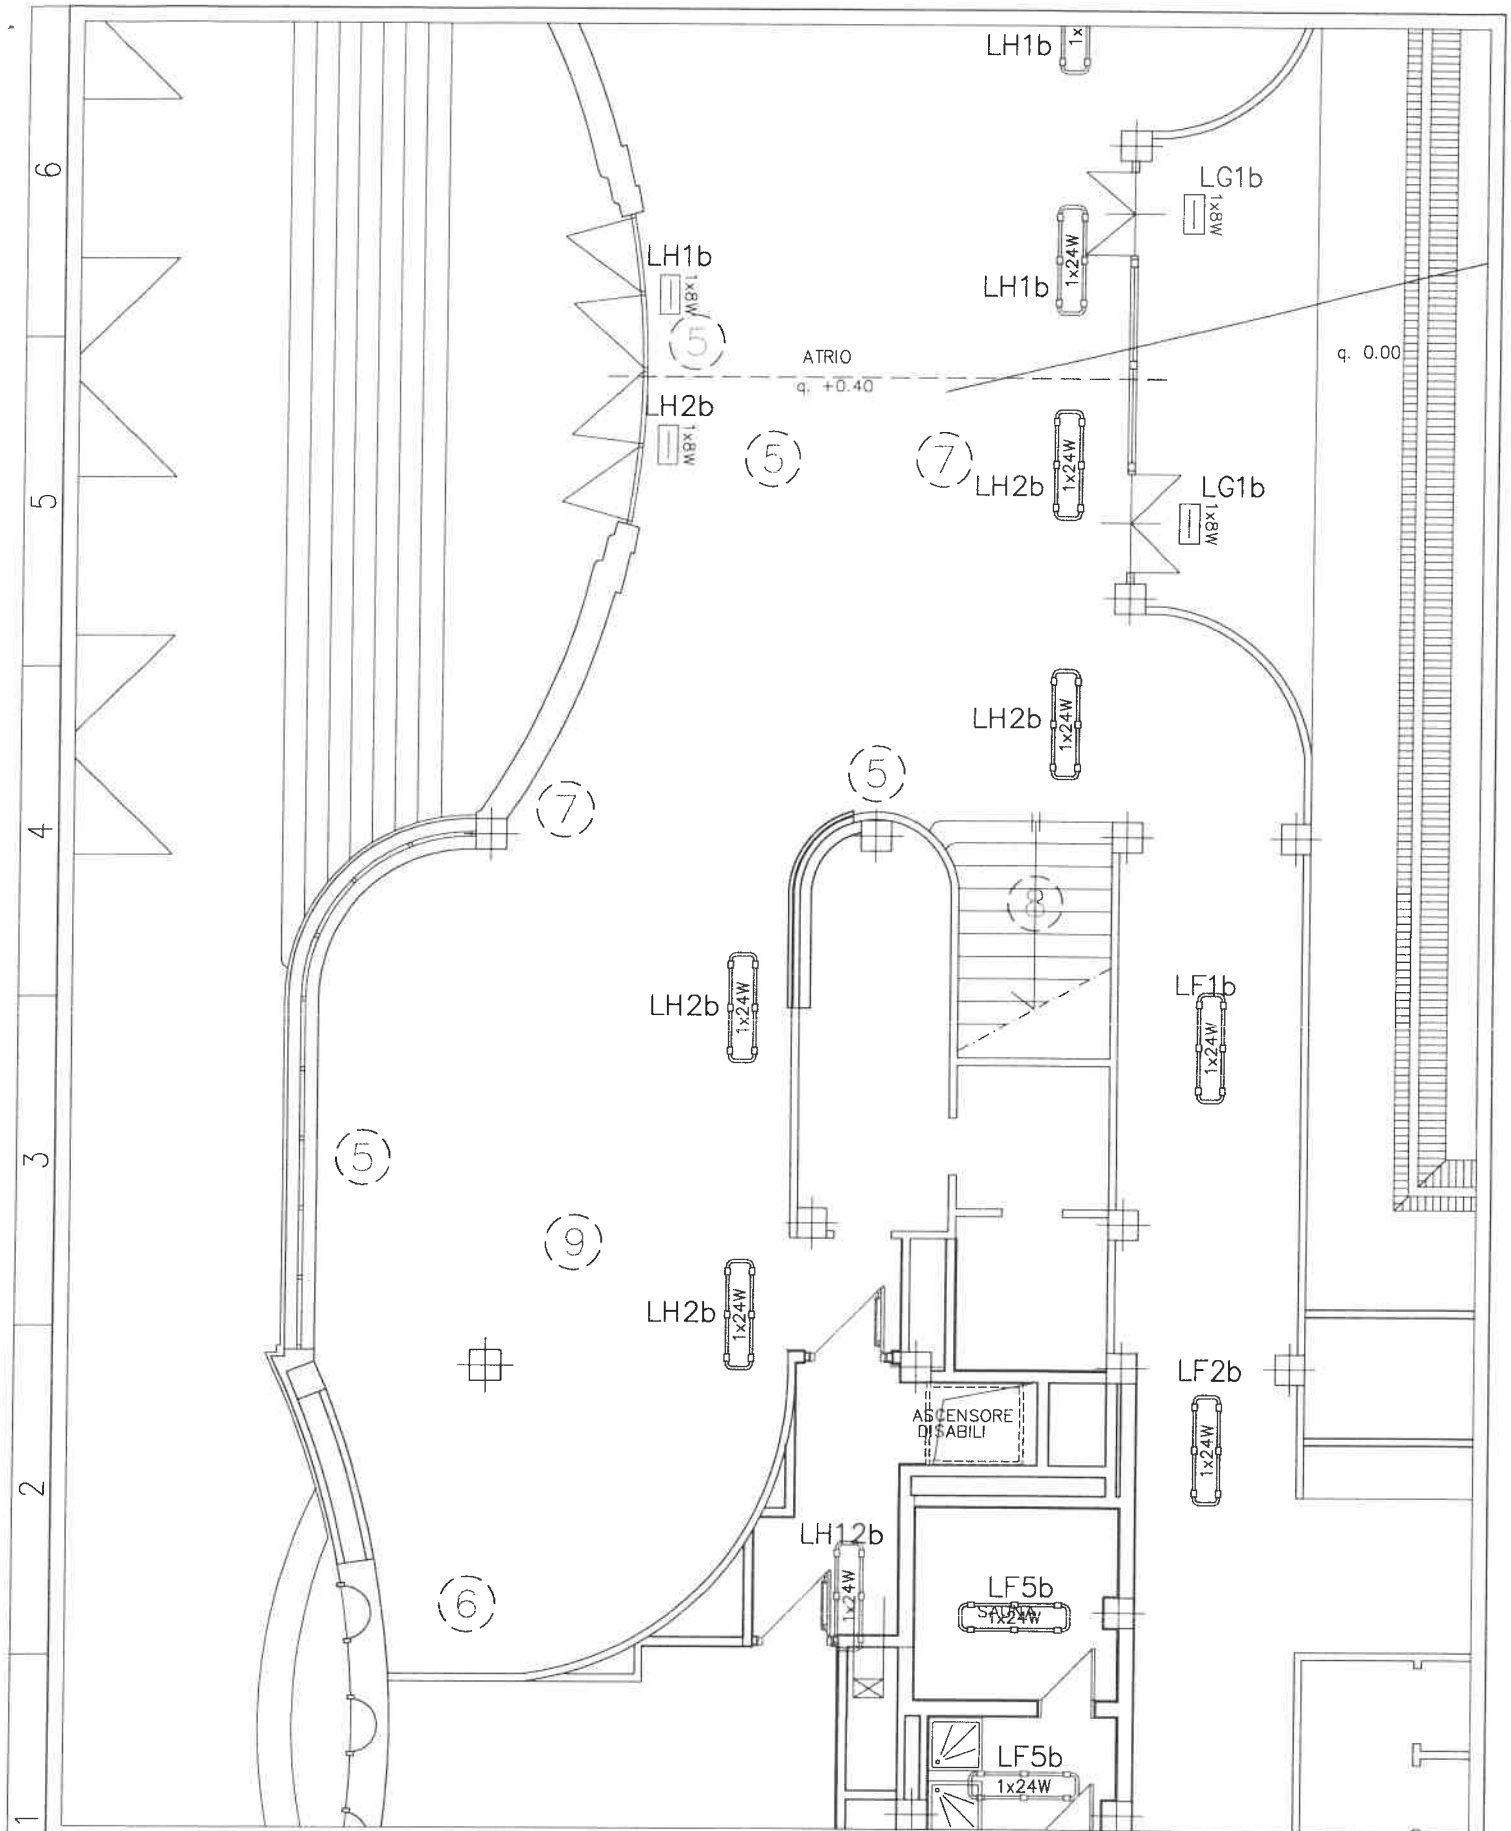

IMPIANTI ELETTRICI - Misure illuminamento di sicurezza  
 atrio piano terra

PROGETTO IMPIANTI ELETTRICI ING. PIER LUIGI MANCUSO  
 via S. Ottavio, 42 - 10124 TORINO

scala 1:100  
 16 Dicembre 2005

A

B

C

D