




FASE A

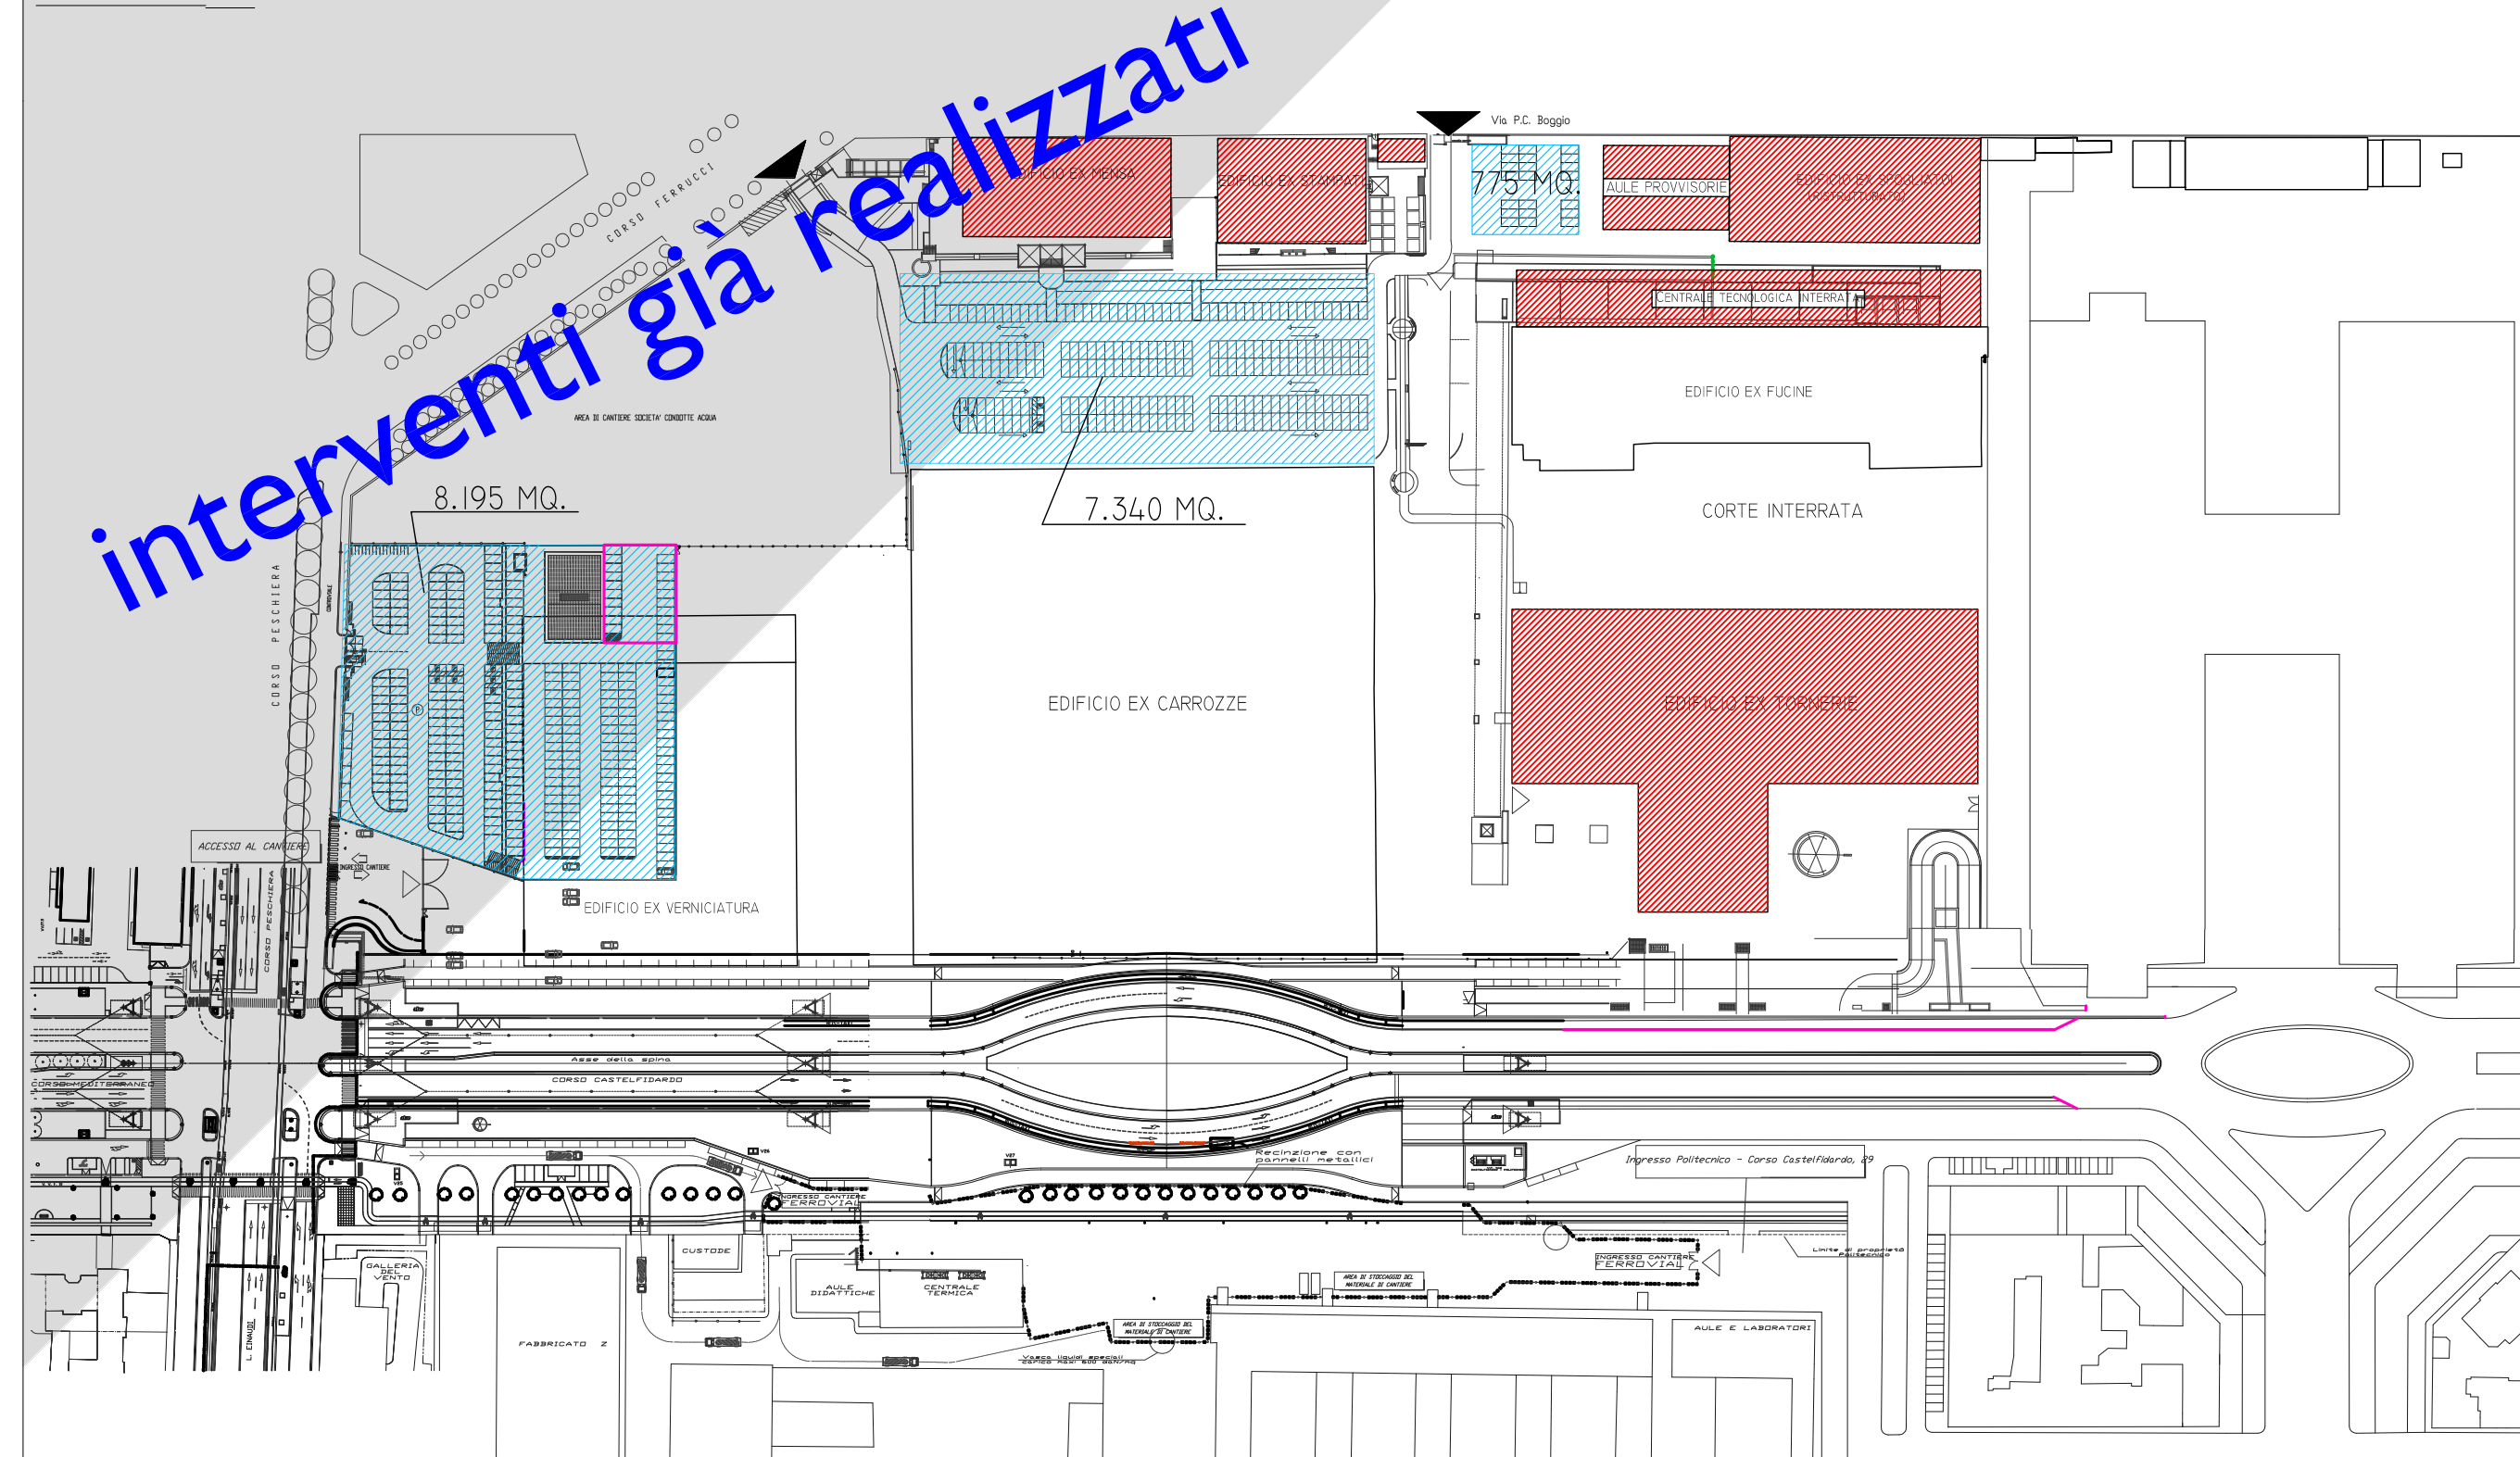

FASE B

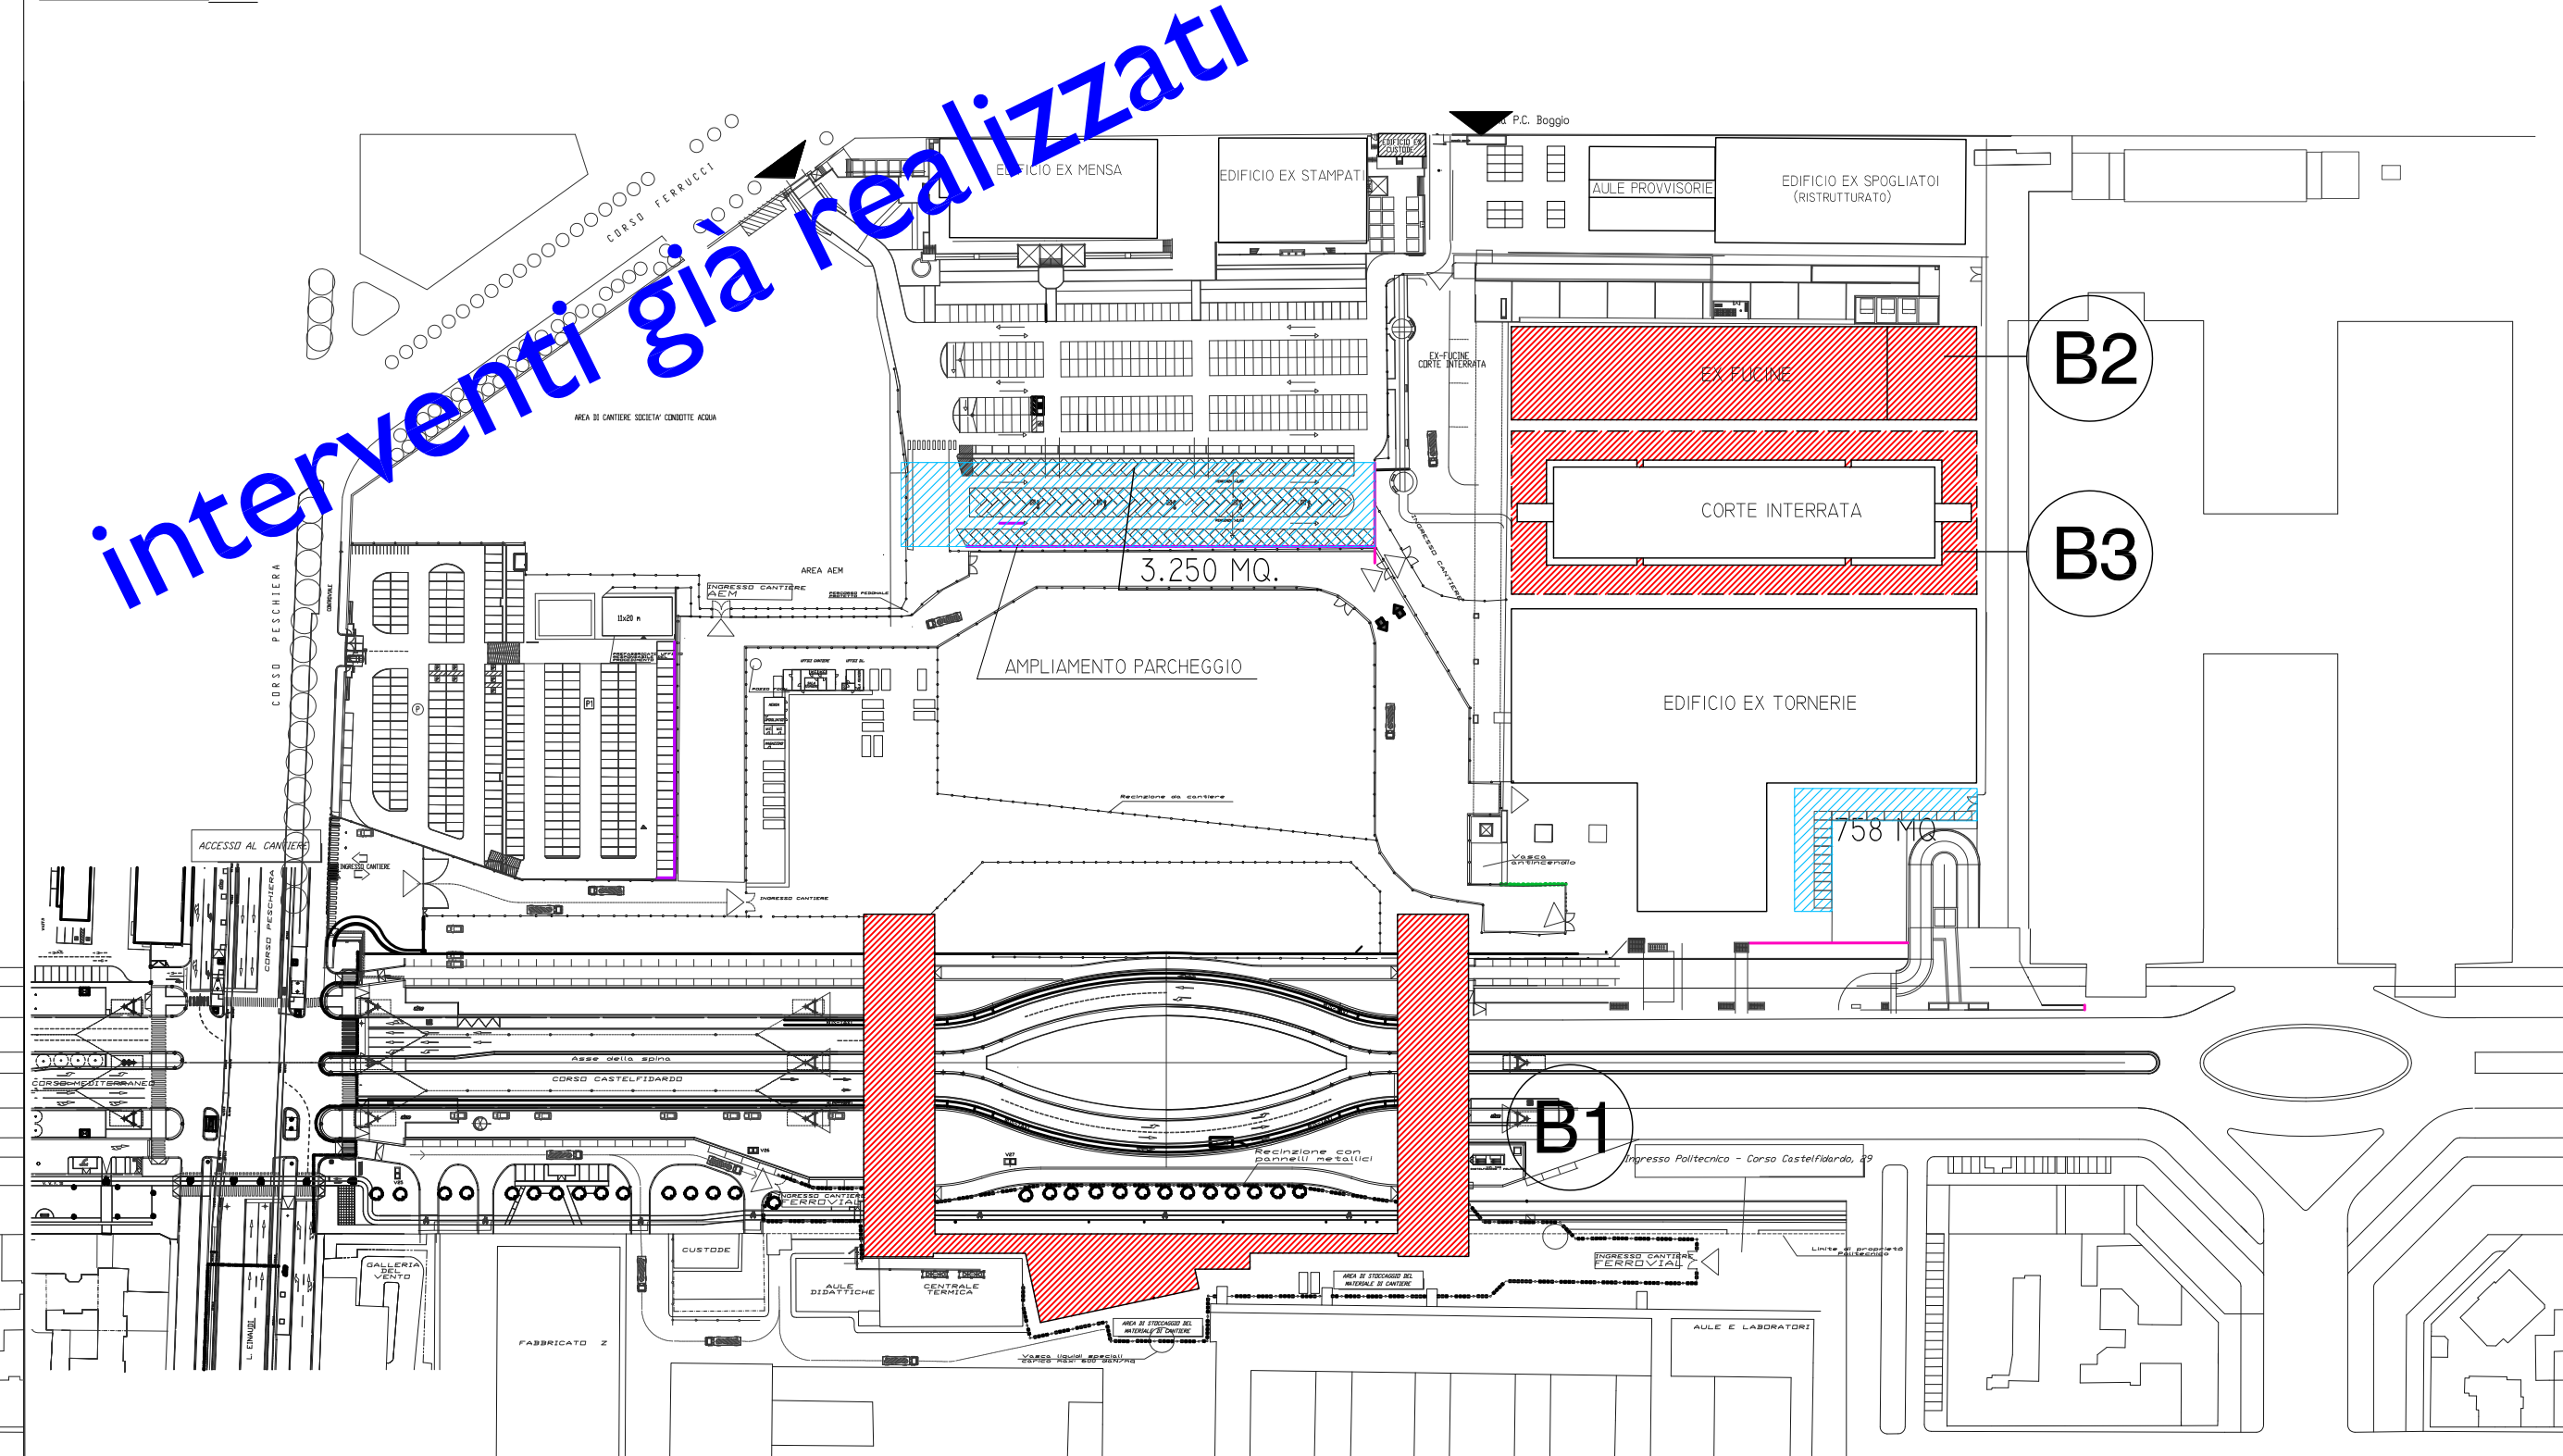


FASE C

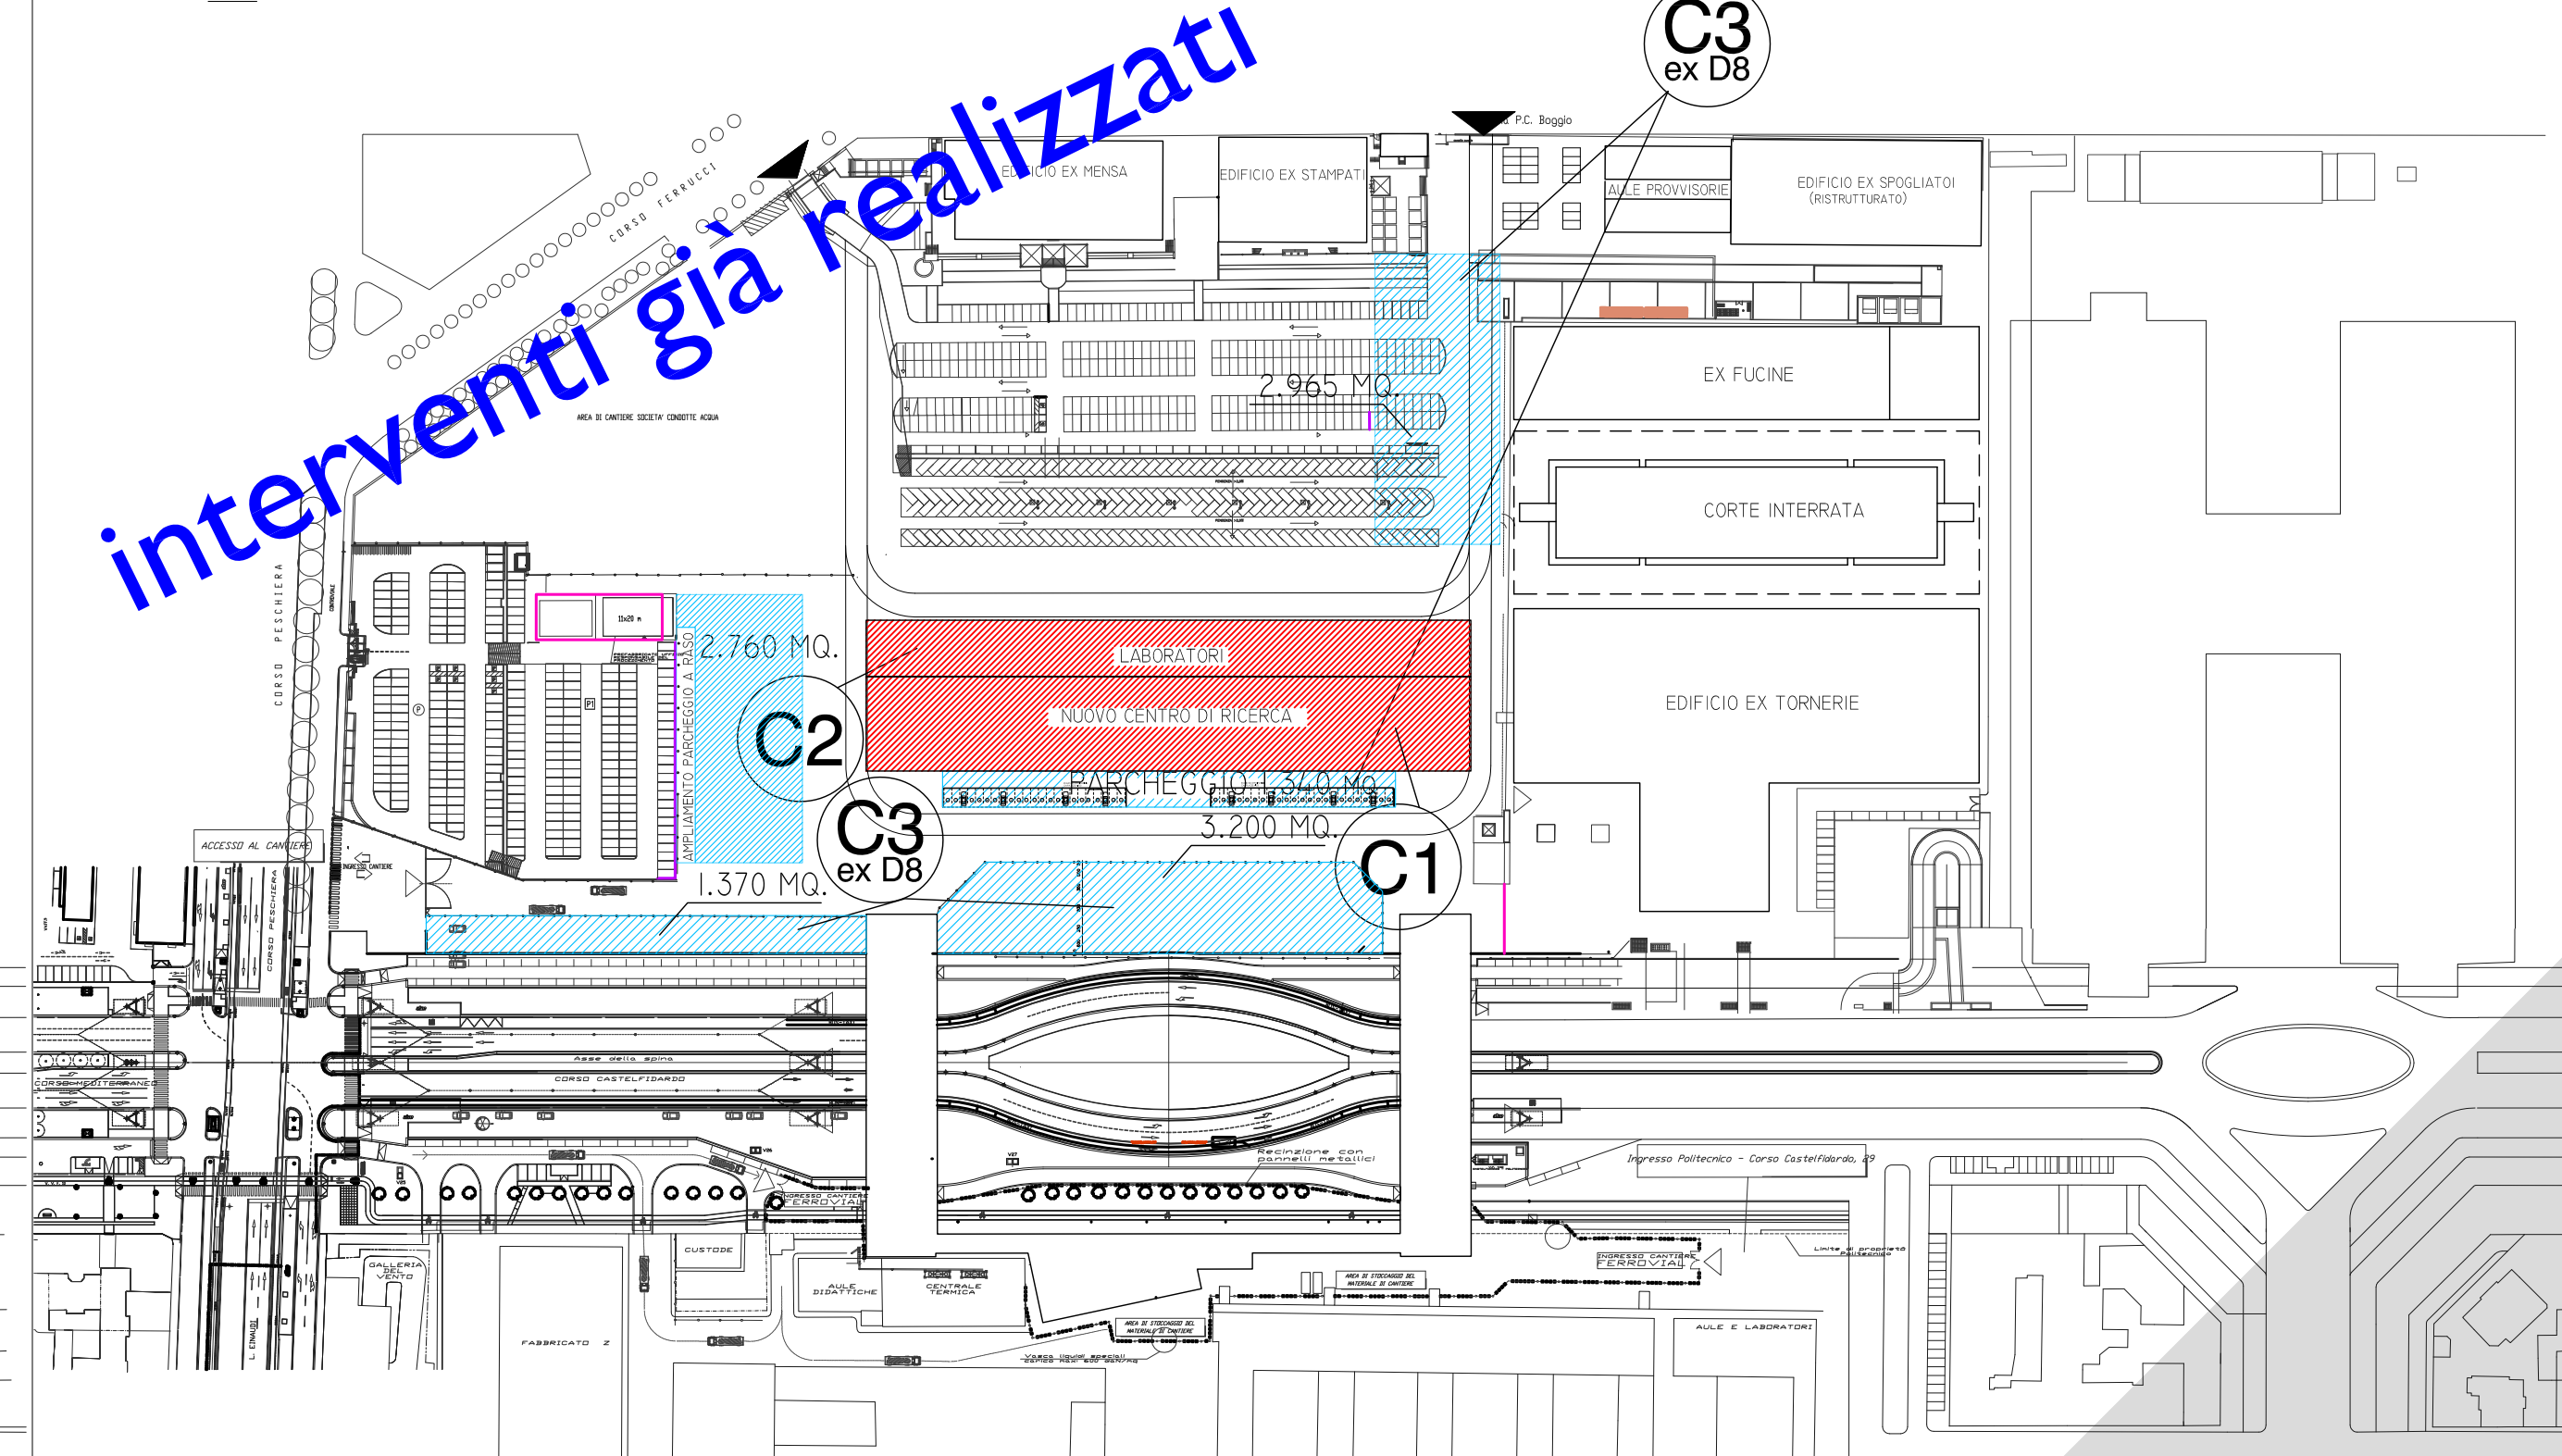


FASE D


in corso di realizzazione

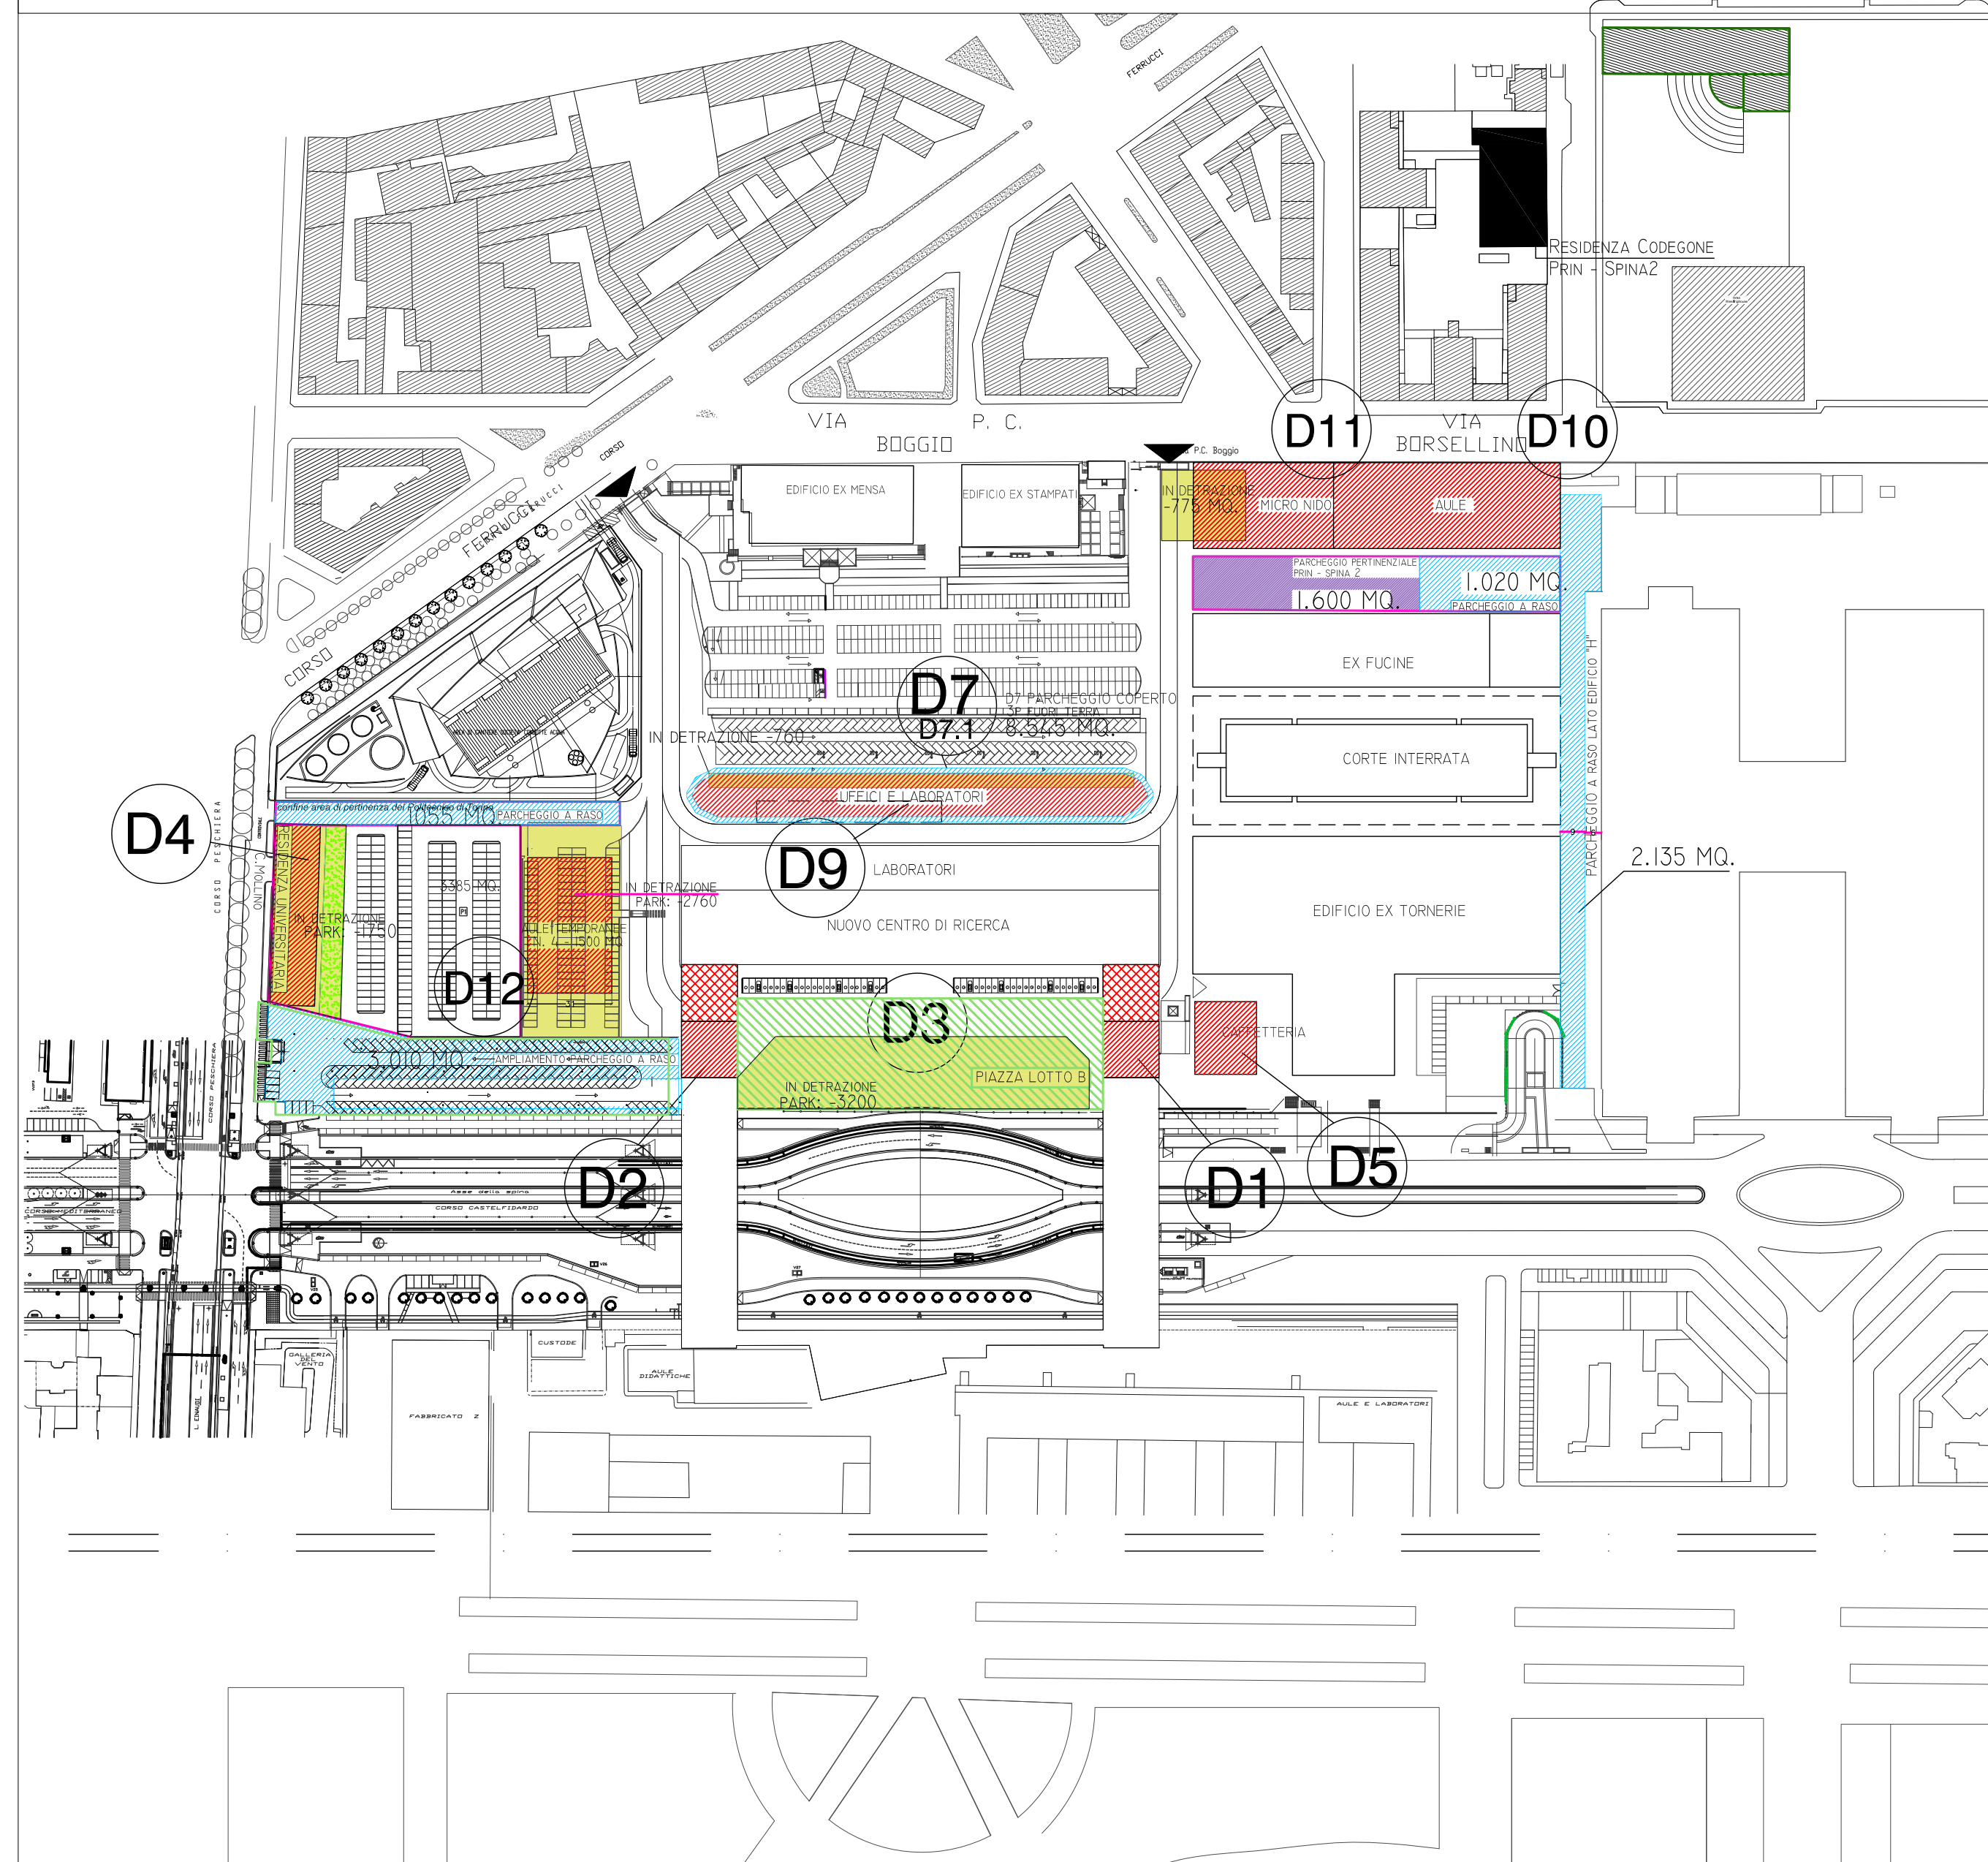

FASE E

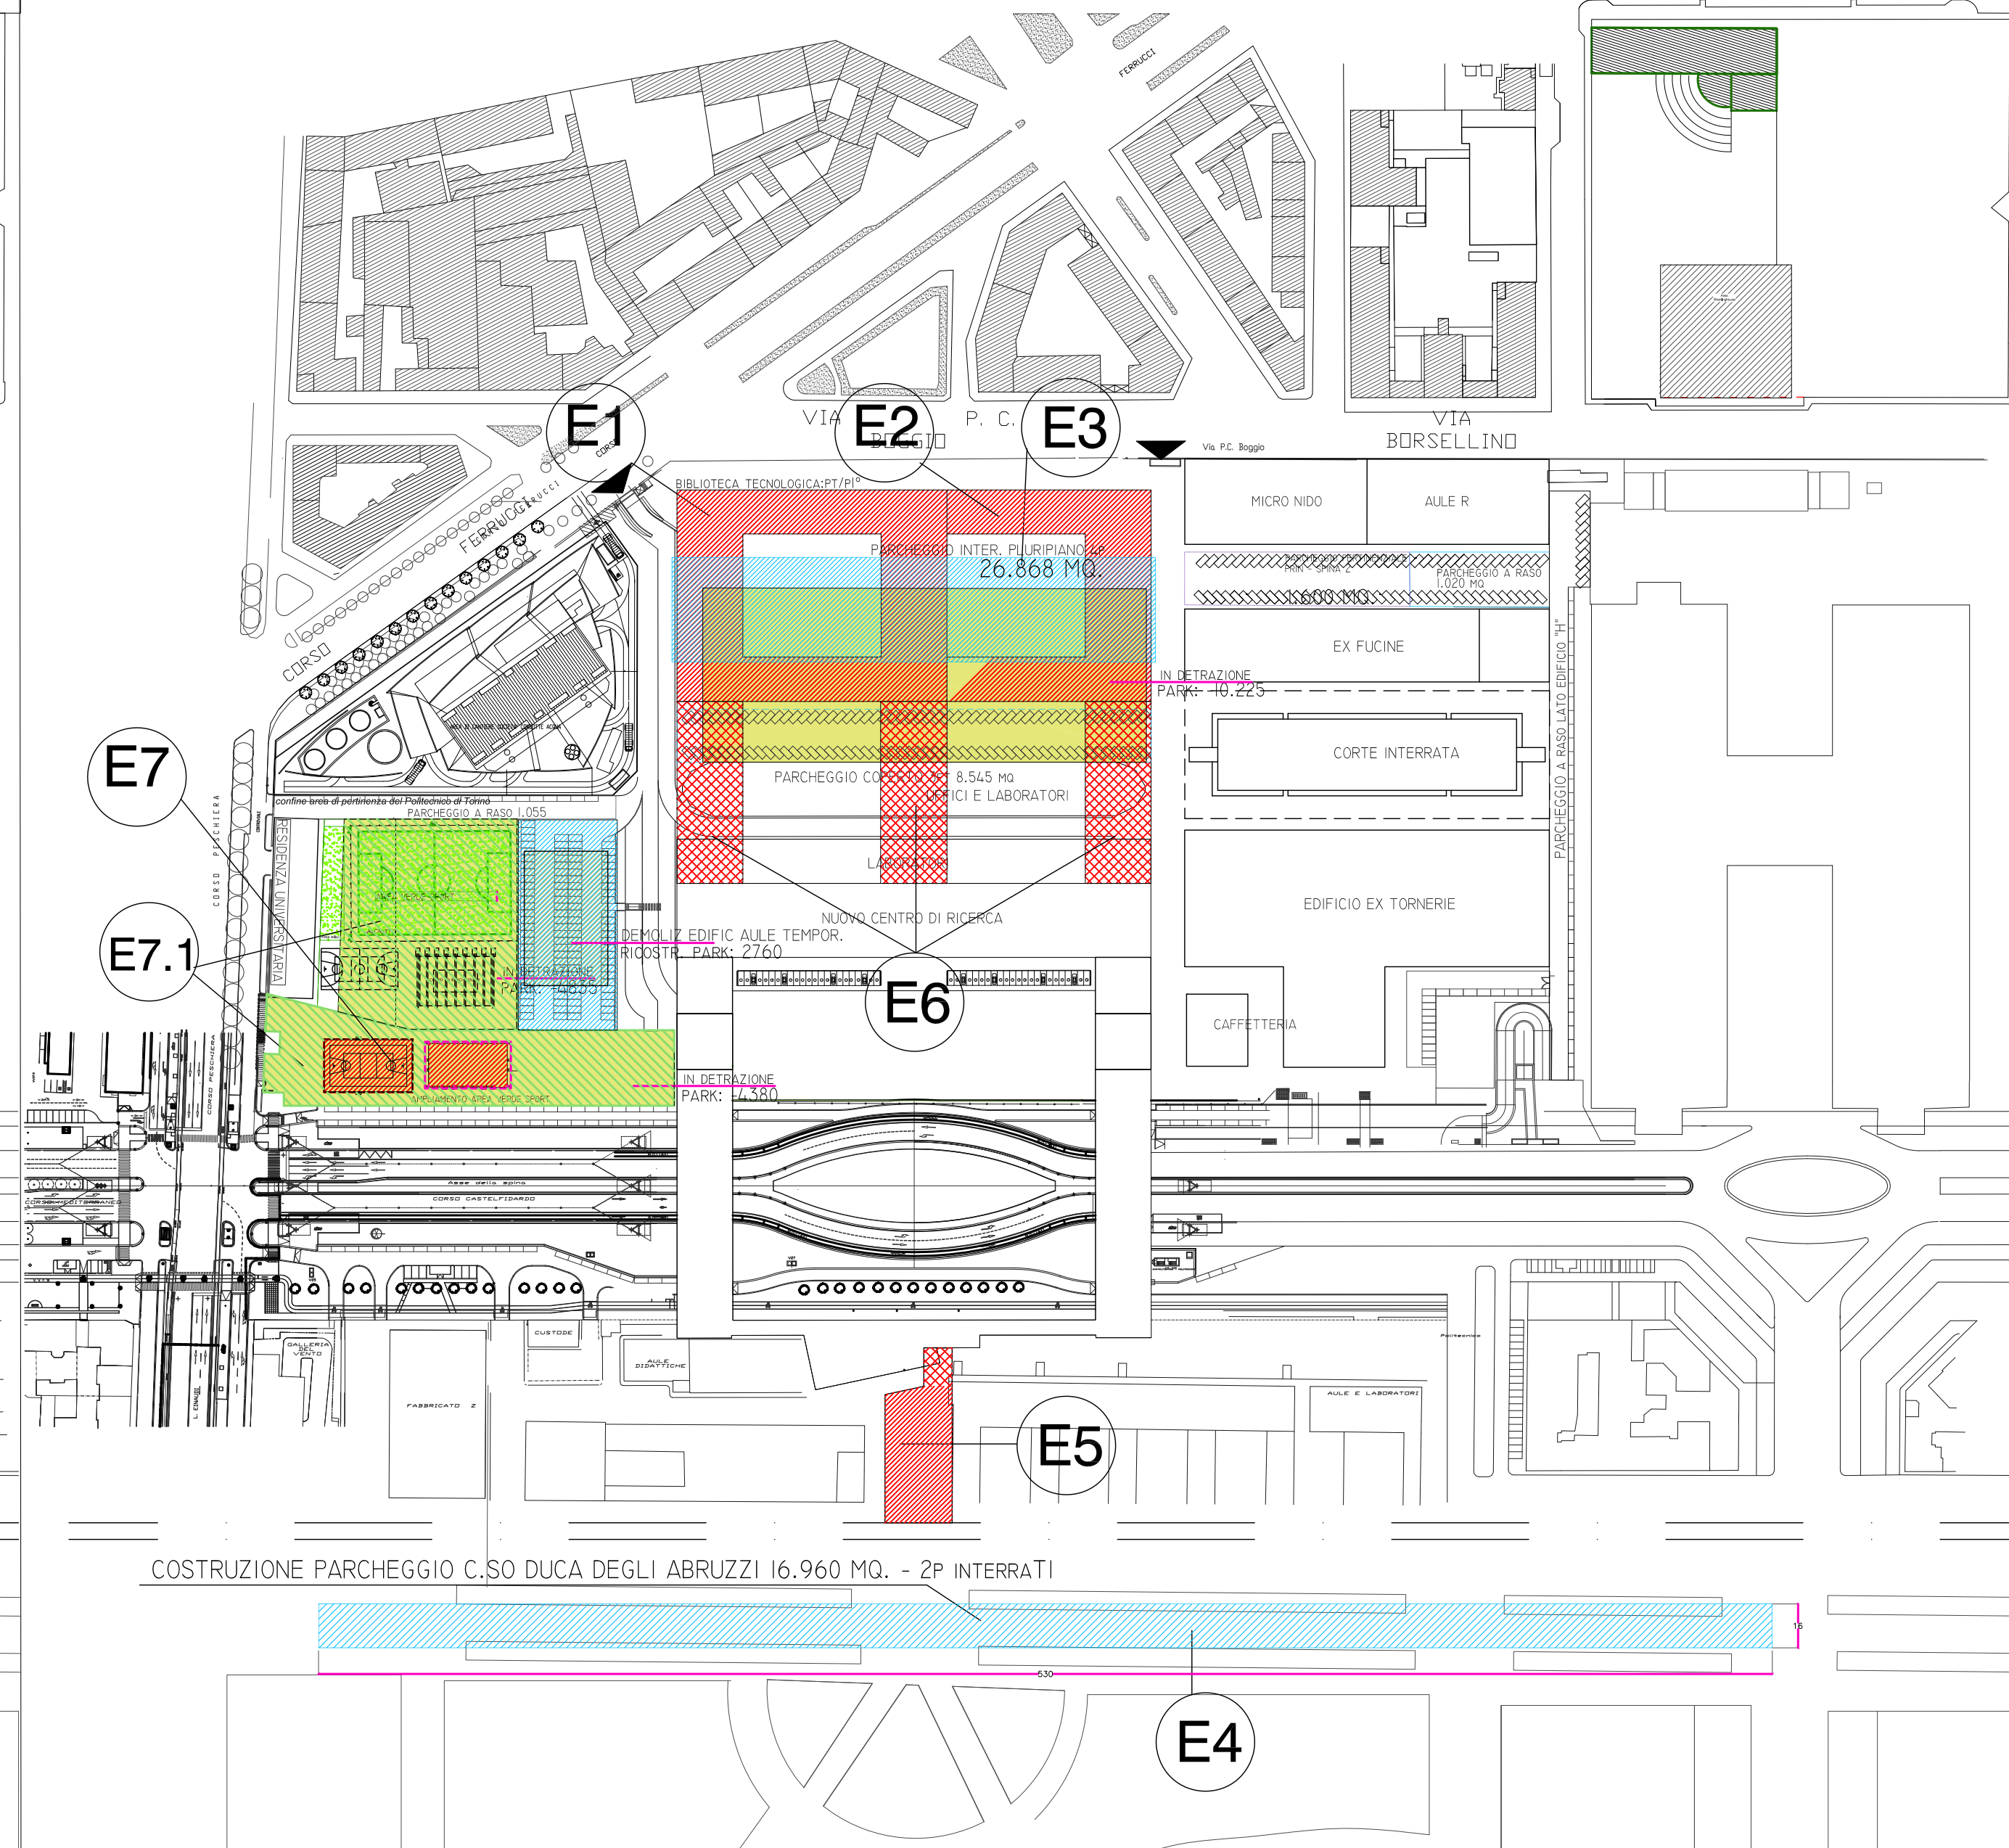

FASE F -

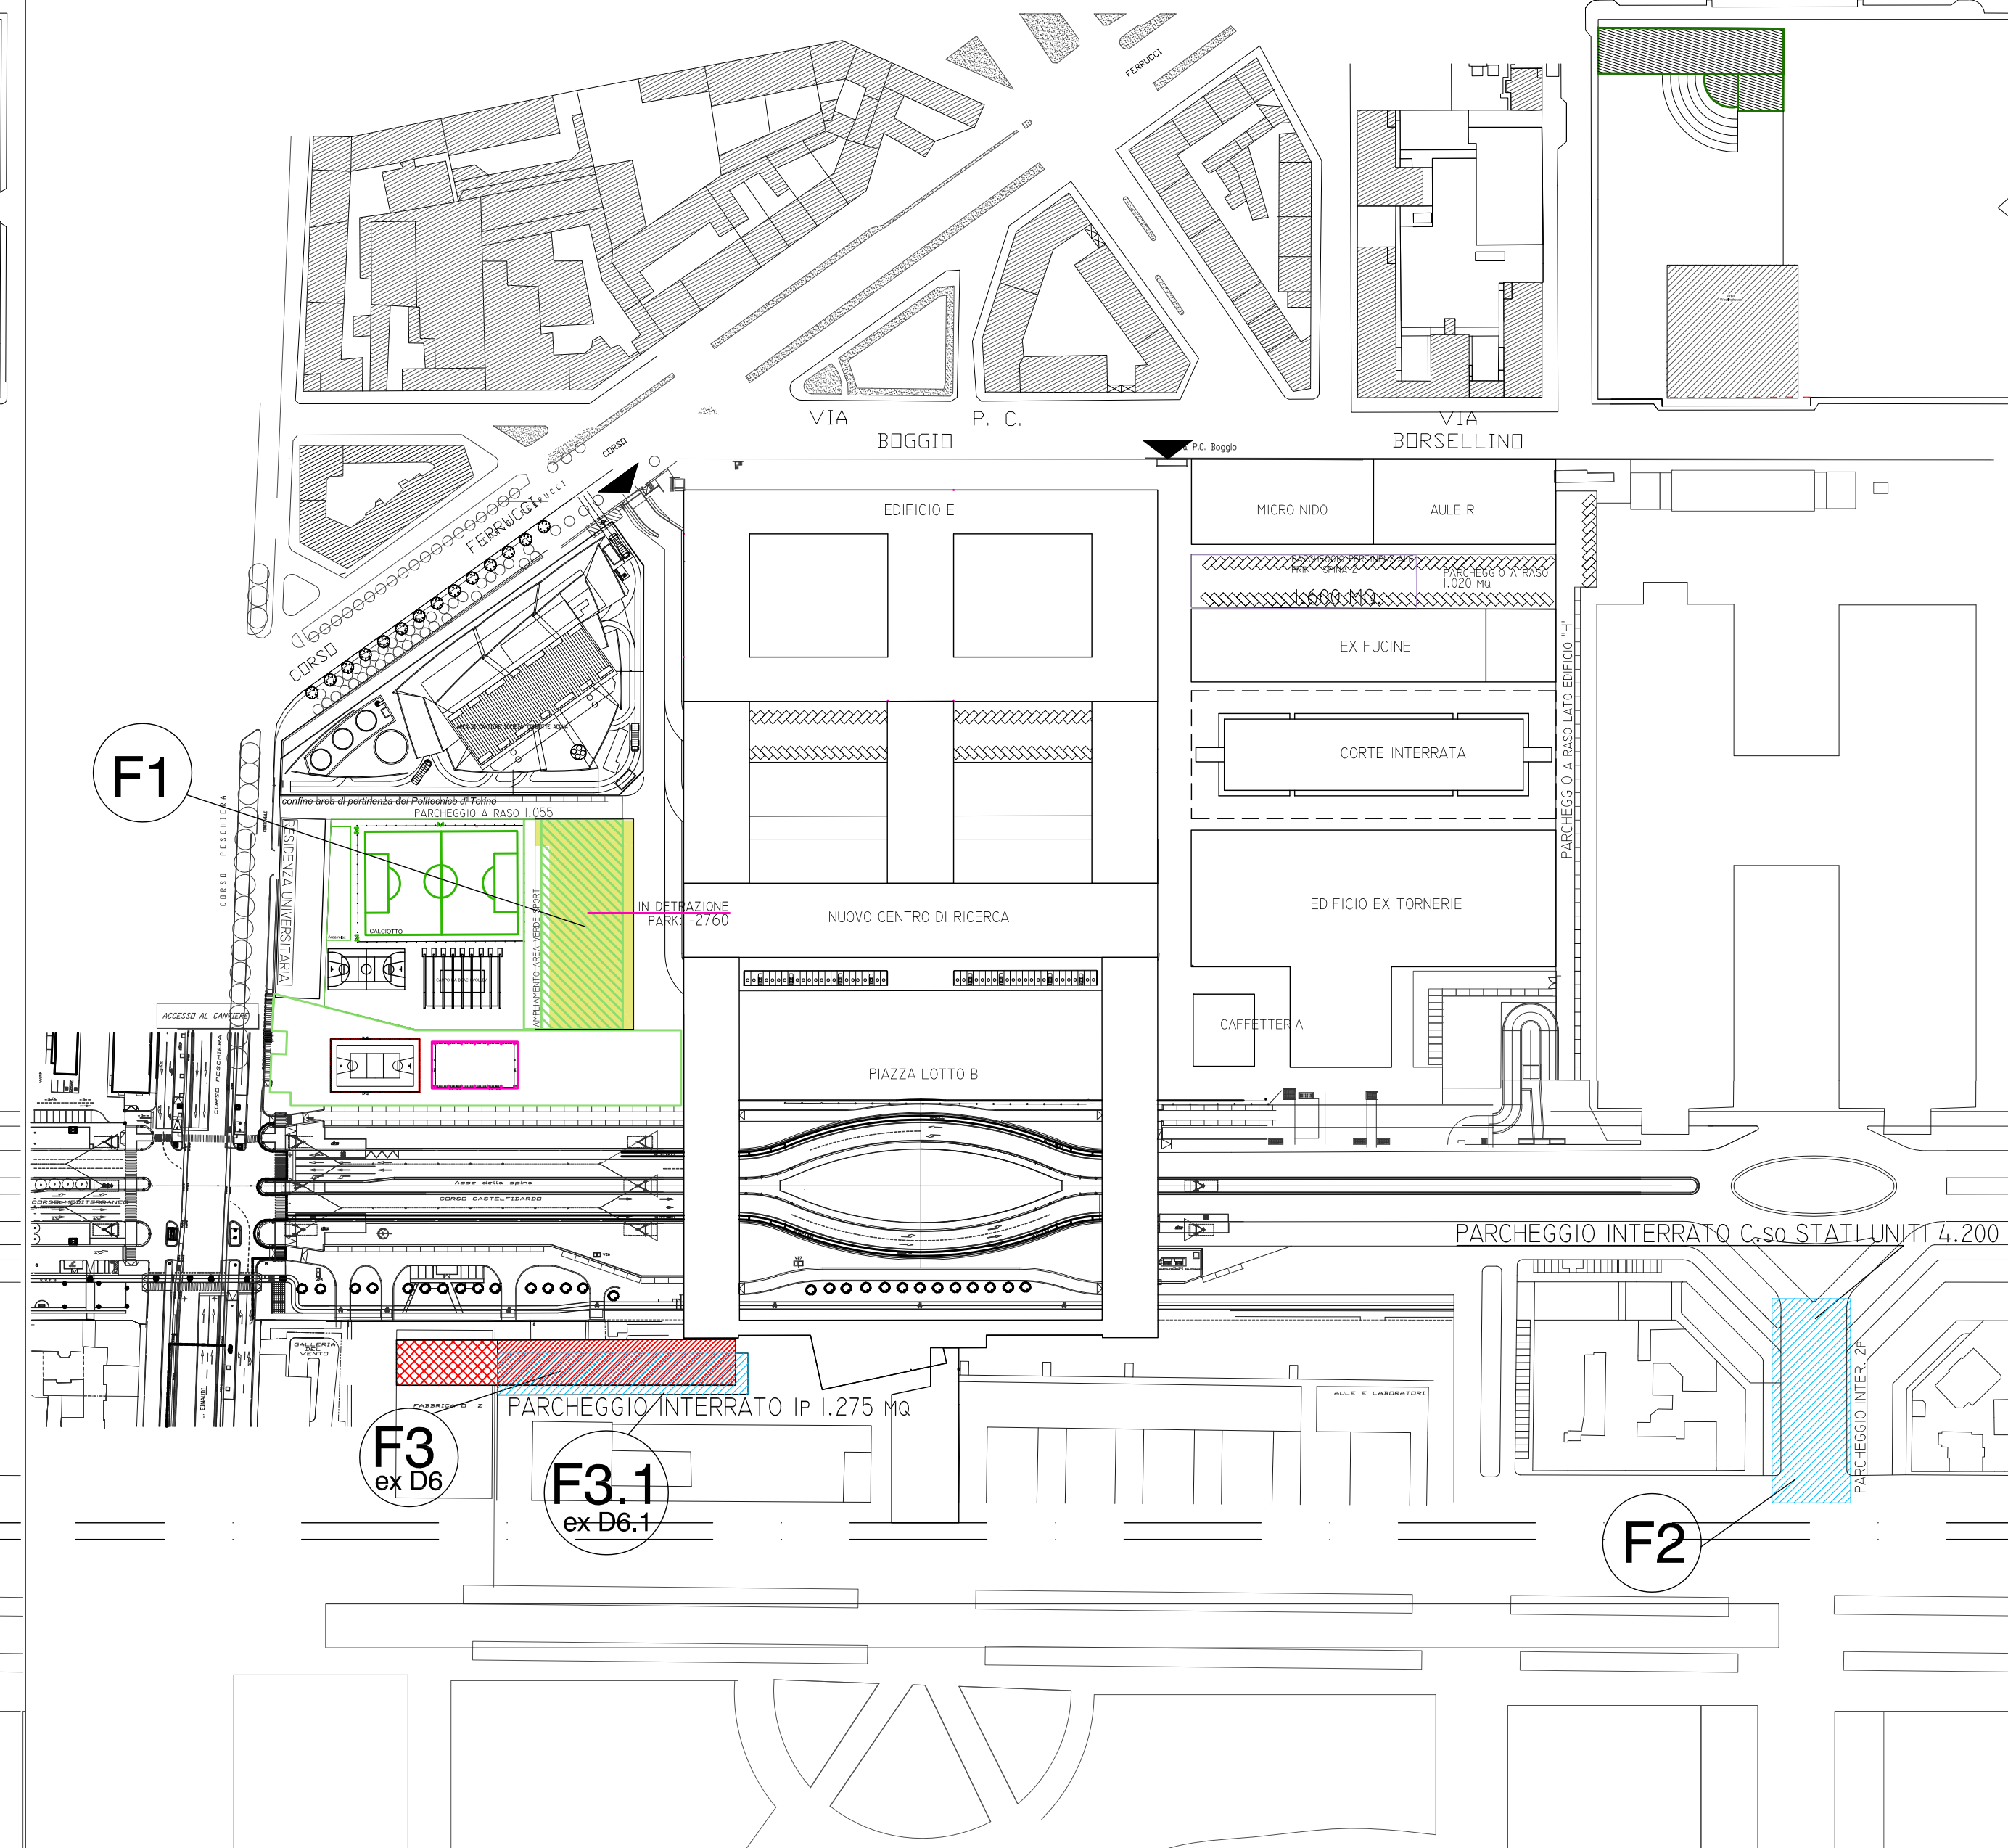

LEGENDA

- COSTRUZIONI EDIFICI
- REALIZZAZIONE PARCHEGGI
- PARCHEGGI PERTINENZIALI
- DETRAZIONE PARCHEGGI
- DEMOLIZIONE EDIFICI
- AREE VERDE E SPORT



**POLITECNICO DI TORINO**  
 AREA EDILIZIA E LOGISTICA  
 C.SO DUCA DEGLI ABRUZZI 24 - 10129 TORINO

ID\_Intervento  
Sub\_Intervento

**MASTERPLAN "CITTADELLA POLITECNICA"**

AGGIORNAMENTO MASTERPLAN  
COLLEGIO DI VIGILANZA - MAGGIO 2017

<p><b>RESPONSABILE DEL PROCEDIMENTO E DEI LAVORI</b> AREA EDILIZIA E LOGISTICA</p> <p>Arch. G. Biscant</p>	<p><b>PROGETTO IMPIANTI ANTINCENDIO</b> SERVIZIO ADEGUAMENTO STRUTTURE E IMPIANTI</p>																		
<p><b>PROGETTO ARCHITETTONICO</b> SERVIZIO GESTIONE PATRIMONIO BRANDBLEND - SERVIZIO MESSA A NORMA E AMBIENTE</p>	<p><b>PROGETTO IMPIANTI MECCANICI</b> SERVIZIO ADEGUAMENTO STRUTTURE E IMPIANTI</p>																		
<p><b>PROGETTO IMPIANTI ELETTRICI E SPECIALI</b> SERVIZIO ADEGUAMENTO STRUTTURE E IMPIANTI</p>	<p><b>PIANO DI SICUREZZA E COORDINAMENTO</b></p>																		
<p><b>PROGETTO STRUTTURALE</b></p>	<p><b>REVISIONI</b></p> <table border="1" style="width: 100%; border-collapse: collapse;"> <thead> <tr> <th>N°</th> <th>Descrizione</th> <th>Data</th> </tr> </thead> <tbody> <tr> <td>1</td> <td>Rev.01_21.01.2016 - (Collegio di Vigilanza)</td> <td></td> </tr> <tr> <td>2</td> <td></td> <td></td> </tr> <tr> <td>3</td> <td></td> <td></td> </tr> <tr> <td>4</td> <td></td> <td></td> </tr> <tr> <td>5</td> <td></td> <td></td> </tr> </tbody> </table>	N°	Descrizione	Data	1	Rev.01_21.01.2016 - (Collegio di Vigilanza)		2			3			4			5		
N°	Descrizione	Data																	
1	Rev.01_21.01.2016 - (Collegio di Vigilanza)																		
2																			
3																			
4																			
5																			

Data Redazione: Maggio 2017

Data Esibizione:

Nome file: MP\_maggi2017\_Aggiornamento.dwg

Fili edili e servizi (siti):

Verifica:

Revisione:

Verifica Esibizione:

Verifica:

Verifica:

Verifica:

Codice Titolo:

TITOLO: INQUADRAMENTO GENERALE FASI DI SVILUPPO

N° Titolo: TAV 01

A TERMINO DELL'USO, IL POLITECNICO DI TORINO RICEVERA LA PROPRIETA' DI QUESTO DOCUMENTO CHE NON POTRA' ESSERE COPRATO, RIPRODOTTO O COMUNICATO A TERZI SENZA SPECIFICA AUTORIZZAZIONE SCRITTA.