

RELAZIONE TECNICA CON TIPOLOGIE MATERIALI UTILIZZATI E SCHEMA IMPIANTO


Riferita all'impianto interno a gas metano di cui alla Dichiarazione di Conformità del _____
 Commissionato da ITER COOPERATIVA RAVENNATE
 installato nei locali siti nel comune di TORINO (prov. TO)
 via BURDIN (PALA RUFFINI) n. 10 scala / piano / interno /
 di proprietà di (nome, cognome o ragione sociale e indirizzo) COMUNE di TORINO

DESCRIZIONE IMPIANTO INTERNO

TUBAZIONI	APPARECCHI UTILIZZO ALLACCIATI				
	n. rif.	Descrizione	Marca	Tipo	Potenza di utilizzo in kw
Tubazioni a vista	Ø _____ mt. _____ (_____)	Fornello n. _____			
	Ø _____ mt. _____ (_____)	_____ n. _____			
	Ø _____ mt. _____ (_____)	Cucina con forno n. _____			
Tubazioni sotto traccia	Ø _____ mt. <u>15 ~ RAME INGUAINATO</u>	Scaldacqua ad accumulo n. _____			
	Ø _____ mt. _____ (_____)	Scaldacqua istantaneo n. _____			
	Ø _____ mt. _____ (_____)	Stufa n. _____			
Tubazioni interrate	Ø _____ mt. <u>170 ~ PEHD</u>	_____ n. _____			
	Ø _____ mt. _____ (_____)	Caldaia con bruciat. atm. n. _____			
	Ø _____ mt. _____ (_____)	Caldaia con bruc. aria soff. n. _____			
		n. _____			
	<u>1</u>	<u>CALDAIA CON PRODUZIONE ACQUA SANITARIA</u>	<u>1</u>	<u>IMMERGAS ZEUS 21 MAIOR</u>	<u>24 KW</u>
		n. _____			
		n. _____			
		n. _____			
		n. _____			

() tra parentesi specificare il tipo di materiale

SCHIZZO PLANIMETRICO FABBRICATO CON UBICAZIONE APPARECCHIATURE E IMPIANTO GAS (a valle contatore)

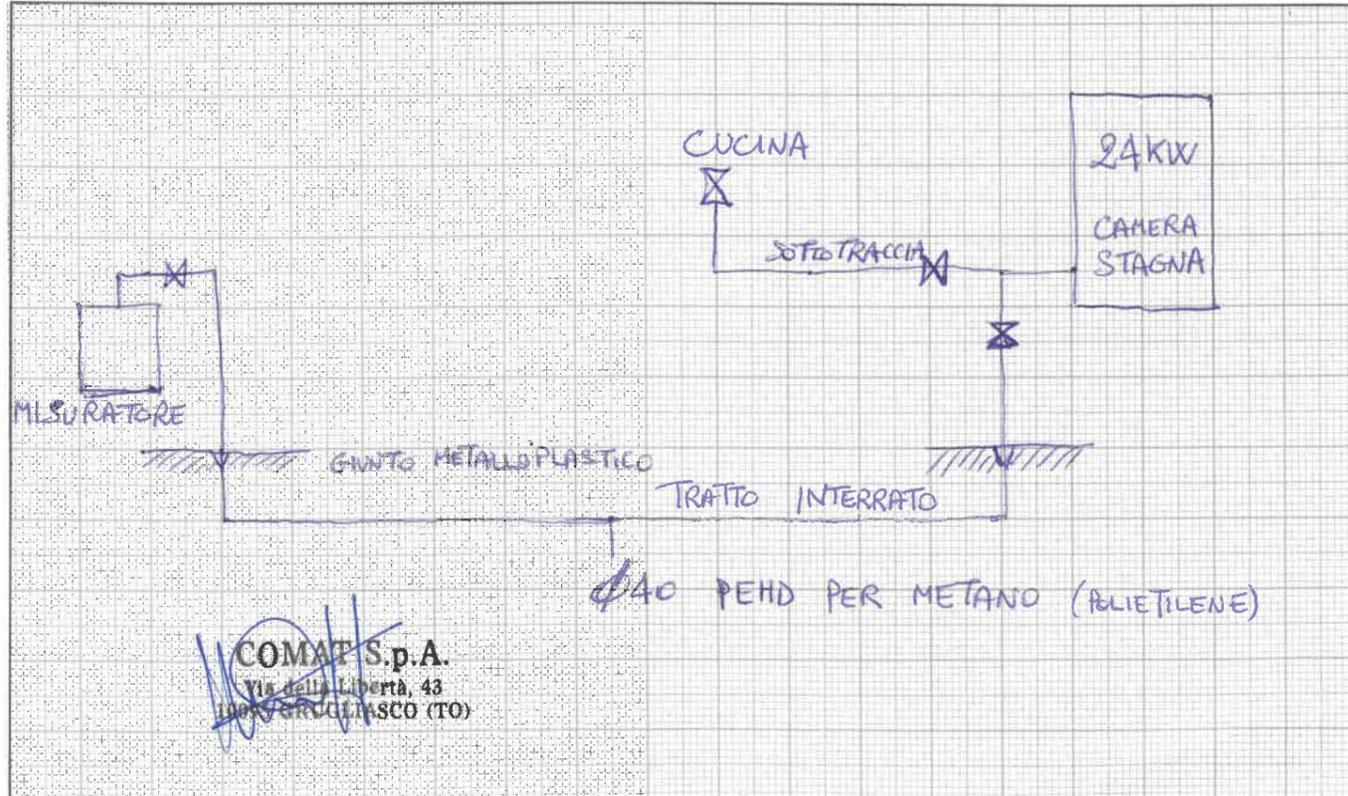


RELAZIONE TECNICA CON TIPOLOGIE MATERIALI UTILIZZATI E SCHEMA IMPIANTO


Riferita all'impianto interno a gas metano di cui alla Dichiarazione di Conformità del _____
 Commissionato da ITER COOPERATIVA RAVENNATE
 installato nei locali siti nel comune di TORINO (prov. TO)
 via BURDIN (PALA RUFFINI) n. 10 scala / piano / interno /
 di proprietà di (nome, cognome o ragione sociale e indirizzo) COMUNE di TORINO

DESCRIZIONE IMPIANTO INTERNO

TUBAZIONI	APPARECCHI UTILIZZO ALLACCIATI				
	n. rif.	Descrizione	Marca	Tipo	Potenza di utilizzo in kw
Tubazioni a vista	Ø _____ mt. _____ (_____)	Fornello n. _____			
	Ø _____ mt. _____ (_____)	_____ n. _____			
	Ø _____ mt. _____ (_____)	Cucina con forno n. _____			
Tubazioni sotto traccia	Ø _____ mt. <u>15 ~ RAME INGUAINATO</u>	Scaldacqua ad accumulo n. _____			
	Ø _____ mt. _____ (_____)	Scaldacqua istantaneo n. _____			
	Ø _____ mt. _____ (_____)	Stufa n. _____			
Tubazioni interrate	Ø _____ mt. <u>170 ~ PEHD</u>	_____ n. _____			
	Ø _____ mt. _____ (_____)	Caldaia con bruciat. atm. n. _____			
	Ø _____ mt. _____ (_____)	Caldaia con bruc. aria soff. n. _____			
		n. _____			
	<u>1</u>	<u>CALDAIA CON PRODUZIONE ACQUA SANITARIA</u>	<u>1</u>	<u>IMMERGAS ZEUS 21 MAIOR</u>	<u>24 KW</u>
		n. _____			
		n. _____			
		n. _____			

() tra parentesi specificare il tipo di materiale

SCHIZZO PLANIMETRICO FABBRICATO CON UBICAZIONE APPARECCHIATURE E IMPIANTO GAS (a valle contatore)

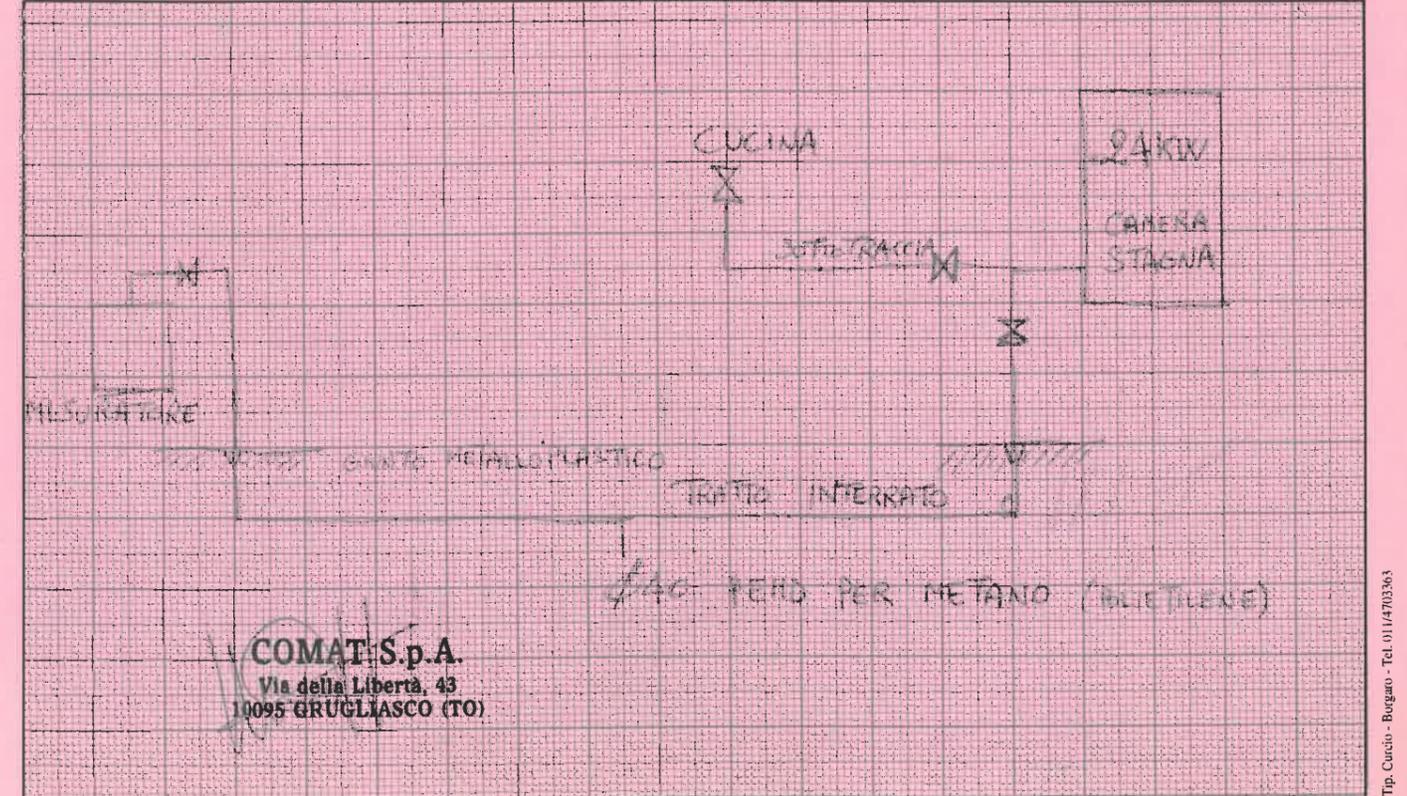

