

Responsabile Unico del Procedimento: Ing. Carmelo DI VITA

Supporto al R.U.P.: Arch. Lina MUNARI

Progettista opere architettoniche: Arch. Alessandra CELORIA

Co-progettista opere architettoniche: Arch. Diego NOVO

Coordinatrice delle integrazioni specialistiche: Ing. Lucia REDA

Progettista della bonifica ambientale: Ing. Donato FIERRI

Collaboratori alla progettazione: Arch. Sabina CALI'

Geom. Claudio MASTELLOTTO

Geom. Vincenzo TORTOMANO

Progettista opere strutturali: Studio Ing. G. FATTA

Progettista opere impiantistiche e verifiche requisiti acustici: MTE INGEGNERIA s.r.l.

CERVI

Coordinatore per la sicurezza in fase di progettazione: SICURCANTIERI CO. s.r.l.

SICURCANTIERI CO.

PROGETTO DEFINITIVO


OGGETTO: RESTAURO FACCIATA STORICA SU
PIAZZA DELLA REPUBBLICA

NOME FILE	REP_EGPA19_	SCALA	1:50	ELABORATO
EMMISSIONE	20/10/2019			EGPA 19
REVISIONE	10/01/2020			

STATO ATTUALE



DEMOLIZIONI/ NUOVE OPERE

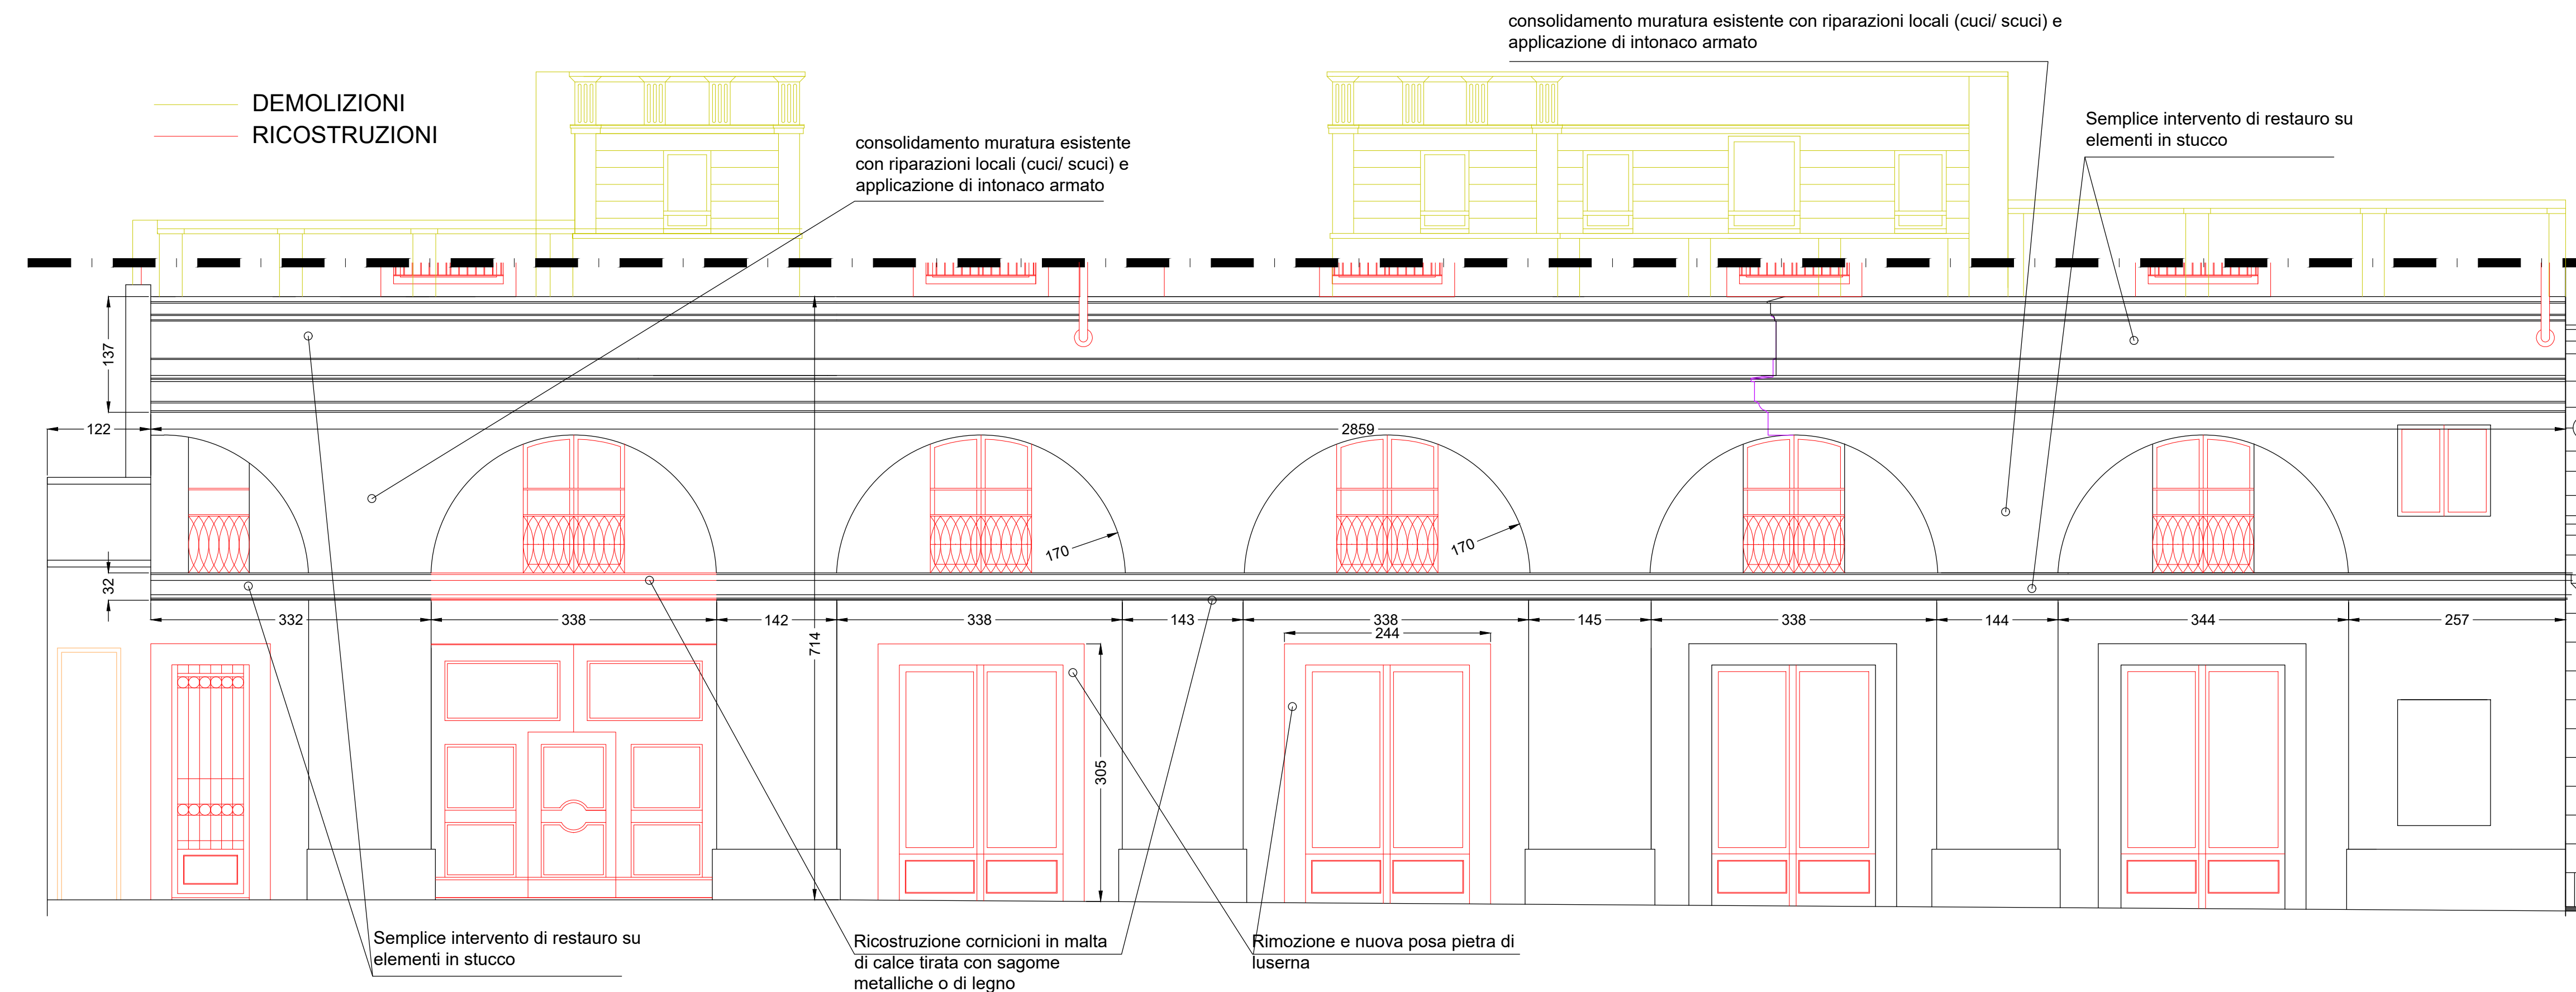

RESTAURO

TINTE ADOTTATE
(riferimento alla tavolozza dei colori di Torino)
Riferimento pratica N. 2004-197 del 17/03/2004

- n. 71 gridellino
- n. 24 paglierino
- n. 49 serizzo

