



PIANO TERRENO

SEZIONE A-A

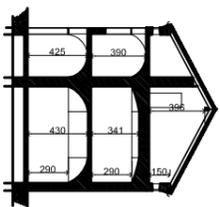


**TAV. 3.10.1**

PLANIMETRIA STATO DI FATTO  
CASCINA FOSSATA PIANO TERRA

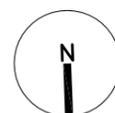

scala 1 : 500

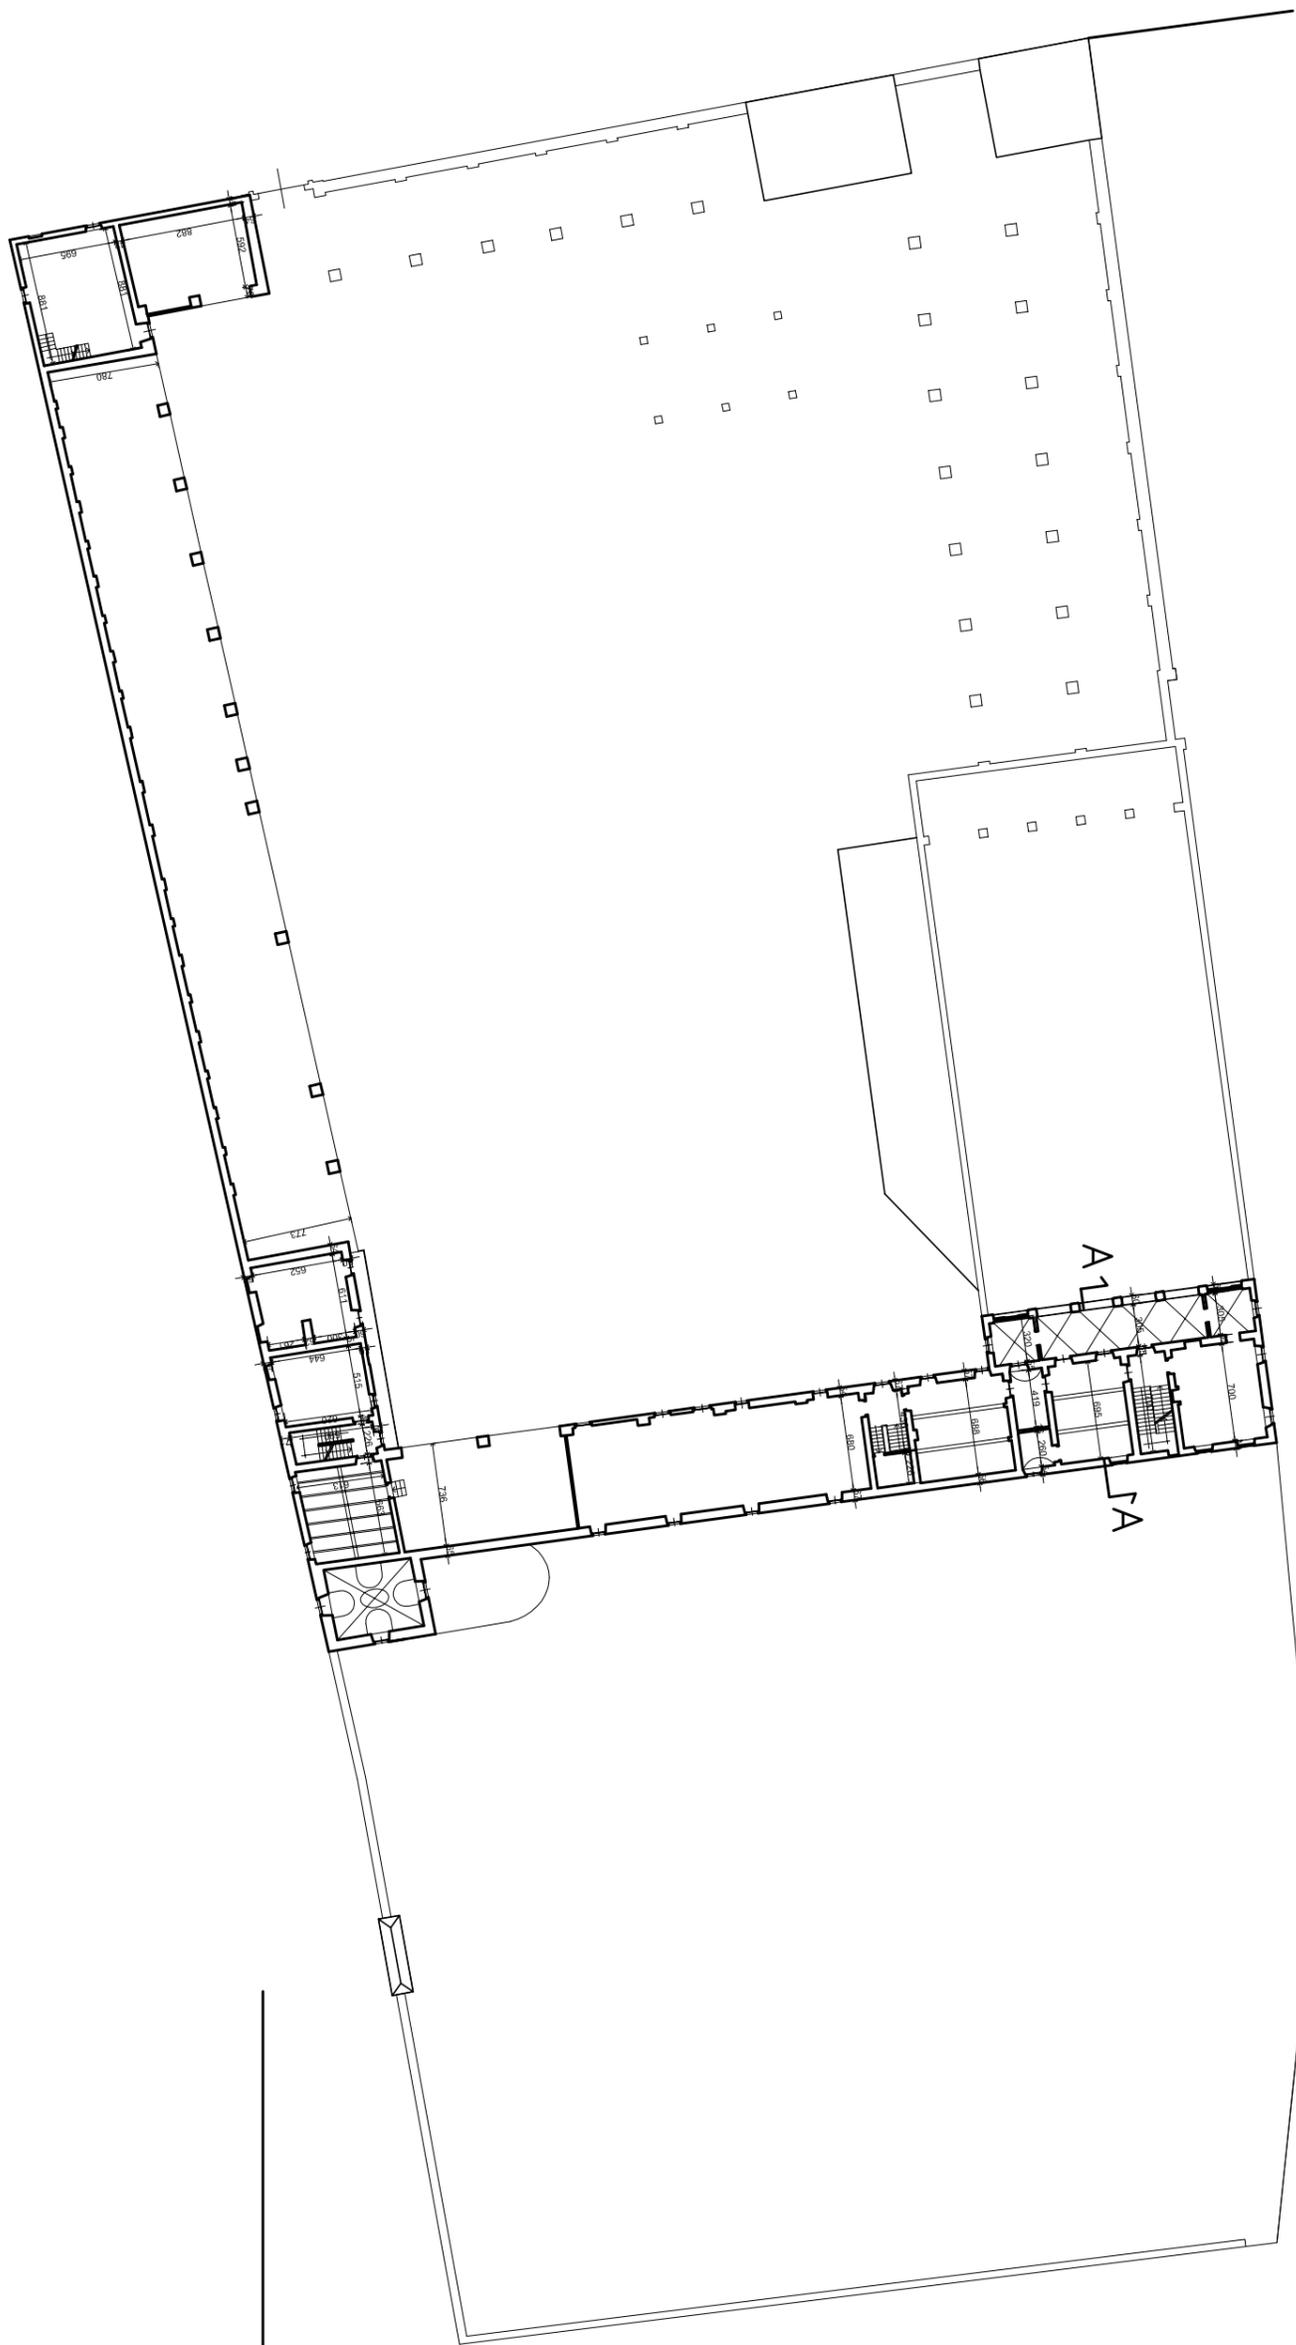


PIANO PRIMO

**TAV. 3.10.2**

PLANIMETRIA STATO DI FATTO  
CASCINA FOSSATA PIANO PRIMO



scala 1 : 500

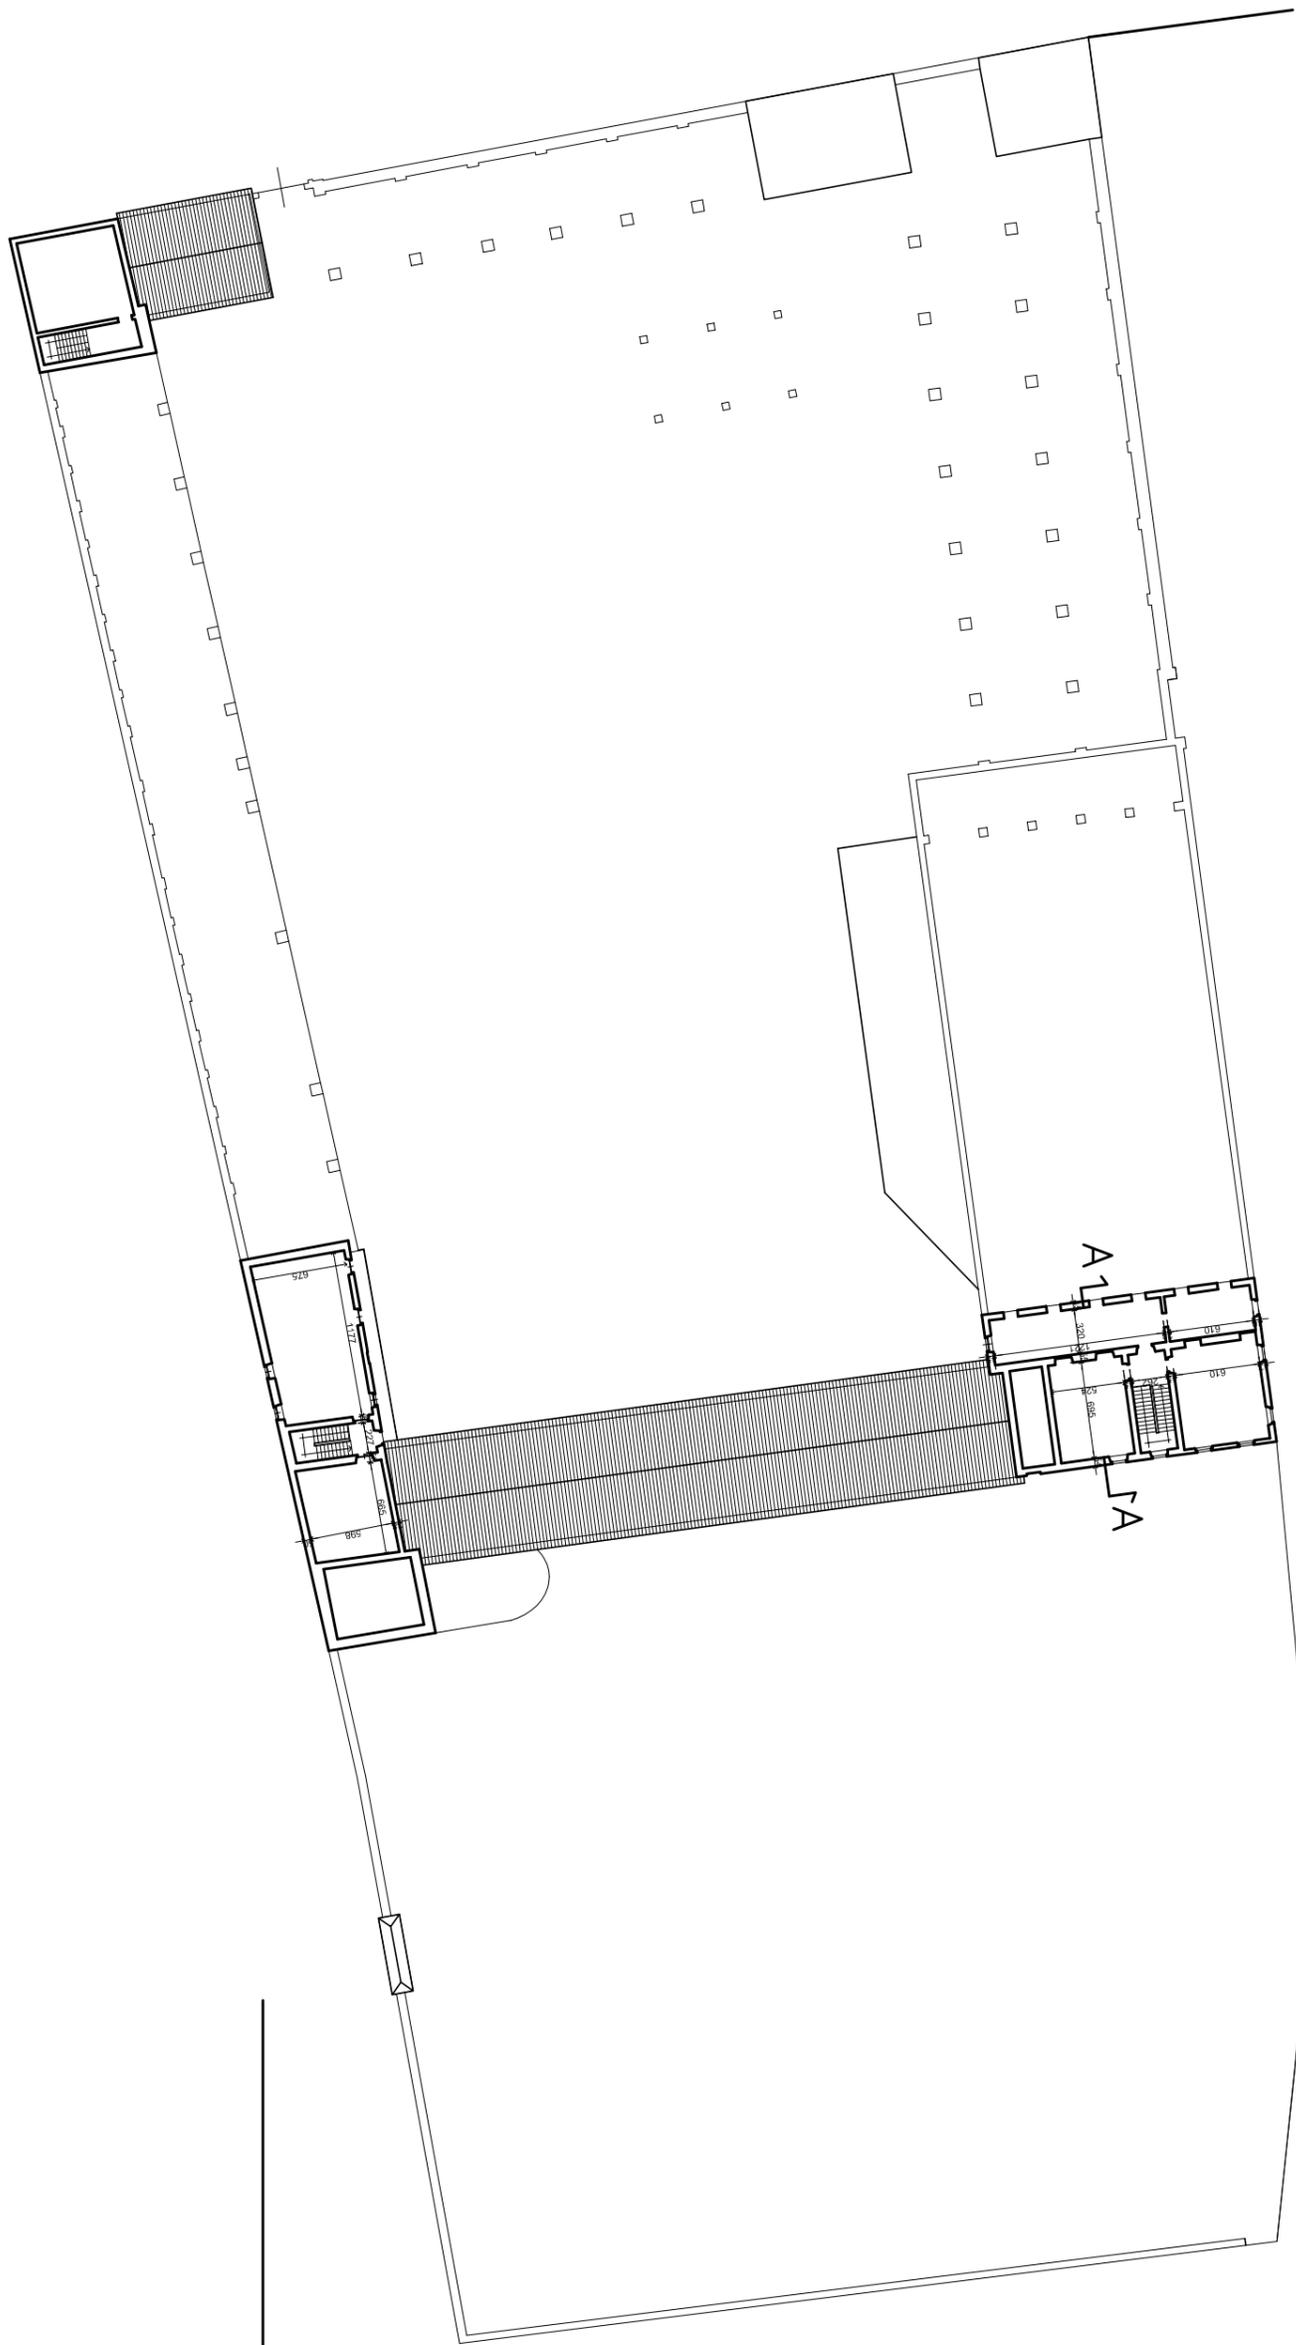

PIANO SECONDO

**TAV. 3.10.3**

PLANIMETRIA STATO DI FATTO  
CASCINA FOSSATA PIANO SECONDO



scala 1 : 500