



CITTA' DI TORINO

ASILO NIDO  
"LE COCCINELLE"  
C.SO SICILIA 28 - TORINO

OPERE DI ADEGUAMENTO NORMATIVO  
FUNZIONALE E TECNICO  
DEGLI IMPIANTI ELETTRICI

Titolare dell'Attività :



DIREZIONE SERVIZI - SETTORE IMPIANTI ELETTRICI

AZIENDA  
ENERGETICA  
METROPOLITANA  
TORINO S.p.A.

Il progettista :

teksystem

STUDIO ASSOCIATO DI PROGETTAZIONE E CONSULENZA DEL PROF. R. POME'  
SEDE OPERATIVA: 10129 TORINO - CORSO GENERALE GOVONE, 18 - TEL. (011)503307-591901

La ditta esecutrice:

IMPIANTI ELETTRICI  
COSTRUZIONI ELETTROMECCANICHE  
V.le F.lli Kennedy, 6 Robassomero (TO)



Tel 011/9235222 - Fax 011/9235270  
E-Mail cietbox@tin.it

PROGETTO AS-BUILT

PROGETTO CIET N°03P28

OGGETTO

SCHEMA A BLOCCHI  
IMPIANTO ANTINCENDIO

NOME FILE  
S02045-E06

SCALA PLOT  
1=1

RIFERIMENTO

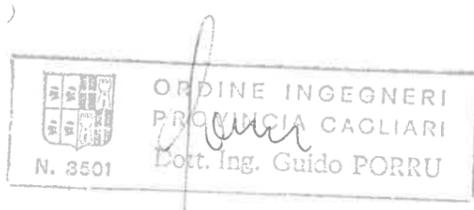
SCALA  
/

REV	MODIFICHE	DATA	DISEGNATORE
0	EMISSIONE	MAR. 2002	
01	AS-BUILT	FEB. 2004	CIET

ELABORATO

E08

N.B. LA CERTIFICAZIONE DA PARTE DI LIBERO PROFESSIONISTA E' INERENTE ALLE MODIFICHE ESEGUITE SULLE PARTI DELL'IMPIANTO CHE DIFFERISCONO DAL PROGETTO ESECUTIVO INIZIALE


 ORDINE INGEGNERI  
 PROVINCIA CAGLIARI  
 N. 3501  
 Dott. Ing. Guido PORRU

LEGENDA SIMBOLI - IMPIANTO DI RIVELAZIONE INCENDIO

	Pannello di segnalazione ottico-acustico per impianto allarme incendio
	Pulsante manuale allarme incendio
	Rivelatore ottico di fumo

CENTRALE ANALOGICA DI RIVELAZIONE INCENDI NOTIFIRE AM 2000 CON ALIMENTAT. INTERNO

