



# CITTA' DI TORINO

ASILO NIDO  
"LE COCCINELLE"  
C.SO SICILIA 28 - TORINO

OPERE DI ADEGUAMENTO NORMATIVO  
FUNZIONALE E TECNICO  
DEGLI IMPIANTI ELETTRICI

Titolare dell'Attività :



AZIENDA  
ENERGETICA  
METROPOLITANA  
TORINO S.p.A.

DIREZIONE SERVIZI - SETTORE IMPIANTI ELETTRICI

Il progettista :

*teksystem*

STUDIO ASSOCIATO DI PROGETTAZIONE E CONSULENZA DEL PROF. R. POME'  
SEDE OPERATIVA: 10129 TORINO - CORSO GENERALE GOVONE, 18 - TEL. (011)503307-591901

La ditta esecutrice:



PROGETTO AS-BUILT

PROGETTO CIET N°03P28

OGGETTO

SCHEMA A BLOCCHI  
IMPIANTO VIDEOCITOFONICO

NOME FILE SCALA PLOT  
S02045-E06 1=1

RIFERIMENTO


SCALA /

REV	MODIFICHE	DATA	DISEGNATORE
0	EMISSIONE	MAR. 2002	
01	AS-BUILT	FEB. 2004	CIET

ELABORATO

E09

PER I COLLEGAMENTI  
VEDERE SCHEMA ALLEGATO  
URMET N° SV102-2093A

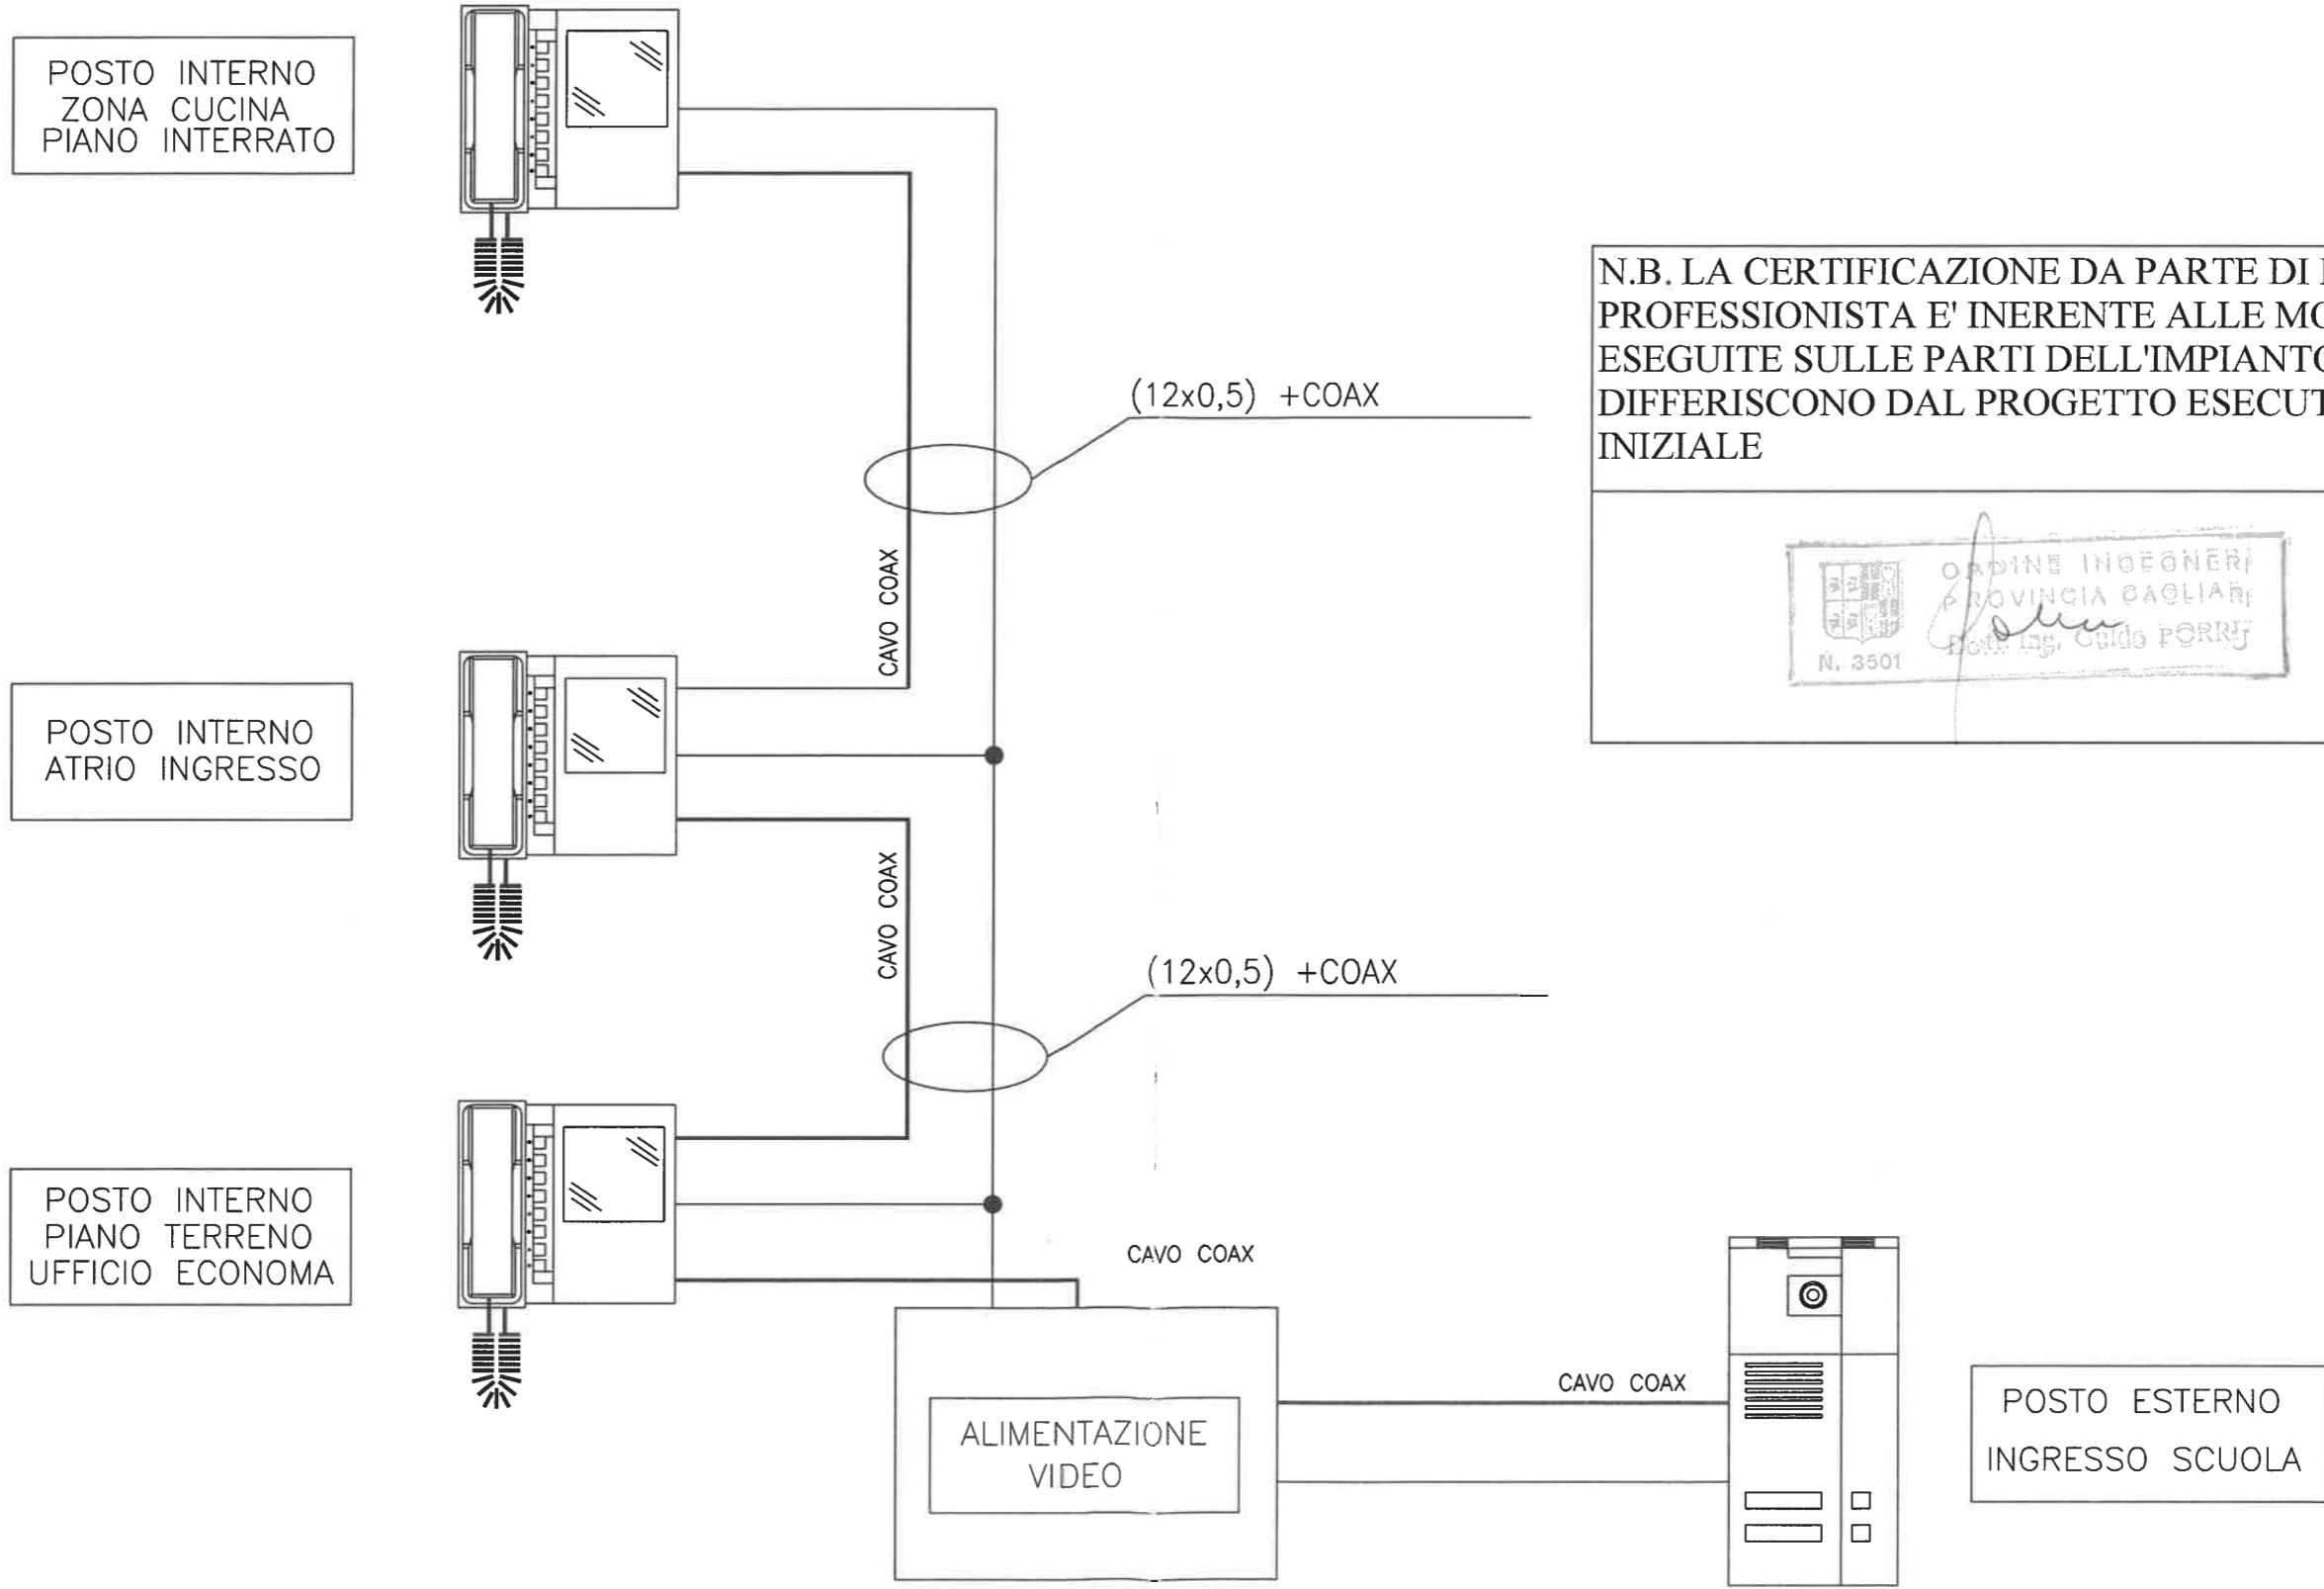

N.B. LA CERTIFICAZIONE DA PARTE DI LIBERO PROFESSIONISTA E' INERENTE ALLE MODIFICHE ESEGUITE SULLE PARTI DELL'IMPIANTO CHE DIFFERISCONO DAL PROGETTO ESECUTIVO INIZIALE

