




CITTA' DI TORINO

DIREZIONE URBANISTICA E TERRITORIO

Area Urbanistica

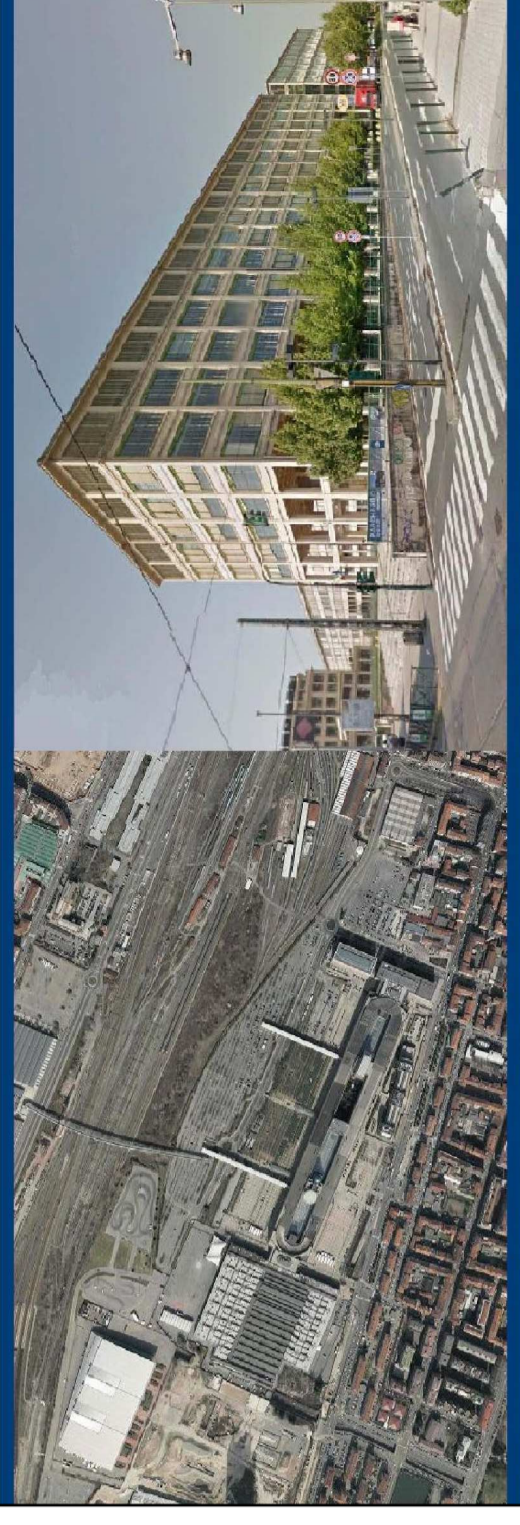

PIANO PARTICOLAREGGIATO LINGOTTO

approvato con D.C.C. n° mec. 07645/009 del 17.12.2012 e
con D.G.C. n° mecc. 02408/009 del 04.06.2015

Progetto d'Insieme
ai sensi dell'art. 20
e

Variazione al PP
ai sensi dell' art. 23
delle NTA del PP Lingotto

Elab.

11a

Variazioni Patrimoniali
alle aree pubbliche e private
Piano Primo

data: Luglio 2017


scala: 1/2000

RESPONSABILE TECNICO

Arch. Lilliana Mazza

ILPROGETTISTA

Il Dirigente Area Urbanistica
Arch. Rosa Gilardi

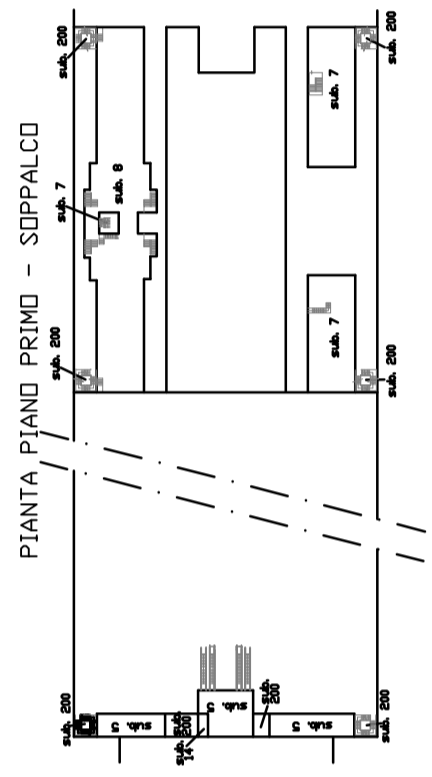


PIANTA PIANO PRIMO Quota +8.05

FOGLIO N. 121 n. 480

FOGLIO N. 91 n. 294

PIANTA PIANO PRIMO Quota +3.30

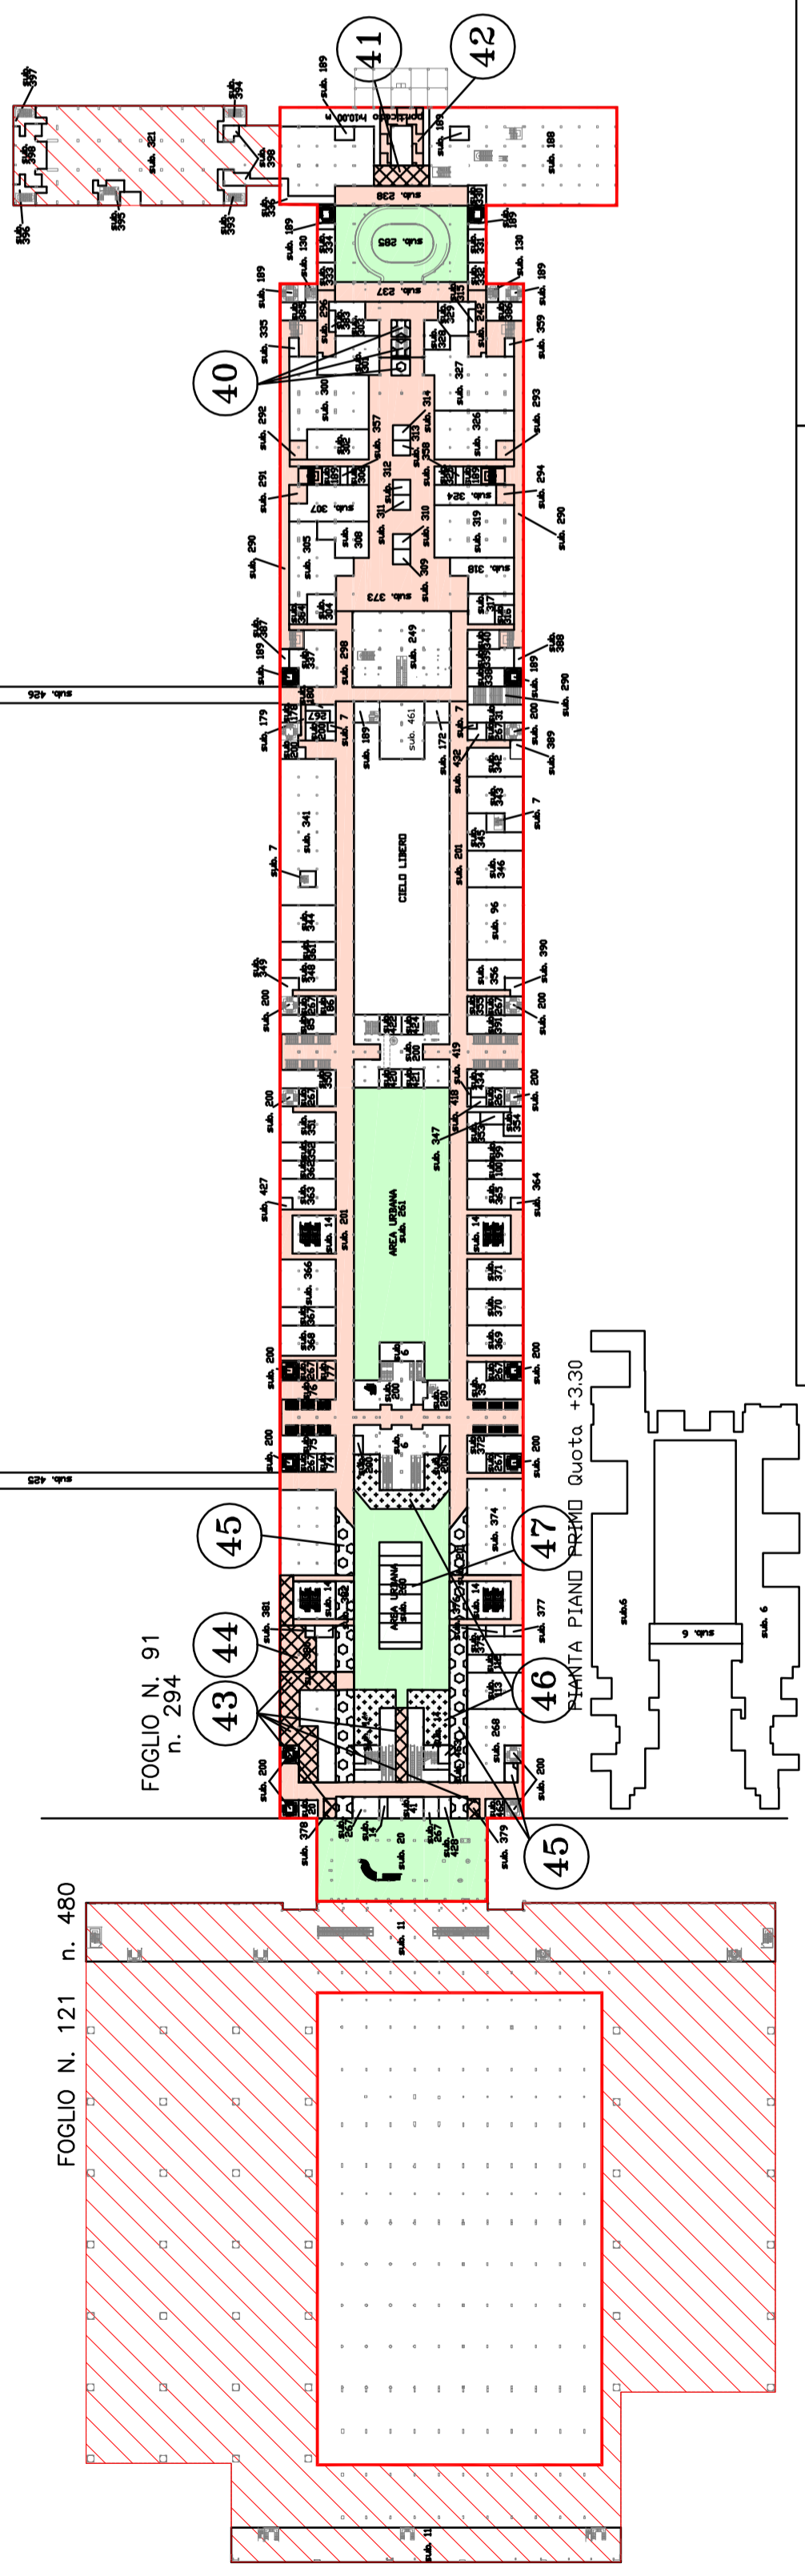

LEGENDA

- Nuove aree non a standard assoggettate all'uso pubblico
- Costituzione di vincolo di assoggettamento all'uso pubblico non a standard su aree private
- Estinzione vincolo assoggettamento all'uso pubblico su aree destinate a completamento, su aree private non edificabili e su edifici realizzati
- Eliminazione vincolo di assoggettamento all'uso pubblico (verde, spazi di relazione, viabilità di accesso, ecc...)

- Superficie prevista in demolizione
- Edifici conservati
- Edifici realizzati con P.P. originario ed s.m.i.
- Aree a standard assoggettate ad uso pubblico (verde, spazi di relazione, viabilità di accesso, ecc...)
- Aree non a standard assoggettate ad uso pubblico